

ООО «ТМ-Электро»

Свидетельство о допуске  
к определенному виду работ

№ 0678-2017-7707339217-П-011  
От 19.01.2017г.

Выдано ассоциацией в области  
архитектурно-строительного проектирования  
"Саморегулируемая организация  
"Совет проектировщиков"  
срок действия : без ограничения срока действия

## **Исполнительная Документация**

### **схем щитового оборудования, планов расположения щитов**

объекта по адресу:  
г.Москва, Зеленоград

Заказчик:

<https://tmelectro.ru/>

Главный инженер проекта \_\_\_\_\_ / Арсентьев Е.П./

МОСКВА  
2022 г.

**Ведомость исполнительных чертежей основного комплекта.**

Лист	Наименование	Примечание
1	Ведомость исполнительных чертежей основного комплекта	3 листа
2	План групповых сетей. Электроснабжение КТП-20, 1-й этаж.	1 лист
3	Исполнительная однолинейная схема электроснабжения ВРУ КТП-20, 1-й этаж.	1 лист
4	Исполнительная однолинейная схема электроснабжения ЩС-1 в КТП-20.	1 лист
5	Исполнительная однолинейная схема электроснабжения ЩС-2 в КТП-20.	1 лист
6	Исполнительная однолинейная схема электроснабжения ЩС-3 в КТП-20.	1 лист
7	Исполнительная однолинейная схема электроснабжения ЩС-4 в КТП-20.	1 лист
8	Исполнительная однолинейная схема электроснабжения ЩР-1 в КТП-20.	1 лист
9	Исполнительная однолинейная схема электроснабжения ЩР-2 в КТП-20.	1 лист
10	Исполнительная однолинейная схема электроснабжения ЩР-3 в КТП-20.	1 лист
11	Исполнительная однолинейная схема электроснабжения ЩР-5 в КТП-20.	1 лист
12	Исполнительная однолинейная схема электроснабжения ЩР-6 в КТП-20.	1 лист
13	Исполнительная однолинейная схема электроснабжения Ч-АВР в КТП-20.	1 лист
14	Исполнительная однолинейная схема электроснабжения АВР-2 в КТП-20.	1 лист
59	Исполнительная однолинейная схема электроснабжения 2ПР-1 2-й этаж	1 лист

Взам. инв. №  
Подпись и дата  
Инв. № подл.

Изм.	Кол.уч.	Лист	№ док.	Подпись	Дата				
						Объект по адресу: г.Москва, Зеленоград,	Стадия	Лист	Листов
							ИД	1.1	
							ООО "ТМ-Электро"		
						Ведомость исполнительных чертежей основного комплекта			




127	Исполнительная однолинейная схема электроснабжения 4ЩО-1 4-й этаж	1 лист
128	Исполнительная однолинейная схема электроснабжения 4ЩО-2 4-й этаж	1 лист
129	Исполнительная однолинейная схема электроснабжения 4ЩО-3 4-й этаж	1 лист
130	Исполнительная однолинейная схема электроснабжения 4ЩО-4 4-й этаж	1 лист
131	Исполнительная однолинейная схема электроснабжения 4ЩО-5 4-й этаж	1 лист
132	Исполнительная однолинейная схема электроснабжения 4ЩО-6 4-й этаж	1 лист
133	Исполнительная однолинейная схема электроснабжения ЩС-12 4-й этаж	1 лист
134	Исполнительная однолинейная схема электроснабжения ЩР п.456 4-й этаж	1 лист
135	Исполнительная однолинейная схема электроснабжения 4ВПР-1 4-й этаж	1 лист
136	План групповых сетей. Электроснабжение технического этажа.	1 лист
137	Исполнительная однолинейная схема электроснабжения ВПР-5 тех. этаж.	1 лист
138	План групповых сетей. Электроснабжение кровли.	1 лист

Инв. N подл.	Подпись и дата	Взам. инв. N

Изм.	Кол.уч.	Лист	№ док.	Подпись	Дата

Ведомость исполнительных чертежей  
основного комплекта

# КТП-20 n.126

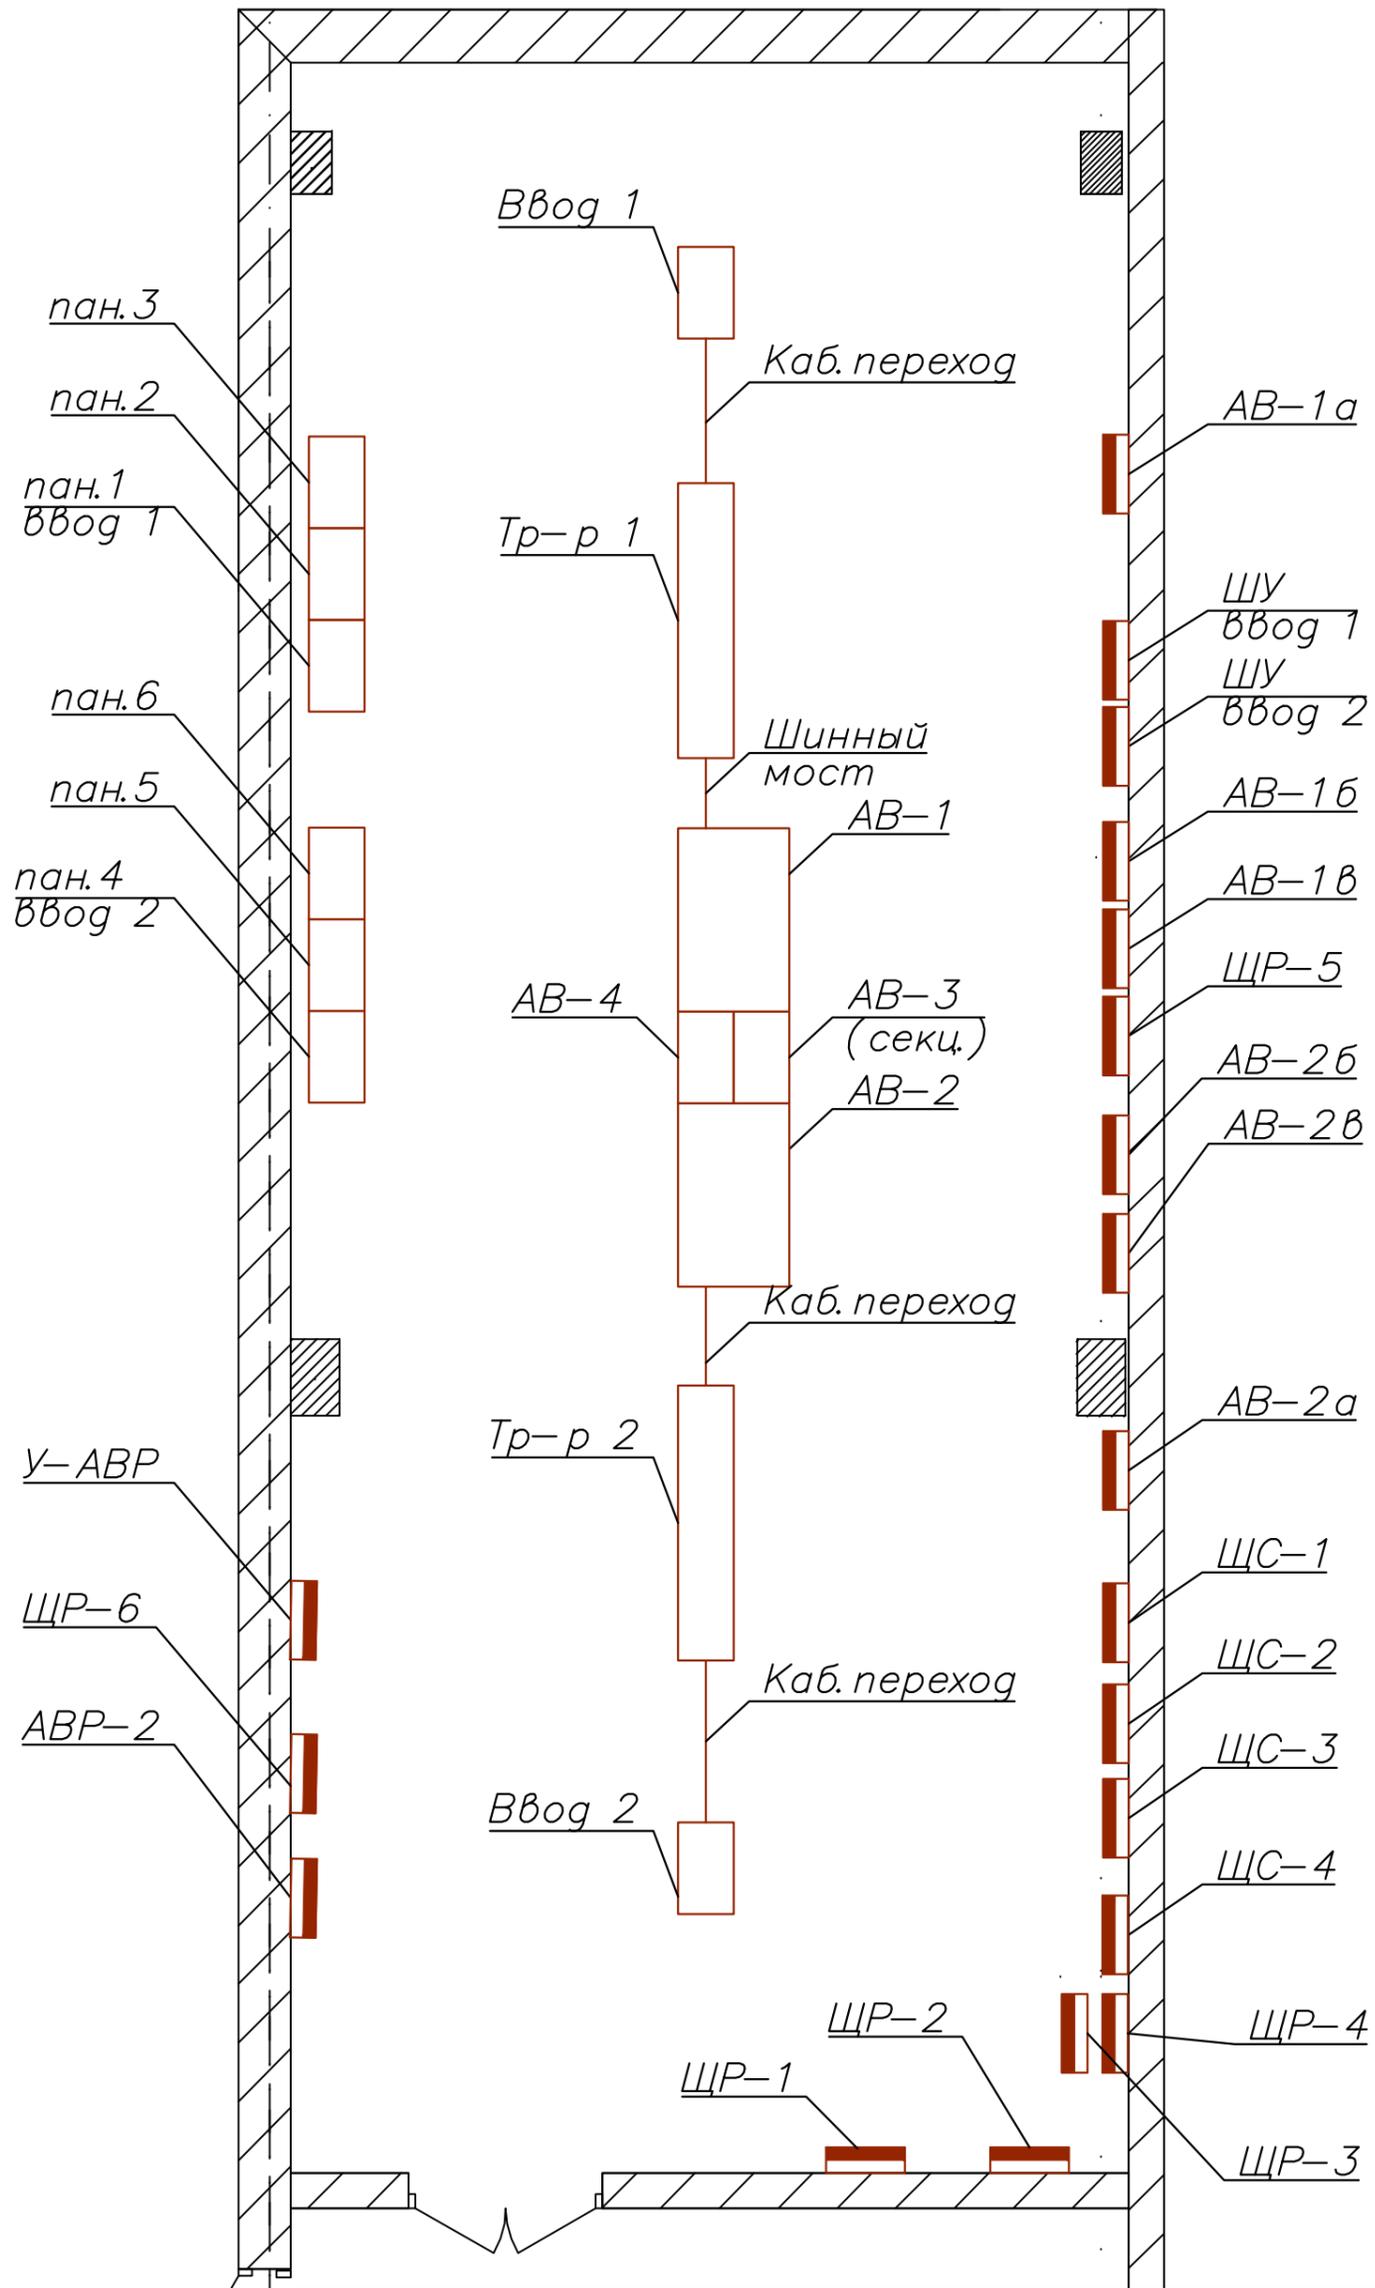


Инв. N подл.    Подпись и дата    Взам. инв. N

Изм.	Кол.уч.	Лист	№ док.	Подпись	Дата

Объект по адресу: г.Москва, Зеленоград,  
 План групповых сетей.  
 Электроснабжение КТП-20, 1-й этаж.

Стадия	Лист	Листов
ИД	2	
<b>ООО "ТМ-Электро"</b>		

## Строение 2

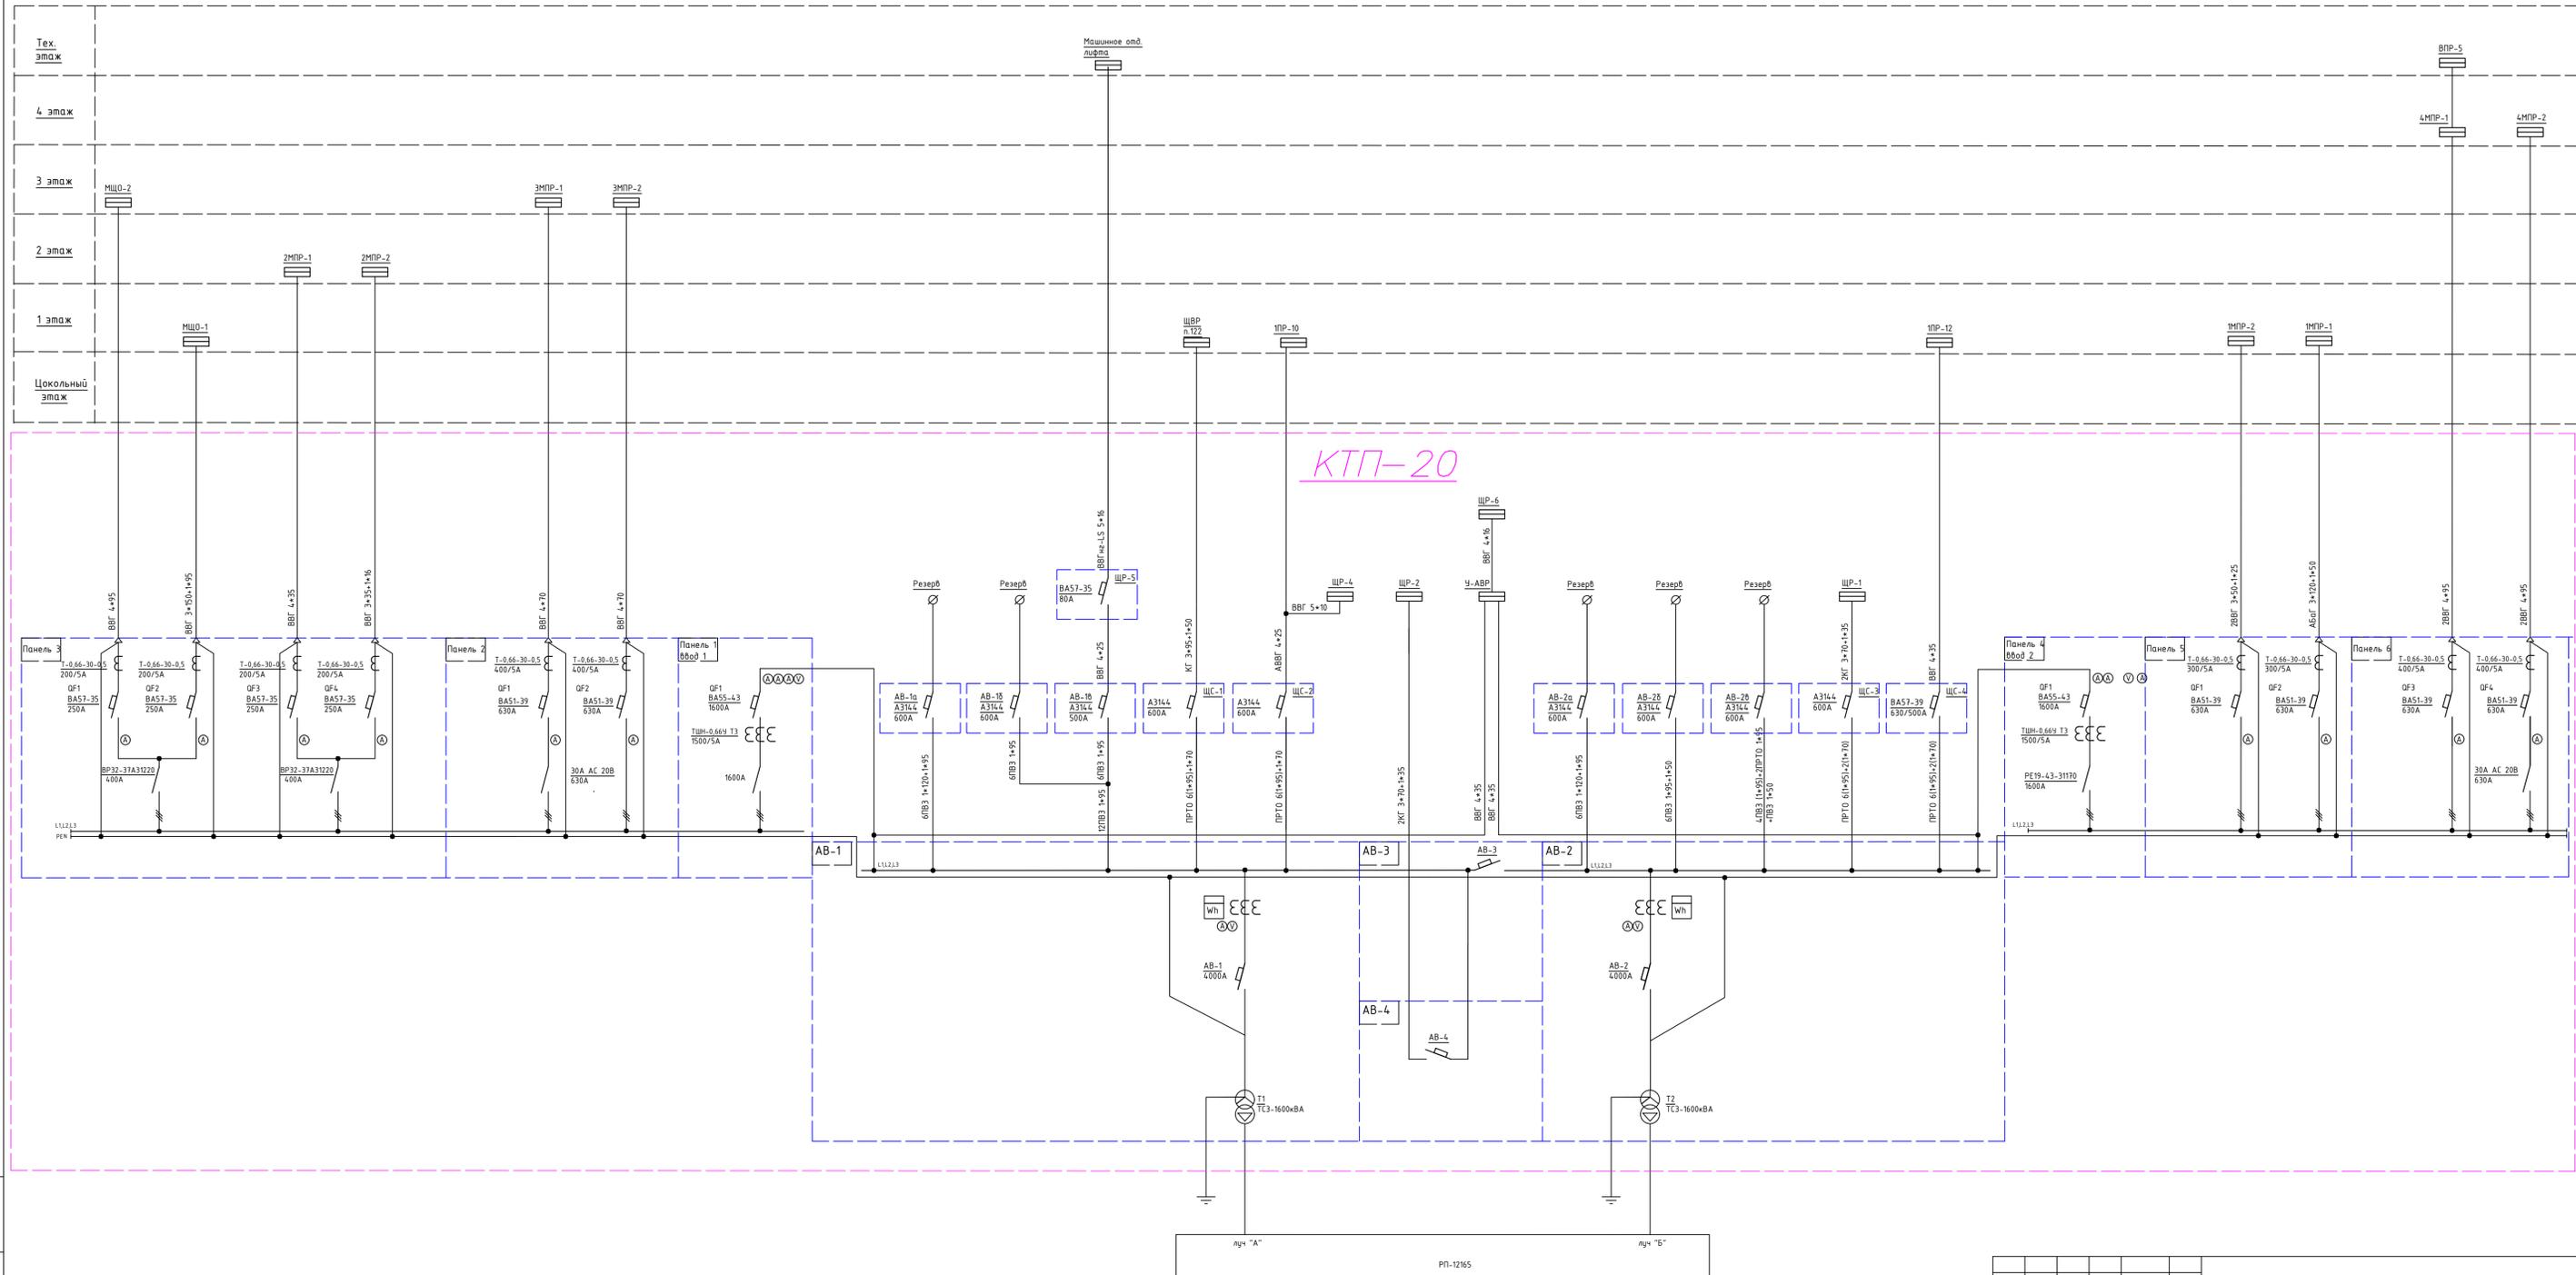


Имя, N пола, Подпись и дата, Взам. инв. N

Изм.	Колуч.	Лист	№ док.	Подпись	Дата	ИД	Лист	Листов
ГИП	Арсентьев Е.П.				06.22.22	Объект по адресу: г.Москва, Зеленоград, ИД	3	Листов
Проверил	Арсентьев Е.П.				06.22.22			
Разраб.	Кострикова С.А.				06.22.22			
Исполнительная однолинейная схема электроснабжения ВРУ КТП-20, 1-й этаж.						ООО "ТМ-Электро"		

Взам. инв. N

Подпись и дата

Инв. N подл.

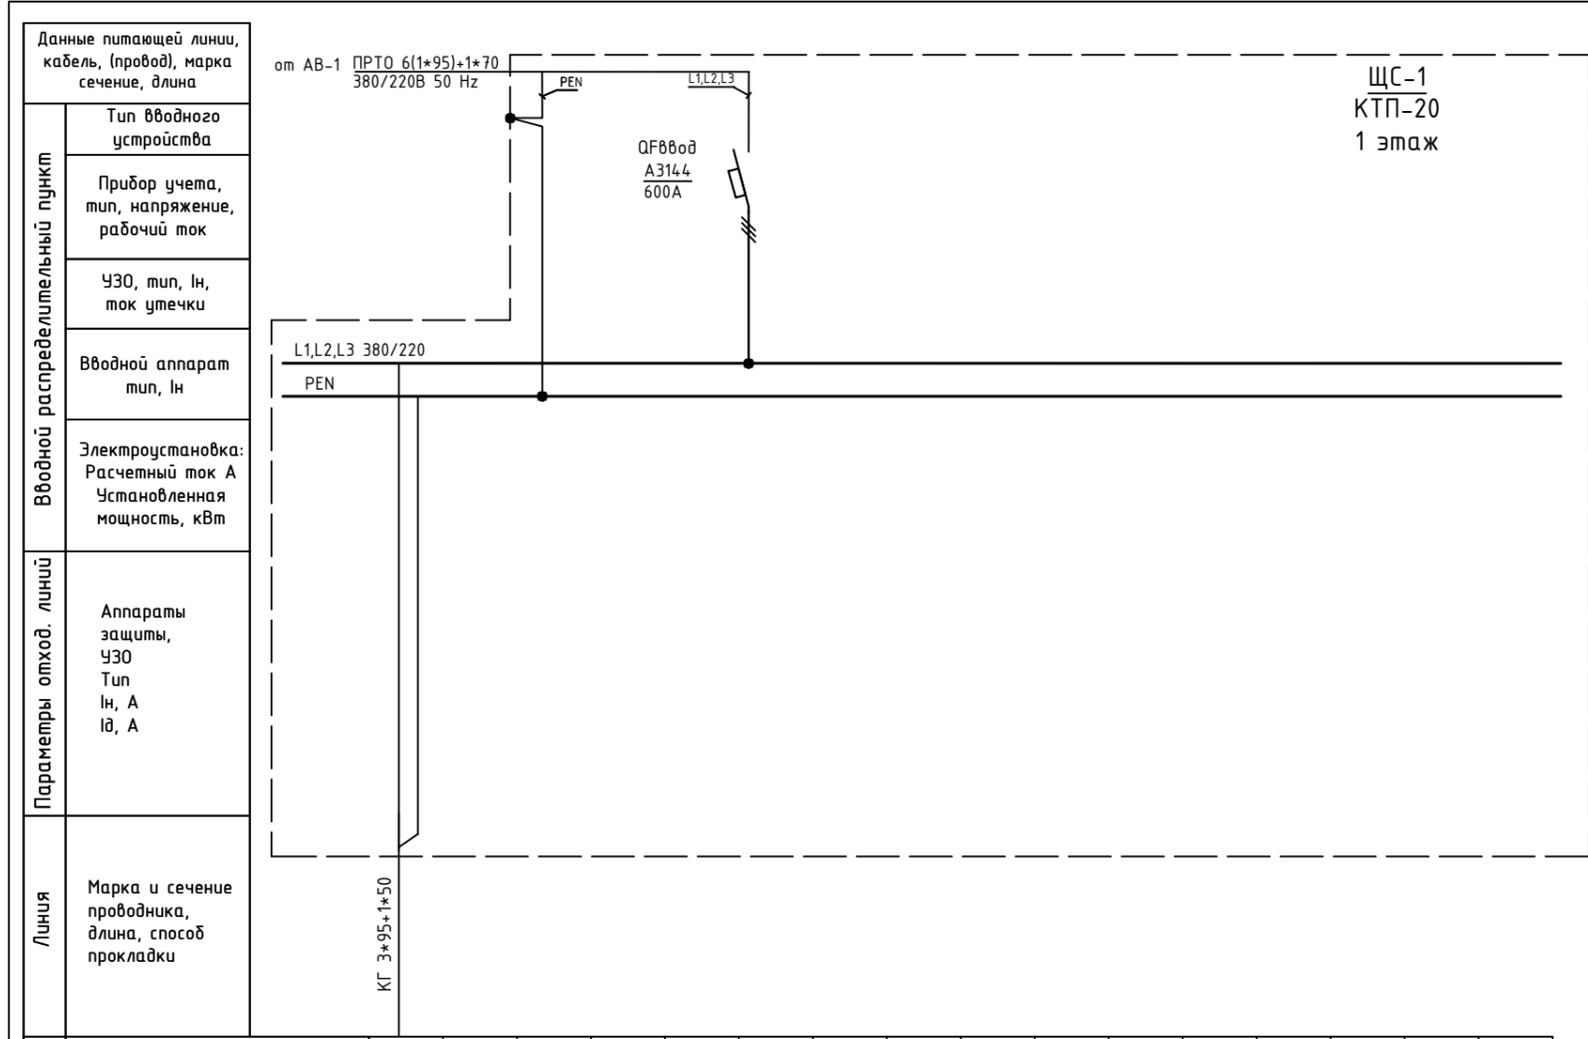

Обозначение по плану	—																			
Номер группы	1																			
Фаза	L1,L2,L3																			
Рy, (кВт)																				
Ток (А)																				
Наименование потребителя	ЩВР n.122																			

Изм.	Кол.уч.	Лист	№ док.	Подпись	Дата

Объект по адресу: г.Москва, Зеленоград,			Стадия	Лист	Листов
			ИД	4	
Исполнительная однолинейная схема электроснабжения ЩС-1 в КТП-20 1-й этаж			<b>ООО "ТМ-Электро"</b>		

Взам. инв. N

Подпись и дата

Инв. N подл.

Данные питающей линии, кабель, (провод), марка сечение, длина

Тип вводного устройства

Прибор учета, тип, напряжение, рабочий ток


УЗО, тип, In, ток утечки

Вводной аппарат тип, In

Электроустановка:  
Расчетный ток А  
Установленная мощность, кВт

Аппараты защиты, УЗО  
Тип  
In, А  
I<sub>д</sub>, А

Марка и сечение проводника, длина, способ прокладки

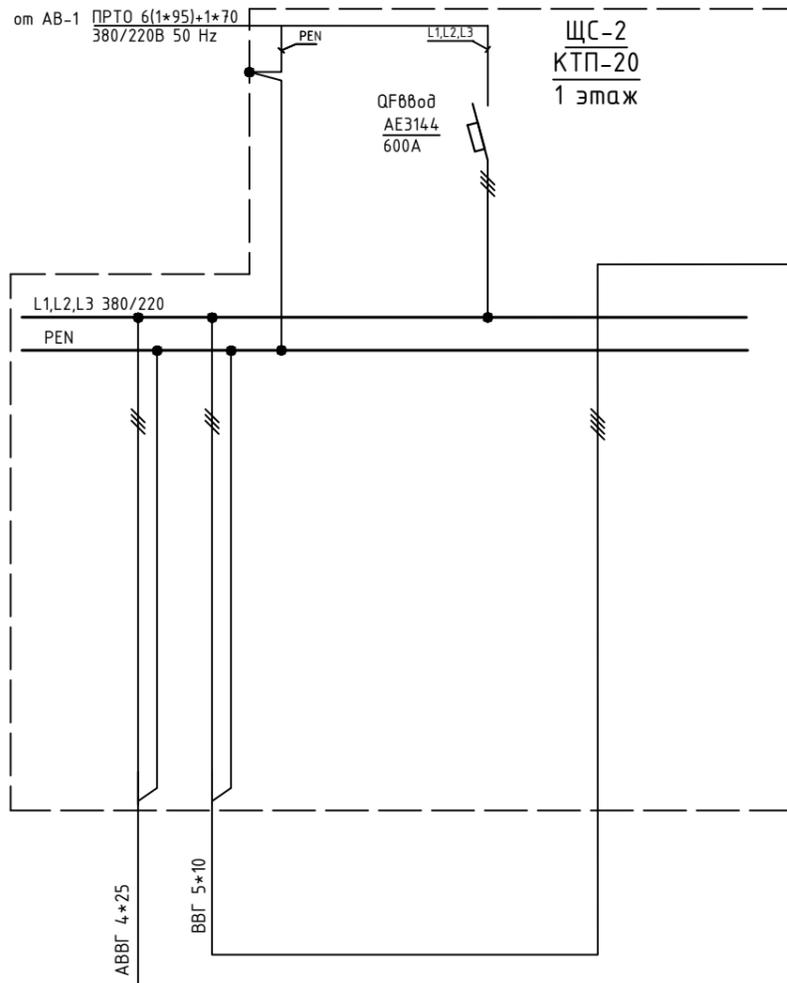

Обозначение по плану									
Номер группы	1	2							
Фаза	L1,L2,L3	L1,L2,L3							
P <sub>y</sub> , (кВт)									
Ток (А)									
Наименование потребителя	1ПР-10								

1			
L1,L2,L3			


Изм.	Кол.уч.	Лист	№ док.	Подпись	Дата

Объект по адресу: г.Москва, Зеленоград,			Стадия	Лист	Листов
			ИД	5	
Исполнительная однолинейная схема электроснабжения ЩС-1, ЩР-4 в КТП-20 1-й этаж			ООО "ТМ-Электро"		

Взам. инв. N

Подпись и дата

Инв. N подл.

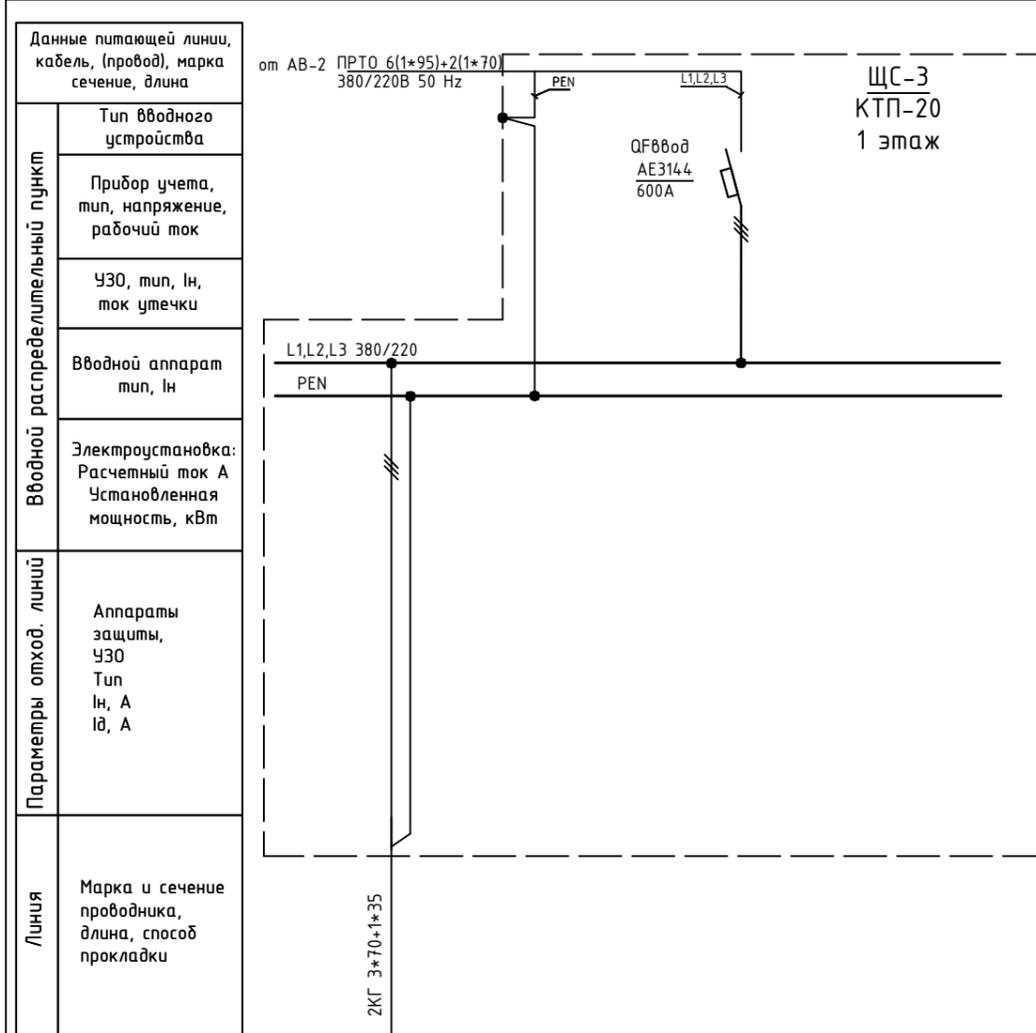


Обозначение по плану									
Номер группы	1								
Фаза	L1,L2,L3								
Pu, (кВт)									
Ток (А)									
Наименование потребителя	ЩР-1								

Изм.	Кол.уч.	Лист	№ док.	Подпись	Дата			
ГИП		Арсентьев Е.П.			06.22г.	Объект по адресу: г.Москва, Зеленоград,		
Проверил		Арсентьев Е.П.			06.22г.	ИД	6	
Разраб.		Кострюкова С.А.			06.22г.	Исполнительная однолинейная схема электроснабжения ЩС-3 в КТП-20 1-й этаж		
						ООО "ТМ-Электро"		

Взам. инв. N

Подпись и дата

Инв. N подл.

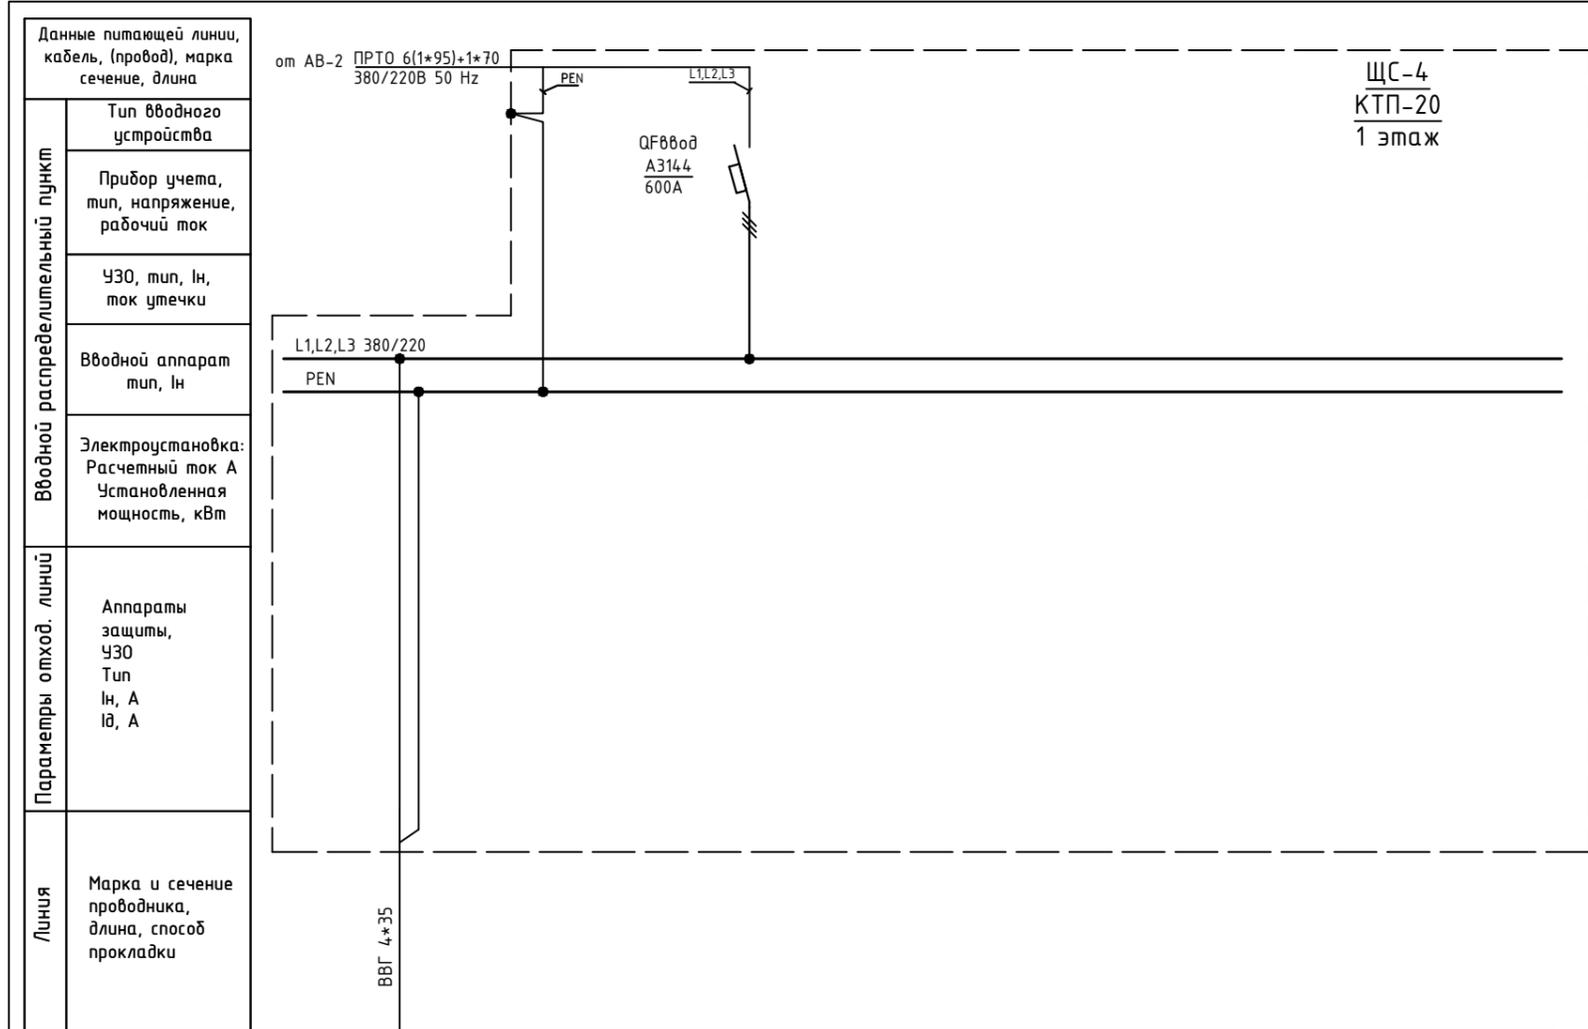


Обозначение по плану																			
Номер группы	1																		
Фаза	L1,L2,L3																		
Рy, (кВт)																			
Ток (А)																			
Наименование потребителя	1ПР-12																		

Изм.	Кол.уч.	Лист	№ док.	Подпись	Дата

Объект по адресу: г.Москва, Зеленоград,			Стадия	Лист	Листов
			ИД	7	
Исполнительная однолинейная схема электроснабжения ЩС-4 в КТП-20 1-й этаж			ООО "ТМ-Электро"		

Инв. N подл. Подпись и дата. Взам. инв. N

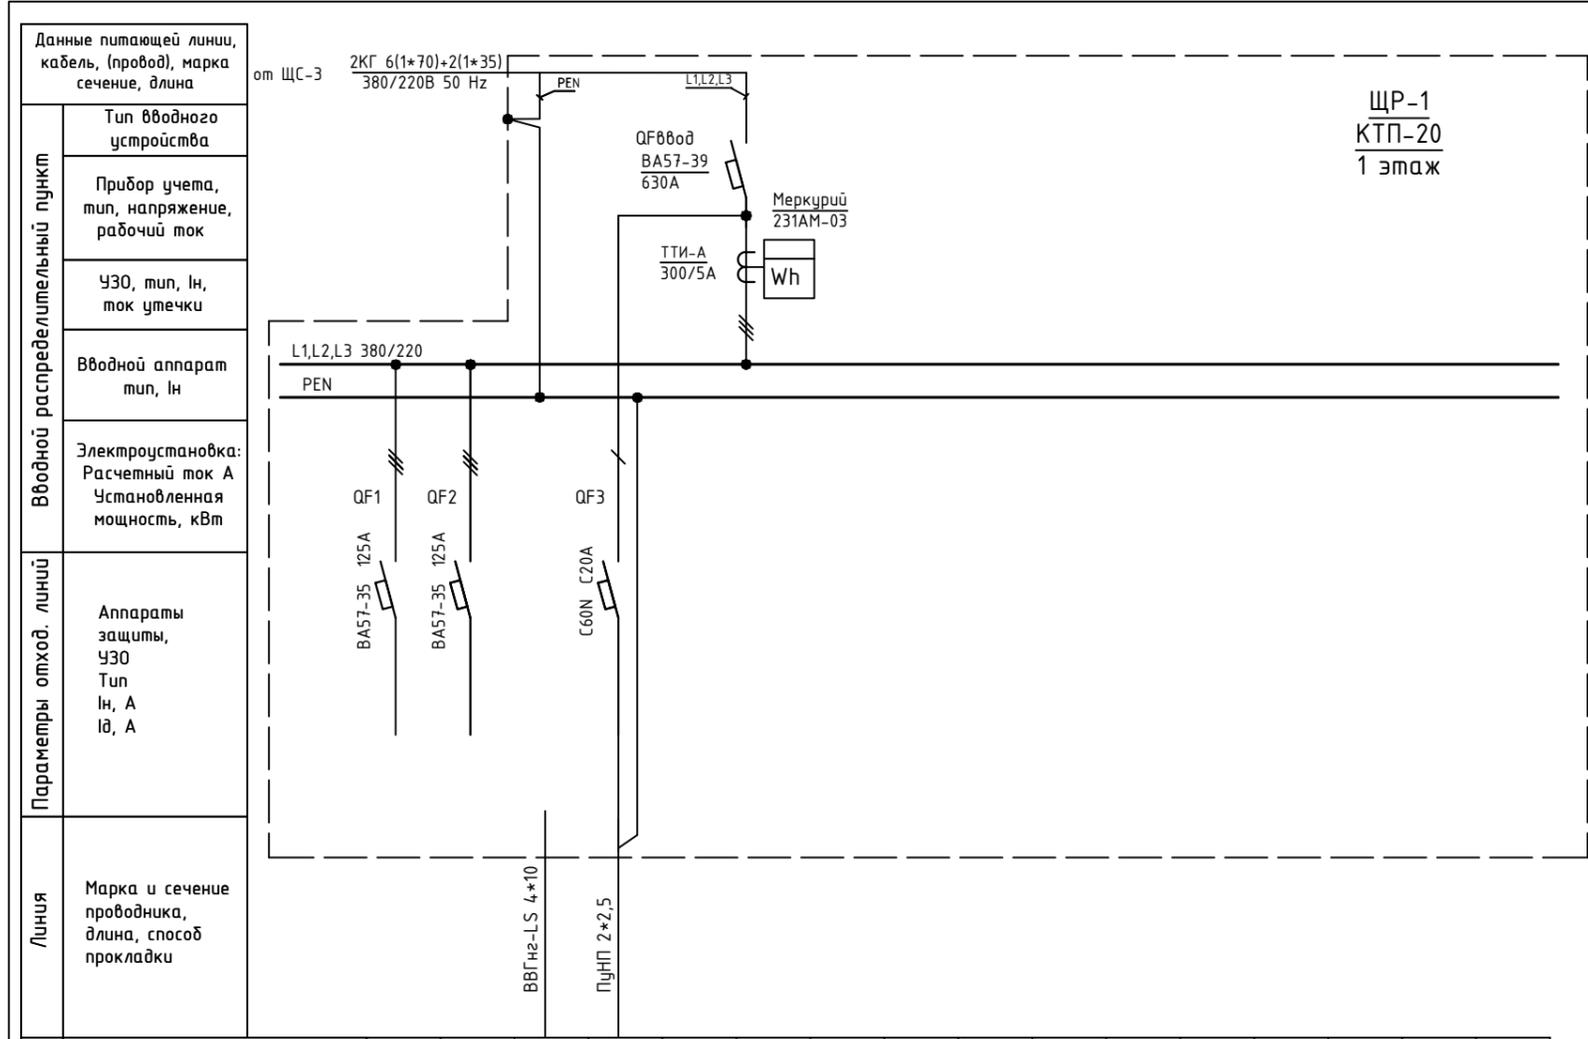

ЩР-1  
КТП-20  
1 этаж

Обозначение по плану	Вводной распределительный пункт			Линия
	Параметры отход. линий			
	Электростановка:			
	Аппараты защиты, ЧЗО			
	Марка и сечение проводника, длина, способ прокладки			
Номер группы	1	2	3	
Фаза	L1,L2,L3	L1,L2,L3	L3	
Р <sub>у</sub> , (кВт)				
Ток (А)				
Наименование потребителя	Резерв	Резерв	Освещение в щите	


Изм.	Кол.уч.	Лист	№ док.	Подпись	Дата

Объект по адресу: г.Москва, Зеленоград,			Стадия	Лист	Листов
			ИД	8	
Исполнительная однолинейная схема электроснабжения ЩР-1 в КТП-20 1-й этаж			ООО "ТМ-Электро"		

Взам. инв. N

Подпись и дата

Инв. N подл.

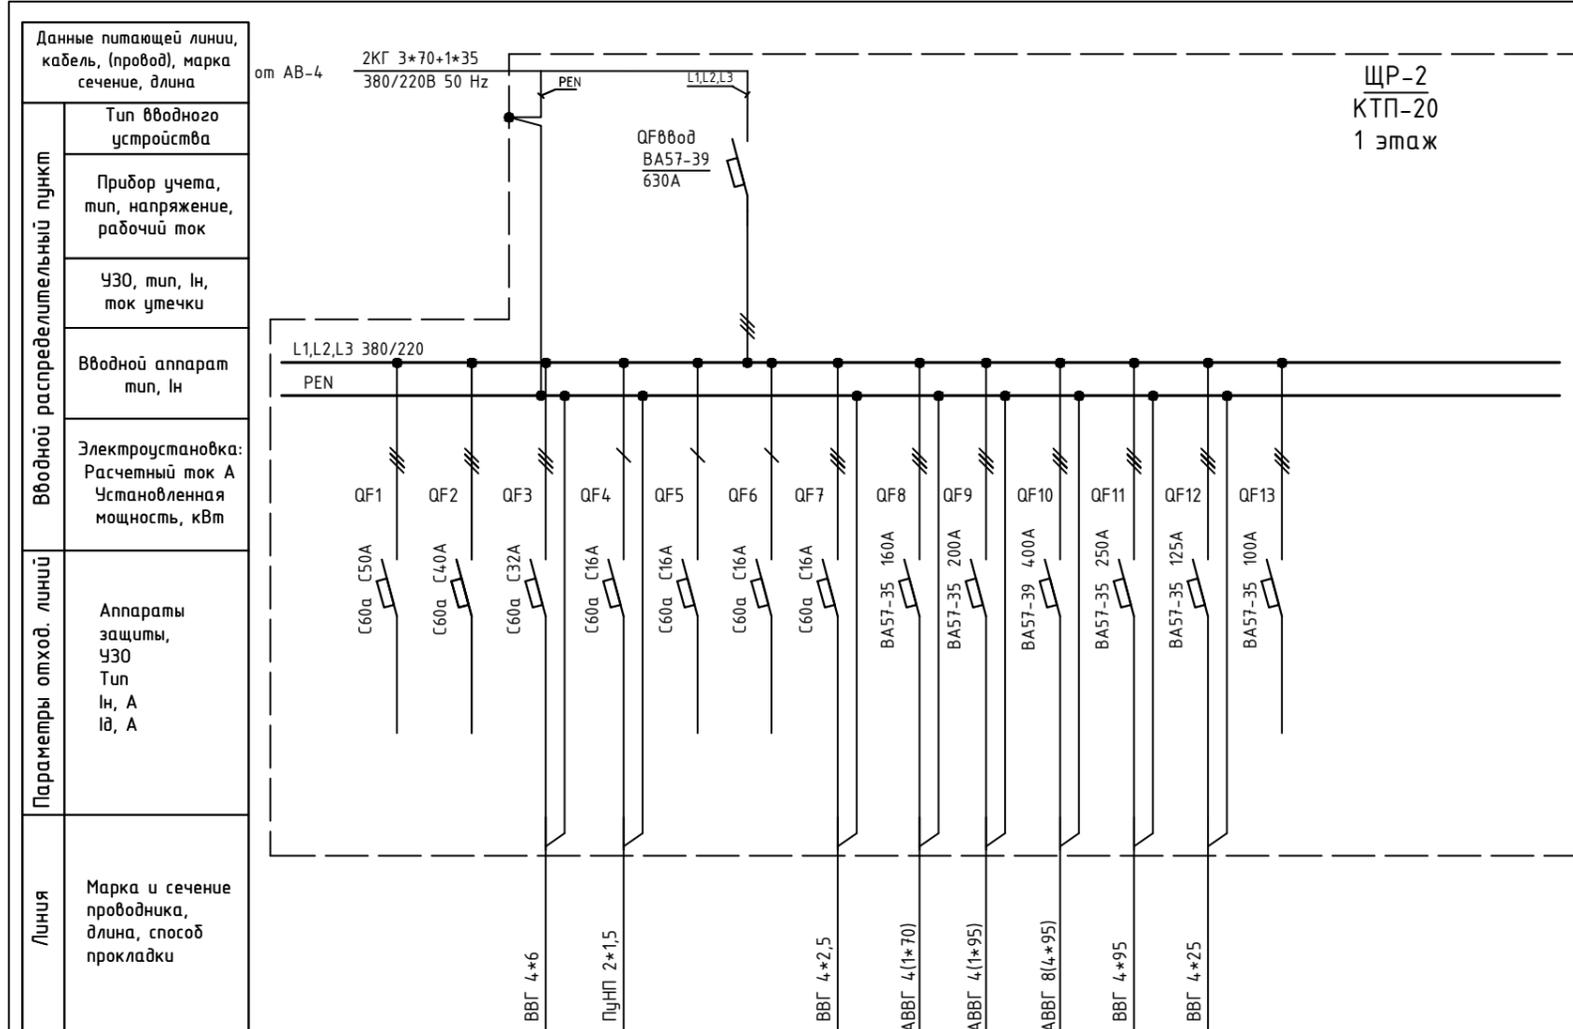


Обозначение по плану	1	2	3	4	5	6	7	8	9	10	11	12	13
Номер группы													
Фаза	L1,L2,L3	L1,L2,L3	L1,L2,L3	L1	L2	L3	L1,L2,L3	L1,L2,L3	L1,L2,L3	L1,L2,L3	L1,L2,L3	L1,L2,L3	L1,L2,L3
Рy, (кВт)													
Ток (А)													
Наименование потребителя	Резерв	Резерв	Розетка под щитом ЩР-3	Освещение в щите	Резерв	Резерв	ЩР-3	1МНР-3 (правый)	1МНР-3 (левый)	1МНР-4	1НР-11	Резерв	

Изм.	Кол.уч.	Лист	№ док.	Подпись	Дата

Объект по адресу: г.Москва, Зеленоград,			Стадия	Лист	Листов
			ИД	9	
Исполнительная однолинейная схема электроснабжения ЩР-2 в КТП-20 1-й этаж			ООО "ТМ-Электро"		

ЩР-3  
в КТП  
1 этаж

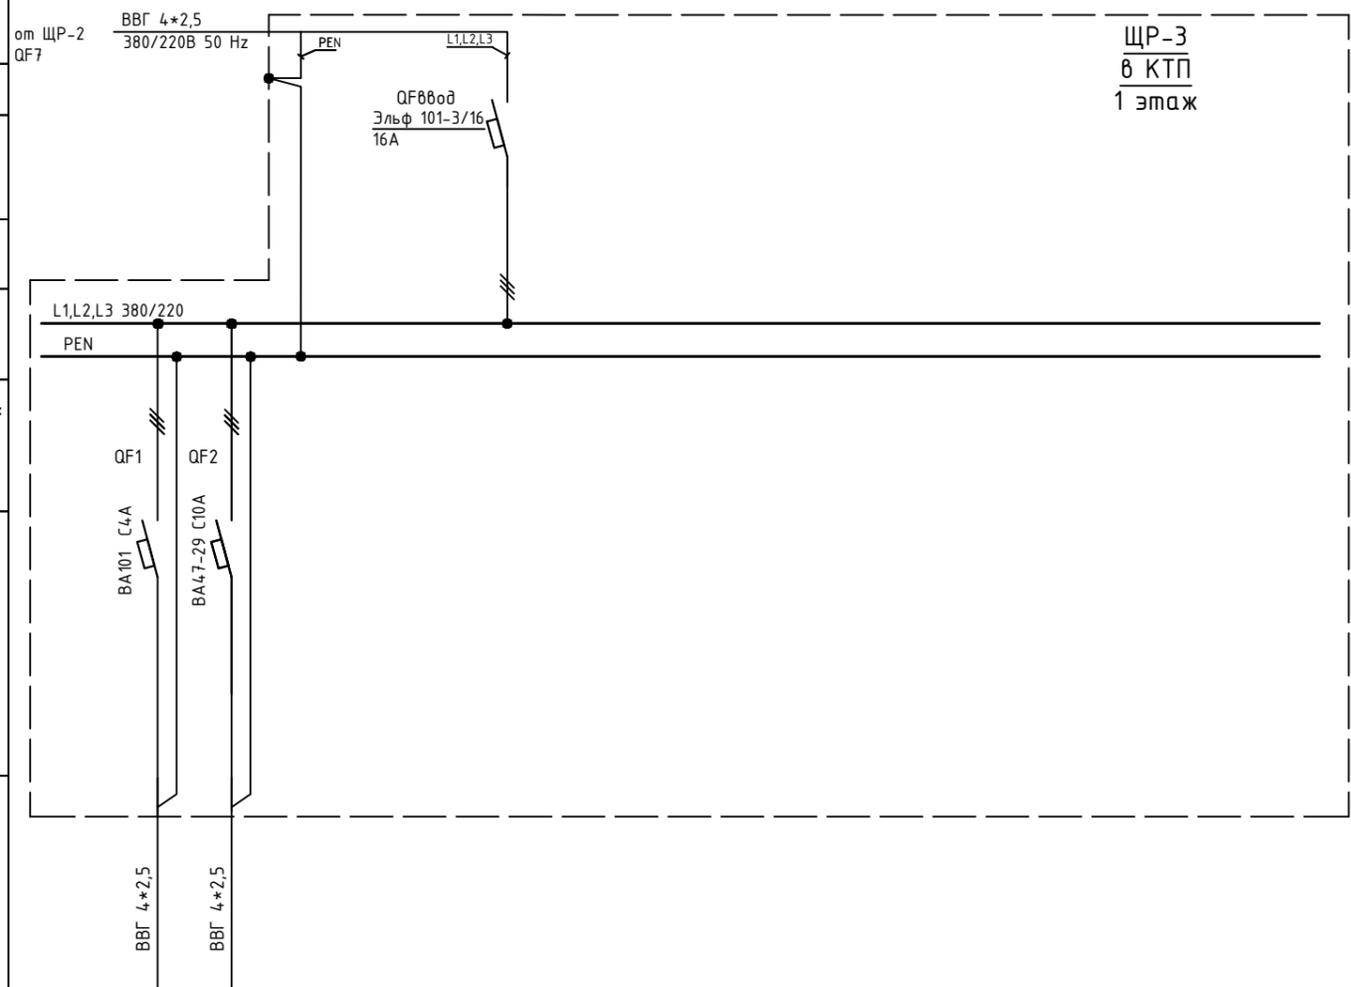

Вводной распределительный пункт	Данные питающей линии, кабель, (провод), марка сечение, длина	от ЩР-2 QF7 ВВГ 4*2,5 380/220В 50 Hz
	Тип вводного устройства	
	Прибор учета, тип, напряжение, рабочий ток	
	УЗО, тип, In, ток утечки	
	Вводной аппарат тип, In	
Электростановка:	Расчетный ток А	
	Установленная мощность, кВт	
Параметры отход. линий	Аппараты защиты, УЗО	
	Тип In, A Id, A	
Линия	Марка и сечение проводника, длина, способ прокладки	ВВГ 4*2,5 ВВГ 4*2,5

Обозначение по плану																		
Номер группы	1	2																
Фаза	L1,L2,L3	L1,L2,L3																
Рy, (кВт)																		
Ток (А)																		
Наименование потребителя	Вентилятор пр-ра №2	Вентилятор для КТП-20																

Инв. N подл. Подпись и дата. Взам. инв. N

Изм.	Кол.уч.	Лист	№ док.	Подпись	Дата


Объект по адресу: г.Москва, Зеленоград,			Стадия	Лист	Листов
Исполнительная однолинейная схема электроснабжения ЩР-3 в КТП-20 1-й этаж			ИД	10	
			<b>ООО "ТМ-Электро"</b>		

Взам. инв. N

Подпись и дата

Инв. N подл.

Вводной распределительный пункт	Данные питающей линии, кабель, (провод), марка сечение, длина	от АВ-1 ПВЗ 6(1*95) 380/220В 50 Hz
	Тип вводного устройства	
	Прибор учета, тип, напряжение, рабочий ток	
	УЗО, тип, In, ток утечки	
	Вводной аппарат тип, In	
Параметры отход. линий	Электроустановка: Расчетный ток А Установленная мощность, кВт	
	Аппараты защиты, УЗО Тип In, А I <sub>д</sub> , А	
Линия	Марка и сечение проводника, длина, способ прокладки	
Обозначение по плану		
Номер группы		
Фаза		
P <sub>у</sub> , (кВт)		
Ток (А)		
Наименование потребителя		

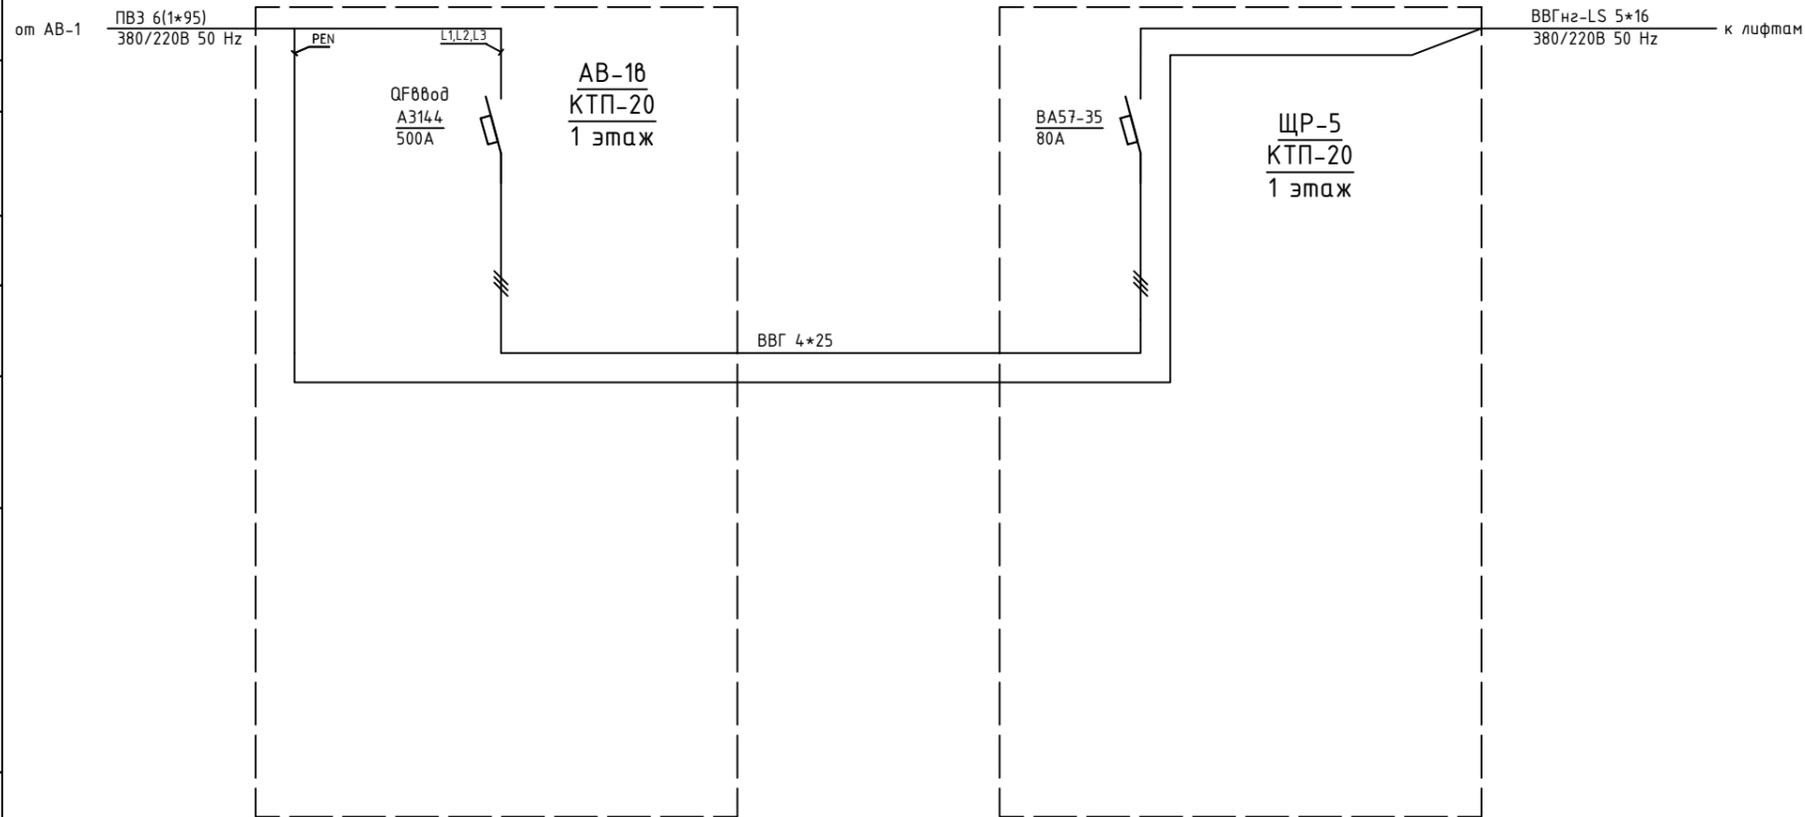

Изм.	Кол.уч.	Лист	№ док.	Подпись	Дата	Объект по адресу: г.Москва, Зеленоград, Исполнительная однолинейная схема электроснабжения ЩР-5 в КТП-20 1-й этаж	Стадия	Лист	Листов
ГИП		Арсентьев Е.П.			06.22г.		ИД	11	
Проверил		Арсентьев Е.П.			06.22г.				
Разраб.		Кострюкова С.А.			06.22г.				
							<b>ООО "ТМ-Электро"</b>		

Инв. N подл.

Подпись и дата

Взам. инв. N


Данные питающей линии, кабель, (провод), марка сечения, длина

от У-АВР ВВГ 4\*16 380/220В 50 Hz PEN L1,L2,L3

Тип вводного устройства  
Прибор учета, тип, напряжение, рабочий ток  
УЗО, тип, In, ток утечки  
Вводной аппарат тип, In  
Электроустановка: Расчетный ток А Установленная мощность, кВт

Аппараты защиты, УЗО  
Тип  
In, А  
I<sub>д</sub>, А

Марка и сечение проводника, длина, способ прокладки

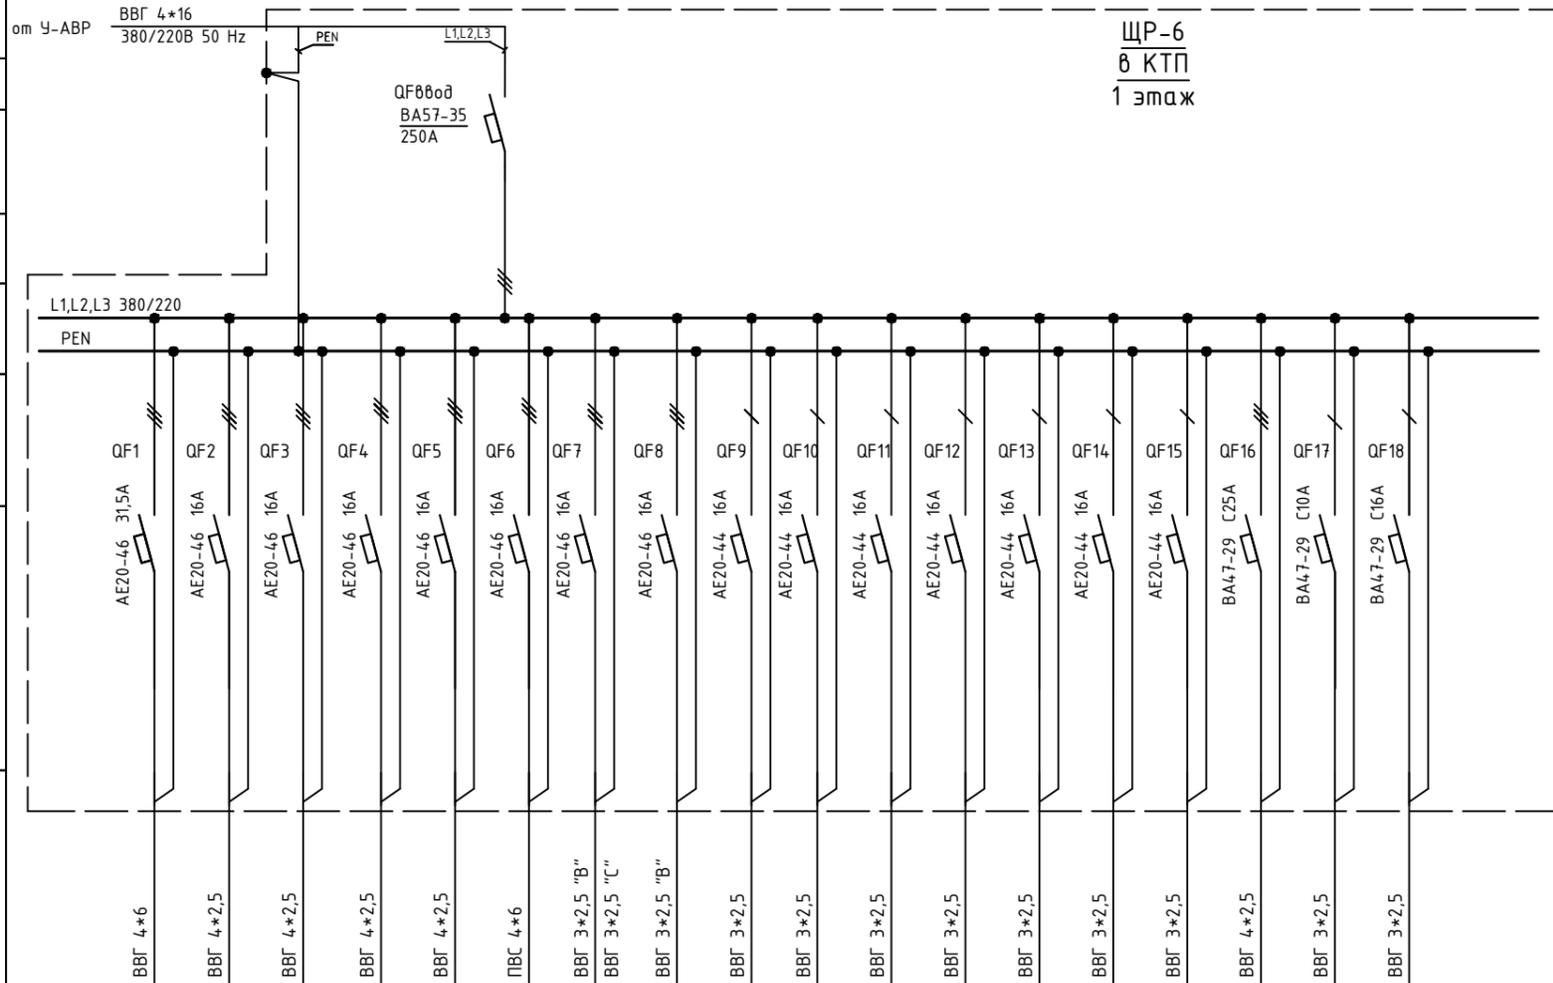


ЩР-6  
в КТП  
1 этаж

Обозначение по плану																		
Номер группы	1	2	3	4	5	6	7	8	9	10	11	12	13	14	15	16	17	18
Фаза	L1,L2,L3	L1,L2,L3	L1,L2,L3	L1,L2,L3	L1,L2,L3	L1,L2,L3	L1,L2,L3	L1,L2,L3	L1	L2	L3	L1	L2	L3	L1	L1,L2,L3	L3	L3
Р <sub>уч</sub> (кВт)																		
Ток (А)																		
Наименование потребителя	Пожарный насос	Реклама	ПД-2	ПД-1	ДУ-3 (обязатель №3)	АВР-2	КПД-ПД-1 (фаза "В"); АПР-КДП (КДП-2) (фаза "С")	ДУ-1 (фаза "В")	КДП-2	АПР-КОМ	АПР-КОМ	АПР-КОМ	АПР-КОМ	АПР-КОМ	Камеры учет	ДУ-12 (обязатель №1 и №2)	Тепловая завеса	Ворота

Изм.	Кол.уч.	Лист	№ док.	Подпись	Дата

Объект по адресу: г.Москва, Зеленоград,			Стадия	Лист	Листов
			ИД	12	
Исполнительная однолинейная схема электроснабжения ЩР-6 в КТП-20 1-й этаж			<p align="center"><b>ООО</b> <b>"ТМ-Электро"</b></p>		

Вводной распределительный пункт	Данные питающей линии, кабель, (провод), марка сечение, длина
	Тип вводного устройства
	Прибор учета, тип, напряжение, рабочий ток
	УЗО, тип, In, ток утечки
	Вводной аппарат тип, In
Электростановка:	Расчетный ток А
	Установленная мощность, кВт
Параметры отход. линий	Аппараты защиты, УЗО
	Тип In, А Id, А
Линия	Марка и сечение проводника, длина, способ прокладки

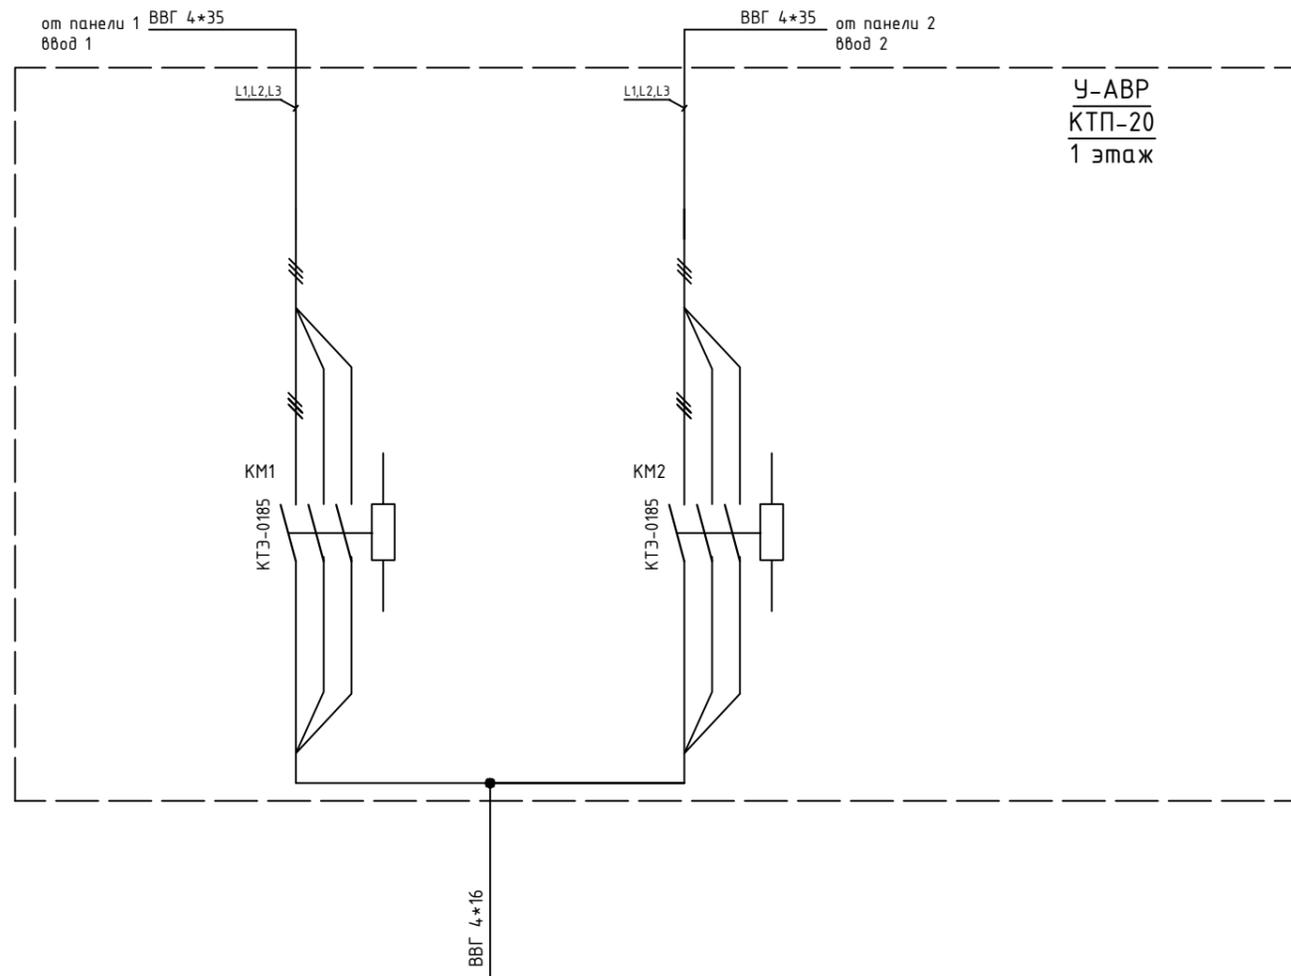


Обозначение по плану																
Номер группы							16									
Фаза							L1,L2,L3									
Рy, (кВт)																
Ток (А)																
Наименование потребителя							ЩР-6									

Инв. N подл.	
Подпись и дата	
Взам. инв. N	

Изм.	Кол.уч.	Лист	№ док.	Подпись	Дата			
ГИП		Арсентьев Е.П.			06.22г.	Объект по адресу: г.Москва, Зеленоград, Исполнительная однолинейная схема электроснабжения У-АВР в КТП-20 1-й этаж		
Проверил		Арсентьев Е.П.			06.22г.			
Разраб.		Кострюкова С.А.			06.22г.			
						Стадия	Лист	Листов
						ИД	13	
						<b>ООО "ТМ-Электро"</b>		

Инв. N подл. Подпись и дата. Взам. инв. N

Вводной распределительный пункт	Данные питающей линии, кабель, (провод), марка сечение, длина
	Тип вводного устройства
	Прибор учета, тип, напряжение, рабочий ток
	УЗО, тип, In, ток утечки
	Вводной аппарат тип, In
Параметры отход. линий	Электроустановка: Расчетный ток А Установленная мощность, кВт
	Аппараты защиты, УЗО Тип In, А I <sub>Δ</sub> , А
Линия	Марка и сечение проводника, длина, способ прокладки

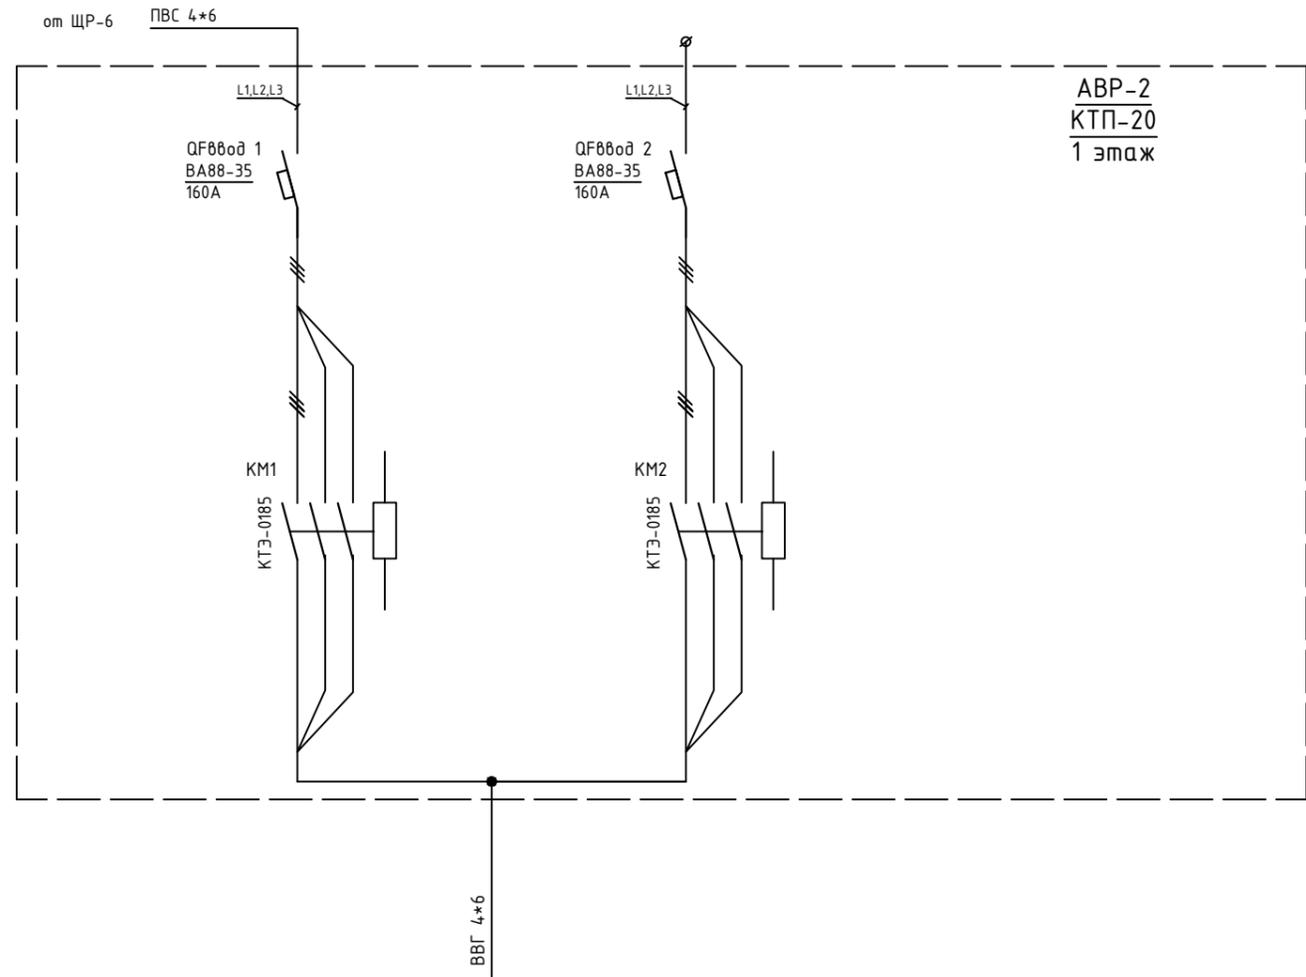


ABP-2  
KTP-20  
1 этаж

Обозначение по плану	
Номер группы	16
Фаза	L1,L2
P <sub>у</sub> , (кВт)	
Ток (А)	
Наименование потребителя	Рабочее освещение фаза "А", аварийное освещение фаза "В"

Изм.	Кол.уч.	Лист	№ док.	Подпись	Дата

Объект по адресу: г.Москва, Зеленоград,			Стадия	Лист	Листов
			ИД	14	
Исполнительная однолинейная схема электроснабжения АВР-2 в КТП-20 1-й этаж			ООО "ТМ-Электро"		

# КТП-27

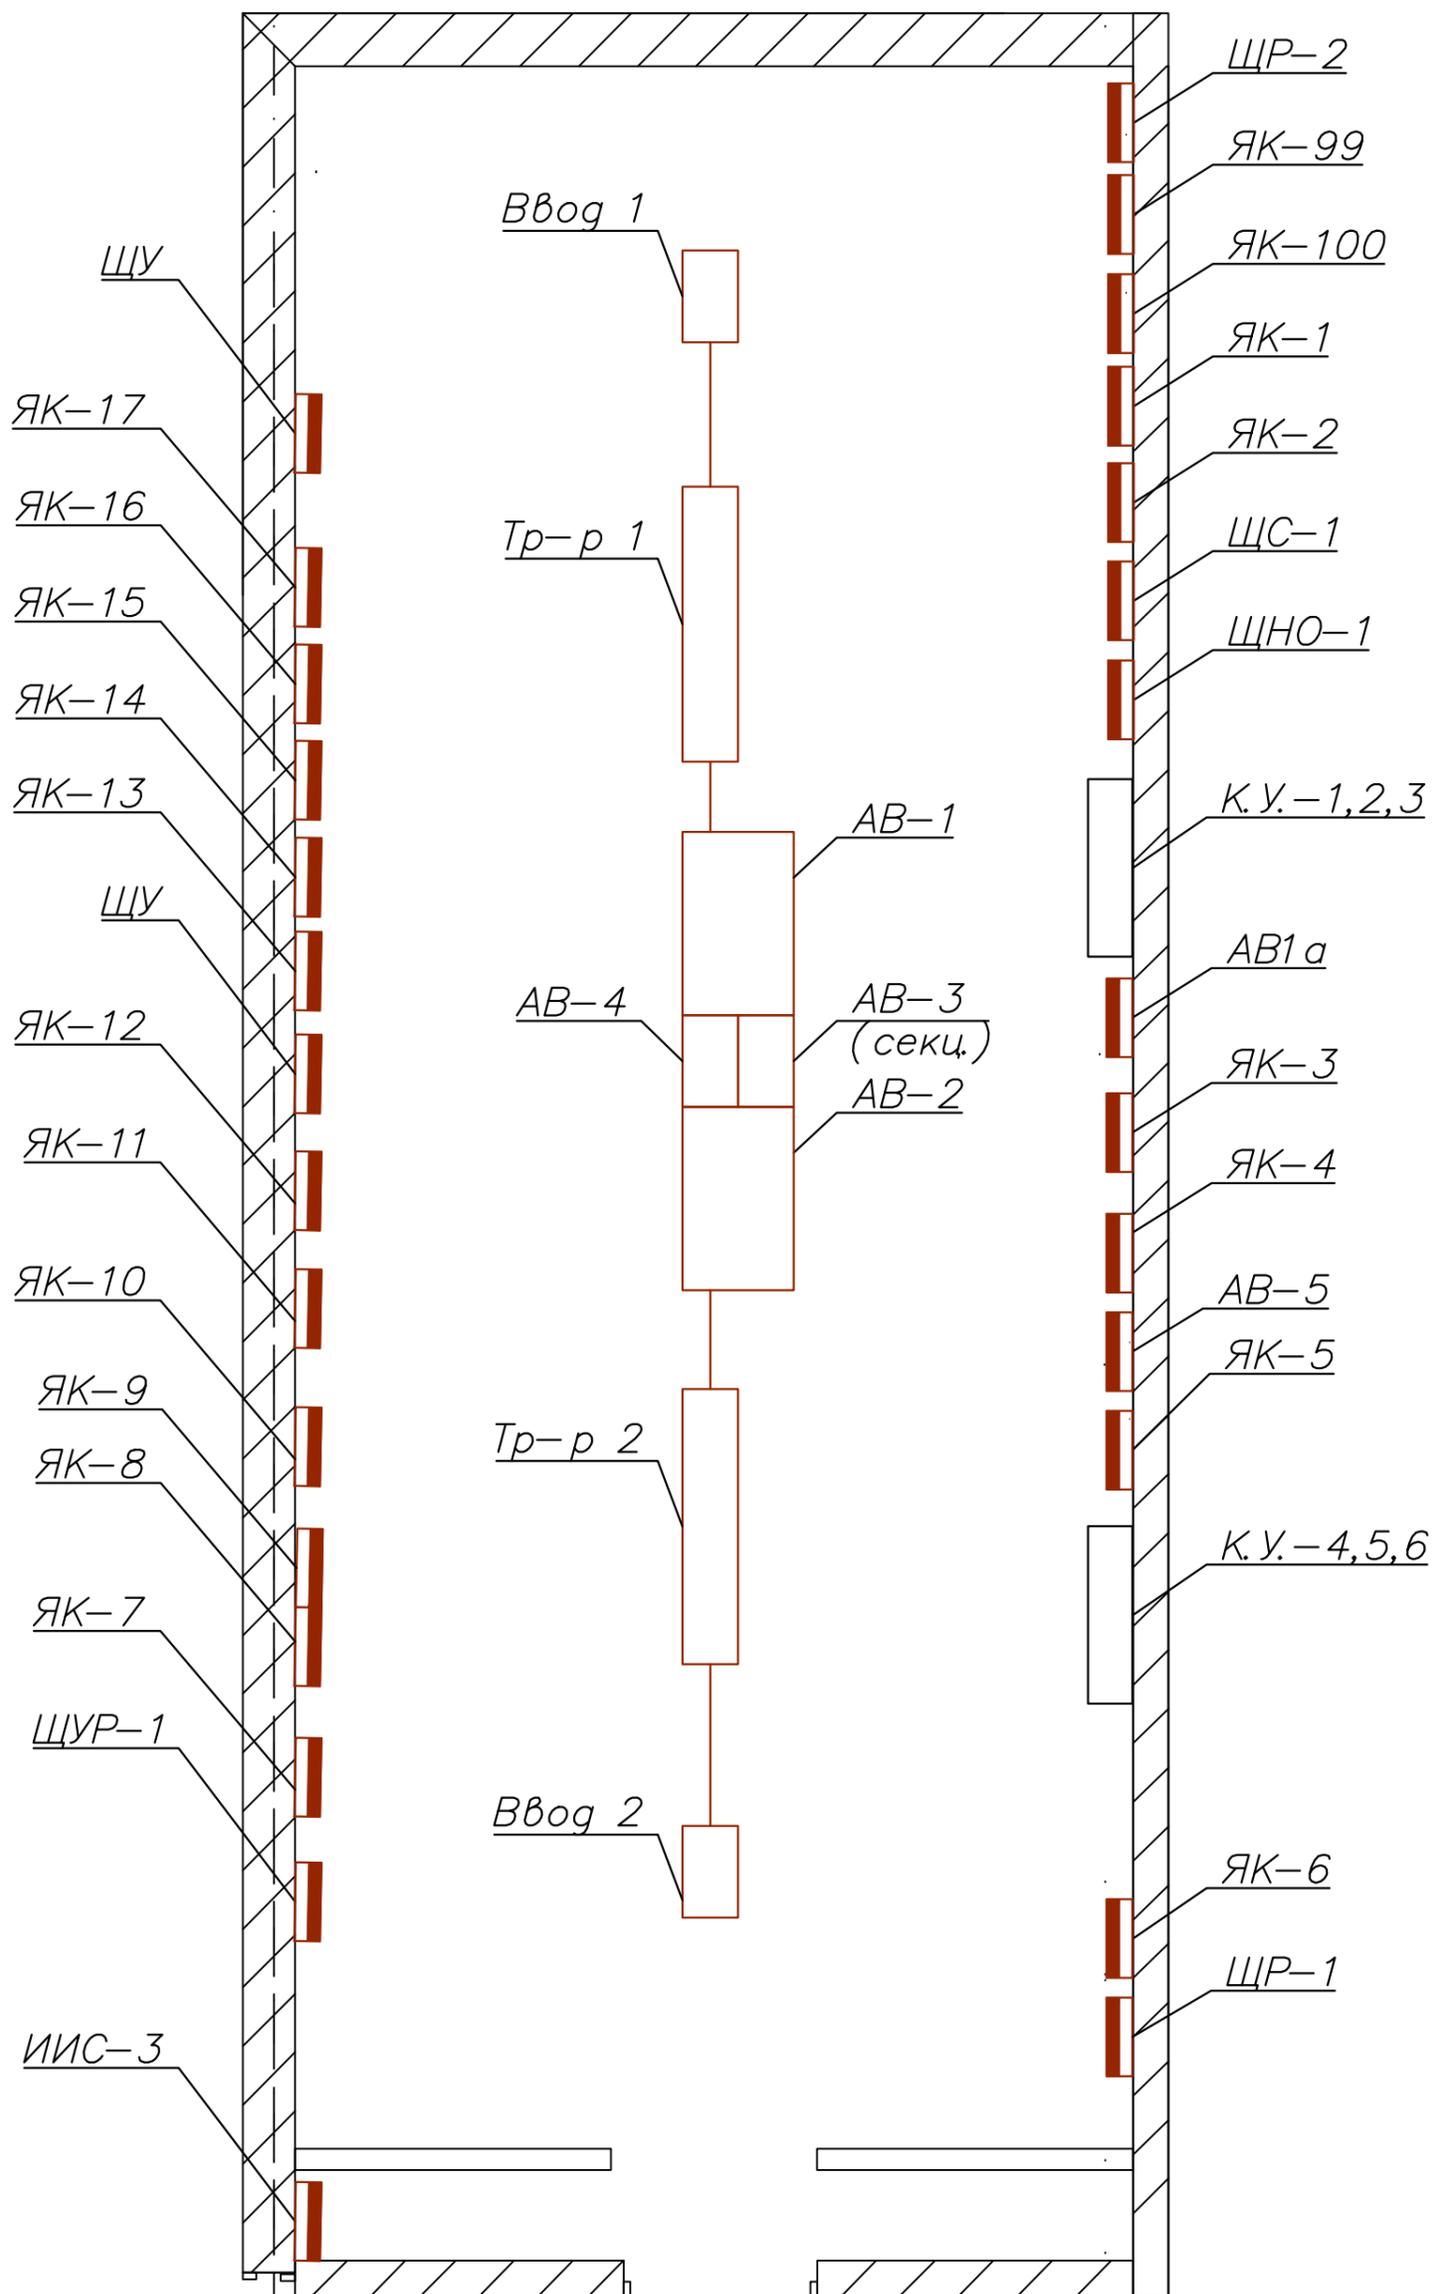

Инв. N подл.	Взам. инв. N
Подпись и дата	

Изм.	Кол.уч.	Лист	№ док.	Подпись	Дата


Объект по адресу: г.Москва, Зеленоград,  
 План групповых сетей.  
 Электроснабжение КТП-27, 1-й этаж.

Стадия	Лист	Листов
ИД	15	
<b>ООО "ТМ-Электро"</b>		

Строение 3

Строение 2

КТП-27

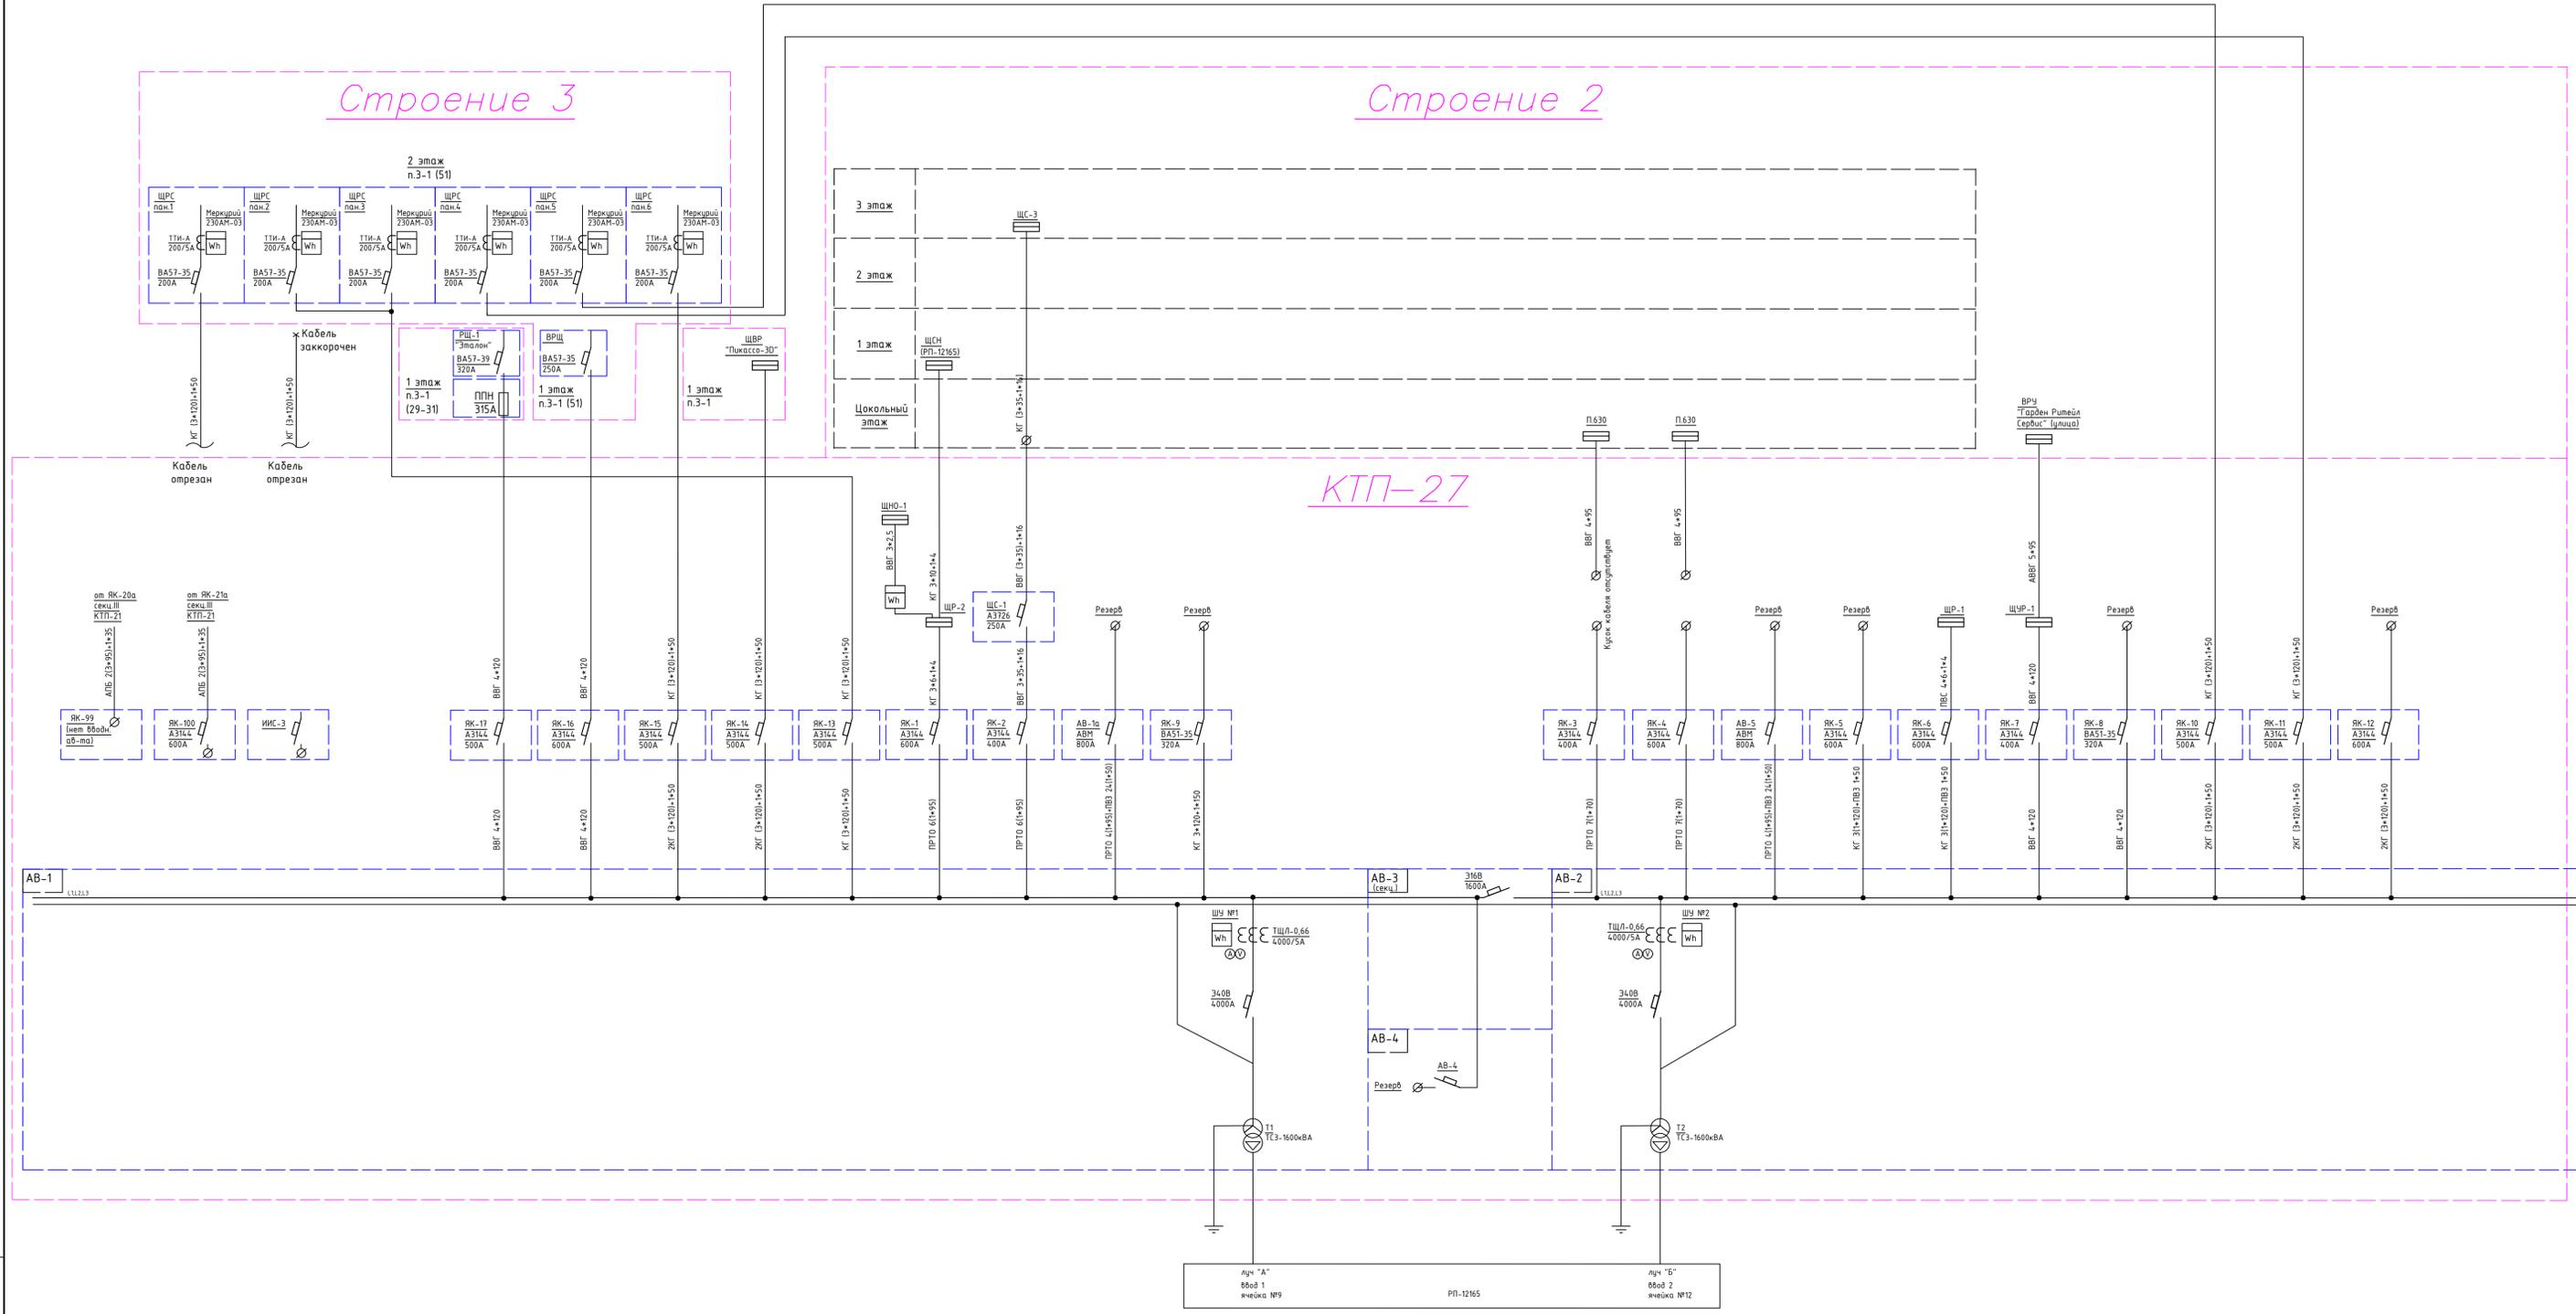

Имя, И. повл. Подпись и дата  
Взам. инв. №

Изм.	Колуч.	Лист	№ док.	Подпись	Дата	ИД	Лист	Листов
							16	
Объект по адресу: г.Москва, Зеленоград, Исполнительная однопроводная схема электроснабжения ВРУ КТП-27, 1-й этаж.						ООО "ТМ-Электро"		

Данные питающей линии, кабель, (провод), марка сечение, длина

от ЯК-7 ВВГ 4\*120 380/220В 50 Hz

Тип вводного устройства

Прибор учета, тип, напряжение, рабочий ток


УЗО, тип, In, ток утечки

Вводной аппарат тип, In


Электроустановка:  
Расчетный ток А  
Установленная мощность, кВт

Аппараты защиты, УЗО  
Тип  
In, А  
I<sub>Δ</sub>, А

Марка и сечение проводника, длина, способ прокладки

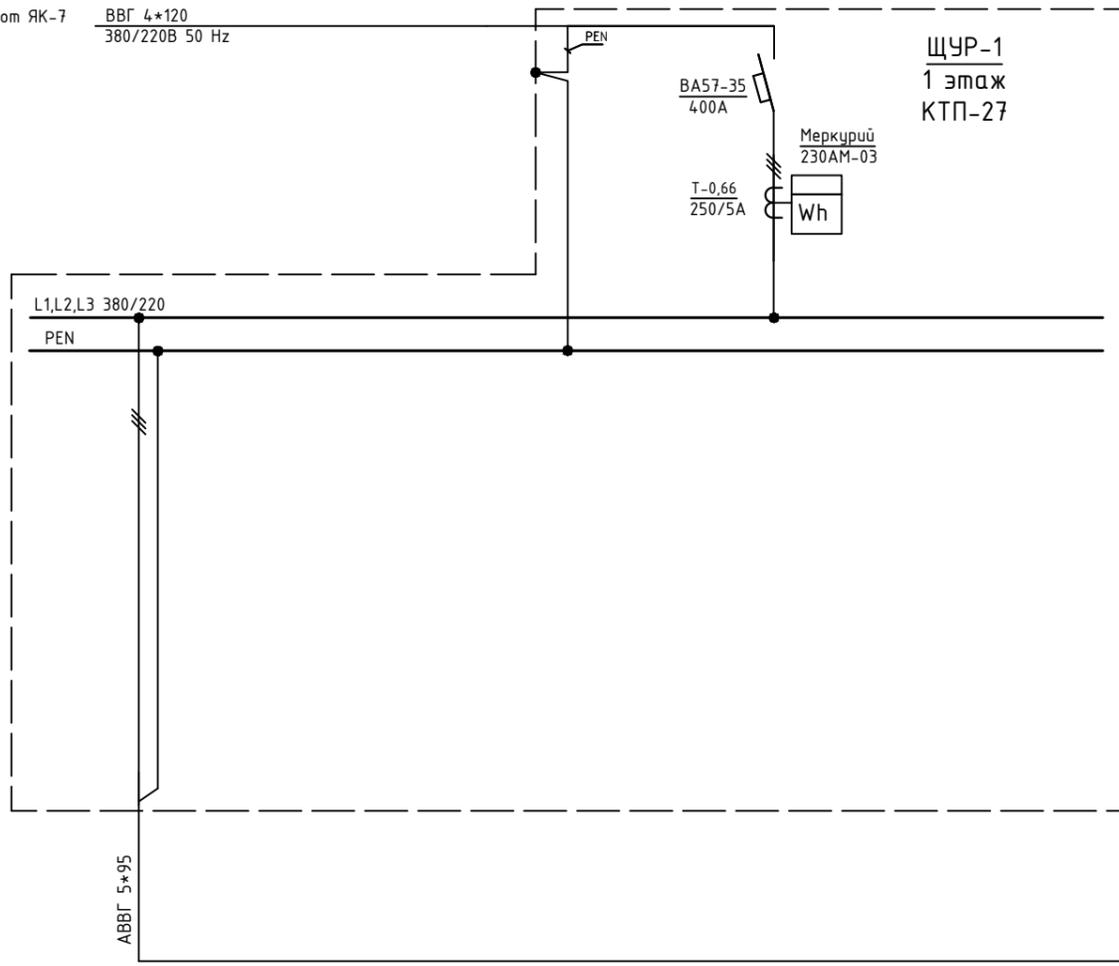

ВРУ  
"Гарден Ритейл Сервис"  
(улица)

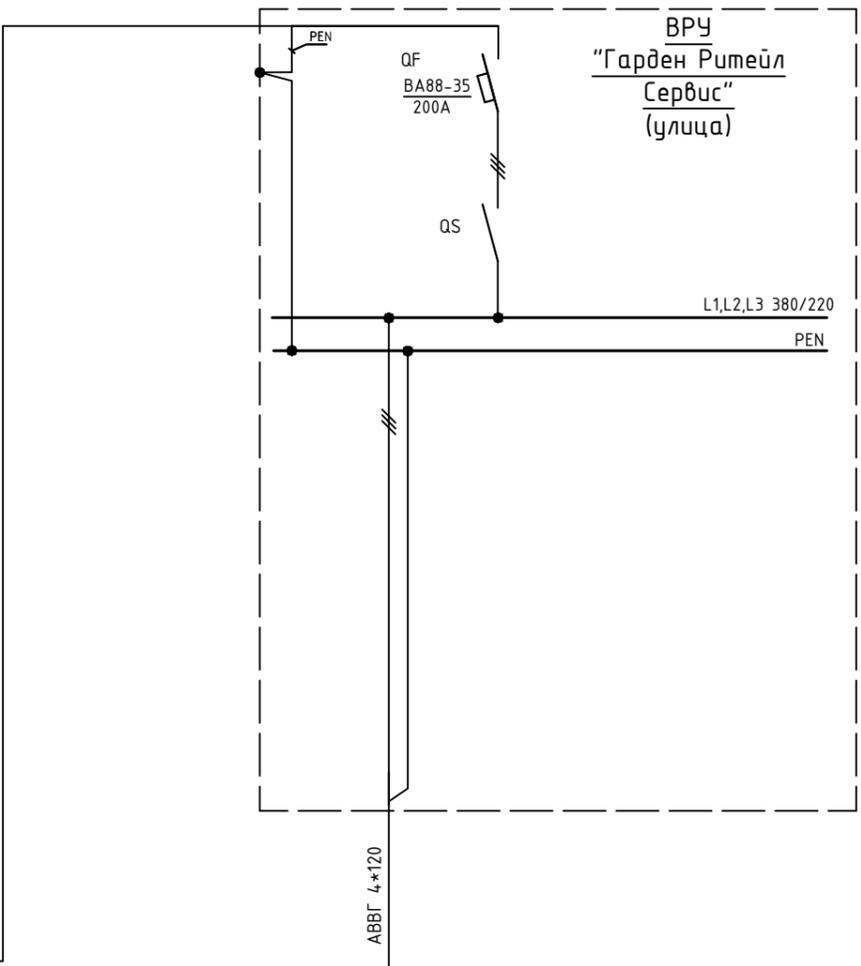

1					
L1,L2,L3					

Обозначение по плану	1																			
Номер группы	1																			
Фаза	L1,L2,L3																			
Р <sub>у</sub> , (кВт)																				
Ток (А)																				
Наименование потребителя	"Гарден Ритейл Сервис"																			


Инв. N подл. Подпись и дата. Взам. инв. N

Изм.	Кол.уч.	Лист	№ док.	Подпись	Дата				
ГИП		Арсентьев Е.П.			06.22г.	Объект по адресу: г.Москва, Зеленоград,	Стадия	Лист	Листов
Проверил		Арсентьев Е.П.			06.22г.		ИД	17	
Разраб.		Кострюкова С.А.			06.22г.		Исполнительная однолинейная схема электроснабжения ЩУР-1 в КТП-27 1-й эт., ВРУ "ГарденРитейлСервис" улица		
						ООО "ТМ-Электро"			

Взам. инв. N

Подпись и дата

Инв. N подл.

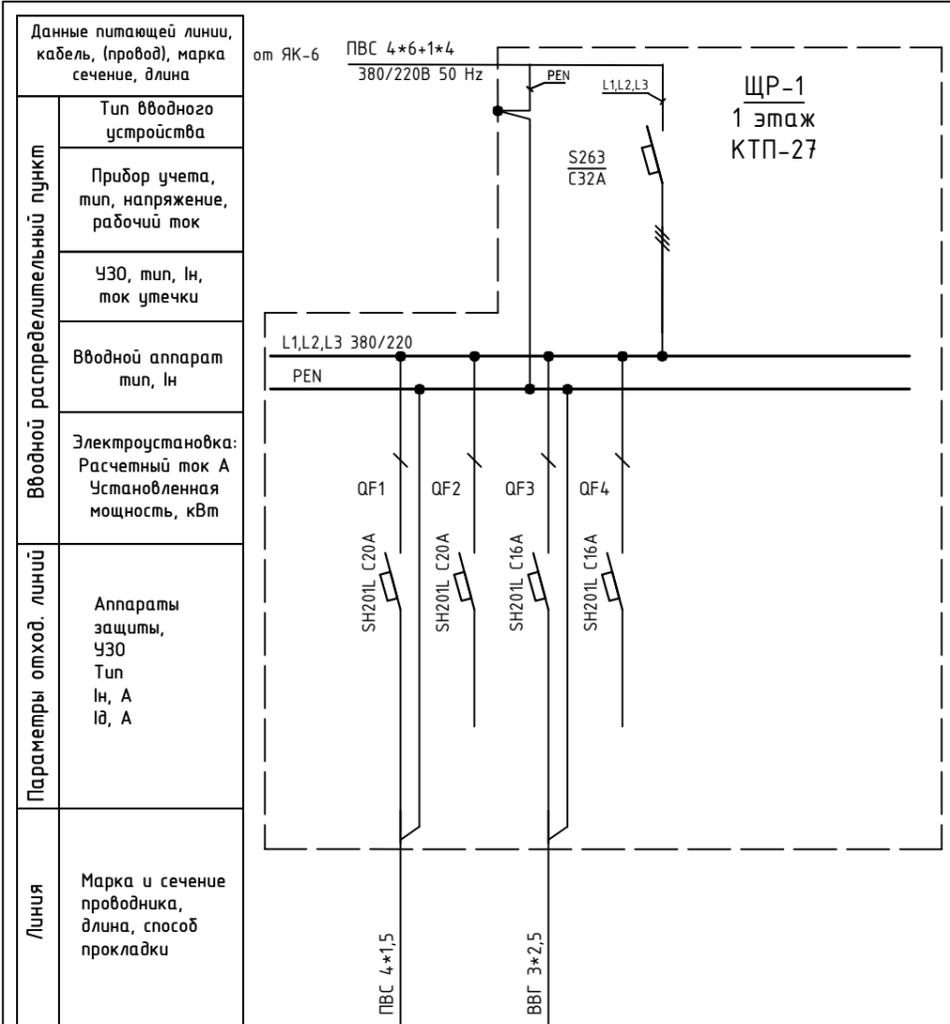

Обозначение по плану								
Номер группы	1	2	3	4				
Фаза	L1	L2	L3	L1				
Рy, (кВт)								
Ток (А)								
Наименование потребителя	Удлинитель в подвале	Резерв	Розетка под щитом	Резерв				


Изм.	Кол.уч.	Лист	№ док.	Подпись	Дата				
ГИП		Арсентьев Е.П.			06.22г.	Объект по адресу: г.Москва, Зеленоград,	Стадия	Лист	Листов
Проверил		Арсентьев Е.П.			06.22г.		ИД	18	
Разраб.		Кострюкова С.А.			06.22г.				
						Исполнительная однолинейная схема электроснабжения ЩР-1 в КТП-27 1-й этаж			
							<b>ООО "ТМ-Электро"</b>		

Взам. инв. N


Подпись и дата

Инв. N подл.

Вводной распределительный пункт	Данные питающей линии, кабель, (провод), марка сечение, длина
	Тип вводного устройства
	Прибор учета, тип, напряжение, рабочий ток
	УЗО, тип, In, ток утечки
	Вводной аппарат тип, In
Параметры отход. линий	Электроустановка: Расчетный ток А Установленная мощность, кВт
	Аппараты защиты, УЗО Тип In, А I <sub>Δ</sub> , А
Линия	Марка и сечение проводника, длина, способ прокладки

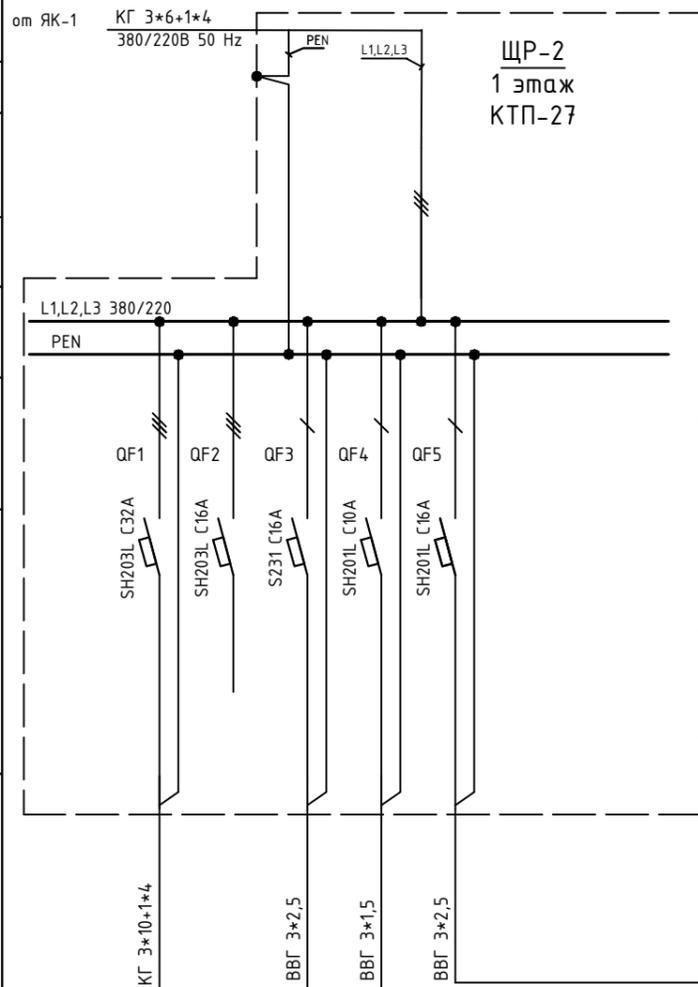

Обозначение по плану								
Номер группы	1	2	3	4	5			
Фаза	L1,L2,L3	L1,L2,L3	L1	L2	L3			
P <sub>у</sub> , (кВт)								
Ток (А)								
Наименование потребителя	ЩСН	Резерв	Удлинитель	Освещение в КТП-27	ЩНО-1			

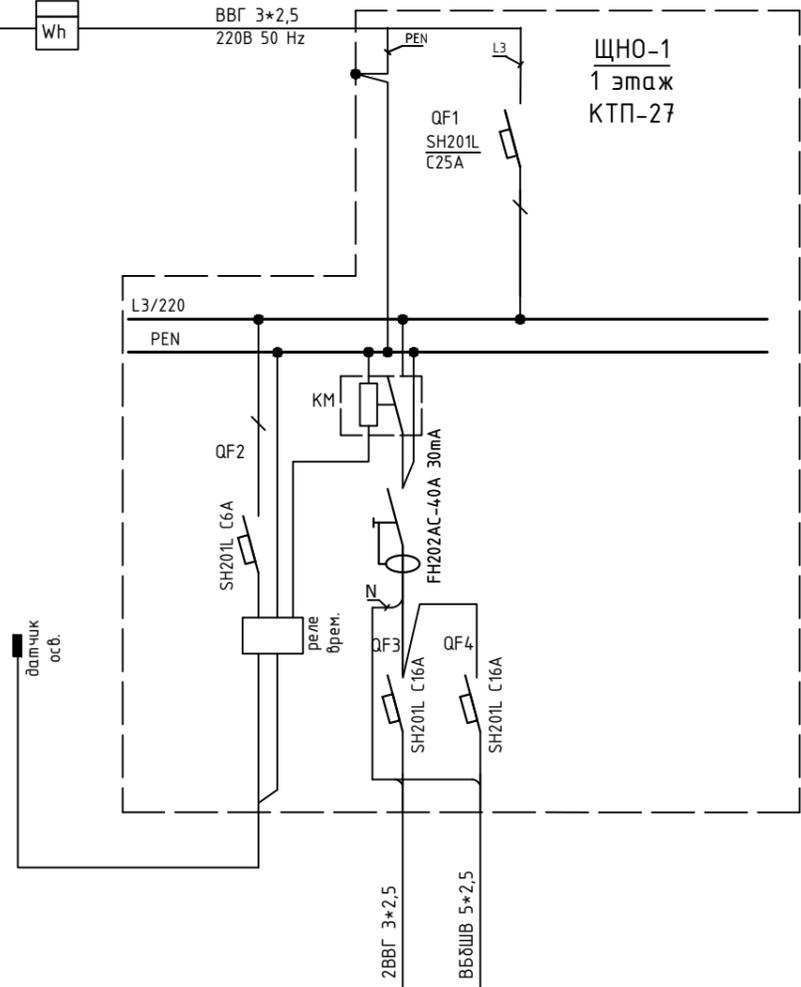


Обозначение по плану								
Номер группы	1	2						
Фаза	L3	L3						
P <sub>у</sub> , (кВт)								
Ток (А)								

Изм.	Кол.уч.	Лист	№ док.	Подпись	Дата

Объект по адресу: г.Москва, Зеленоград,			Стадия	Лист	Листов
			ИД	18	
Исполнительная однолинейная схема электроснабжения ЩР-2, ЩНО-1 в КТП-27 1-й этаж			ООО "ТМ-Электро"		

# План 1 этажа

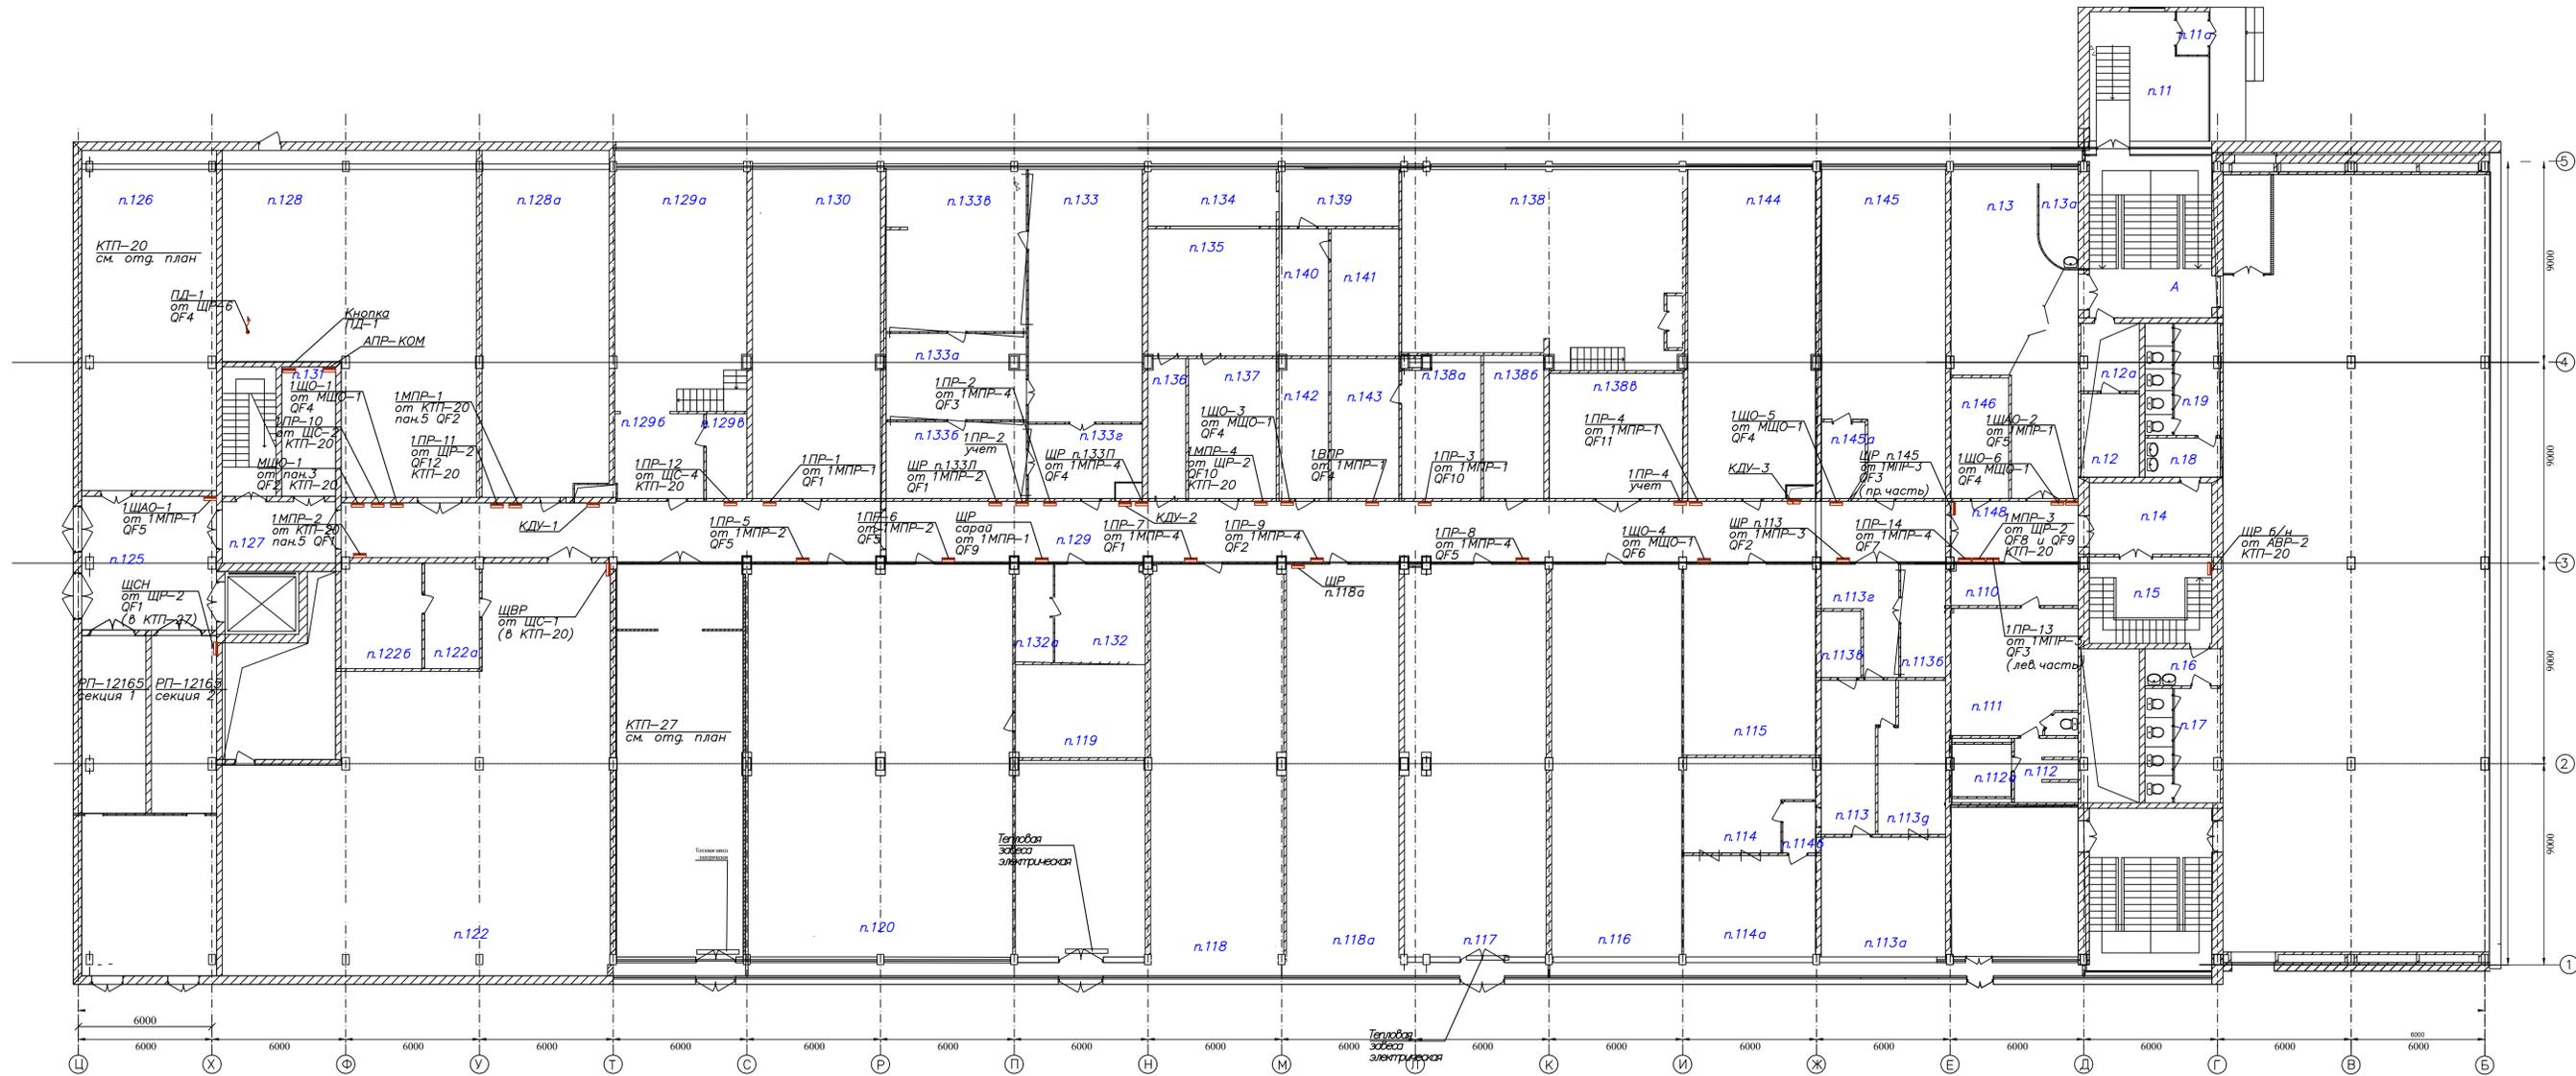

Имя, И. пов., Подпись и дата, Власт. инф. И.

Изм.	Колуч.	Лист	№ док.	Подпись	Дата	Объект по адресу: г. Москва, Зеленоград,			Стация	Лист	Листов
						План групповых сетей.			ИД	20	
						ЭЛЕКТРООБОРУДОВАНИЕ 1-го этажа			ООО "ТМ-Электро"		
						М 1:150					

ООО «ТМ-Электро»

Свидетельство о допуске  
к определенному виду работ

№ 0678-2017-7707339217-П-011  
От 19.01.2017г.

Выдано ассоциацией в области  
архитектурно-строительного проектирования  
"Саморегулируемая организация  
"Совет проектировщиков"  
срок действия : без ограничения срока действия

## **Исполнительная Документация**

### **схем щитового оборудования, планов расположения щитов**

объекта по адресу:  
г.Москва, Зеленоград,

Заказчик:

Главный инженер проекта \_\_\_\_\_ / Арсентьев Е.П./

МОСКВА  
2022 г.

**Ведомость исполнительных чертежей основного комплекта.**

Лист	Наименование	Примечание
1	Ведомость исполнительных чертежей основного комплекта	3 листа
2	План групповых сетей. Электроснабжение КТП-20, 1-й этаж.	1 лист
3	Исполнительная однолинейная схема электроснабжения ВРУ КТП-20, 1-й этаж.	1 лист
4	Исполнительная однолинейная схема электроснабжения ЩС-1 в КТП-20.	1 лист
5	Исполнительная однолинейная схема электроснабжения ЩС-2 в КТП-20.	1 лист
6	Исполнительная однолинейная схема электроснабжения ЩС-3 в КТП-20.	1 лист
7	Исполнительная однолинейная схема электроснабжения ЩС-4 в КТП-20.	1 лист
8	Исполнительная однолинейная схема электроснабжения ЩР-1 в КТП-20.	1 лист
9	Исполнительная однолинейная схема электроснабжения ЩР-2 в КТП-20.	1 лист
10	Исполнительная однолинейная схема электроснабжения ЩР-3 в КТП-20.	1 лист
11	Исполнительная однолинейная схема электроснабжения ЩР-5 в КТП-20.	1 лист
56	План групповых сетей. Электроснабжение 2-го этажа.	1 лист
57	Исполнительная однолинейная схема электроснабжения 2МНР-1 2-й этаж	1 лист
58	Исполнительная однолинейная схема электроснабжения 2МНР-2 2-й этаж	1 лист
59	Исполнительная однолинейная схема электроснабжения 2ПР-1 2-й этаж	1 лист

Взам. инв. №  
Подпись и дата  
Инв. № подл.

Изм.	Кол.уч.	Лист	№ док.	Подпись	Дата				
						Объект по адресу: г.Москва, Зеленоград,	Стадия	Лист	Листов
							ИД	1.1	
							ООО "ТМ-Электро"		
						Ведомость исполнительных чертежей основного комплекта			




127	Исполнительная однолинейная схема электроснабжения 4ЩО-1 4-й этаж	1 лист
128	Исполнительная однолинейная схема электроснабжения 4ЩО-2 4-й этаж	1 лист
129	Исполнительная однолинейная схема электроснабжения 4ЩО-3 4-й этаж	1 лист
130	Исполнительная однолинейная схема электроснабжения 4ЩО-4 4-й этаж	1 лист
131	Исполнительная однолинейная схема электроснабжения 4ЩО-5 4-й этаж	1 лист
132	Исполнительная однолинейная схема электроснабжения 4ЩО-6 4-й этаж	1 лист
133	Исполнительная однолинейная схема электроснабжения ЩС-12 4-й этаж	1 лист
134	Исполнительная однолинейная схема электроснабжения ЩР п.456 4-й этаж	1 лист
135	Исполнительная однолинейная схема электроснабжения 4ВПр-1 4-й этаж	1 лист
136	План групповых сетей. Электроснабжение технического этажа.	1 лист
137	Исполнительная однолинейная схема электроснабжения ВПр-5 тех. этаж.	1 лист
138	План групповых сетей. Электроснабжение кровли.	1 лист

Инв. N подл.	Подпись и дата	Взам. инв. N

Изм.	Кол.уч.	Лист № док.	Подпись	Дата	

# КТП-20 n.126

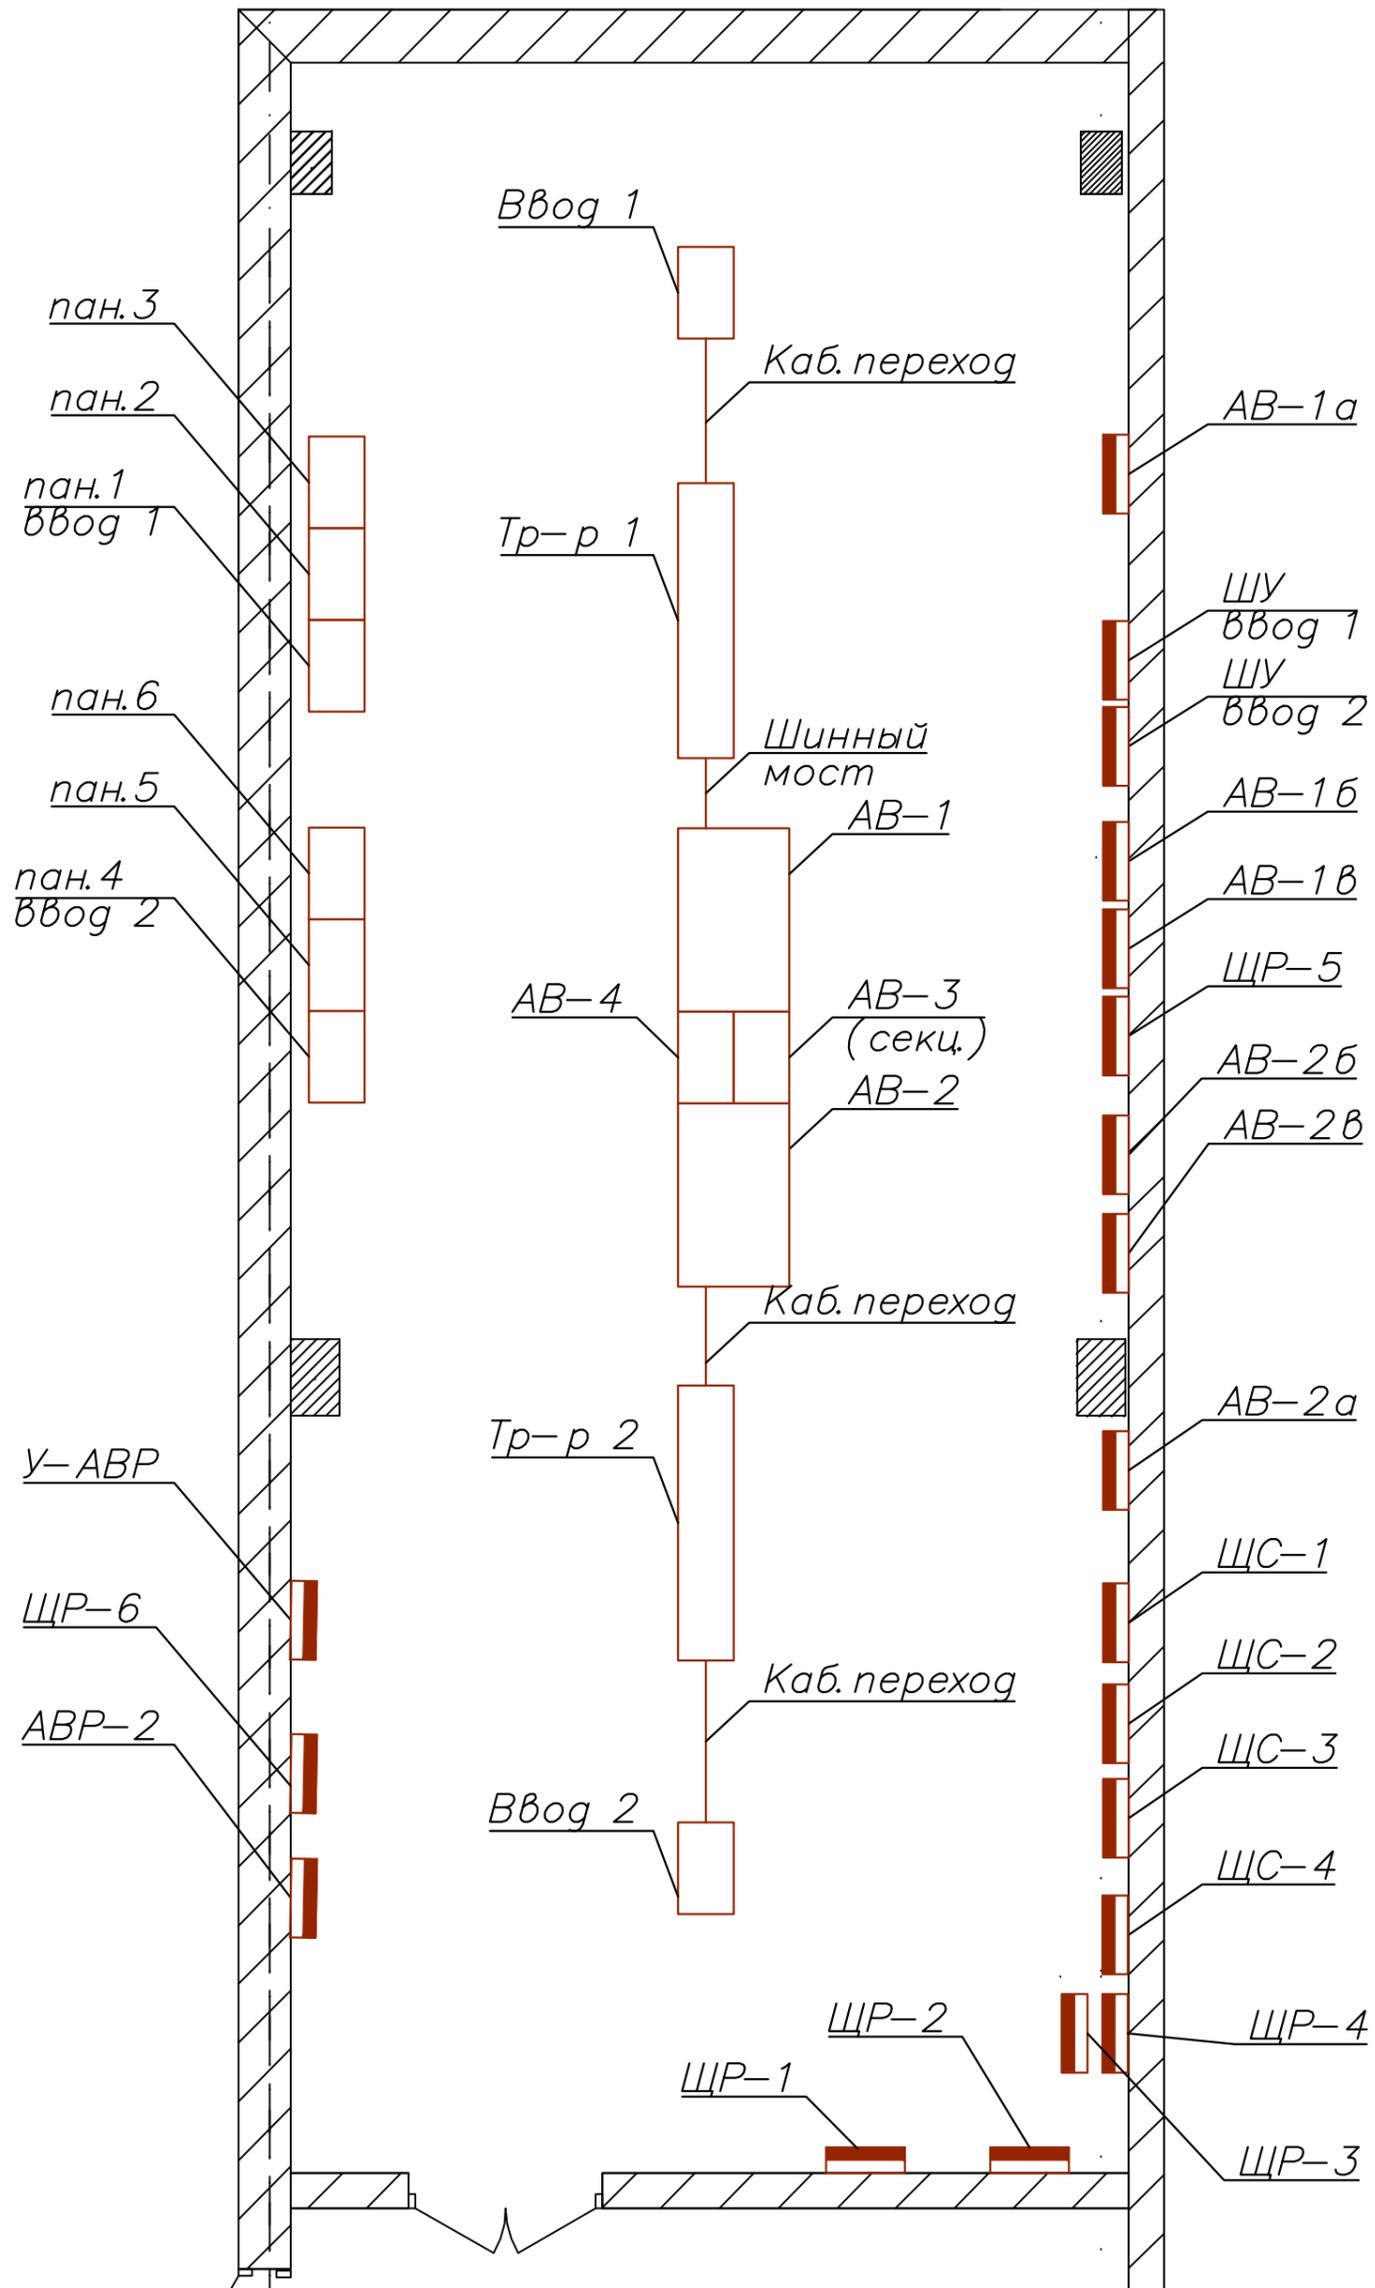


Инв. N подл.      Подпись и дата      Взам. инв. N

Изм.	Кол.уч.	Лист	№ док.	Подпись	Дата

Объект по адресу: г.Москва, Зеленоград,  
План групповых сетей.  
Электроснабжение КТП-20, 1-й этаж.

Стадия	Лист	Листов
ИД	2	
<b>ООО "ТМ-Электро"</b>		

## Строение 2

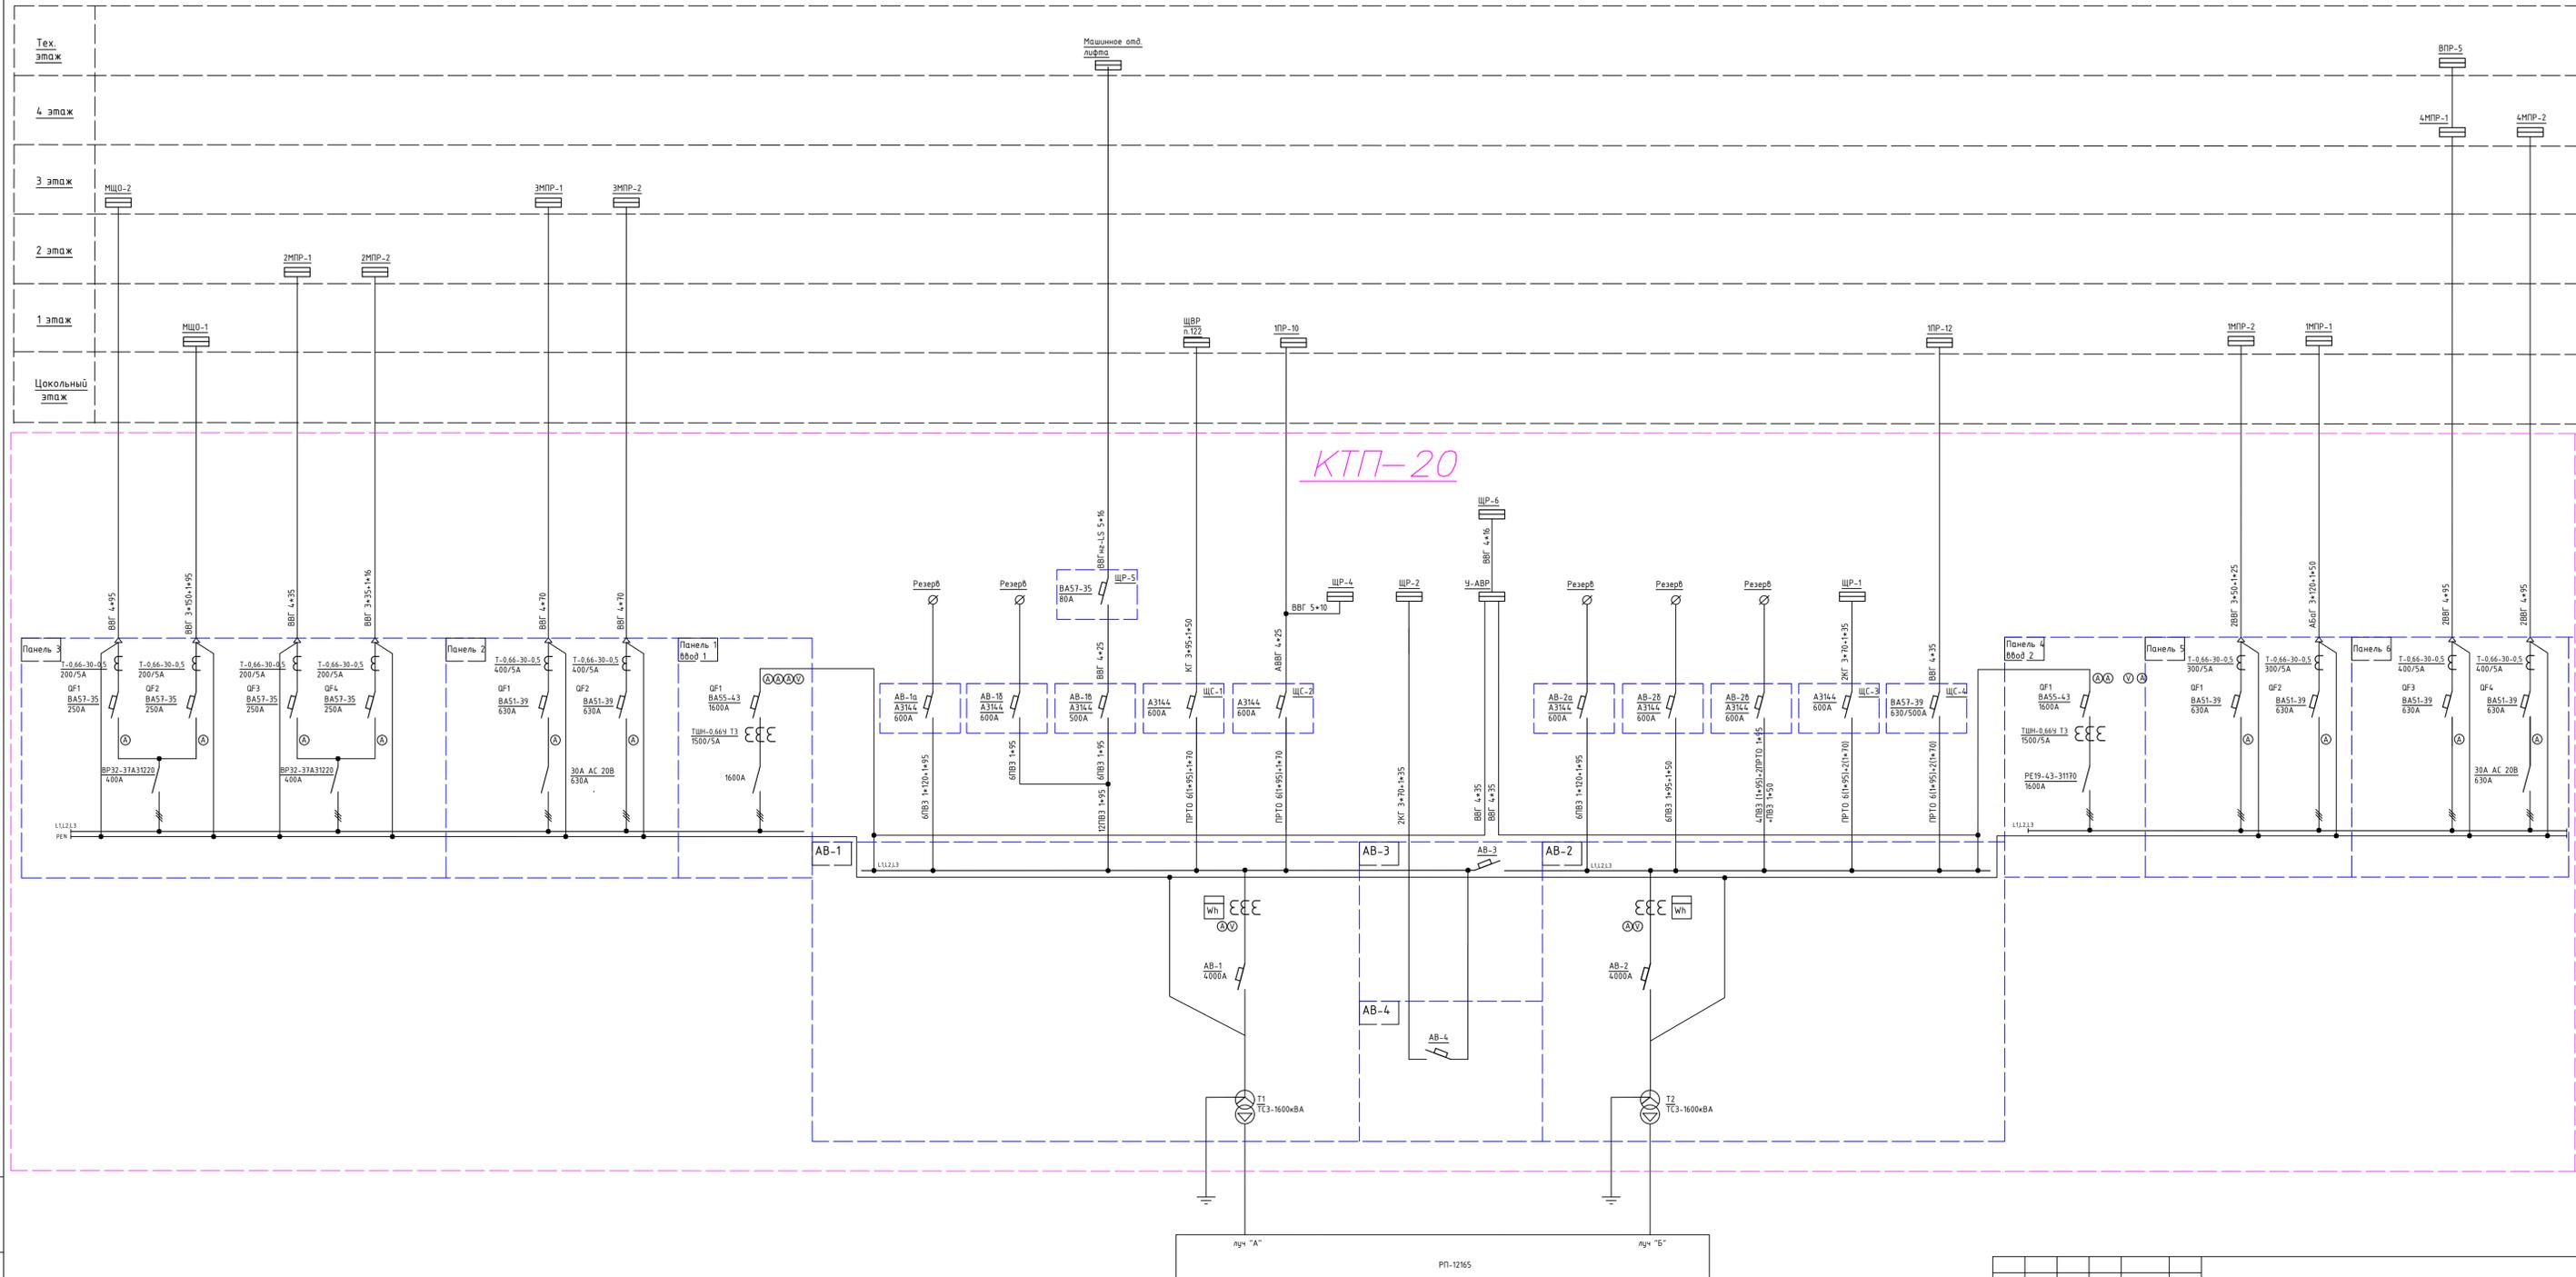

Имя, N пола, Подпись и дата, Взам. инв. N

Изм.	Колуч.	Лист	№ док.	Подпись	Дата	ИД	Лист	Листов
							3	
Объект по адресу: г. Москва, Зеленоград,						Исполнительная однолинейная схема электроснабжения ВРУ КТП-20, 1-й этаж.		
ООО "ТМ-Электро"								



Взам. инв. N

Подпись и дата

Инв. N подл.

Данные питающей линии, кабель, (провод), марка сечение, длина

Тип вводного устройства

Прибор учета, тип, напряжение, рабочий ток


УЗО, тип, In, ток утечки

Вводной аппарат тип, In

Электроустановка:  
Расчетный ток А  
Установленная мощность, кВт

Аппараты защиты, УЗО  
Тип  
In, А  
I<sub>д</sub>, А

Марка и сечение проводника, длина, способ прокладки

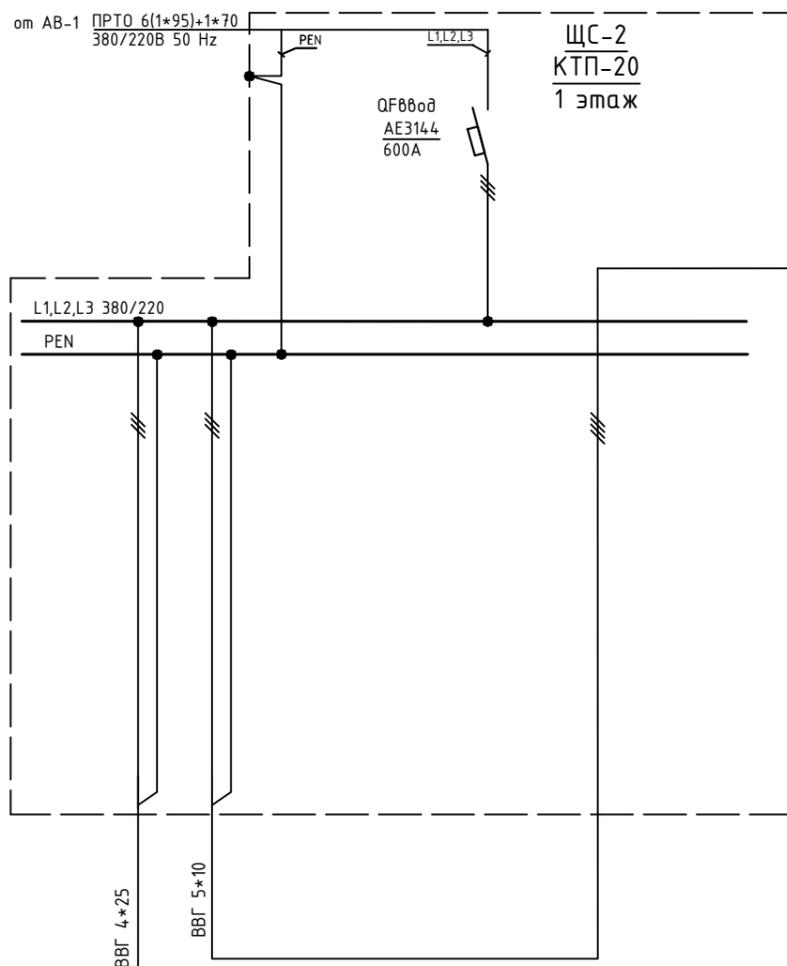

Обозначение по плану										
Номер группы	1	2								
Фаза	L1,L2,L3	L1,L2,L3								
P <sub>y</sub> , (кВт)										
Ток (А)										
Наименование потребителя	1ПР-10									

1		
L1,L2,L3		

Изм.	Кол.уч.	Лист	№ док.	Подпись	Дата

Объект по адресу: г.Москва, Зеленоград,			Стадия	Лист	Листов
			ИД	5	

Взам. инв. N

Подпись и дата

Инв. N подл.

Данные питающей линии, кабель, (провод), марка сечение, длина

Тип вводного устройства

Прибор учета, тип, напряжение, рабочий ток

УЗО, тип, In, ток утечки


Вводной аппарат тип, In

Электроустановка: Расчетный ток А Установленная мощность, кВт

Аппараты защиты, УЗО Тип In, А Id, А

Марка и сечение проводника, длина, способ прокладки

от АВ-2 ПРТО 6(1\*95)+2(1\*70) 380/220В 50 Hz

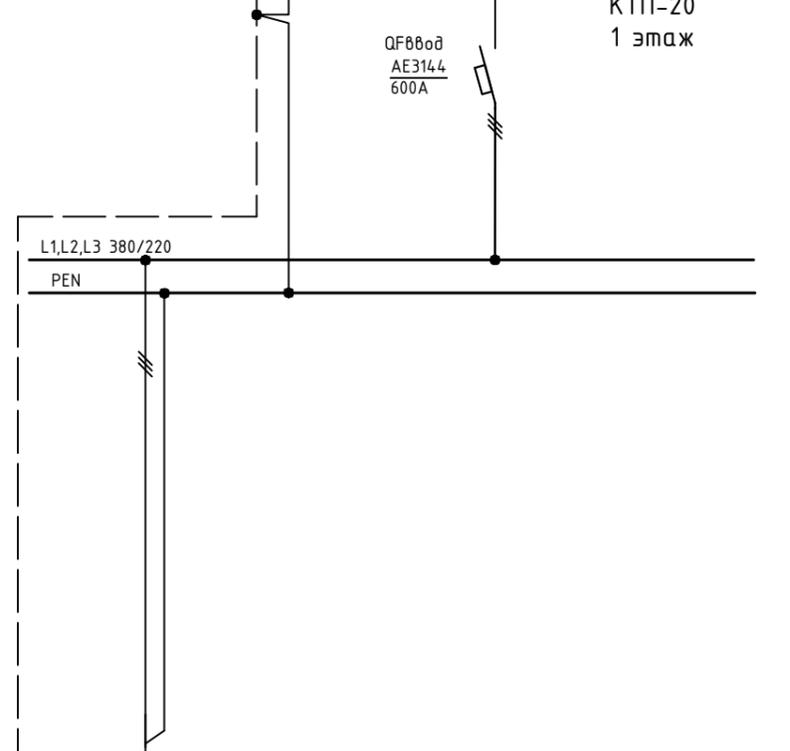


2КГ 3\*70+1\*35

Обозначение по плану										
Номер группы	1									
Фаза	L1,L2,L3									
Рy, (кВт)										
Ток (А)										
Наименование потребителя	ЩР-1									

Изм.	Кол.уч.	Лист	№ док.	Подпись	Дата	Объект по адресу: г.Москва, Зеленоград,	Стадия	Лист	Листов
ГИП		Арсентьев Е.П.			06.22г.		ИД	6	
Проверил		Арсентьев Е.П.			06.22г.				
Разраб.		Кострюкова С.А.			06.22г.				
Исполнительная однолинейная схема электроснабжения ЩС-3 в КТП-20 1-й этаж						ООО "ТМ-Электро"			

ЩС-4  
 КТП-20  
 1 этаж

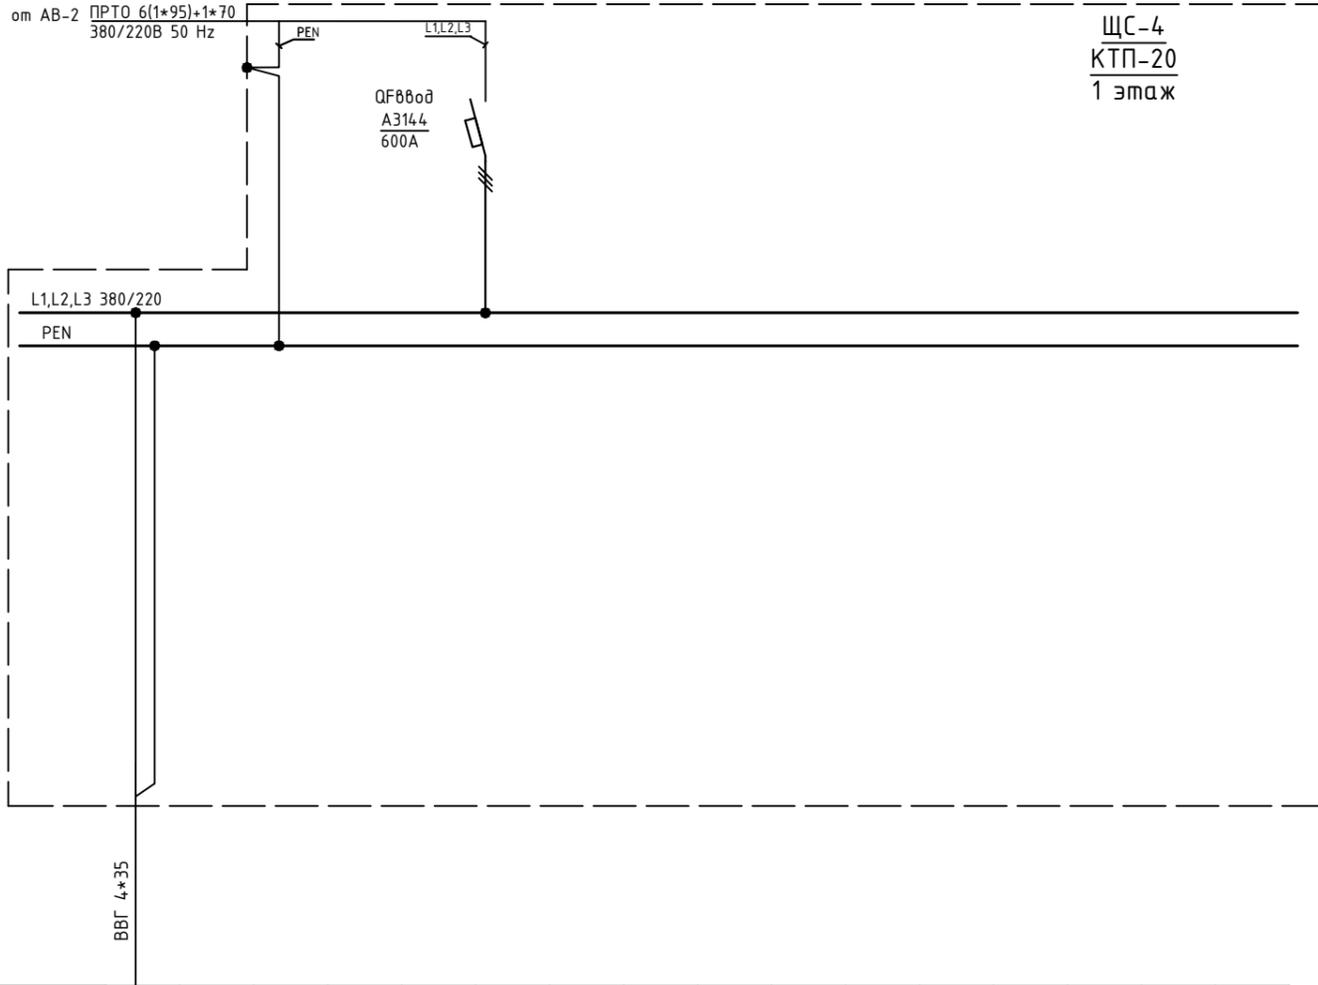

Вводной распределительный пункт	Данные питающей линии, кабель, (провод), марка сечение, длина
	Тип вводного устройства
	Прибор учета, тип, напряжение, рабочий ток
	УЗО, тип, In, ток утечки
	Вводной аппарат тип, In
Электростановка:	Расчетный ток А
	Установленная мощность, кВт
Параметры отход. линий	Аппараты защиты, УЗО
	Тип
	In, А I <sub>д</sub> , А
Линия	Марка и сечение проводника, длина, способ прокладки

Обозначение по плану															
Номер группы	1														
Фаза	L1,L2,L3														
P <sub>y</sub> , (кВт)															
Ток (А)															
Наименование потребителя	1ПР-12														

Инв. N подл.

Подпись и дата


Взам. инв. N

Изм.	Кол.уч.	Лист	№ док.	Подпись	Дата
ГИП		Арсеньев Е.П.			06.22г.
Проверил		Арсеньев Е.П.			06.22г.
Разраб.		Кострюкова С.А.			06.22г.
Объект по адресу: г.Москва, Зеленоград, ИД					
Исполнительная однолинейная схема электроснабжения ЩС-4 в КТП-20 1-й этаж					
Стадия	Лист	Листов			
	7				
<b>ООО "ТМ-Электро"</b>					

Взам. инв. N

Подпись и дата

Инв. N подл.

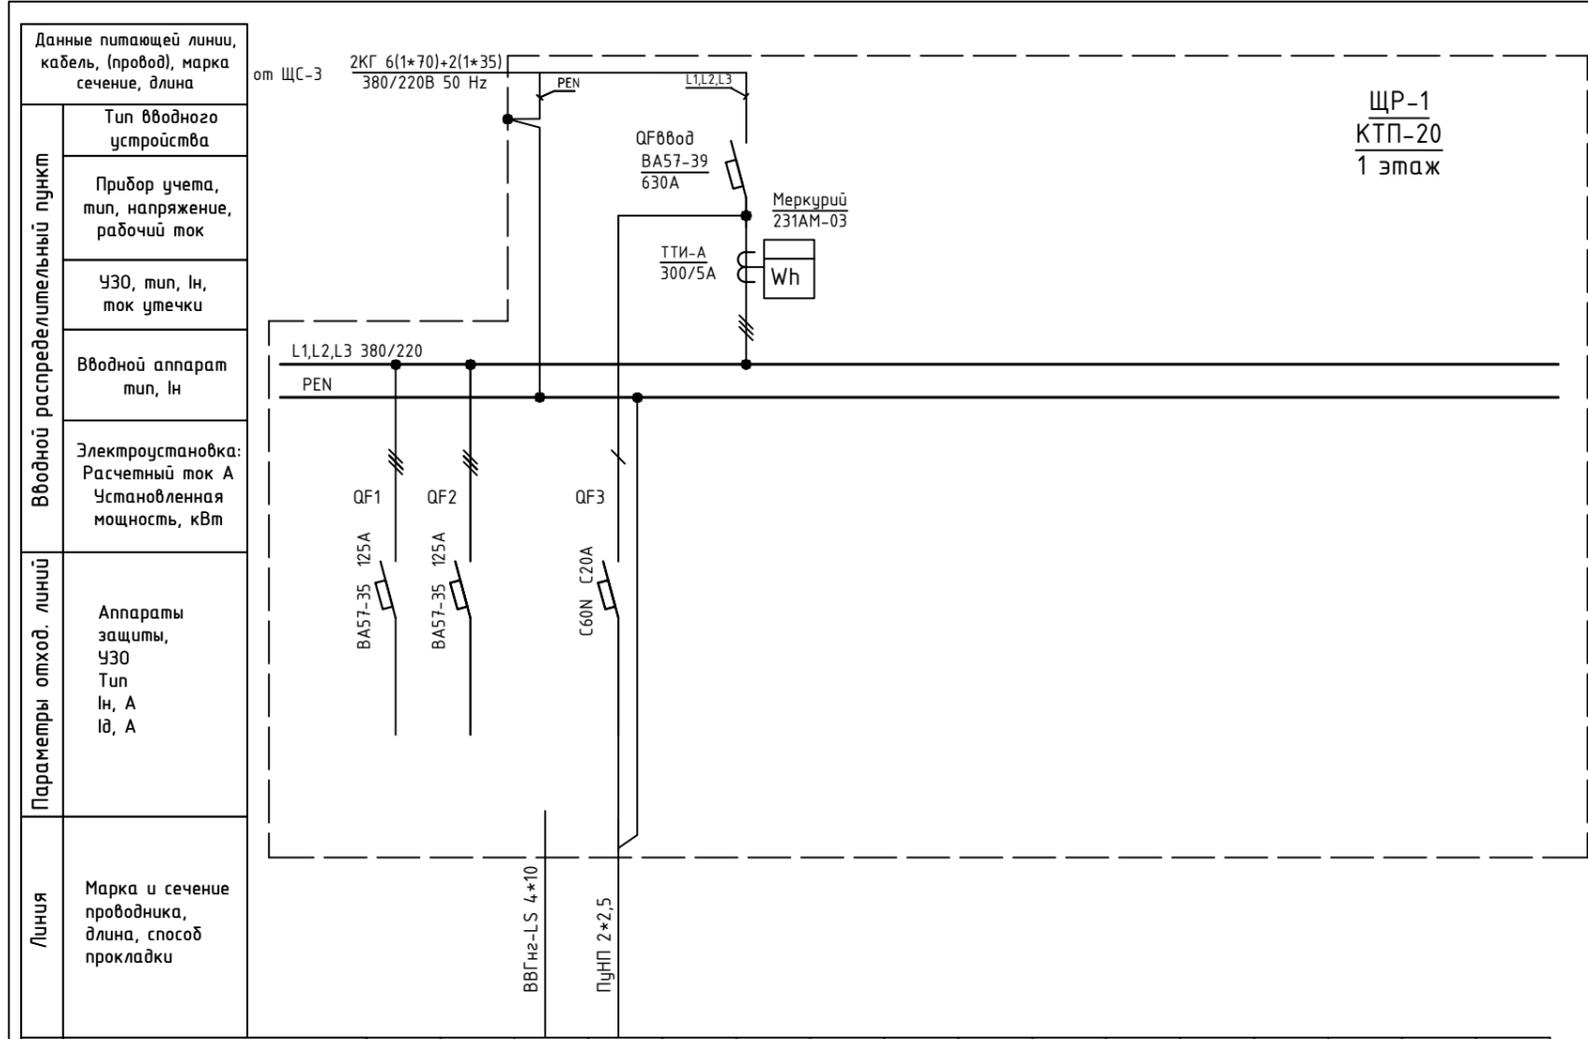

ЩР-1  
КТП-20  
1 этаж

Обозначение по плану																		
Номер группы	1	2	3															
Фаза	L1,L2,L3	L1,L2,L3	L3															
Рy, (кВт)																		
Ток (А)																		
Наименование потребителя	Резерв	Резерв	Освещение в щите															


Изм.	Кол.уч.	Лист	№ док.	Подпись	Дата

Объект по адресу: г.Москва, Зеленоград,			Стадия	Лист	Листов
			ИД	8	
Исполнительная однолинейная схема электроснабжения ЩР-1 в КТП-20 1-й этаж			<b>ООО "ТМ-Электро"</b>		

Взам. инв. N

Подпись и дата

Инв. N подл.

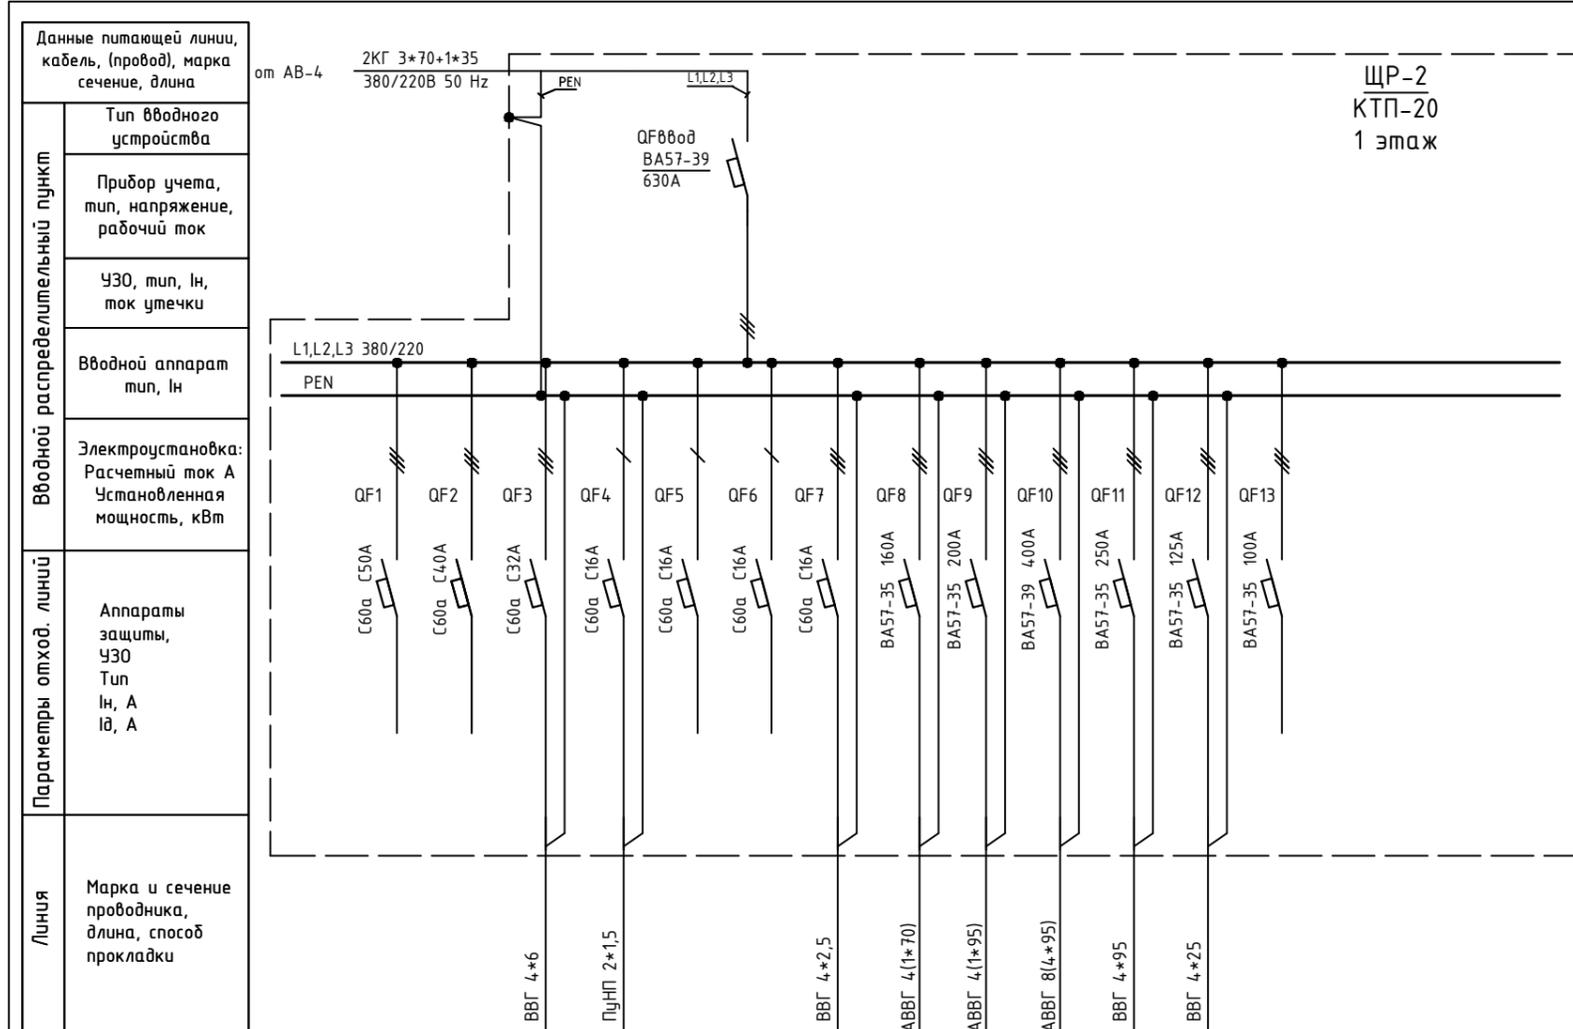


ЩР-2  
КТП-20  
1 этаж

Обозначение по плану	ЩР-2																
	PEN																
	L1, L2, L3 380/220																
	QF1 QF2 QF3 QF4 QF5 QF6 QF7 QF8 QF9 QF10 QF11 QF12 QF13																
	C60a C50A C60a C40A C60a C32A C60a C16A C60a C16A C60a C16A C60a C16A BA57-35 160A BA57-35 200A BA57-39 400A BA57-35 250A BA57-35 125A BA57-35 100A																
Обозначение по плану			☸				—	—	—	—			—				
Номер группы	1	2	3	4	5	6	7	8	9	10	11	12	13				
Фаза	L1, L2, L3	L1, L2, L3	L1, L2, L3	L1	L2	L3	L1, L2, L3	L1, L2, L3	L1, L2, L3	L1, L2, L3	L1, L2, L3	L1, L2, L3	L1, L2, L3				
Рy, (кВт)																	
Ток (А)																	
Наименование потребителя	Резерв	Резерв	Розетка под щитом ЩР-3	Освещение в щите	Резерв	Резерв	ЩР-3	1МНР-3 (правый)	1МНР-3 (левый)	1МНР-4		1ПР-11	Резерв				

Изм.	Кол.уч.	Лист	№ док.	Подпись	Дата

Объект по адресу: г.Москва, Зеленоград,			Стадия	Лист	Листов
			ИД	9	
Исполнительная однолинейная схема электроснабжения ЩР-2 в КТП-20 1-й этаж			ООО "ТМ-Электро"		

Инв. N подл. Подпись и дата. Взам. инв. N

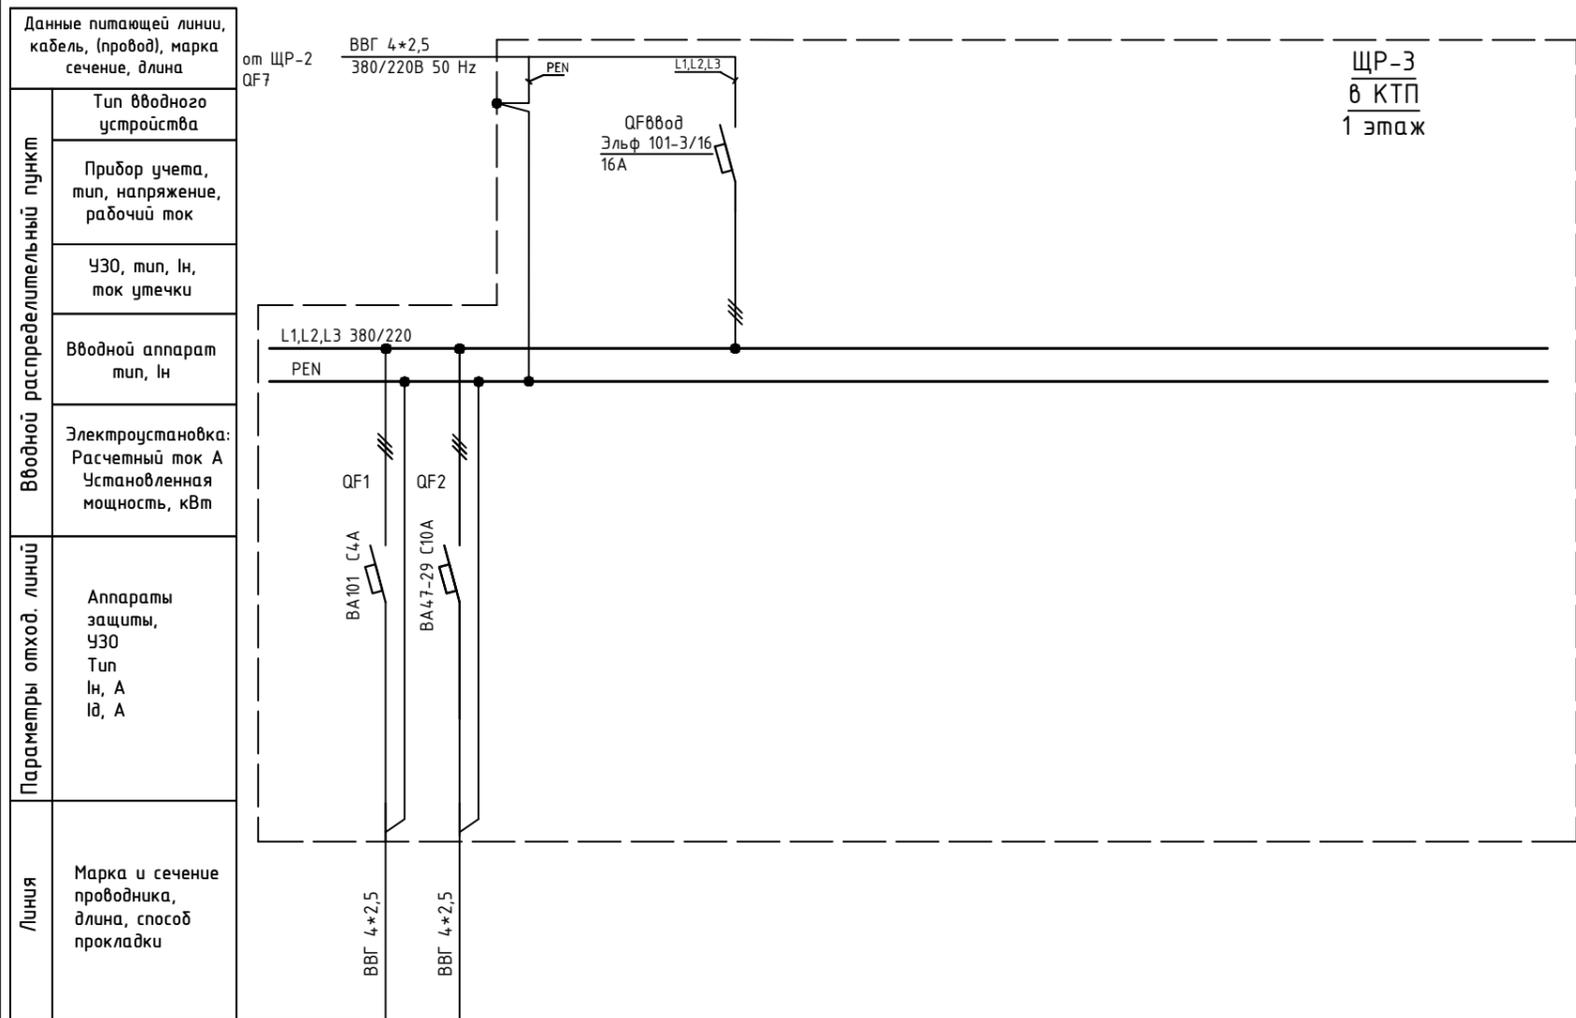


ЩР-3  
в КТП  
1 этаж

Данные питающей линии, кабель, (провод), марка сечение, длина		Вводной распределительный пункт															
от ЩР-2 QF7		ВВГ 4*2,5 380/220В 50 Hz															
Тип вводного устройства		QF8Ввод Эльф 101-3/16 16А															
Прибор учета, тип, напряжение, рабочий ток																	
УЗО, тип, In, ток утечки																	
Вводной аппарат тип, In		L1,L2,L3 380/220 PEN															
Электроустановка: Расчетный ток А Установленная мощность, кВт																	
Аппараты защиты, УЗО Тип In, A Id, A		QF1 BA101 C4A QF2 BA47-29 C10A															
Марка и сечение проводника, длина, способ прокладки		ВВГ 4*2,5 ВВГ 4*2,5															
Обозначение по плану																	
Номер группы		1		2													
Фаза		L1,L2,L3		L1,L2,L3													
Рy, (кВт)																	
Ток (А)																	
Наименование потребителя		Вентилятор пр-ра №2		Вентилятор для КТП-20													

Изм.	Кол.уч.	Лист	№ док.	Подпись	Дата			
ГИП		Арсентьев Е.П.			06.22г.	Объект по адресу: г.Москва, Зеленоград,		
Проверил		Арсентьев Е.П.			06.22г.	ИД		
Разраб.		Кострюкова С.А.			06.22г.	10		
Исполнительная однолинейная схема электроснабжения ЩР-3 в КТП-20 1-й этаж						Листов		
						000 "ТМ-Электро"		

Инв. N подл. Подпись и дата. Взам. инв. N

Вводной распределительный пункт	Данные питающей линии, кабель, (провод), марка сечение, длина	от АВ-1 ПВЗ 6(1*95) 380/220В 50 Hz
	Тип вводного устройства	
	Прибор учета, тип, напряжение, рабочий ток	
	УЗО, тип, In, ток утечки	
	Вводной аппарат тип, In	
Параметры отход. линий	Электроустановка: Расчетный ток А Установленная мощность, кВт	
	Аппараты защиты, УЗО Тип In, А I <sub>д</sub> , А	
Линия	Марка и сечение проводника, длина, способ прокладки	

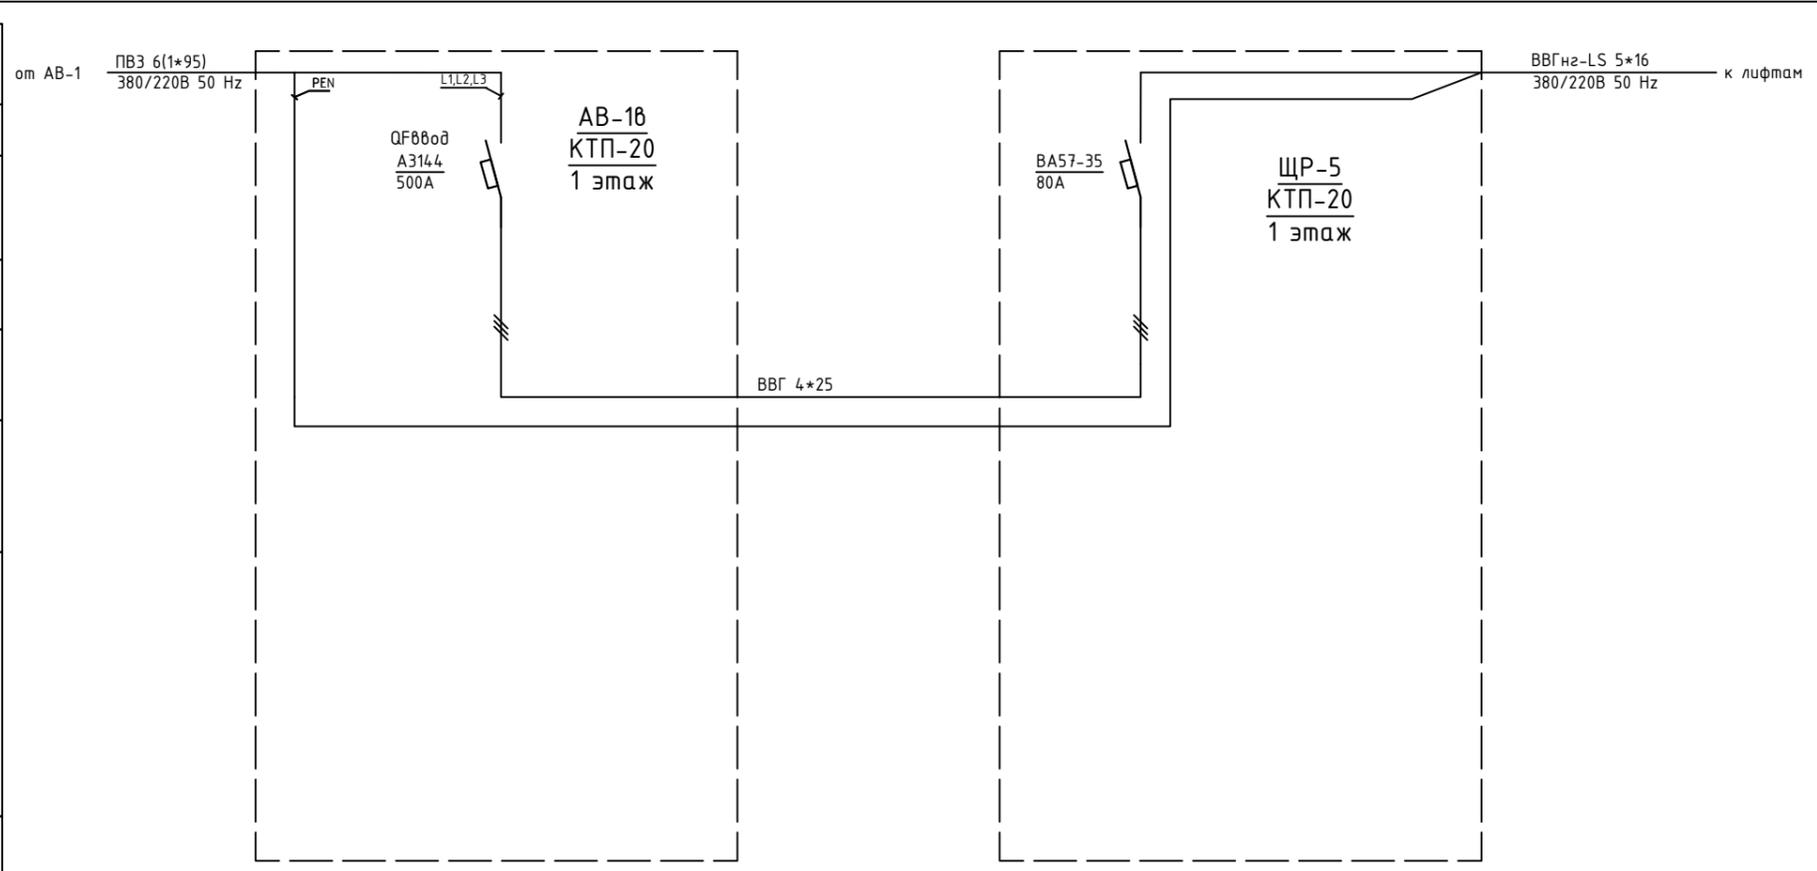


Обозначение по плану
Номер группы
Фаза
Р <sub>у</sub> , (кВт)
Ток (А)
Наименование потребителя

Изм.	Кол.уч.	Лист	№ док.	Подпись	Дата	Объект по адресу: г.Москва, Зеленоград,	Стадия	Лист	Листов
							ИД	11	
ГИП		Арсентьев Е.П.			06.22г.		Исполнительная однолинейная схема электроснабжения ЩР-5 в КТП-20 1-й этаж	ООО "ТМ-Электро"	
Проверил		Арсентьев Е.П.			06.22г.				
Разраб.		Кострюкова С.А.			06.22г.				

Инв. N подл.

Подпись и дата

Взам. инв. N

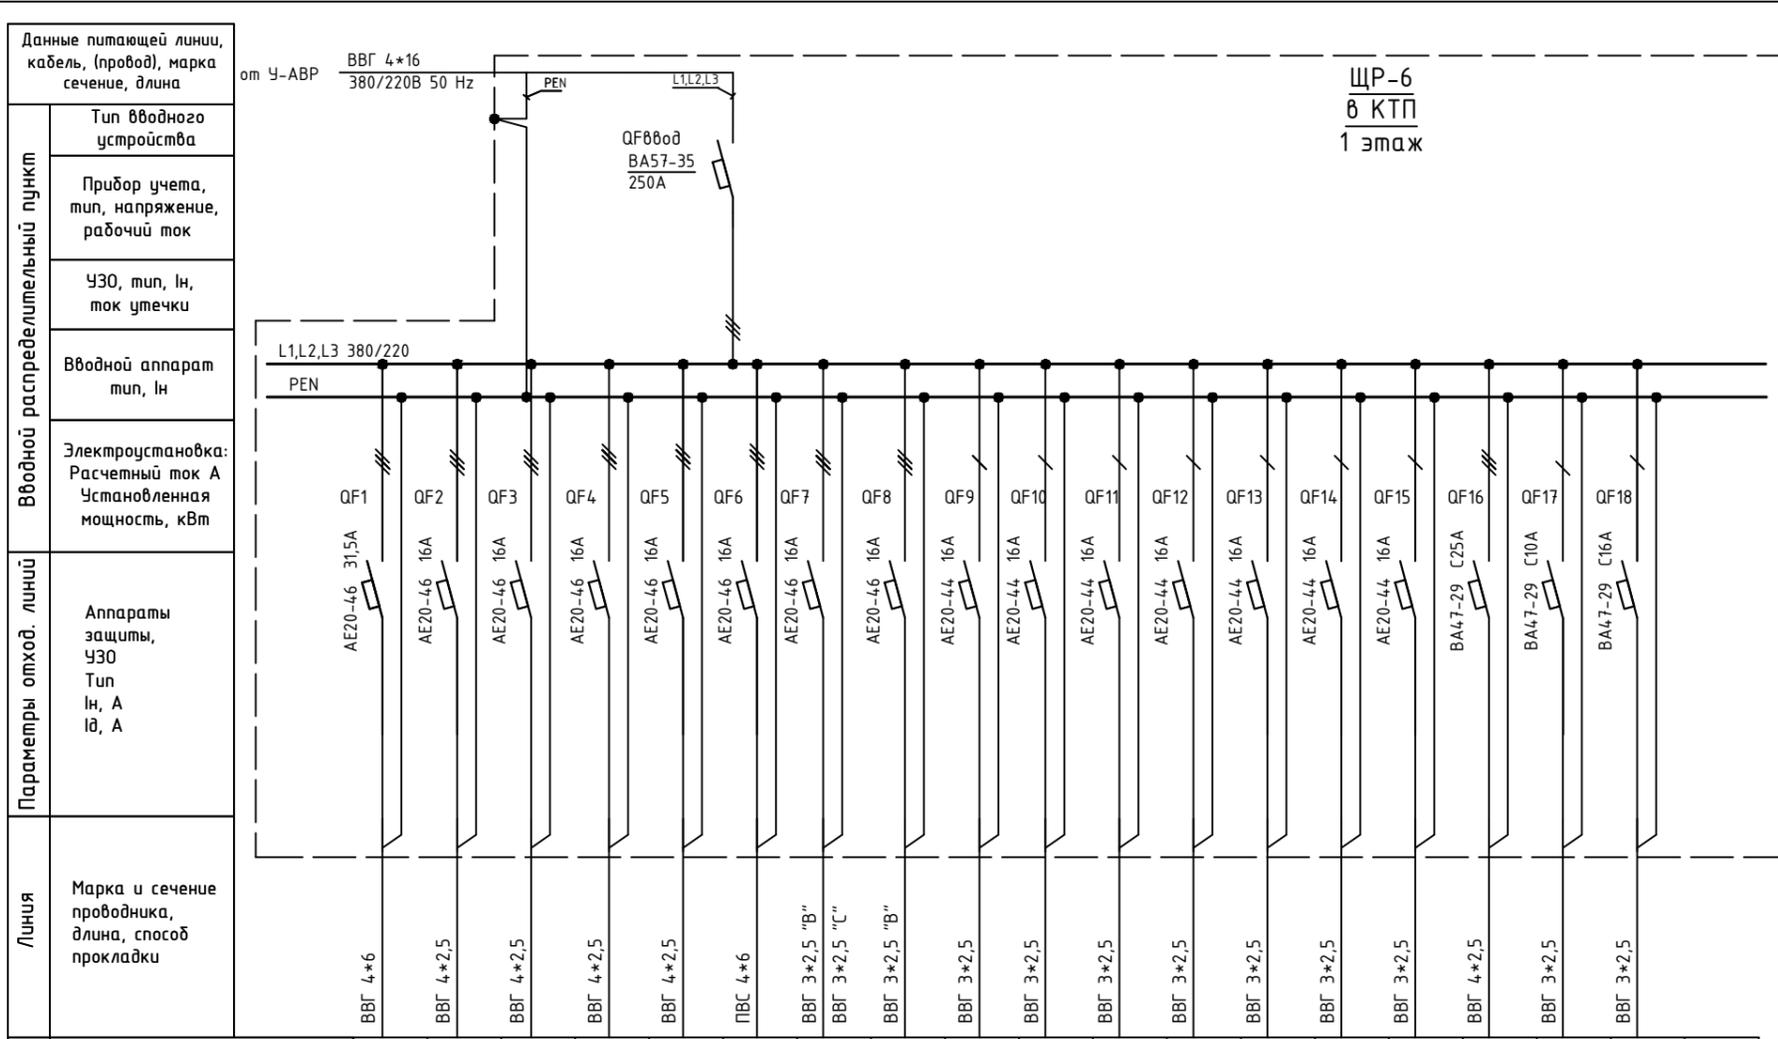

ЩР-6  
в КТП  
1 этаж

Наименование потребителя	Обозначение по плану																	
	Номер группы																	
	Фаза																	
	P <sub>у</sub> , (кВт)																	
	Ток (А)																	
Пожарный насос	1	2	3	4	5	6	7	8	9	10	11	12	13	14	15	16	17	18
Реклама	L1,L2,L3	L1,L2,L3	L1,L2,L3	L1,L2,L3	L1,L2,L3	L1,L2,L3	L1,L2,L3	L1,L2,L3	L1	L2	L3	L1	L2	L3	L1	L1,L2,L3	L3	L3
ПД-2																		
ПД-1																		
ДУ-3 (обязатель №3)																		
АВР-2																		
КПД-ПД-1 (фаза "В"); АПР-КДП (КДП-2) (фаза "С")																		
ДУ-1 (фаза "В")																		
КДП-2																		
АПР-КОМ																		
АПР-КОМ																		
Камеры учет																		
ДУ-12 (обязатель №1 и №2)																		
Тепловая завеса																		
Ворота																		

Изм.	Кол.уч.	Лист	№ док.	Подпись	Дата

Объект по адресу: г.Москва, Зеленоград,			Стадия	Лист	Листов
			ИД	12	
Исполнительная однолинейная схема электроснабжения ЩР-6 в КТП-20 1-й этаж			<p align="center"><b>ООО</b> <b>"ТМ-Электро"</b></p>		

Взам. инв. N

Подпись и дата

Инв. N подл.

Данные питающей линии, кабель, (провод), марка сечение, длина

Тип вводного устройства

Прибор учета, тип, напряжение, рабочий ток


УЗО, тип, In, ток утечки

Вводной аппарат тип, In

Электроустановка:  
Расчетный ток А  
Установленная мощность, кВт

Аппараты защиты, УЗО  
Тип  
In, А  
I<sub>д</sub>, А

Марка и сечение проводника, длина, способ прокладки

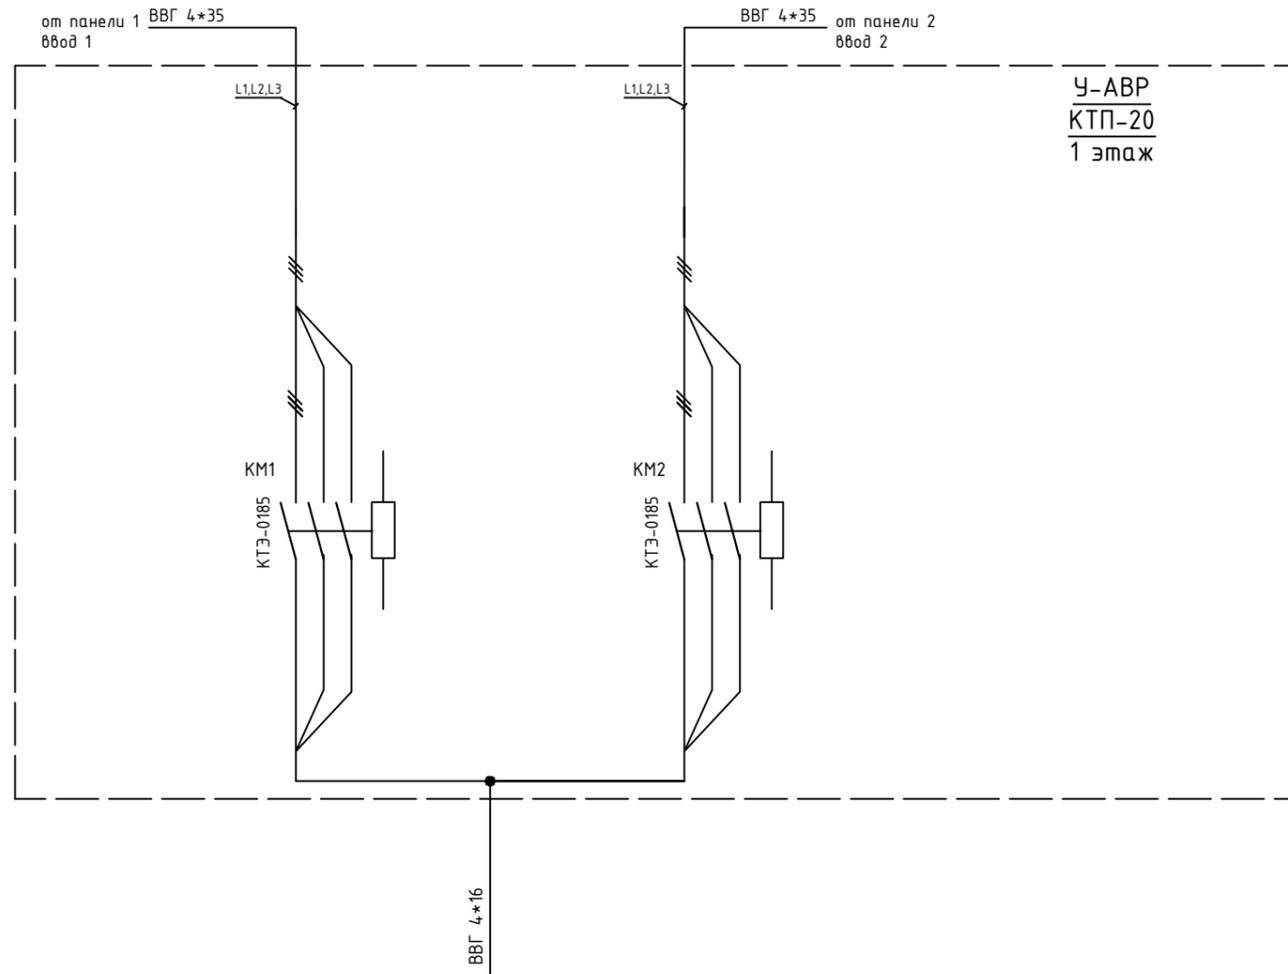


Обозначение по плану															
Номер группы					16										
Фаза					L1,L2,L3										
Р <sub>у</sub> , (кВт)															
Ток (А)															
Наименование потребителя					ЩР-6										

Изм.	Кол.уч.	Лист	№ док.	Подпись	Дата

Объект по адресу: г.Москва, Зеленоград,			Стадия	Лист	Листов
			ИД	13	
Исполнительная однолинейная схема электроснабжения У-АВР в КТП-20 1-й этаж			<b>ООО</b> <b>"ТМ-Электро"</b>		

Инв. N подл. Подпись и дата. Взам. инв. N

Вводной распределительный пункт	Данные питающей линии, кабель, (провод), марка сечение, длина
	Тип вводного устройства
	Прибор учета, тип, напряжение, рабочий ток
	УЗО, тип, In, ток утечки
	Вводной аппарат тип, In
Параметры отход. линий	Электроустановка: Расчетный ток А Установленная мощность, кВт
	Аппараты защиты, УЗО Тип In, А I <sub>Δ</sub> , А
Линия	Марка и сечение проводника, длина, способ прокладки

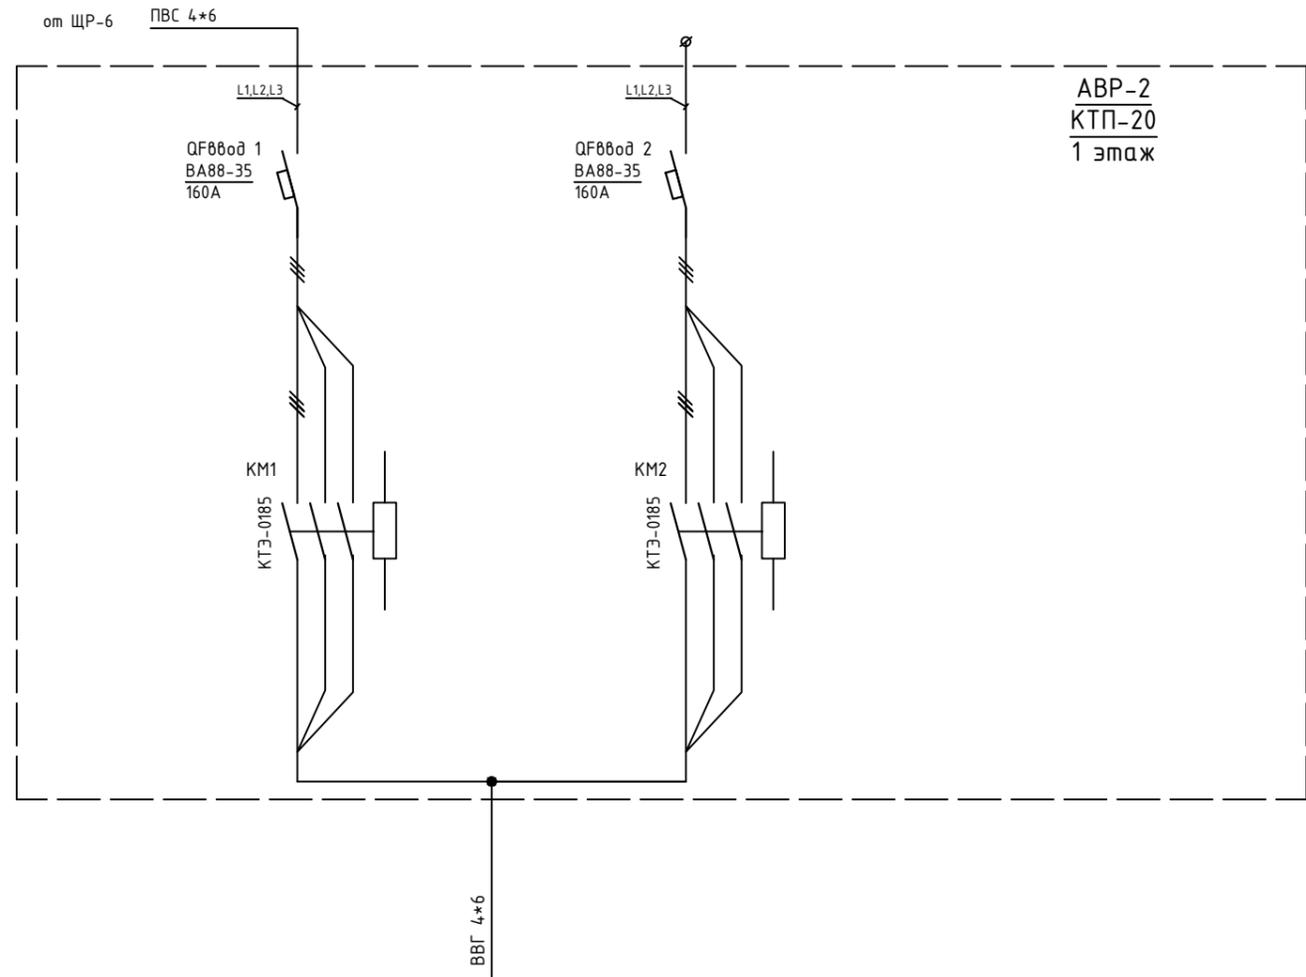


ABP-2  
KTP-20  
1 этаж

Обозначение по плану																						
Номер группы																						16
Фаза																						L1,L2
P <sub>у</sub> , (кВт)																						
Ток (А)																						
Наименование потребителя																						Рабочее освещение фаза "А", аварийное освещение фаза "В"

Изм.	Кол.уч.	Лист	№ док.	Подпись	Дата

Объект по адресу: г.Москва, Зеленоград,			Стадия	Лист	Листов
			ИД	14	
Исполнительная однолинейная схема электроснабжения АБР-2 в КТП-20 1-й этаж			ООО "ТМ-Электро"		

# КТП-27

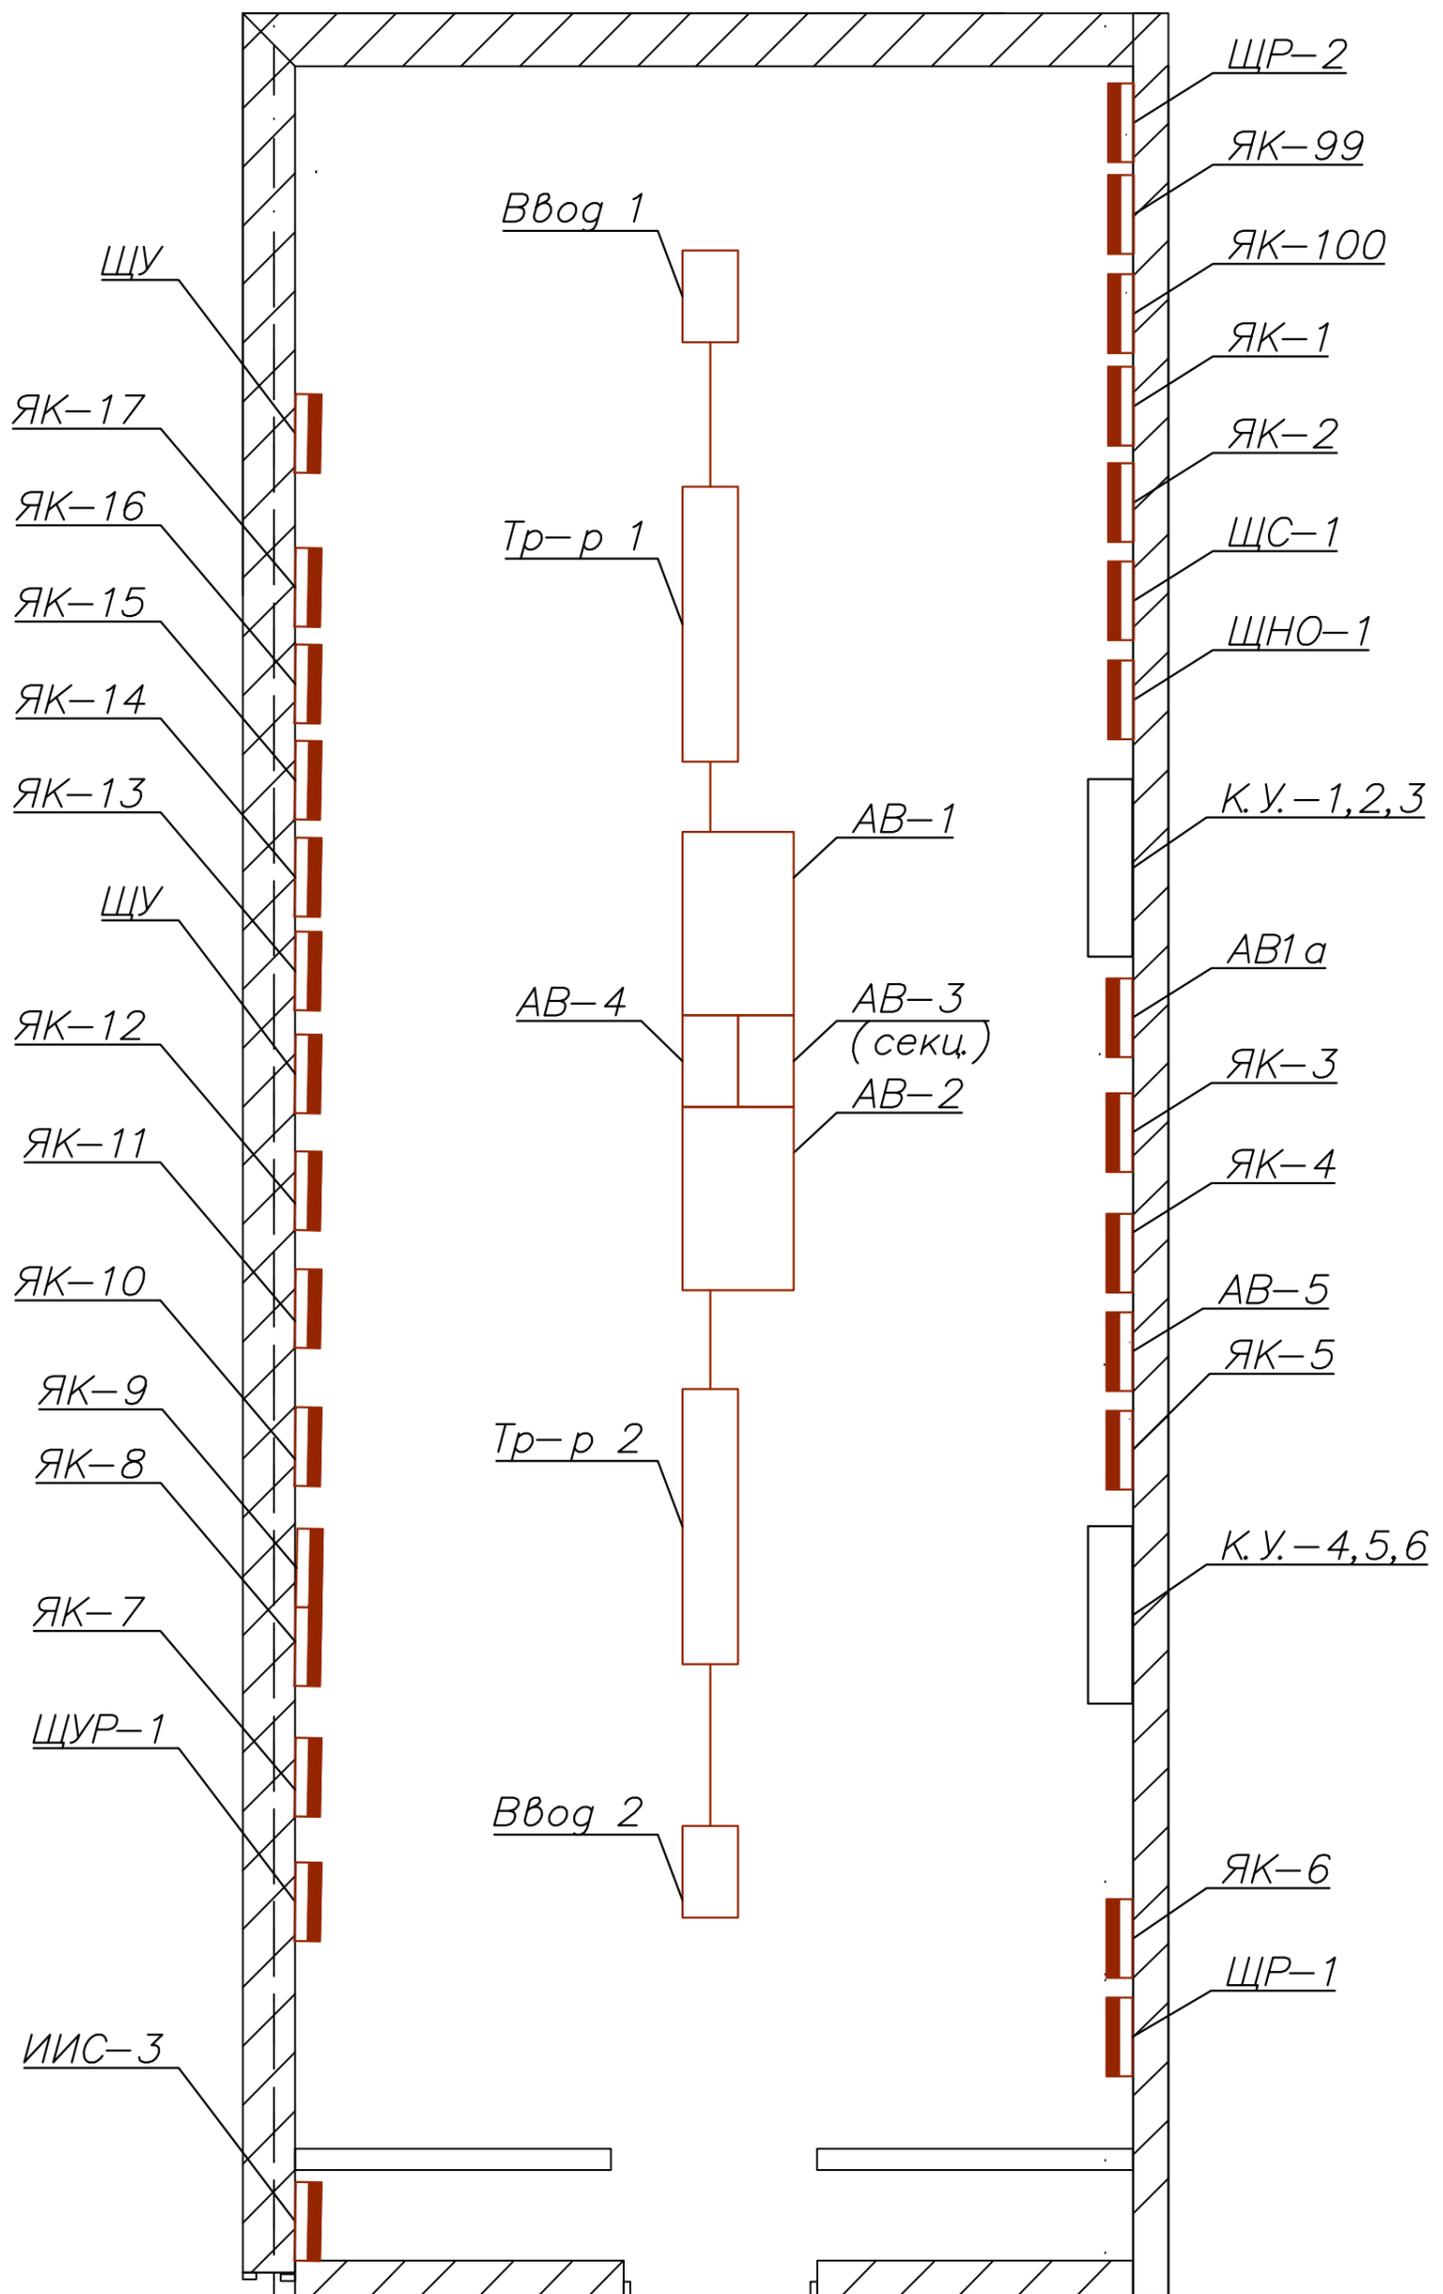

Инв. N подл.	Взам. инв. N
Подпись и дата	

Изм.	Кол.уч.	Лист	№ док.	Подпись	Дата


Объект по адресу: г.Москва, Зеленоград,  
 План групповых сетей.  
 Электроснабжение КТП-27, 1-й этаж.

Стадия	Лист	Листов
ИД	15	
<b>ООО "ТМ-Электро"</b>		

Строение 3



Строение 2

КТП-27

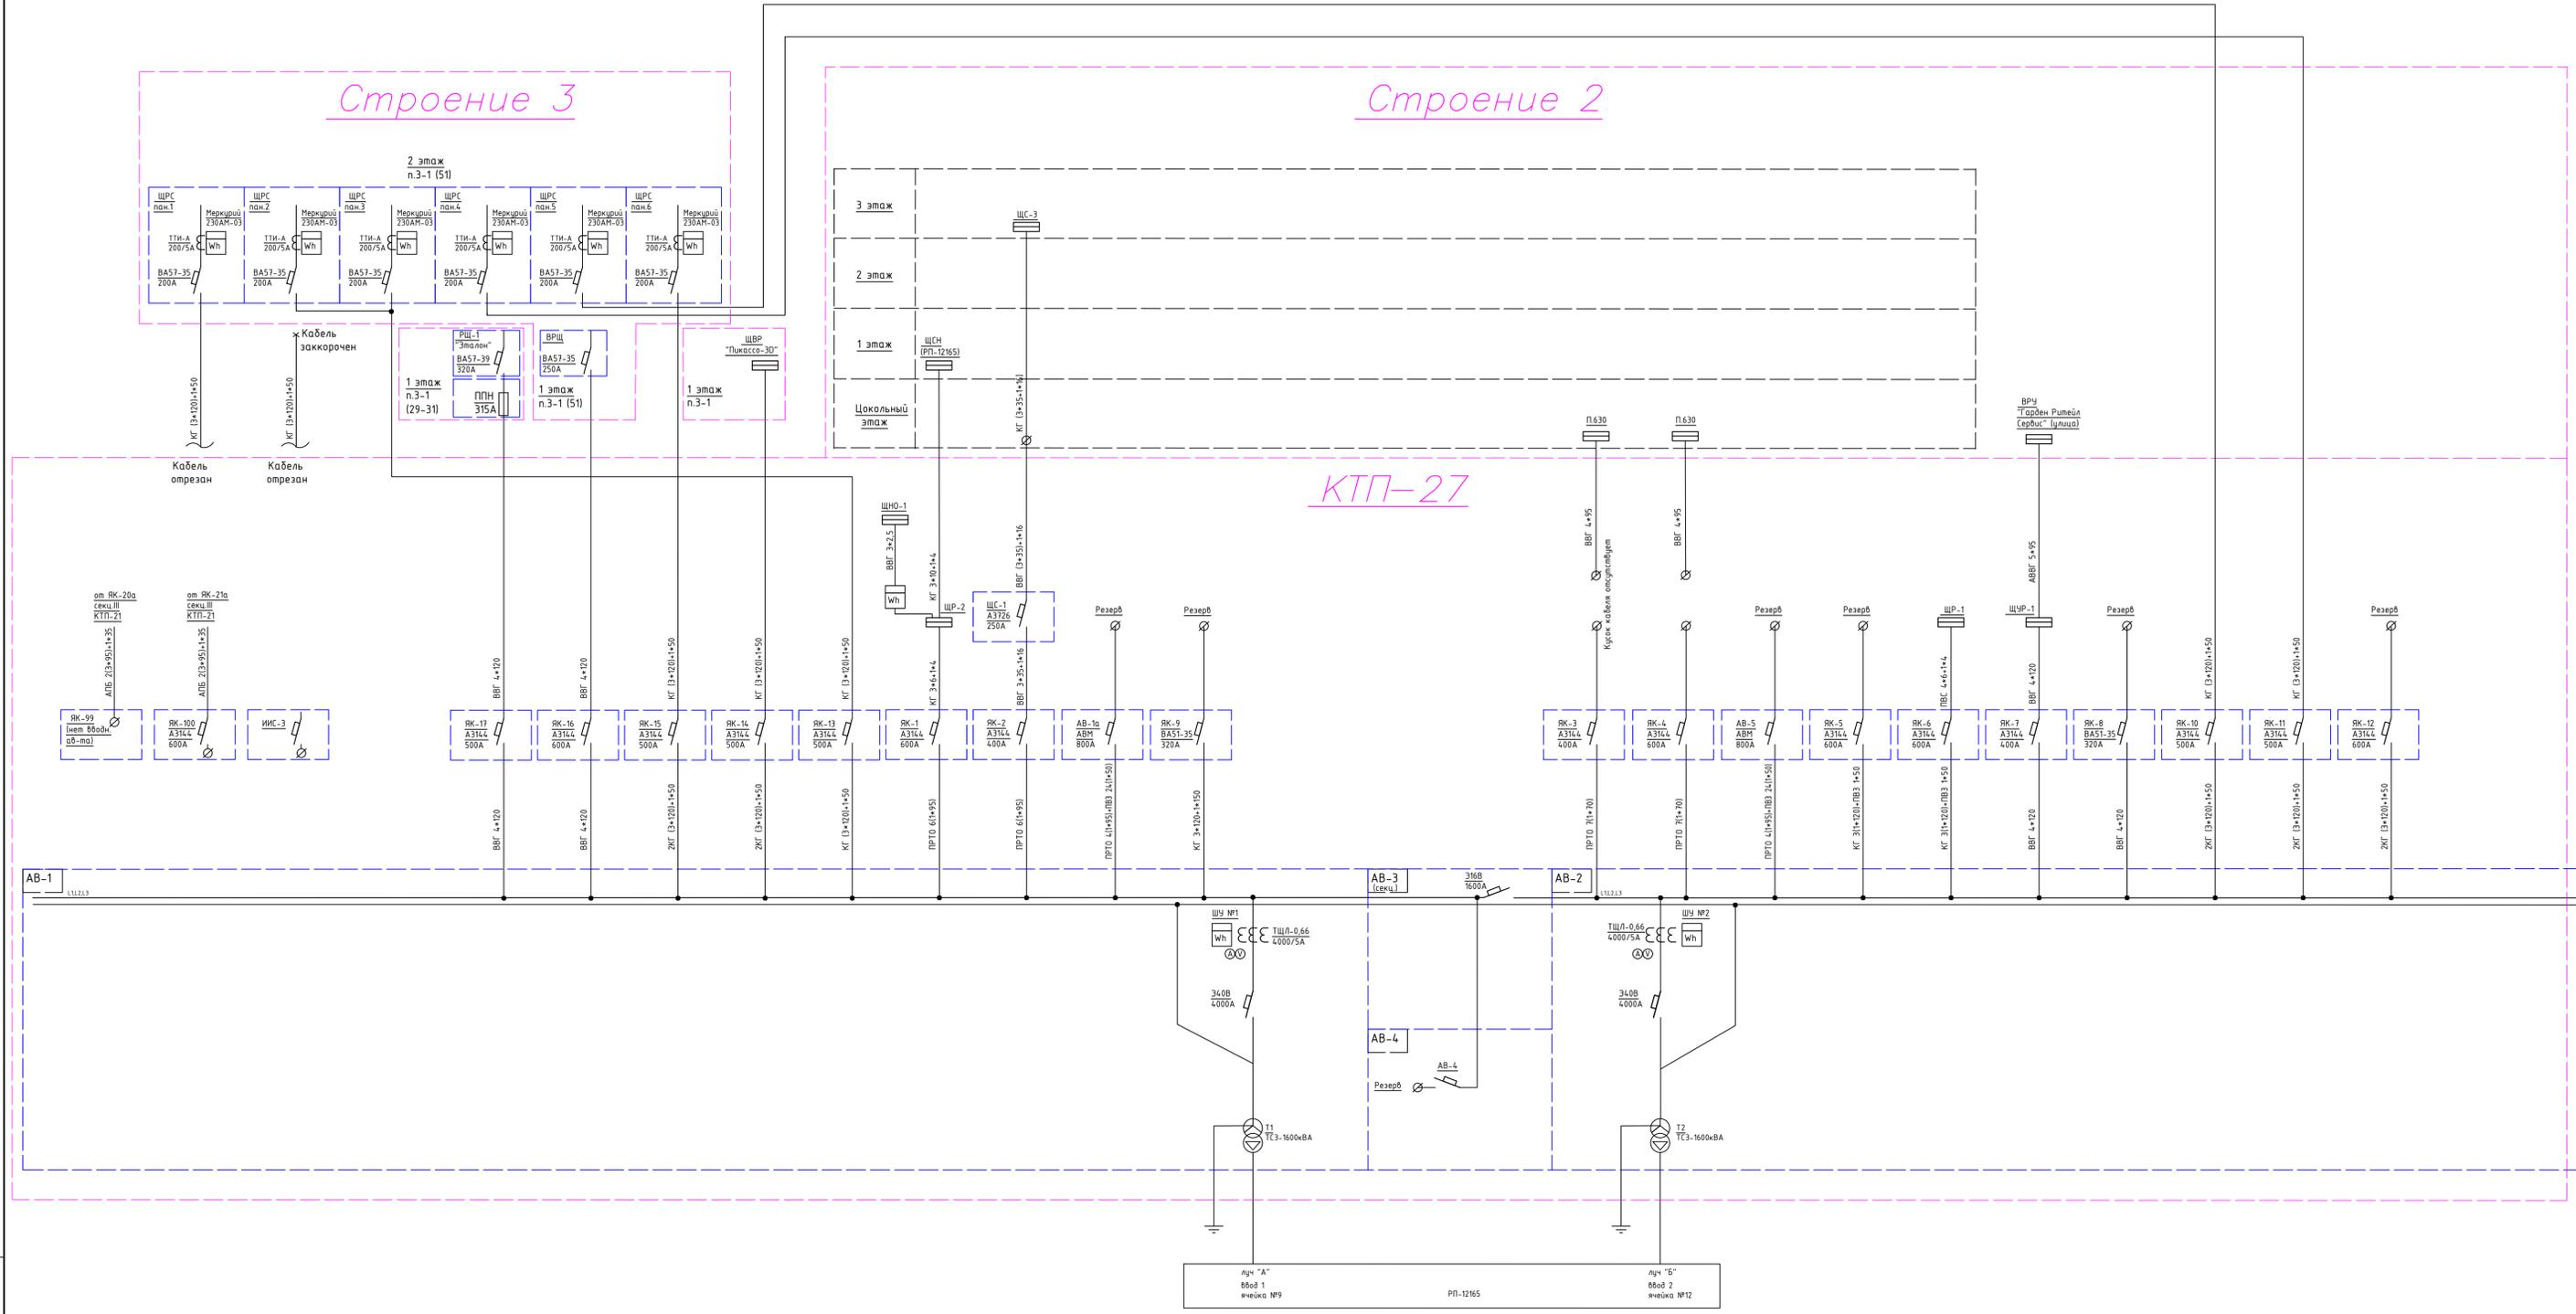

Имя, И. повл. Подпись и дата  
Взам. инв. N

Изм.	Колуч.	Лист	№ док.	Подпись	Дата	ИД	Лист	Листов
Гип	Арсентьев Е.П.				06.22.22	Объект по адресу: г.Москва, Зеленоград,		
Проверил	Арсентьев Е.П.				06.22.22	ИД	16	Листов
Разраб.	Кострикова С.А.				06.22.22	Исполнительная односторонняя схема электроснабжения ВРУ КТП-27, 1-й этаж.		
							ООО "ТМ-Электро"	

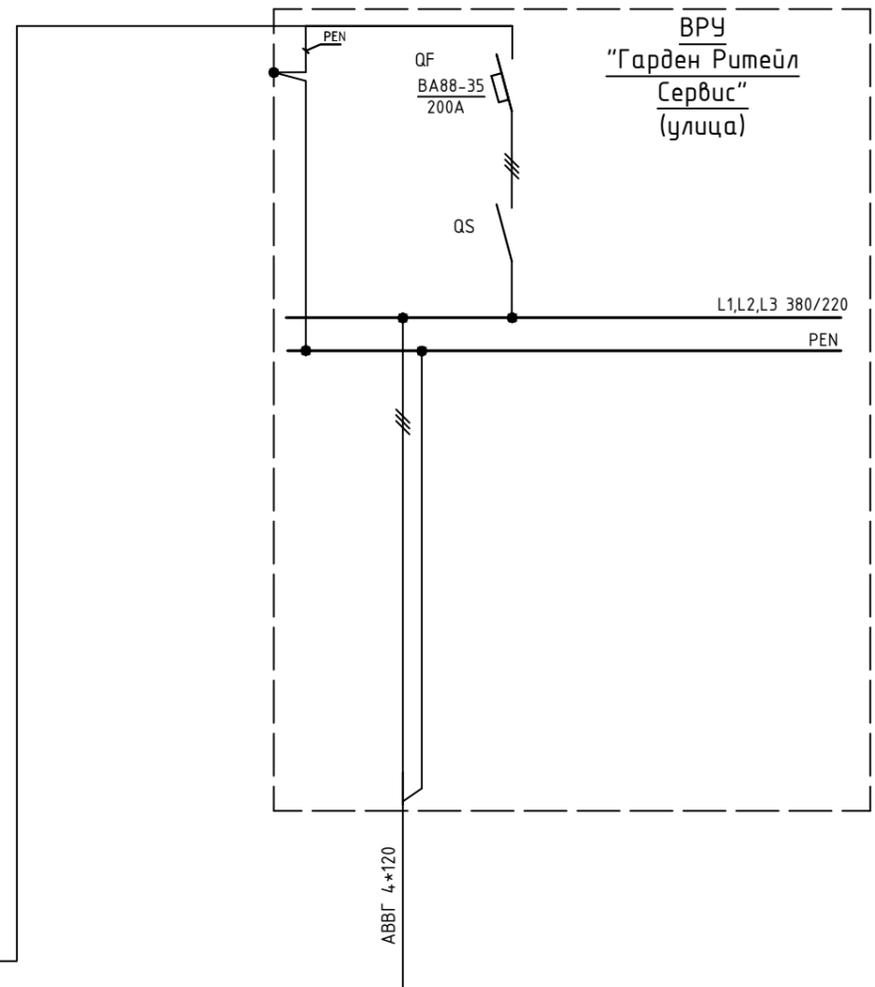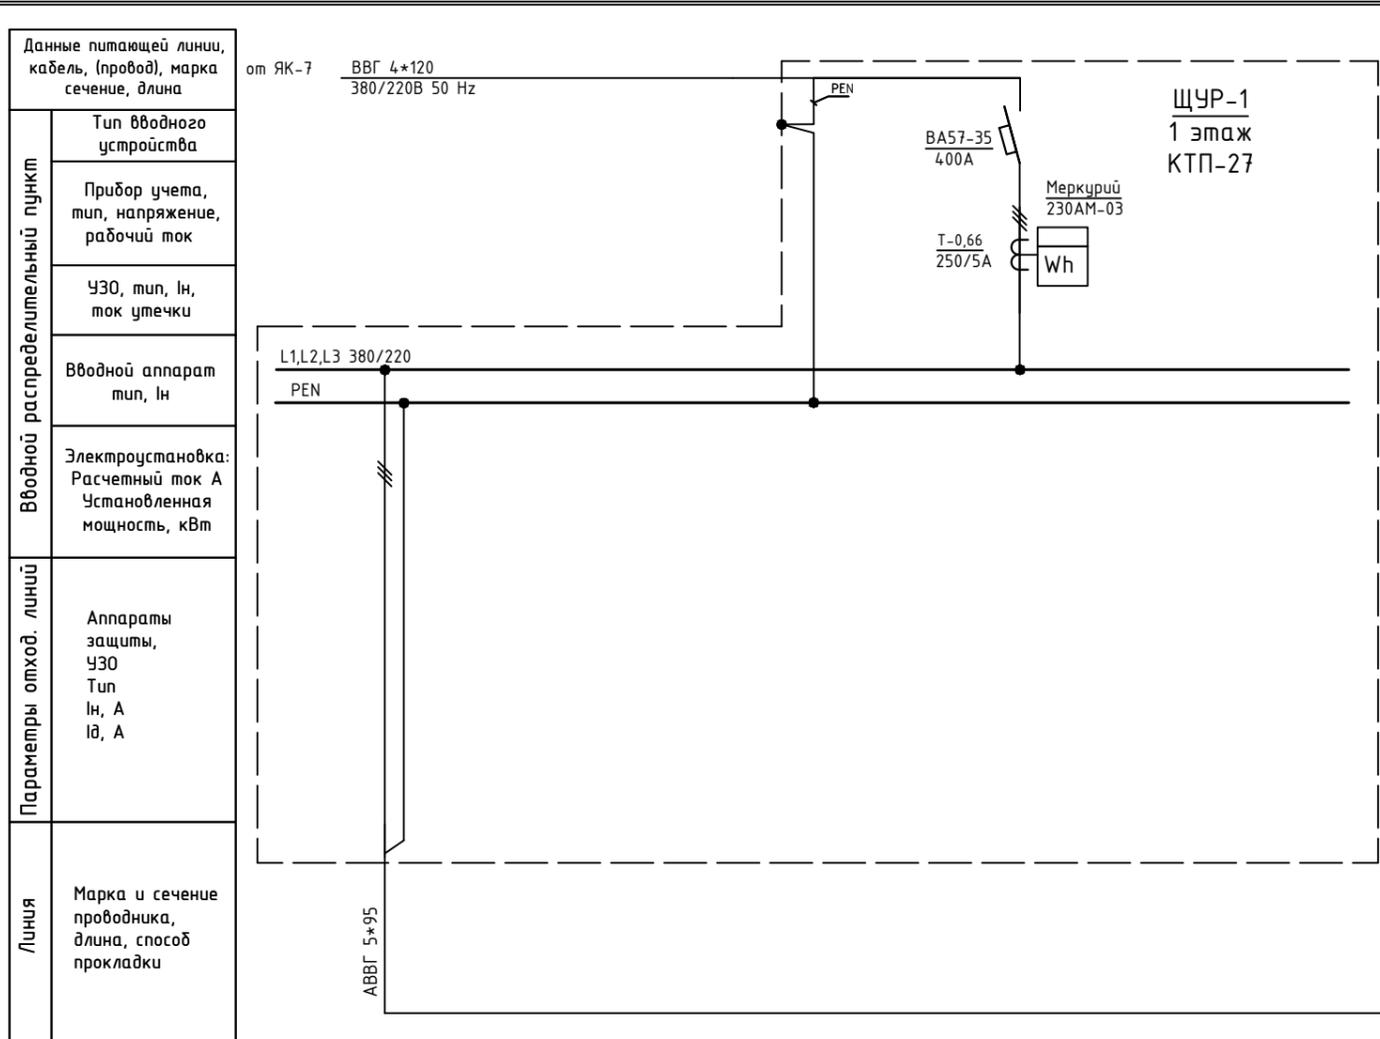


Обозначение по плану																				
Номер группы	1																			
Фаза	L1, L2, L3																			
Рy, (кВт)																				
Ток (А)																				
Наименование потребителя	"Гарден Ритейл Сервис"																			

1																				
L1, L2, L3																				

Инв. N подл. Подпись и дата. Взам. инв. N

Изм.	Кол.уч.	Лист	№ док.	Подпись	Дата	Объект по адресу: г.Москва, Зеленоград, Исполнительная однолинейная схема электроснабжения ЩУР-1 в КТП-27 1-й эт., ВРУ "ГарденРитейлСервис" улица	Стадия	Лист	Листов
ГИП		Арсентьев Е.П.			06.22г.		ИД	17	
Проверил		Арсентьев Е.П.			06.22г.				
Разраб.		Кострюкова С.А.			06.22г.				
							ООО "ТМ-Электро"		


Инв. N подл. Подпись и дата. Взам. инв. N

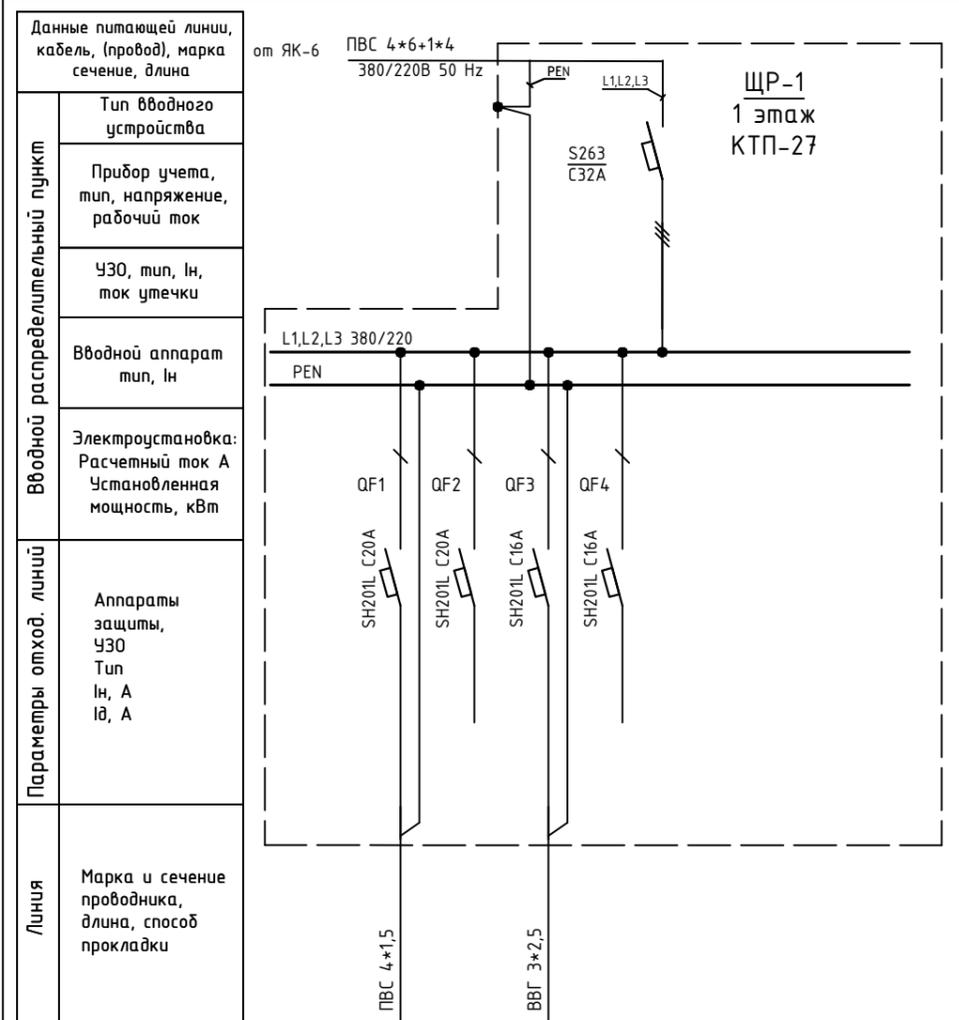

Обозначение по плану								
Номер группы	1	2	3	4				
Фаза	L1	L2	L3	L1				
Р <sub>у</sub> , (кВт)								
Ток (А)								
Наименование потребителя	Удлинитель в подвале	Резерв	Розетка под щитом	Резерв				

Изм.	Кол.уч.	Лист	№ док.	Подпись	Дата			
						Объект по адресу: г.Москва, Зеленоград,		
						Стадия	Лист	Листов
						ИД	18	
						Исполнительная однолинейная схема электроснабжения ЩР-1 в КТП-27 1-й этаж		
						<b>ООО "ТМ-Электро"</b>		

# План 1 этажа

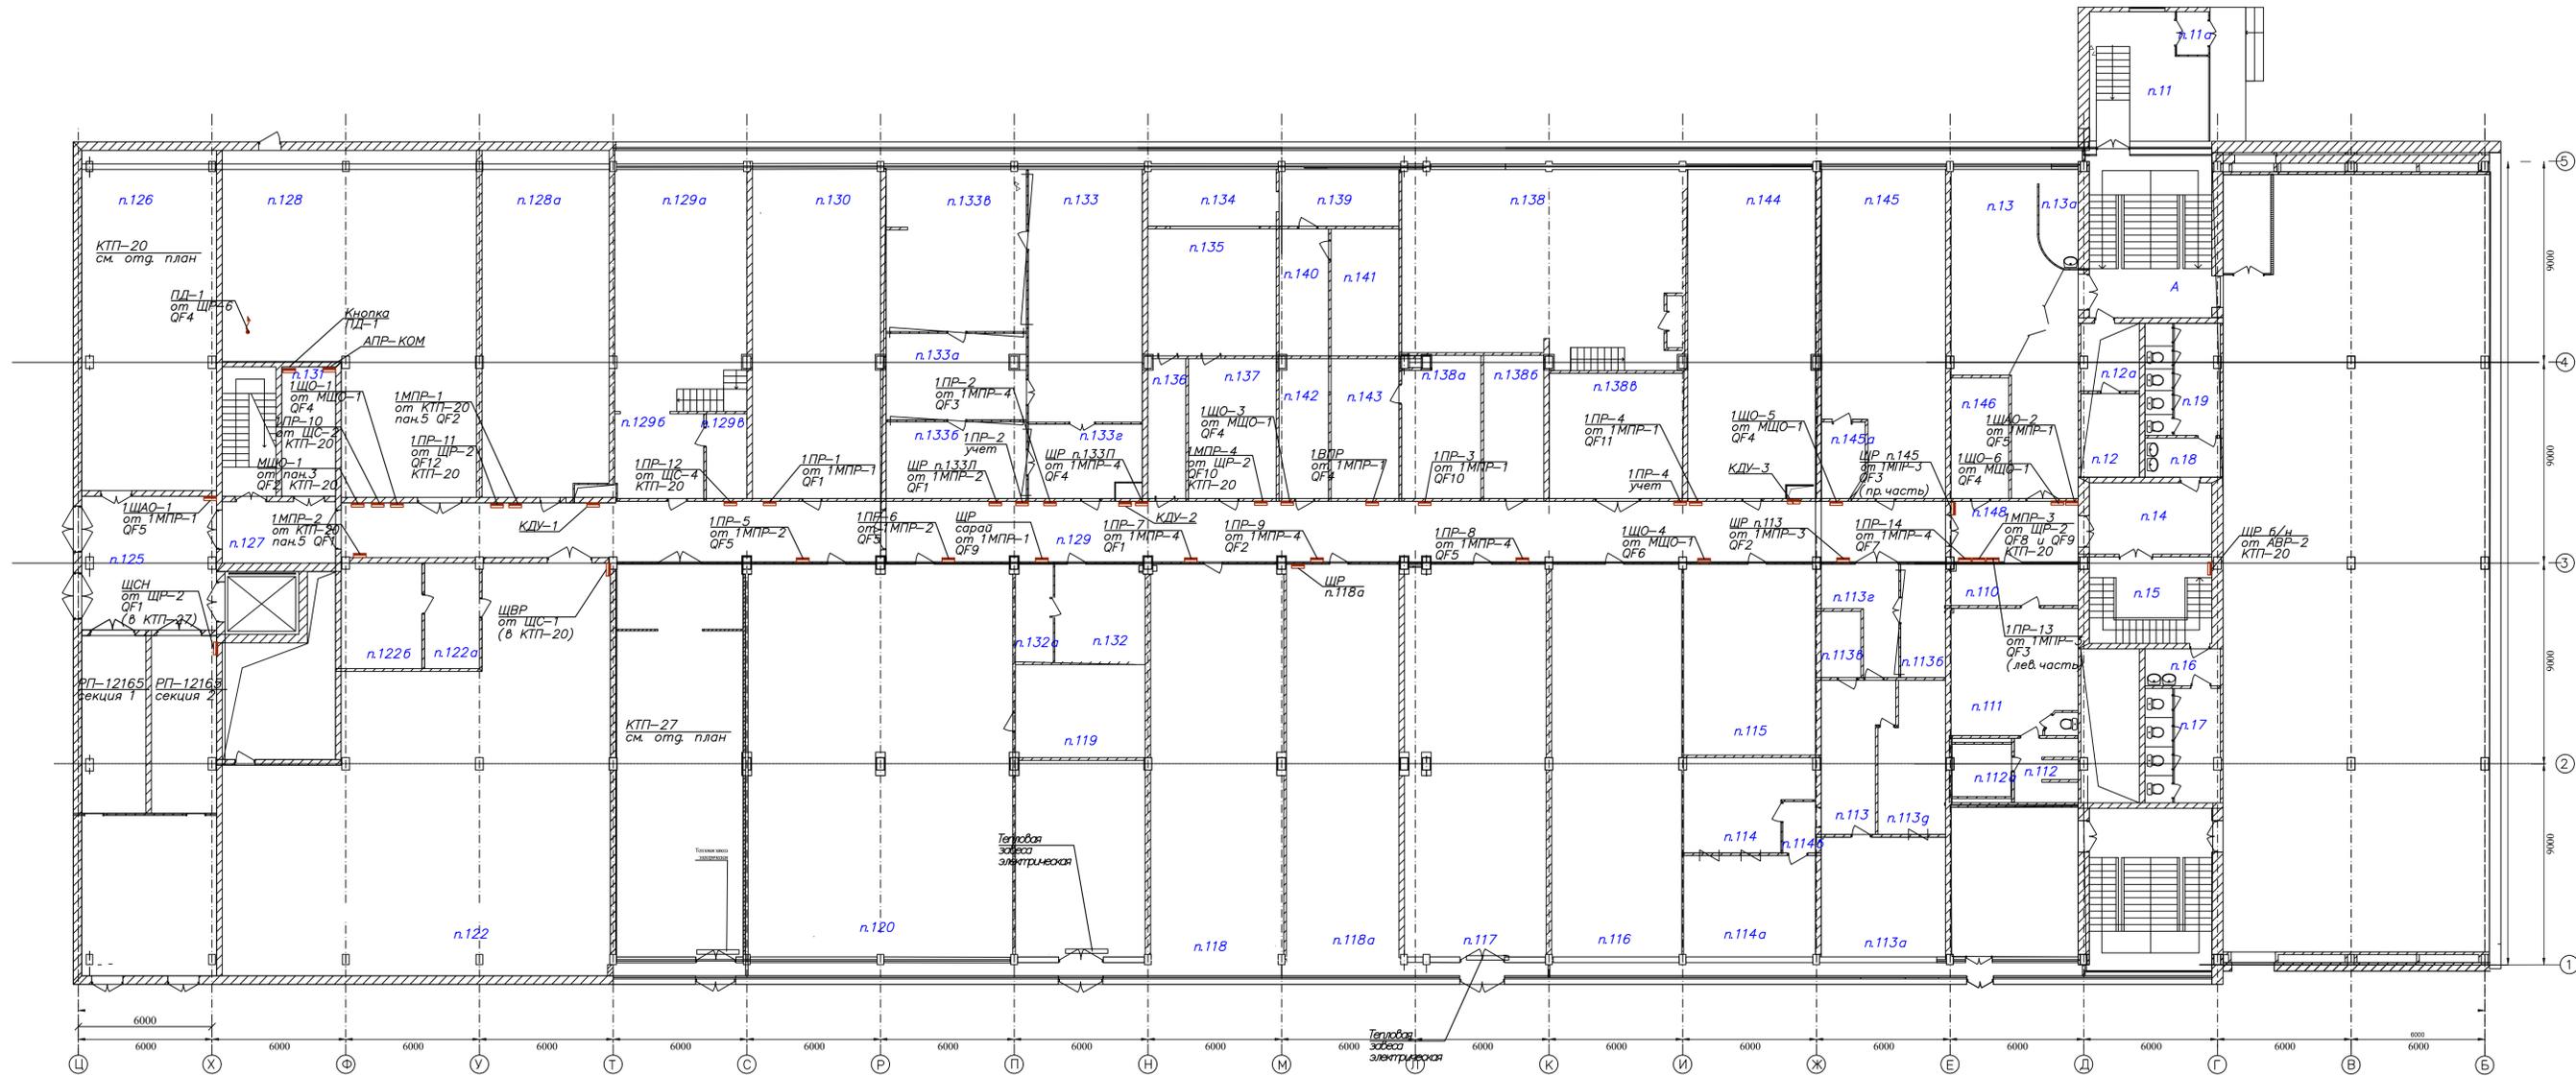


Имя, И. пов., Подпись и дата, Власт. инб. N

Изм.	Колуч.	Лист	№ док.	Подпись	Дата	Объект по адресу: г. Москва, Зеленоград,		
						Стандия	Лист	Листов
						ИД	20	
План групповых сетей. ЭЛЕКТРООБОРУДОВАНИЕ 1-го этажа М 1:150						ООО "ТМ-Электро"		

Взам. инв. N

Подпись и дата

Инв. N подл.

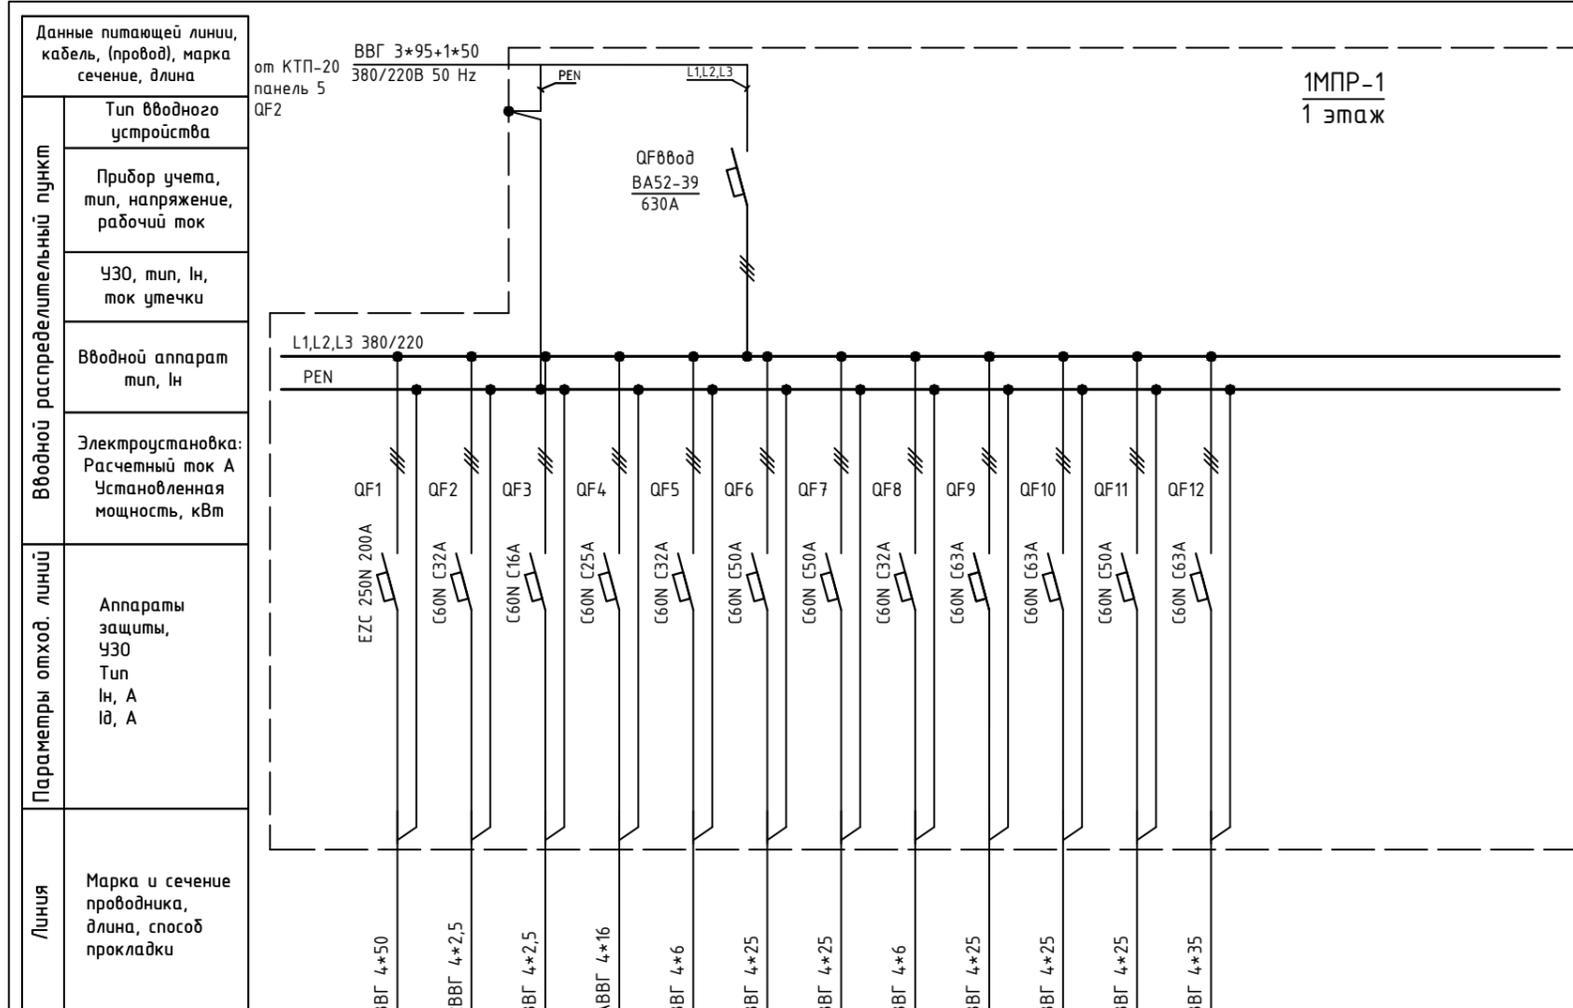

Обозначение по плану																
Номер группы	1	2	3	4	5	6	7	8	9	10	11	12				
Фаза	L1,L2,L3	L1,L2,L3	L1,L2,L3	L1,L2,L3	L1,L2,L3	L1,L2,L3	L1,L2,L3	L1,L2,L3	L1,L2,L3	L1,L2,L3	L1,L2,L3	L1,L2,L3				
Р <sub>у</sub> , (кВт)																
Ток (А)																
Наименование потребителя	1ПР-1		2ВПР, ЩР п.249 (2 этаж)	1ВПР	ЩАО-1, ЩАО-2				ЩР "сарай"	1ПР-3	1ПР-4					

Изм.	Кол.уч.	Лист	№ док.	Подпись	Дата	Объект по адресу: г.Москва, Зеленоград,	Стадия	Лист	Листов
							ИД	21	
ГИП		Арсентьев Е.П.			06.22г.		Исполнительная однолинейная схема электроснабжения 1МПР-1 1-й этаж		
Проверил		Арсентьев Е.П.			06.22г.				
Разраб.		Кострюкова С.А.			06.22г.				
						<b>ООО "ТМ-Электро"</b>			

Инв. N подл.

Подпись и дата

Взам. инв. N

Данные питающей линии, кабель, (провод), марка сечение, длина

от КТП-20 панель 5 QF1

2ВВГ 3\*50+1\*25 380/220В 50 Hz

Тип вводного устройства

Прибор учета, тип, напряжение, рабочий ток

УЗО, тип, In, ток утечки


Вводной аппарат тип, In

Электроустановка: Расчетный ток А Установленная мощность, кВт

Аппараты защиты, УЗО Тип In, А Iд, А

Линия

Марка и сечение проводника, длина, способ прокладки

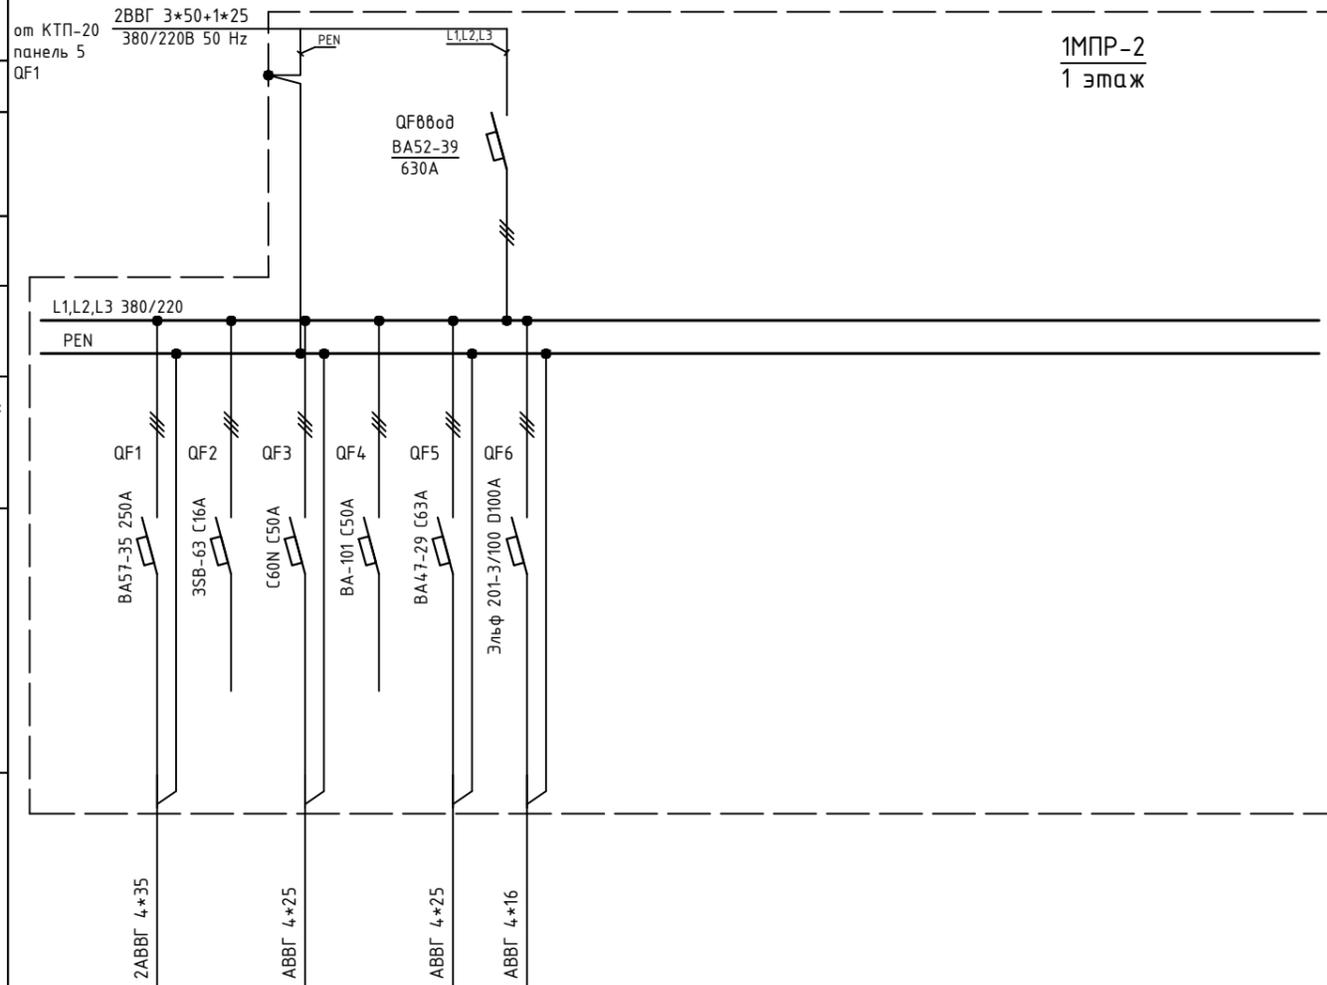

Обозначение по плану	1	2	3	4	5	6													
Номер группы																			
Фаза	L1,L2,L3	L1,L2,L3	L1,L2,L3	L1,L2,L3	L1,L2,L3	L1,L2,L3													
Рy, (кВт)																			
Ток (А)																			
Наименование потребителя	ЩР п.133/л. п.133	Резерв		Резерв		1МНР-5, 1ПР-6													

Изм.	Кол.уч.	Лист	№ док.	Подпись	Дата



Объект по адресу: г.Москва, Зеленоград,			Стадия	Лист	Листов
			ИД	22	
Исполнительная однолинейная схема электроснабжения 1МНР-2 1-й этаж			ООО "ТМ-Электро"		

Взам. инв. N

Подпись и дата

Инв. N подл.

Вводной распределительный пункт	Данные питающей линии, кабель, (провод), марка сечение, длина
	Тип вводного устройства
	Прибор учета, тип, напряжение, рабочий ток
	УЗО, тип, In, ток утечки
	Вводной аппарат тип, In
Параметры отход. линий	Электроустановка: Расчетный ток А Установленная мощность, кВт
	Аппараты защиты, УЗО Тип In, А I <sub>Δn</sub> , А
Линия	Марка и сечение проводника, длина, способ прокладки

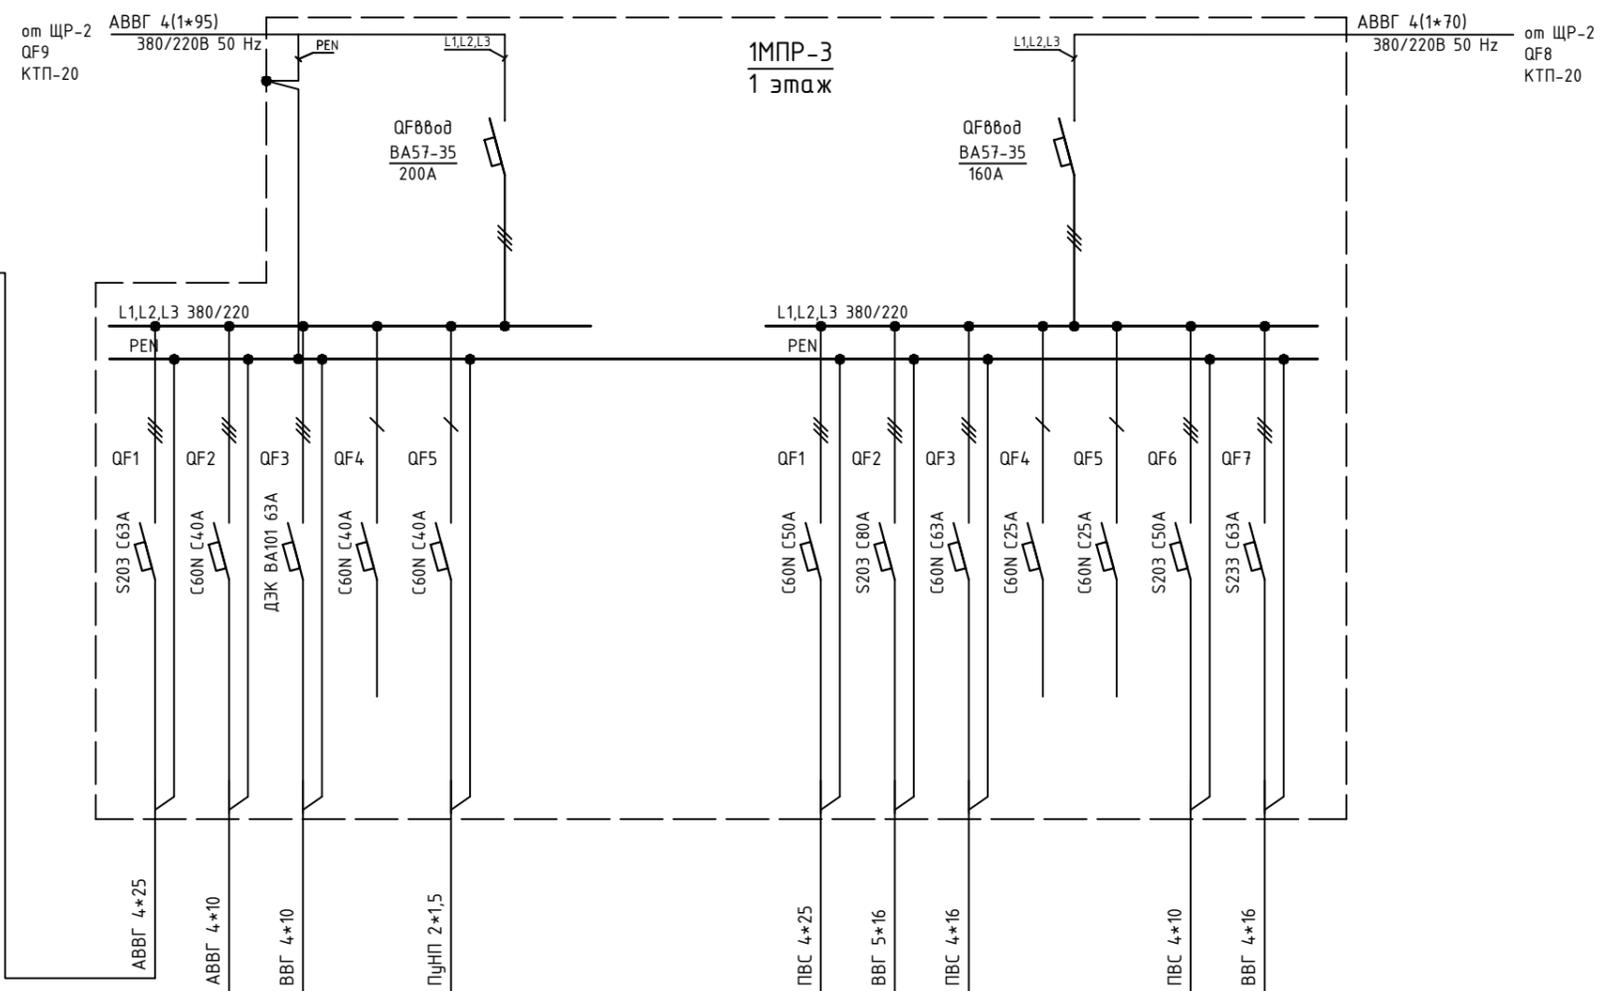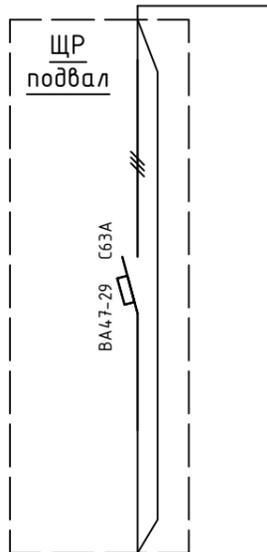

1	2	3	4	5					1	2	3	4	5	6	7
L1,L2,L3	L1,L2,L3	L1,L2,L3	L1	L2					L1,L2,L3	L1,L2,L3	L1,L2,L3	L1	L2	L1,L2,L3	L1,L2,L3
Подвал	ЩР п.146	1ПР-13	Резерв	Розетка над щитом					2ПР-2 (2 этаж)	ЩР п.113	ЩР на стене п.145	Резерв	Резерв	ЩР пост охраны №5	1ПР-14

Изм.	Кол.уч.	Лист	№ док.	Подпись	Дата
ГИП		Арсентьев Е.П.			06.22г.
Проверил		Арсентьев Е.П.			06.22г.
Разраб.		Кострюкова С.А.			06.22г.


Объект по адресу: г.Москва, Зеленоград,			Стадия	Лист	Листов
			ИД	23	
Исполнительная однолинейная схема электроснабжения 1МПР-3 1-й этаж			<b>ООО "ТМ-Электро"</b>		

Взам. инв. N

Подпись и дата

Инв. N подл.

Вводной распределительный пункт	Данные питающей линии, кабель, (провод), марка сечение, длина
	Тип вводного устройства
Вводной аппарат тип, In	Прибор учета, тип, напряжение, рабочий ток
	УЗО, тип, In, ток утечки
Параметры отход. линий	Электроустановка: Расчетный ток А Установленная мощность, кВт
	Аппараты защиты, УЗО Тип In, А IΔ, А
Линия	Марка и сечение проводника, длина, способ прокладки

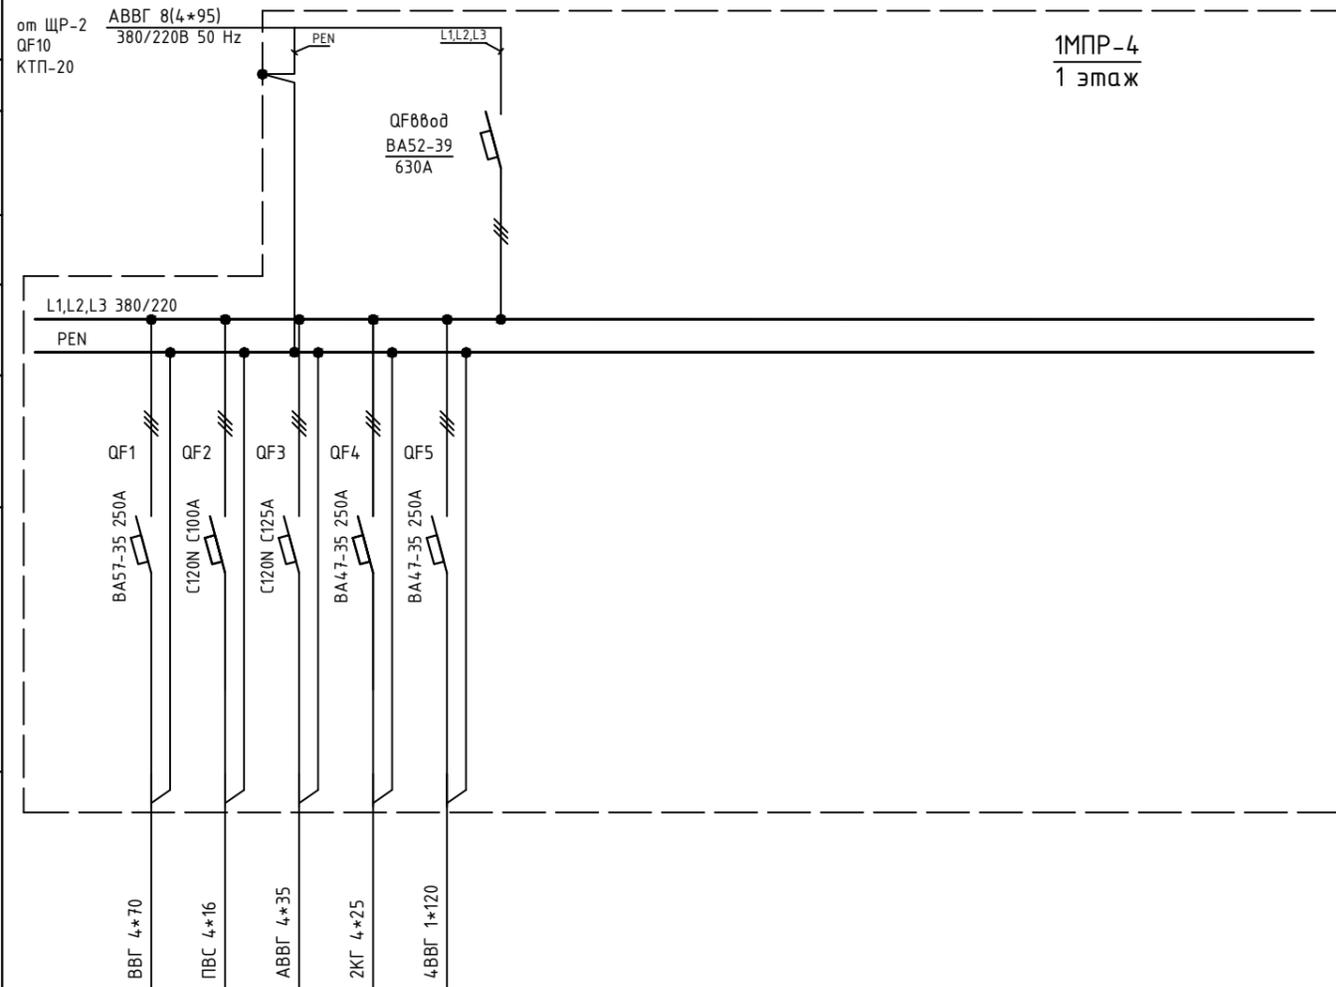


1МПР-4  
1 этаж

Обозначение по плану																							
Номер группы	1	2	3	4	5																		
Фаза	L1,L2,L3	L1,L2,L3	L1,L2,L3	L1,L2,L3	L1,L2,L3																		
Рy, (кВт)																							
Ток (А)																							
Наименование потребителя	1ПР-7	1ПР-9	1ПР-2	ЩР п.133П	1ПР-8																		

Изм.	Кол.уч.	Лист	№ док.	Подпись	Дата	Объект по адресу: г.Москва, Зеленоград,	Стадия	Лист	Листов
							ИД	24	
ГИП		Арсентьев Е.П.			06.22г.				
Проверил		Арсентьев Е.П.			06.22г.	Исполнительная однолинейная схема электроснабжения 1МПР-4 1-й этаж			
Разраб.		Кострюкова С.А.			06.22г.				
							<b>ООО "ТМ-Электро"</b>		

Взам. инв. N

Инв. N подл. Подпись и дата

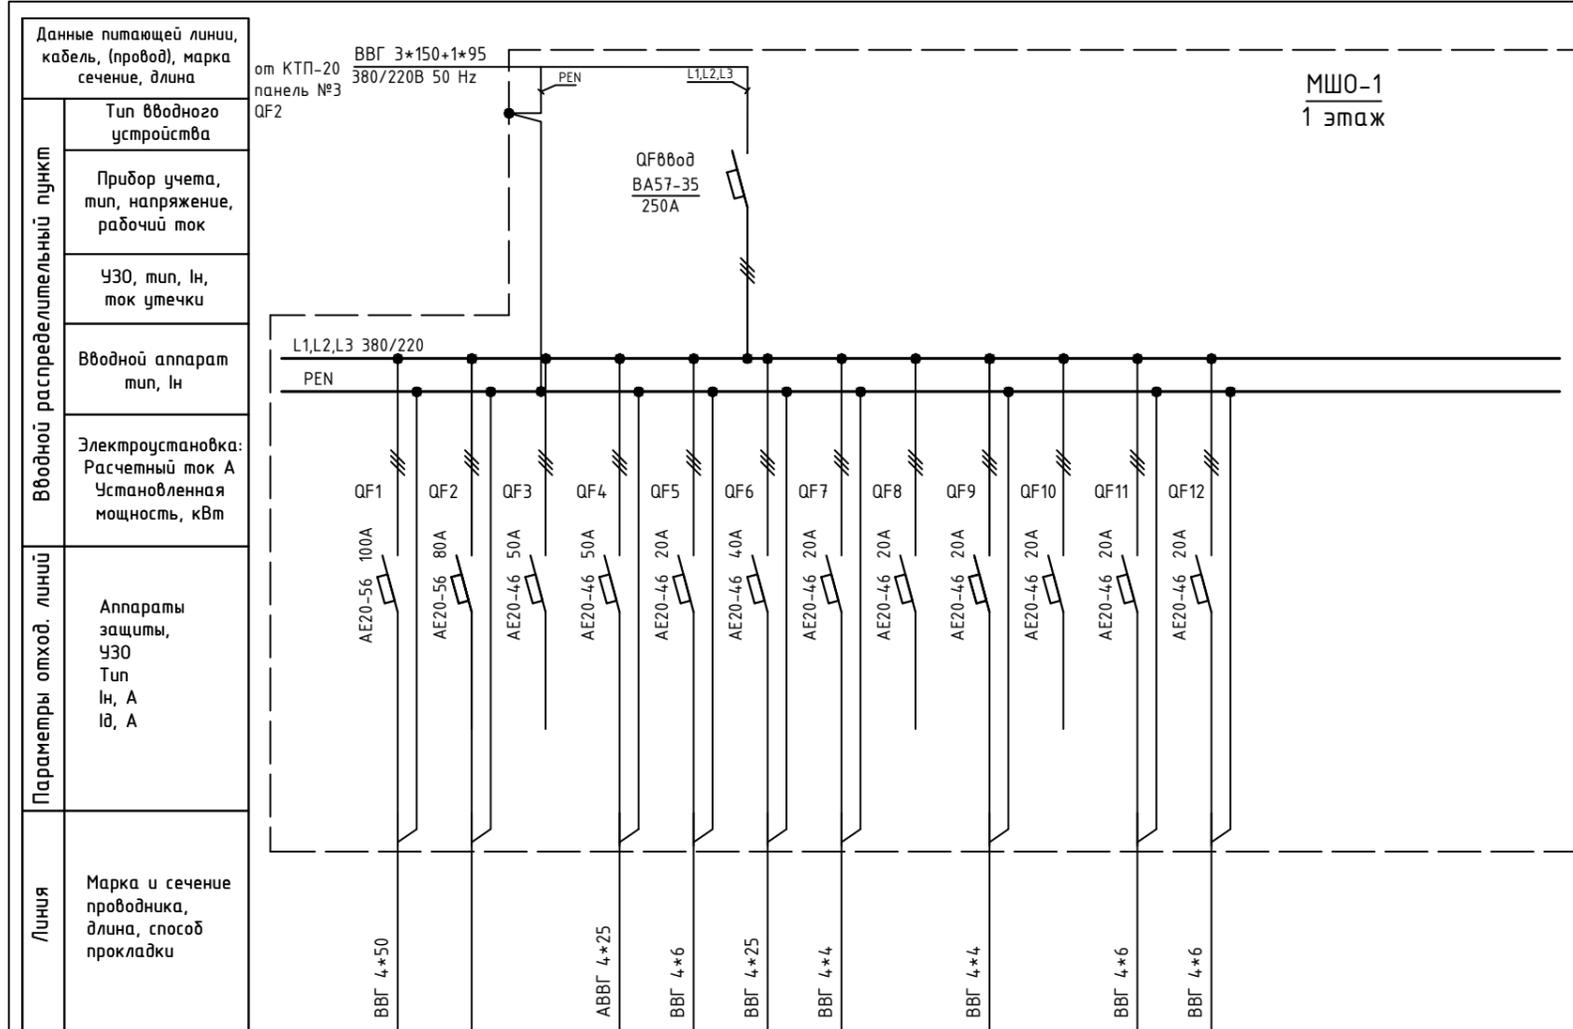

МШО-1  
1 этаж

Обозначение по плану															
Номер группы	1	2	3	4	5	6	7	8	9	10	11	12			
Фаза	L1,L2,L3	L1,L2,L3	L1,L2,L3	L1,L2,L3	L1,L2,L3	L1,L2,L3	L1,L2,L3	L1,L2,L3	L1,L2,L3	L1,L2,L3	L1,L2,L3	L1,L2,L3			
Рy, (кВт)															
Ток (А)															
Наименование потребителя	2ЩО-9, 2ЩО-4, 2ЩО-5 (2 этаж)	2ЩО-8, 2ЩО-7, 2ЩО-8, ЩР 8/н (2 этаж)	Резерв	1ЩО-1, 1ЩО-3, 1ЩО-5, 1ЩО-6	ЩР-1 (2 эт.)	1ЩО-4	Резерв	Резерв	Резерв	Резерв	Резерв	Резерв			

Изм.	Кол.уч.	Лист	№ док.	Подпись	Дата

Объект по адресу: г.Москва, Зеленоград,			Стадия	Лист	Листов
			ИД	25	
Исполнительная однолинейная схема электроснабжения МЩО-1 1-й этаж			ООО "ТМ-Электро"		

Взам. инв. N

Подпись и дата

Инв. N подл.

Данные питающей линии, кабель, (провод), марка сечение, длина

Тип вводного устройства

Прибор учета, тип, напряжение, рабочий ток

УЗО, тип, In, ток утечки

Вводной аппарат тип, In

Электроустановка:  
Расчетный ток А  
Установленная мощность, кВт

Параметры отход. линии  
Аппараты защиты,  
УЗО  
Тип  
In, А  
I<sub>Δ</sub>, А

Линия  
Марка и сечение проводника, длина, способ прокладки

Обозначение по плану


Номер группы

Фаза

P<sub>y</sub>, (кВт)

Ток (А)

Наименование потребителя

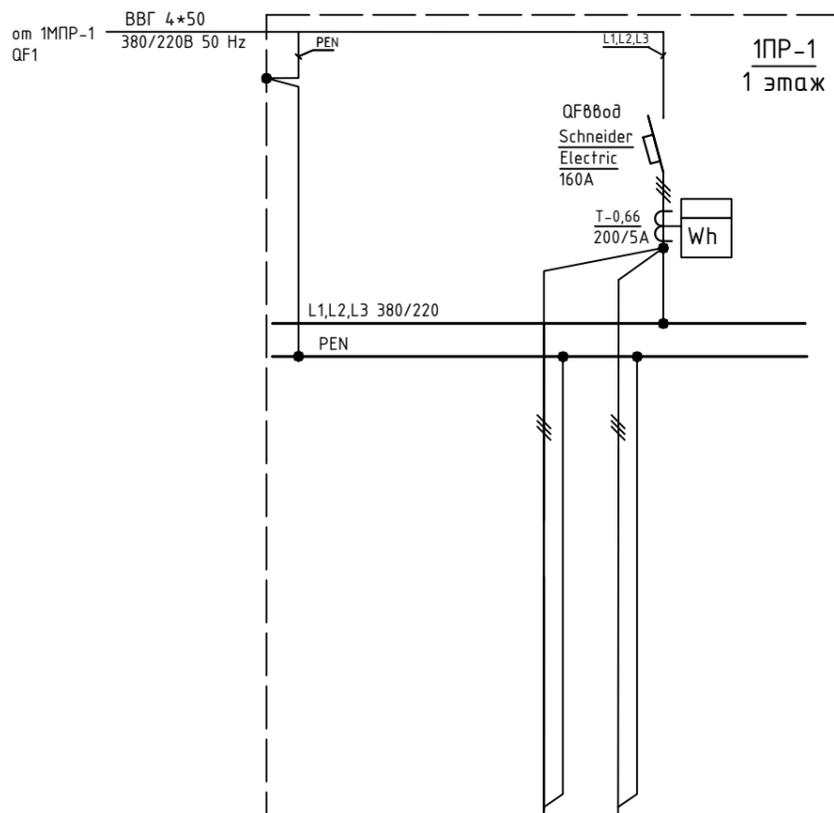

	1	2		
	L1,L2,L3	L1,L2,L3		
	п.130 880д 1	п.130 880д 2		

Изм.	Кол.уч.	Лист	№ док.	Подпись	Дата				
						Объект по адресу: г.Москва, Зеленоград,	Стадия	Лист	Листов
ГИП		Арсентьев Е.П.			06.22г.		ИД	26	
Проверил		Арсентьев Е.П.			06.22г.				
Разраб.		Кострюкова С.А.			06.22г.	Исполнительная однолинейная схема электроснабжения 1ПП-1 1-й этаж	ООО "ТМ-Электро"		

Взам. инв. N

Подпись и дата

Инв. N подл.

Данные питающей линии, кабель, (провод), марка сечение, длина

Тип вводного устройства

Прибор учета, тип, напряжение, рабочий ток

УЗО, тип, In, ток утечки



Вводной аппарат тип, In

Электроустановка:  
Расчетный ток А  
Установленная мощность, кВт

Аппараты защиты, УЗО  
Тип  
In, А  
I<sub>d</sub>, А

Марка и сечение проводника, длина, способ прокладки

Обозначение по плану
Номер группы
Фаза
P <sub>у</sub> , (кВт)
Ток (А)
Наименование потребителя

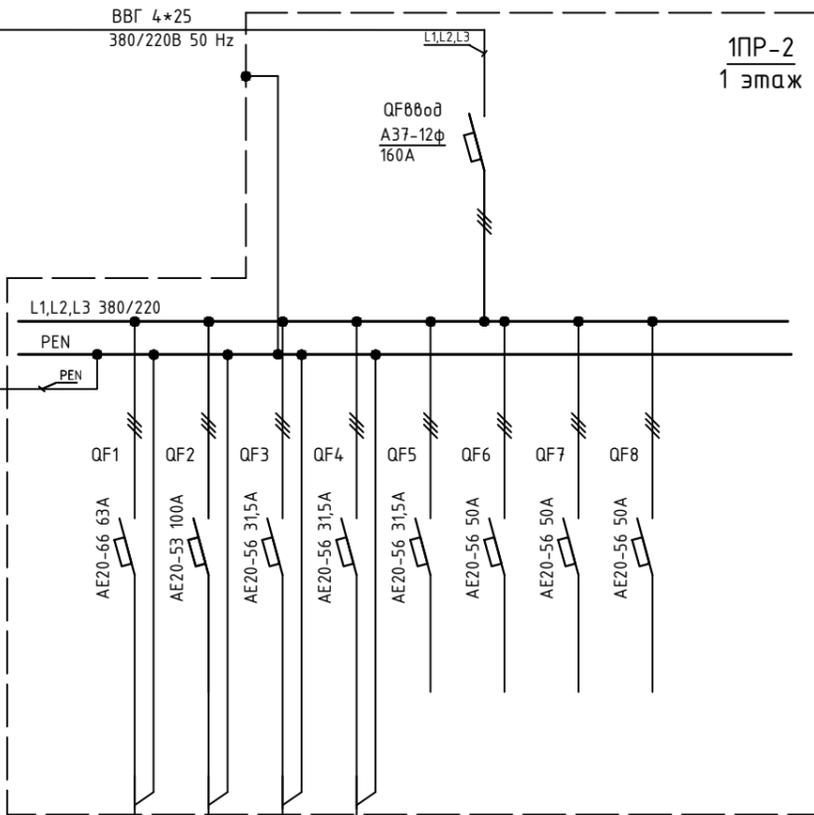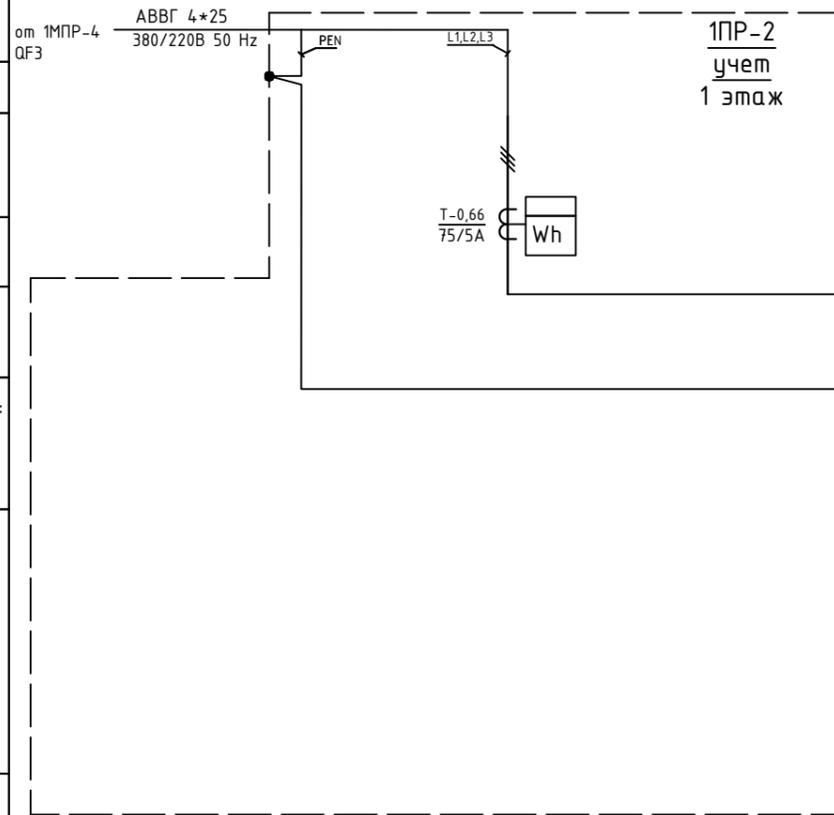

	1	2	3	4	5	6	7	8		
	L1,L2,L3	L1,L2,L3	L1,L2,L3	L1,L2,L3	L1,L2,L3	L1,L2,L3	L1,L2,L3	L1,L2,L3	L1,L2,L3	
	п.133	п.133	Освещение 1-го этажа	п.133	Резерв	Резерв	Резерв	Резерв		


Изм.	Кол.уч.	Лист	№ док.	Подпись	Дата
ГИП		Арсентьев Е.П.			06.22г.
Проверил		Арсентьев Е.П.			06.22г.
Разраб.		Кострюкова С.А.			06.22г.

Объект по адресу: г.Москва, Зеленоград,			Стадия	Лист	Листов
			ИД	27	
Исполнительная однолинейная схема электроснабжения 1ПР-2, учет 1-й этаж			<b>ООО "ТМ-Электро"</b>		

Взам. инв. N

Подпись и дата

Инв. N подл.

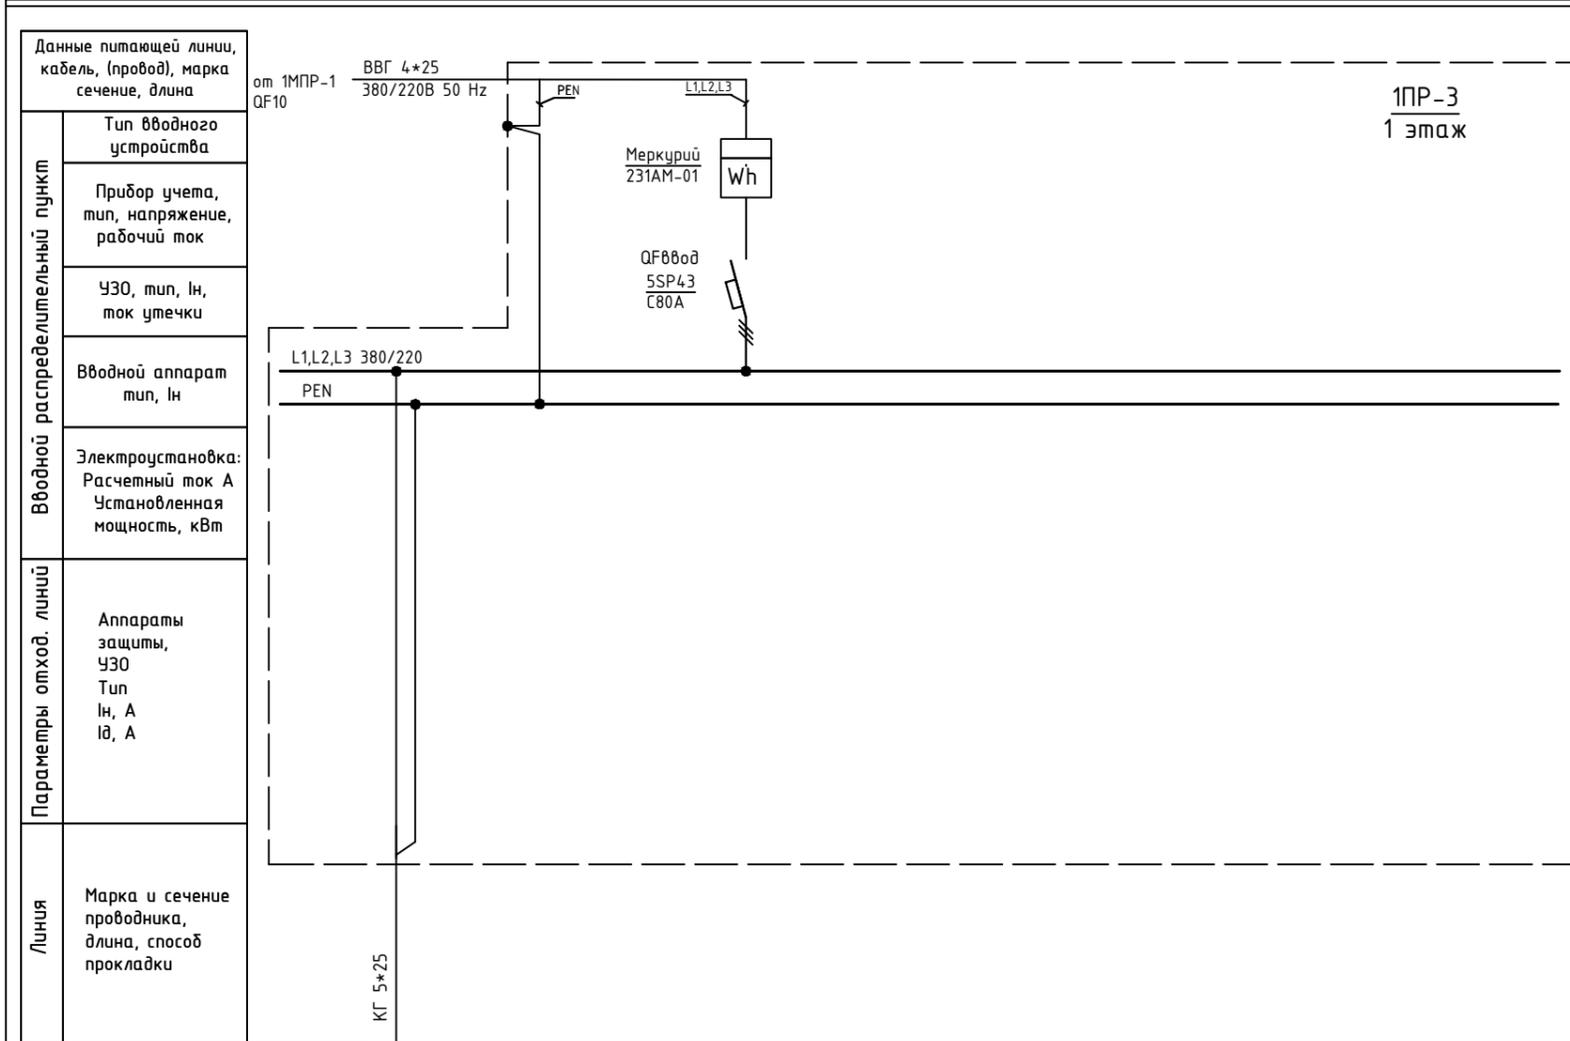

Обозначение по плану																				
Номер группы	1																			
Фаза	L1, L2, L3																			
Рy, (кВт)																				
Ток (А)																				
Наименование потребителя	п.1386																			

Изм.	Кол.уч.	Лист	№ док.	Подпись	Дата
ГИП				Арсентьев Е.П.	06.22г.
Проверил				Арсентьев Е.П.	06.22г.
Разраб.				Кострюкова С.А.	06.22г.


Объект по адресу: г.Москва, Зеленоград,			Стадия	Лист	Листов
			ИД	28	
Исполнительная однолинейная схема электроснабжения 1МПП-3 1-й этаж			<b>ООО "ТМ-Электро"</b>		

Взам. инв. N

Подпись и дата

Инв. N подл.

Вводной распределительный пункт	Данные питающей линии, кабель, (провод), марка сечение, длина
	Тип вводного устройства
	Прибор учета, тип, напряжение, рабочий ток
	УЗО, тип, In, ток утечки
	Вводной аппарат тип, In
Параметры отход. линий	Электроустановка: Расчетный ток А Установленная мощность, кВт
	Аппараты защиты, УЗО Тип In, А I <sub>Δ</sub> , А
Линия	Марка и сечение проводника, длина, способ прокладки

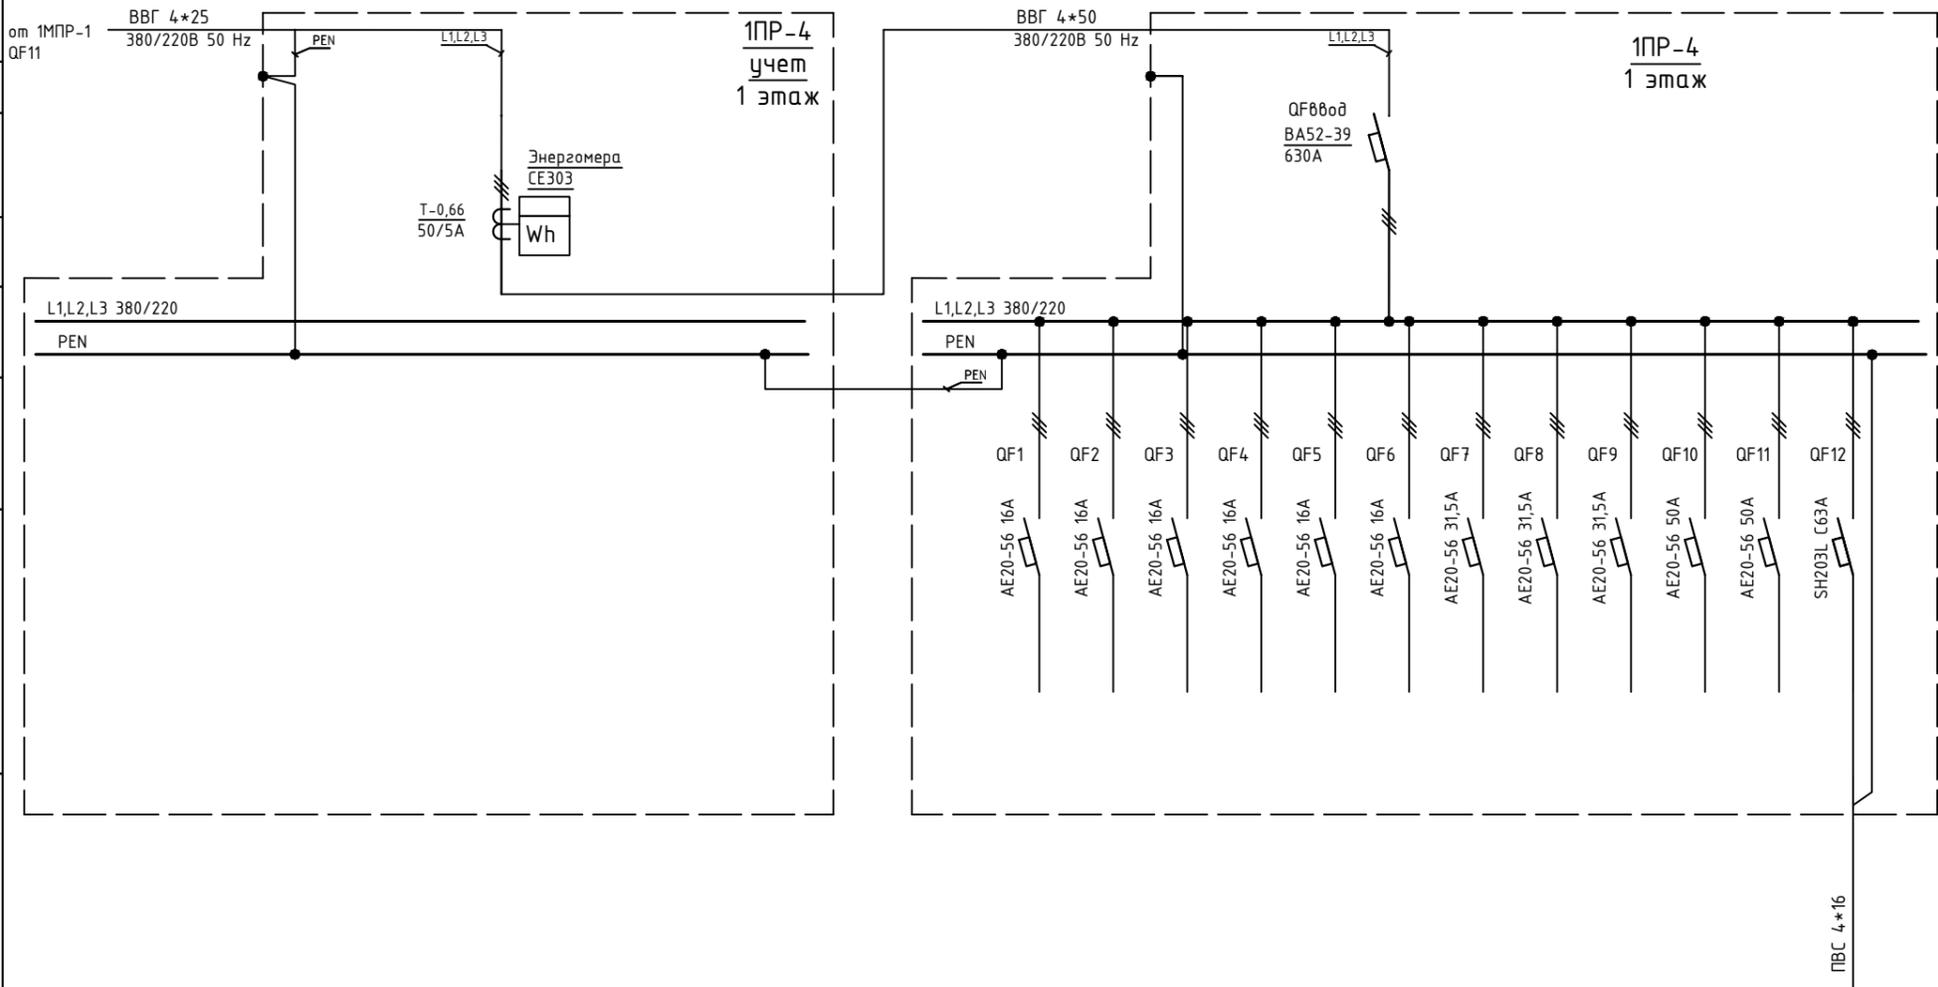

Обозначение по плану												
Номер группы												
Фаза												
P <sub>y</sub> , (кВт)												
Ток (А)												
Наименование потребителя												

1	2	3	4	5	6	7	8	9	10	11	12	
L1,L2,L3												
Резерв	ЩР п.144											

Изм.	Кол.уч.	Лист	№ док.	Подпись	Дата	Объект по адресу: г.Москва, Зеленоград,	Стадия	Лист	Листов
ГИП		Арсентьев Е.П.			06.22г.		ИД	29	
Проверил		Арсентьев Е.П.			06.22г.				
Разраб.		Кострюкова С.А.			06.22г.				
Исполнительная однолинейная схема электроснабжения 1PP-4, учет 1-й этаж						ООО "ТМ-Электро"			

Взам. инв. N

Подпись и дата

Инв. N подл.

Данные питающей линии, кабель, (провод), марка сечение, длина

Тип вводного устройства

Прибор учета, тип, напряжение, рабочий ток


УЗО, тип, In, ток утечки

Вводной аппарат тип, In

Электроустановка: Расчетный ток А Установленная мощность, кВт

Аппараты защиты, УЗО Тип In, А Id, А


Линия Марка и сечение проводника, длина, способ прокладки

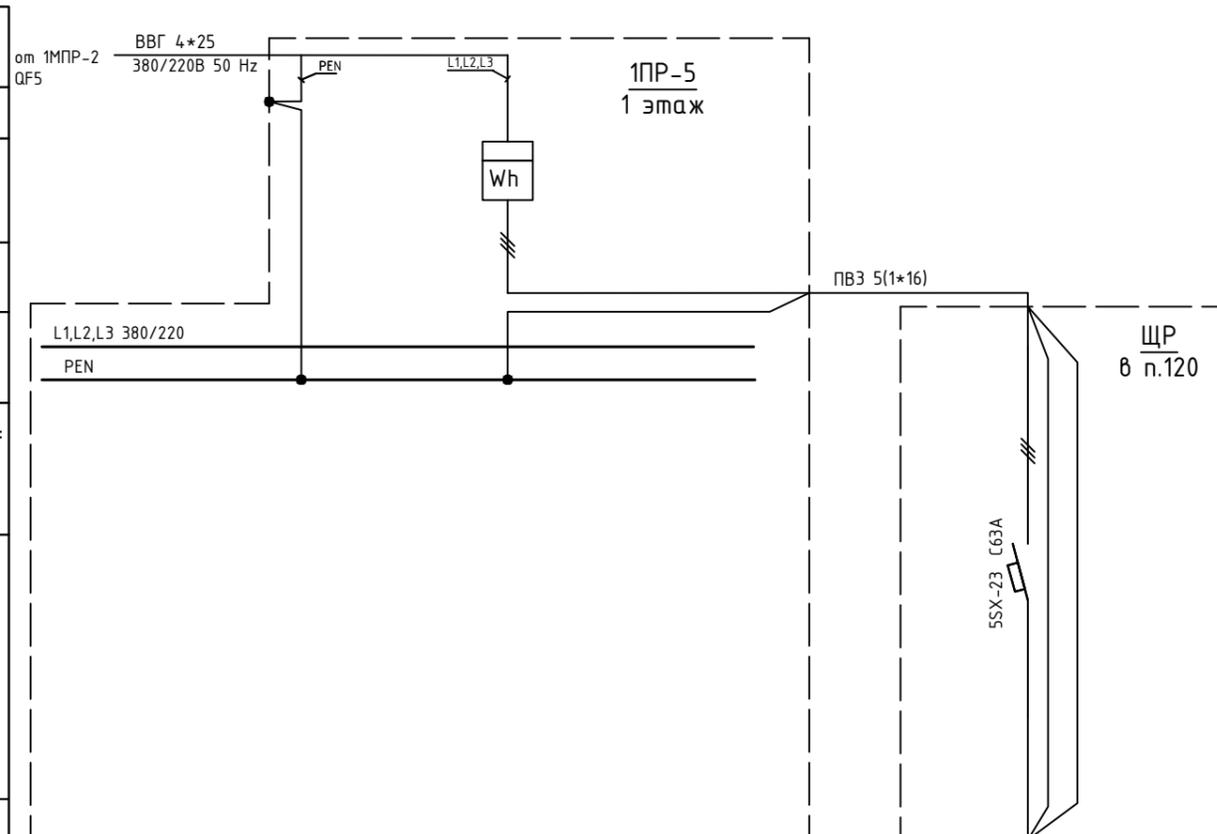

Обозначение по плану										
Номер группы										
Фаза										
Рy, (кВт)										
Ток (А)										
Наименование потребителя										

1
L1,L2,L3

Изм.	Кол.уч.	Лист	№ док.	Подпись	Дата	Объект по адресу: г.Москва, Зеленоград,	Стадия	Лист	Листов
							ИД	30	
							Исполнительная однолинейная схема электроснабжения 1PP-5 1-й этаж		
							<b>ООО "ТМ-Электро"</b>		

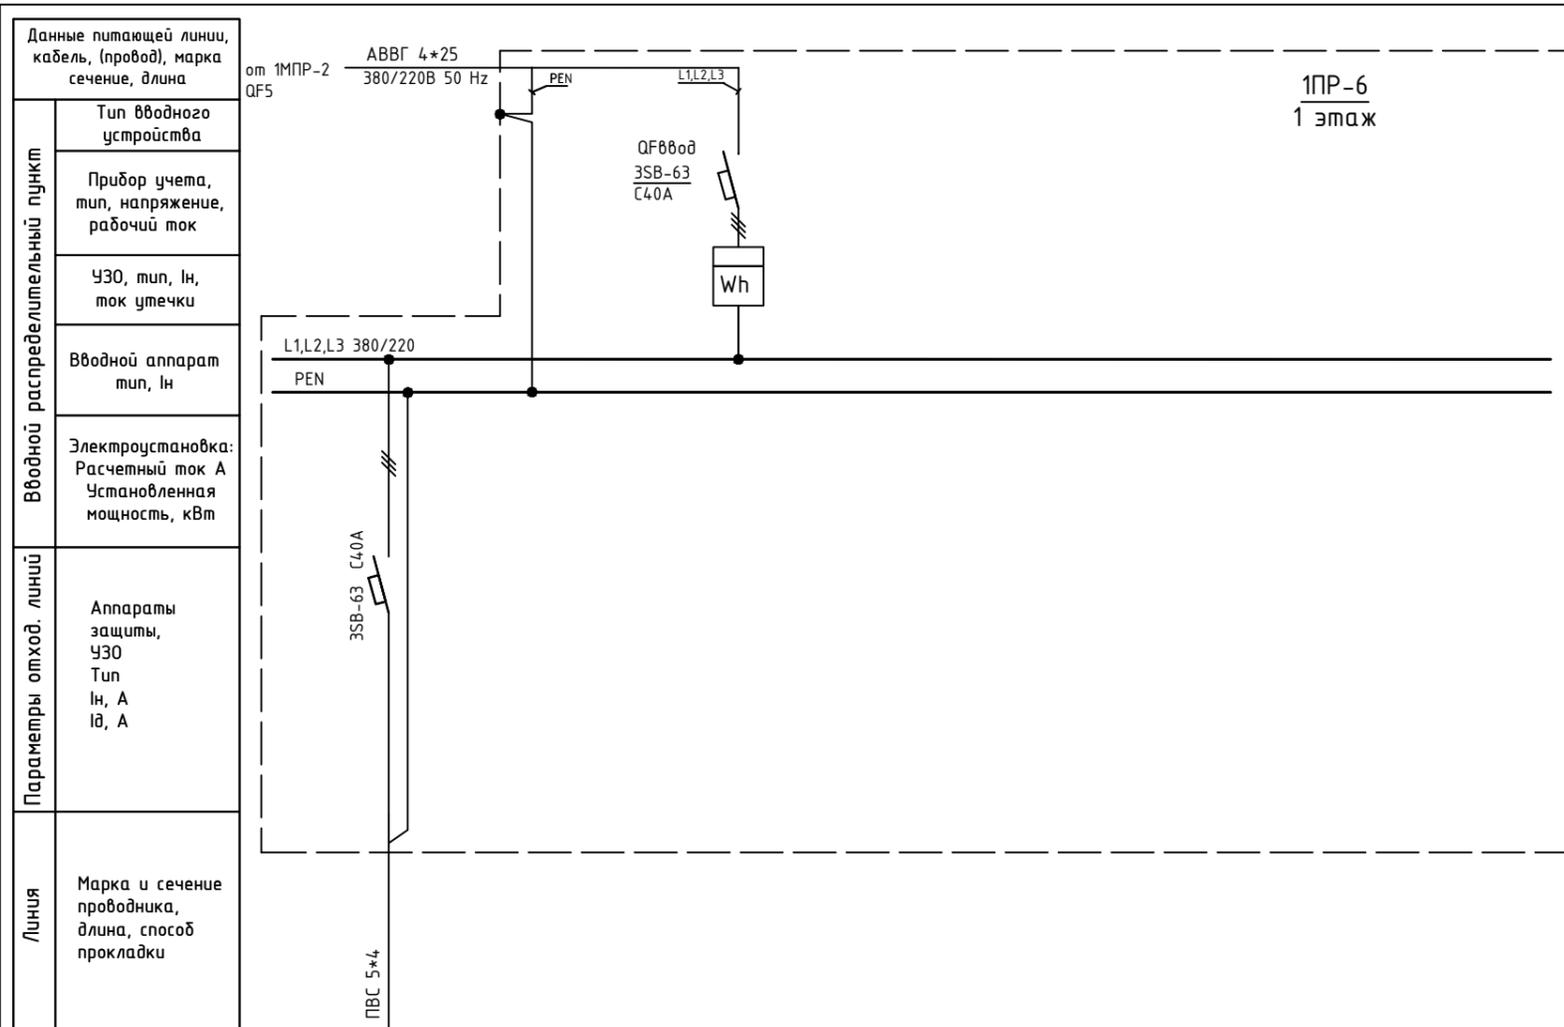

Обозначение по плану																			
Номер группы	1																		
Фаза	L1,L2,L3																		
P <sub>у</sub> , (кВт)																			
Ток (А)																			
Наименование потребителя	п.120																		

Инд. N подл.  
Подпись и дата  
Взам. инв. N

Изм.	Кол.уч.	Лист	№ док.	Подпись	Дата						
						Объект по адресу: г.Москва, Зеленоград,	Стадия	Лист	Листов		
ГИП		Арсентьев Е.П.			06.22г.		ИД	31			
Проверил		Арсентьев Е.П.			06.22г.						
Разраб.		Кострюкова С.А.			06.22г.	Исполнительная однолинейная схема электроснабжения 1ПР-6 1-й этаж				ООО "ТМ-Электро"	

Взам. инв. N


Подпись и дата

Инв. N подл.

Данные питающей линии, кабель, (провод), марка сечение, длина

от 1МПП-4  
QF1

ВВГ 4\*70  
380/220В 50 Hz

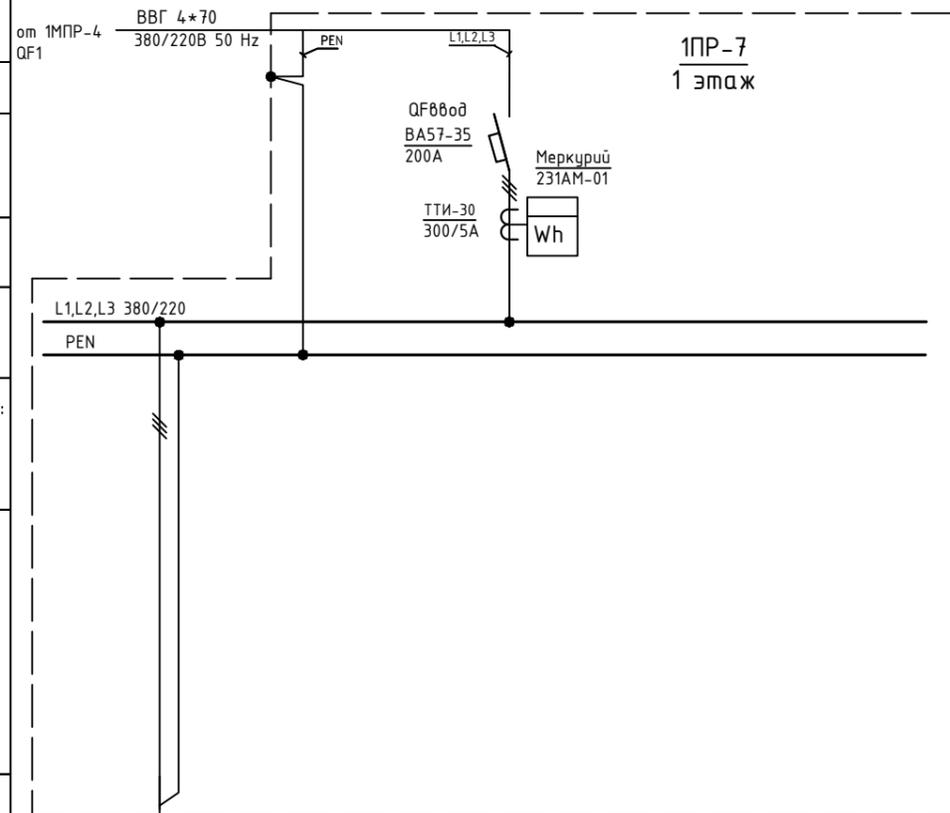

Тип вводного устройства

Прибор учета, тип, напряжение, рабочий ток

УЗО, тип, In, ток утечки

Вводной аппарат тип, In

Электроустановка:  
Расчетный ток А  
Установленная мощность, кВт

Аппараты защиты, УЗО  
Тип  
In, А  
Id, А

Марка и сечение проводника, длина, способ прокладки

ВВГ 4\*70


Обозначение по плану																				
Номер группы	1																			
Фаза	L1,L2,L3																			
Рy, (кВт)																				
Ток (А)																				
Наименование потребителя	ЩР п.118а																			

Изм.	Кол.уч.	Лист	№ док.	Подпись	Дата															
ГИП		Арсентьев Е.П.			06.22г.	Объект по адресу: г.Москва, Зеленоград,						Стадия	Лист	Листов						
Проверил		Арсентьев Е.П.			06.22г.							ИД	32							
Разраб.		Кострюкова С.А.			06.22г.	Исполнительная однолинейная схема электроснабжения 1PP-7 1-й этаж						ООО "ТМ-Электро"								

Взам. инв. N

Подпись и дата

Инв. N подл.

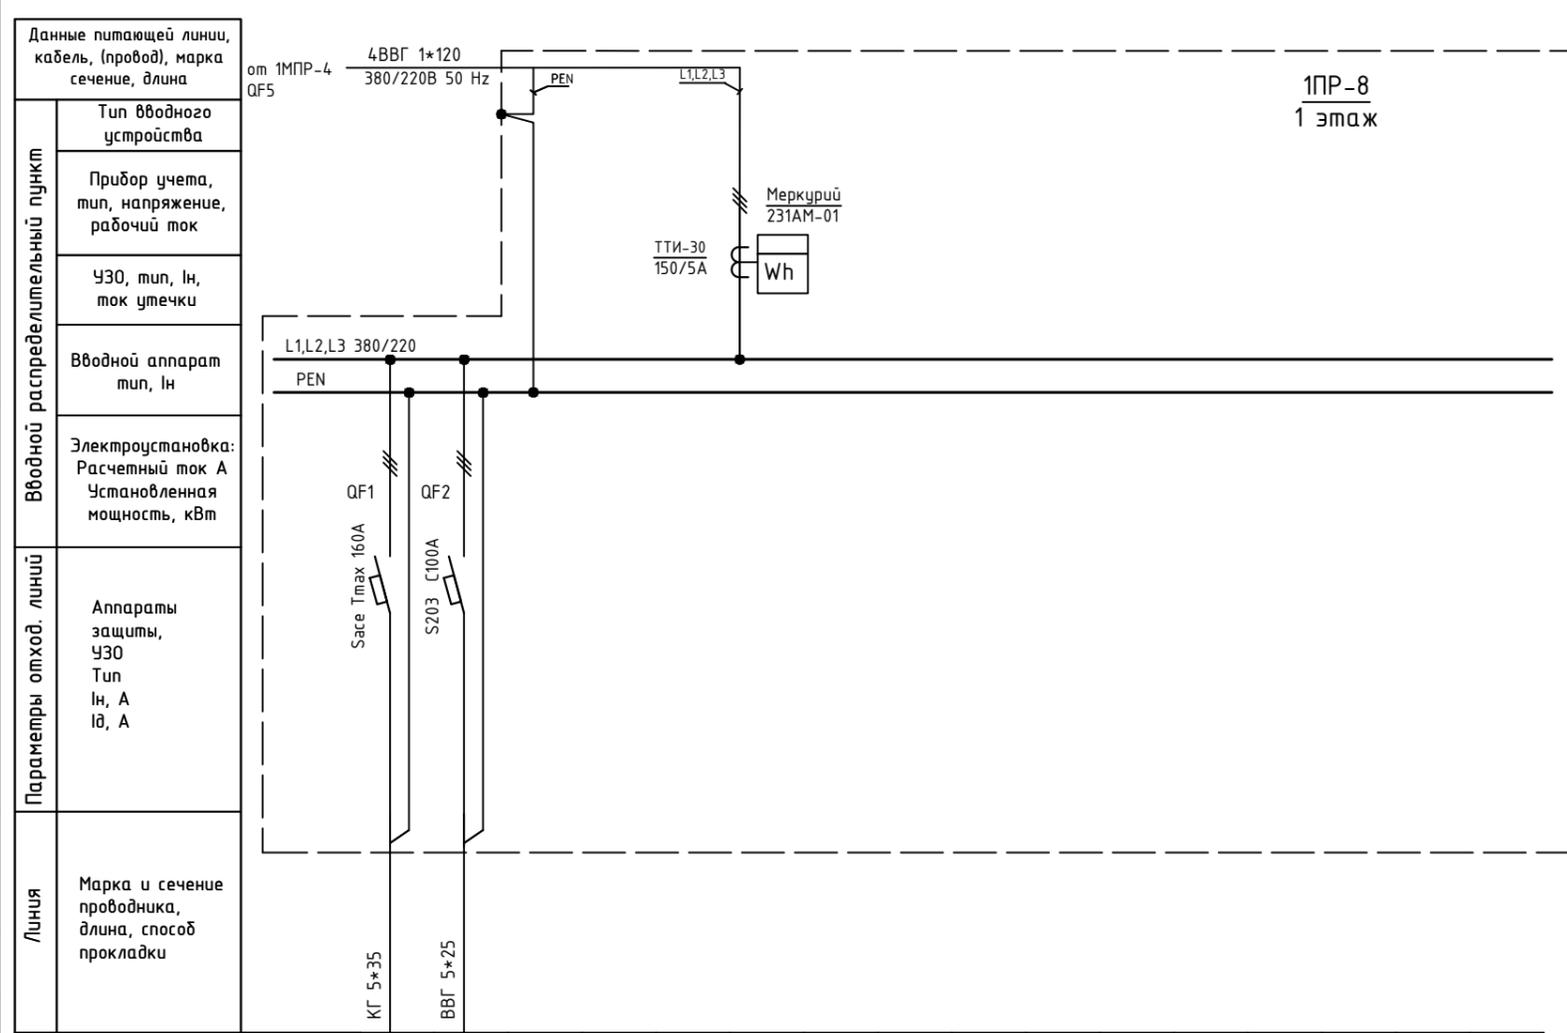


Обозначение по плану																			
Номер группы	1	2																	
Фаза	L1,L2,L3	L1,L2,L3																	
Ру, (кВт)																			
Ток (А)																			
Наименование потребителя	п.116	п.116																	

Изм.	Кол.уч.	Лист	№ док.	Подпись	Дата
ГИП		Арсентьев Е.П.			06.22г.
Проверил		Арсентьев Е.П.			06.22г.
Разраб.		Кострюкова С.А.			06.22г.

Объект по адресу: г.Москва, Зеленоград,			Стадия	Лист	Листов
			ИД	33	
Исполнительная однолинейная схема электроснабжения 1PP-8 1-й этаж			ООО "ТМ-Электро"		

Вводной распределительный пункт	Данные питающей линии, кабель, (провод), марка сечение, длина
	Тип вводного устройства
	Прибор учета, тип, напряжение, рабочий ток
	УЗО, тип, In, ток утечки
	Вводной аппарат тип, In
Электростановка:	Расчетный ток А
	Установленная мощность, кВт
Параметры отход. линий	Аппараты защиты, УЗО
	Тип In, А I <sub>Δ</sub> , А
Линия	Марка и сечение проводника, длина, способ прокладки

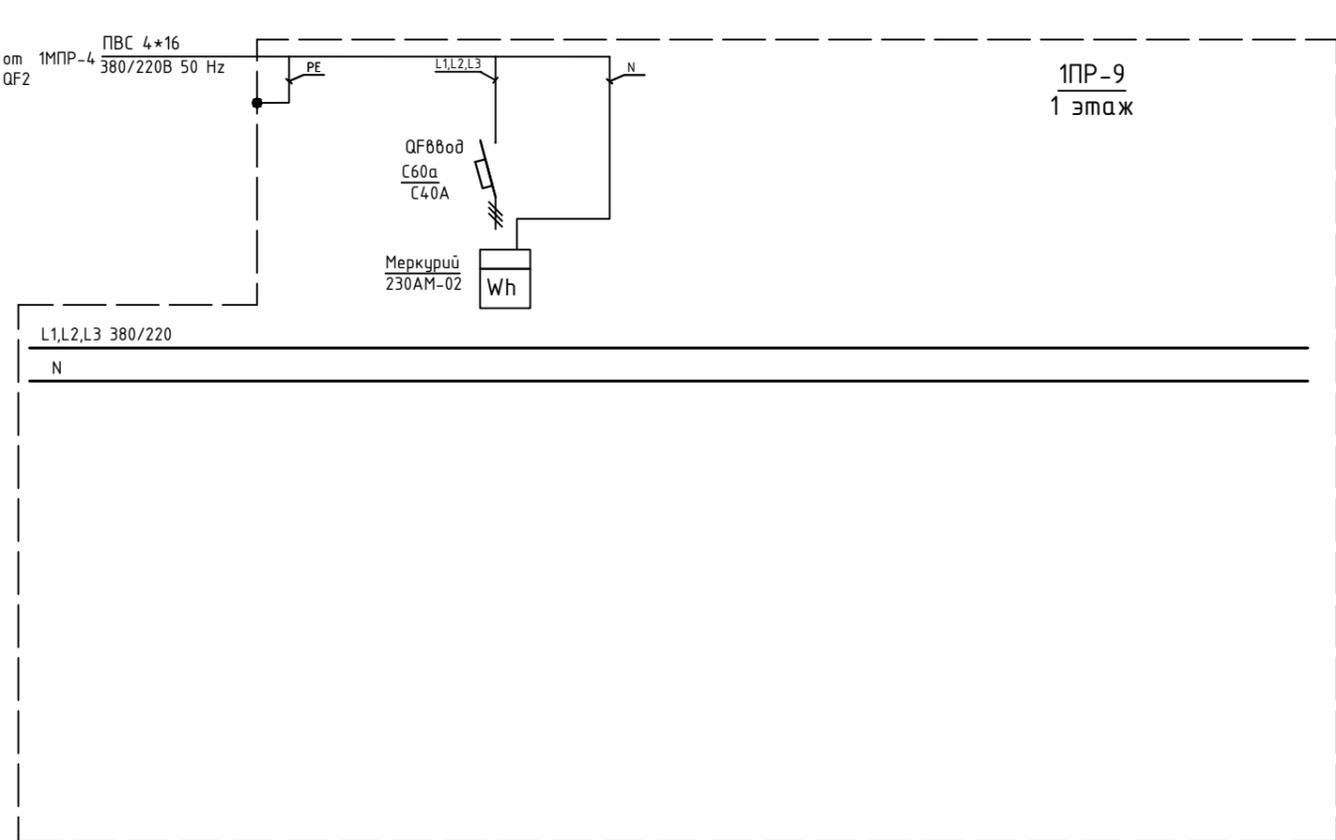

Обозначение по плану																	
Номер группы																	
Фаза																	
Py, (кВт)																	
Ток (А)																	
Наименование потребителя																	


Инд. N подл.	
Подпись и дата	
Взам. инв. N	

Изм.	Кол.уч.	Лист	№ док.	Подпись	Дата

Объект по адресу: г.Москва, Зеленоград,			Стадия	Лист	Листов
			ИД	34	
Исполнительная однолинейная схема электроснабжения 1PP-9 1-й этаж			ООО "ТМ-Электро"		

Взам. инв. N


Инв. N подл. Подпись и дата

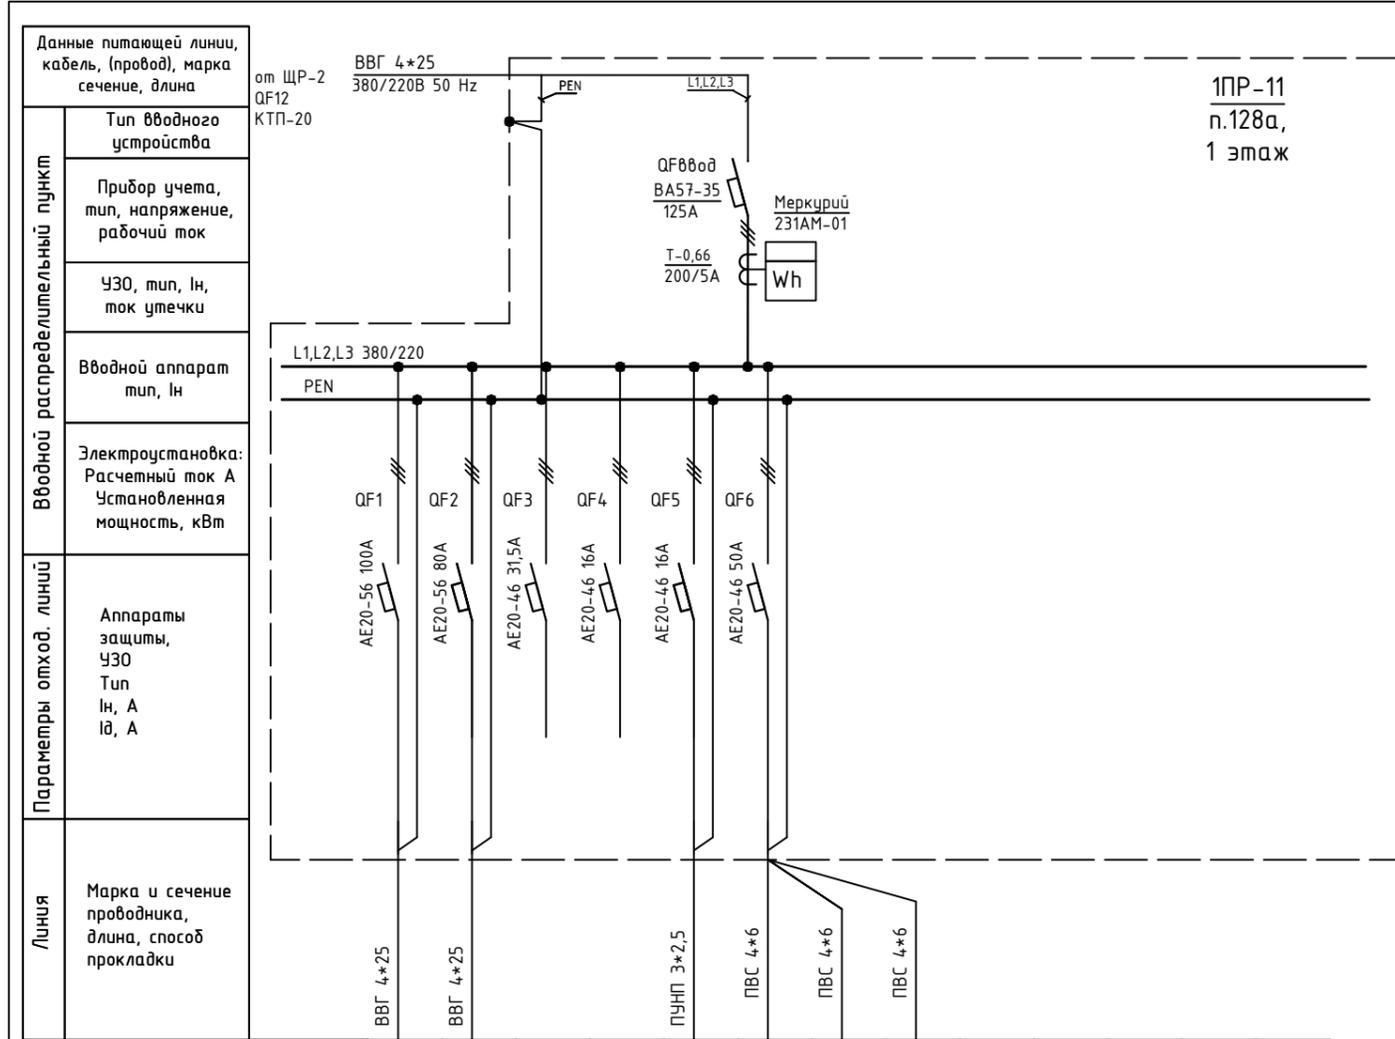

1PP-11  
п.128а,  
1 этаж

Данные питающей линии, кабель, (провод), марка сечение, длина	от ЩР-2 ВВГ 4*25 380/220В 50 Hz										
Тип вводного устройства	QF12 КТП-20										
Прибор учета, тип, напряжение, рабочий ток	Меркурий 231АМ-01										
УЗО, тип, In, ток утечки	T-0.66 200/5А										
Вводной аппарат тип, In	L1,L2,L3 380/220 PEN										
Электроустановка: Расчетный ток А Установленная мощность, кВт											
Аппараты защиты, УЗО Тип In, А Id, А	QF1 AE20-56 100А QF2 AE20-56 80А QF3 AE20-46 31,5А QF4 AE20-46 16А QF5 AE20-46 16А QF6 AE20-46 50А										
Марка и сечение проводника, длина, способ прокладки	ВВГ 4*25 ВВГ 4*25 ПУНП 3*2,5 ПВС 4*6 ПВС 4*6 ПВС 4*6										
Обозначение по плану											
Номер группы	1	2	3	4	5	6					
Фаза	L1,L2,L3	L1,L2,L3	L3	L1,L2,L3	L1,L2,L3	L1,L2,L3	L1,L2,L3	L1,L2,L3			
Рy, (кВт)											
Ток (А)											
Наименование потребителя	ЩС-1 ЯБПВ4-1МУЗ	ЩС-2 ЯБПВ4-1МУЗ	Резерв	Резерв	Дистиллятор	ЩР п.128а	ЩР п.128а				

Изм.	Кол.уч.	Лист	№ док.	Подпись	Дата	Объект по адресу: г.Москва, Зеленоград, Исполнительная однолинейная схема электроснабжения 1PP-11 1-й этаж	Стадия	Лист	Листов
ГИП		Арсентьев Е.П.			06.22г.		ИД	35	
Проверил		Арсентьев Е.П.			06.22г.				
Разраб.		Кострюкова С.А.			06.22г.				
							<b>ООО "ТМ-Электро"</b>		

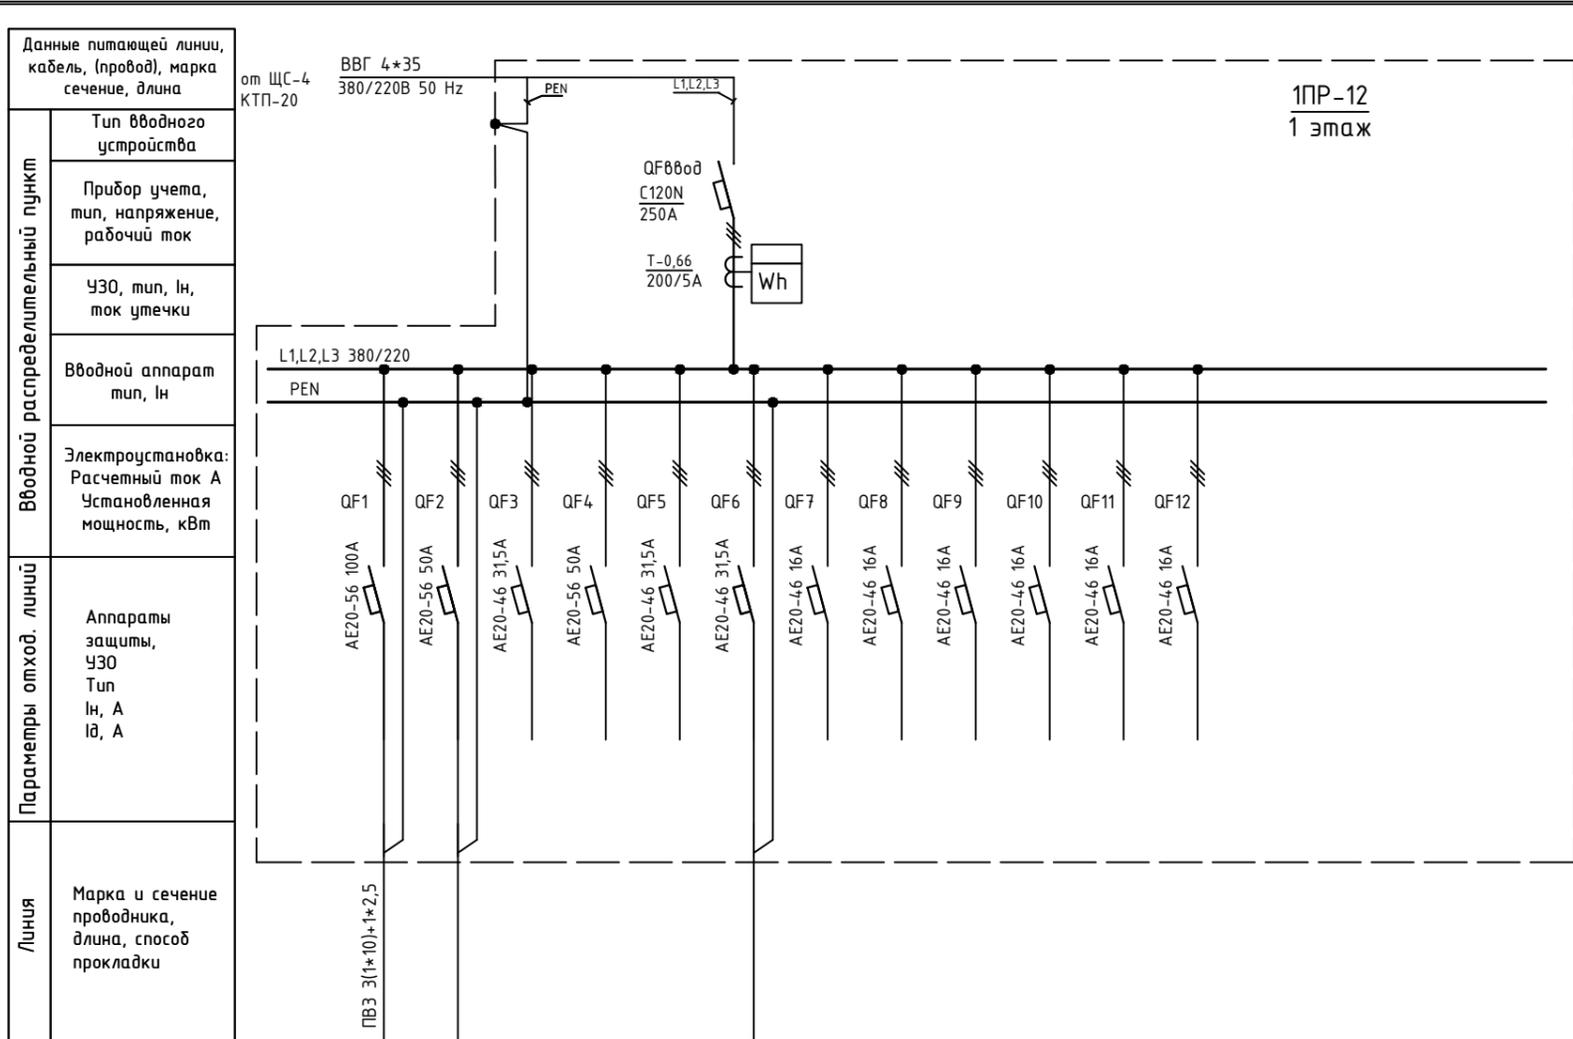

Обозначение по плану																	
Номер группы	1	2	3	4	5	6	7	8	9	10	11	12					
Фаза	L1,L2,L3																
Рy, (кВт)																	
Ток (А)																	
Наименования потребителя			Резерв	Резерв	Резерв		Резерв	Резерв	Резерв	Резерв	Резерв	Резерв					


Инв. N подл. Подпись и дата. Взам. инв. N

Изм.	Кол.уч.	Лист	№ док.	Подпись	Дата	Объект по адресу: г.Москва, Зеленоград,	Стадия	Лист	Листов	
							ИД	36		
Исполнительная однолинейная схема электроснабжения 1PP-12 1-й этаж							ООО "ТМ-Электро"			

Взам. инв. N

Подпись и дата


Инв. N подл.

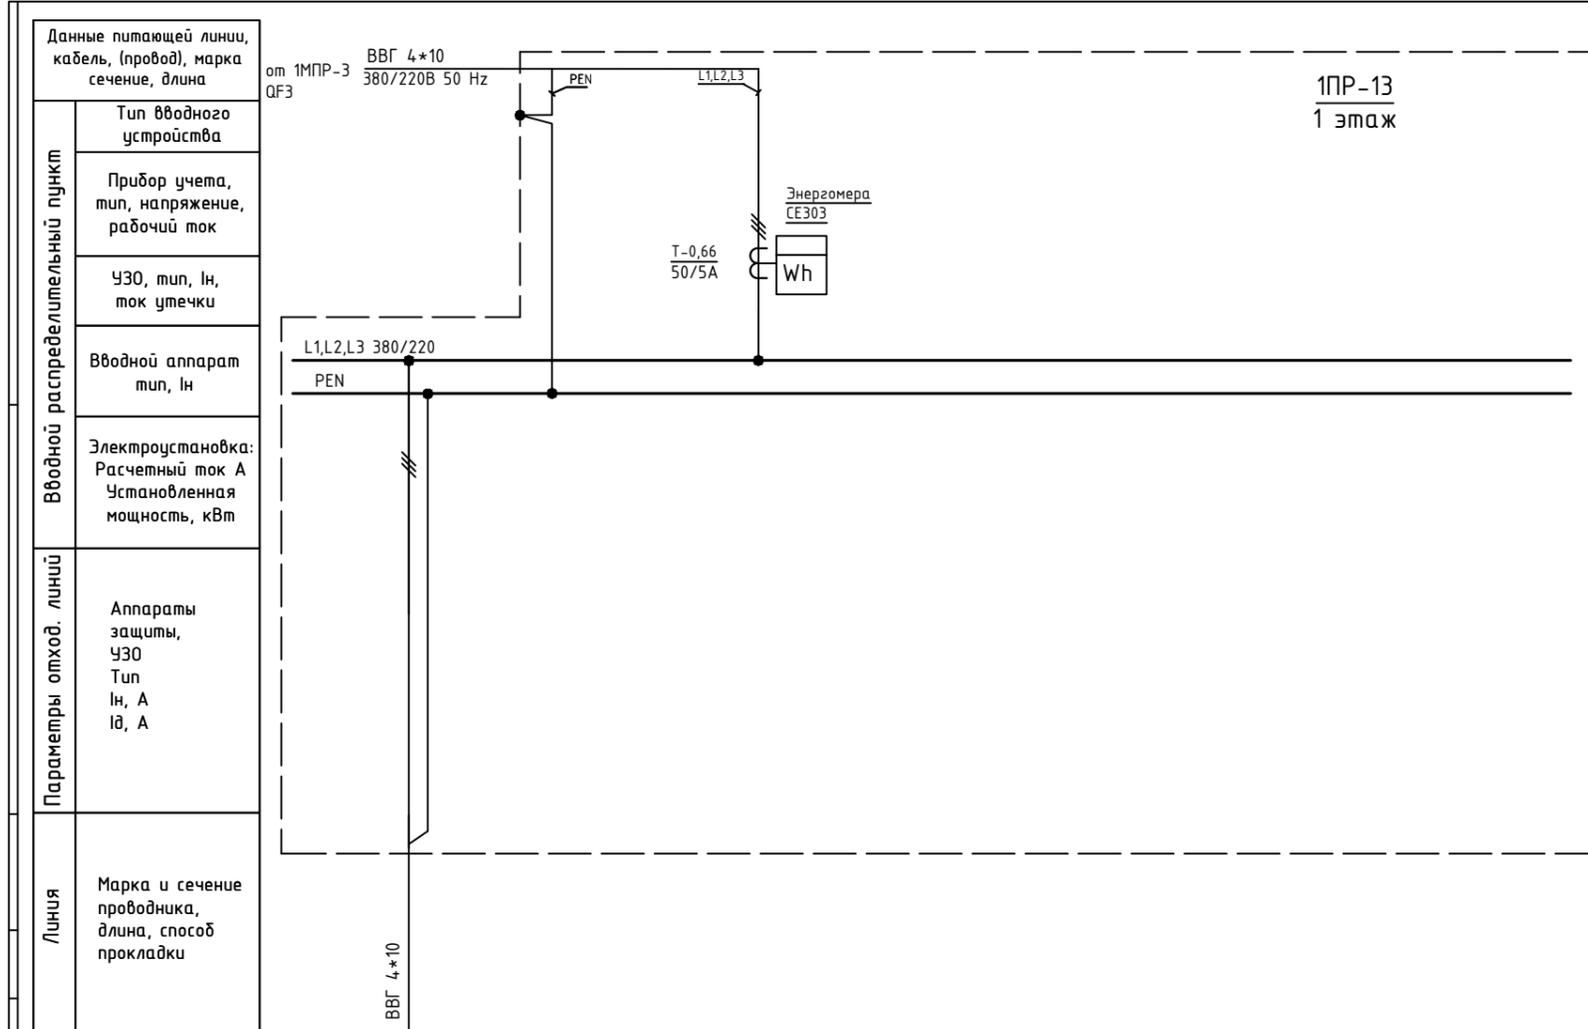

Обозначение по плану																		
Номер группы	1																	
Фаза	L1,L2,L3																	
Pу, (кВт)																		
Ток (А)																		
Наименование потребителя	Кафе																	


Изм.	Кол.уч.	Лист	№ док.	Подпись	Дата	Объект по адресу: г.Москва, Зеленоград,	Стадия	Лист	Листов
							ИД	37	
ГИП		Арсентьев Е.П.			06.22г.		Исполнительная однолинейная схема электроснабжения 1PR-13 1-й этаж		
Проверил		Арсентьев Е.П.			06.22г.				
Разраб.		Кострюкова С.А.			06.22г.	ООО "ТМ-Электро"			

Инв. N подл. Подпись и дата. Взам. инв. N

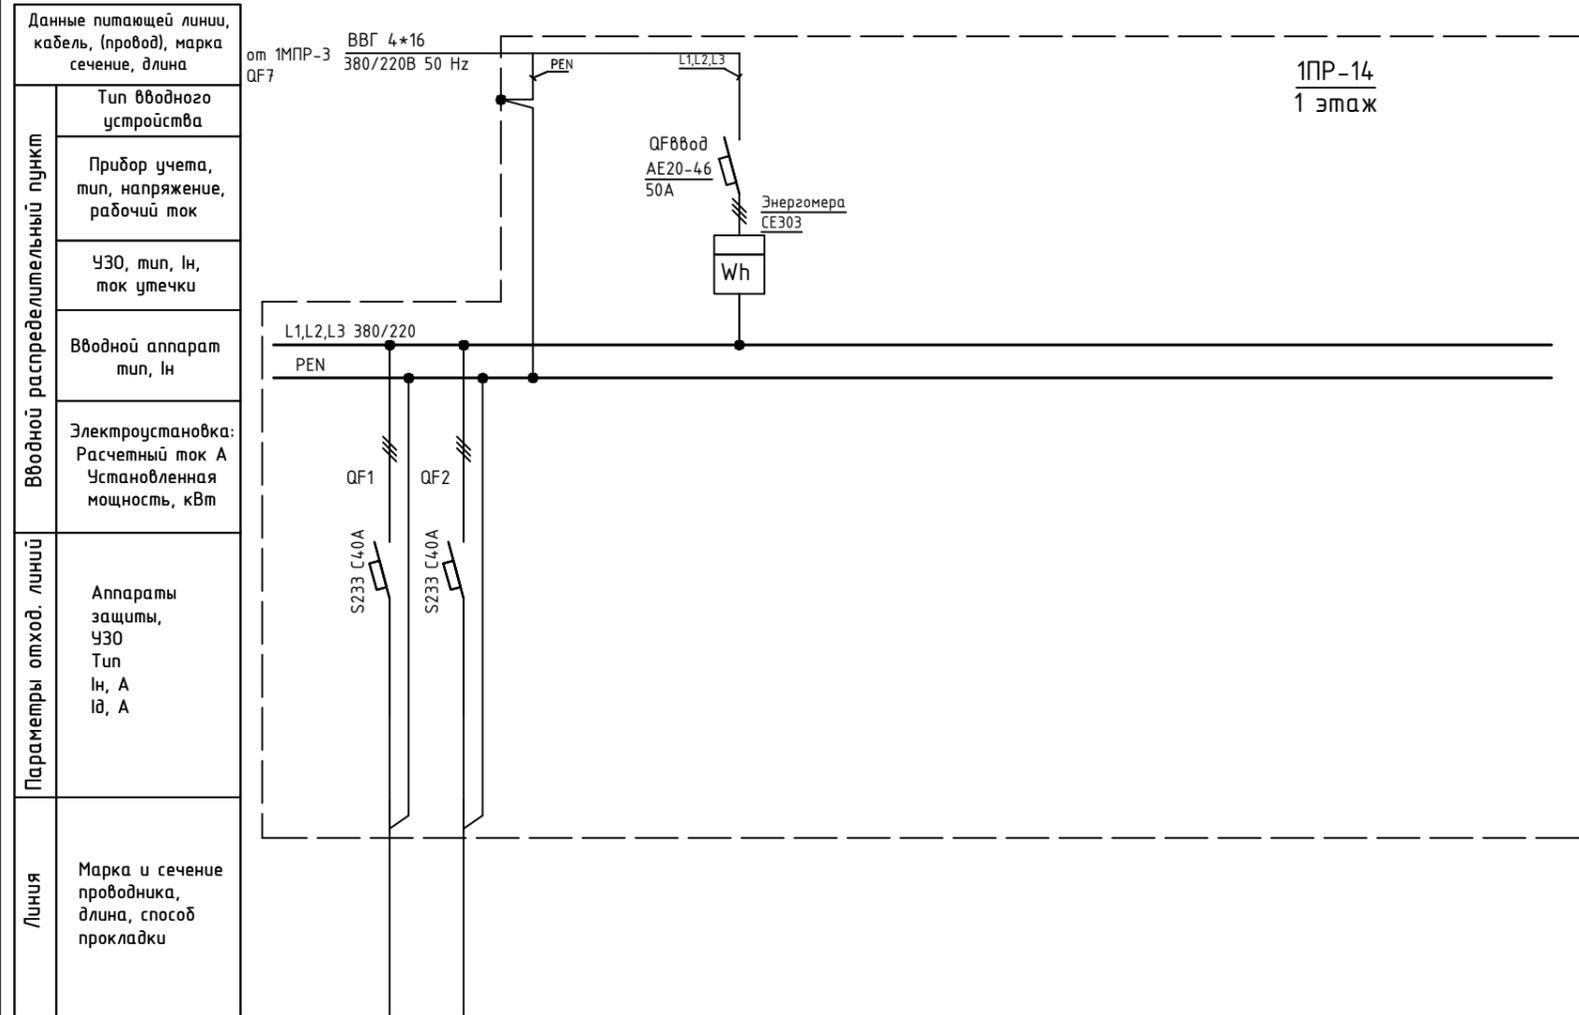

Обозначение по плану														
Номер группы	1	2												
Фаза	L1,L2,L3	L1,L2,L3												
Рy, (кВт)														
Ток (А)														
Наименование потребителя														

Изм.	Кол.уч.	Лист	№ док.	Подпись	Дата			
ГИП		Арсентьев Е.П.			06.22г.	Объект по адресу: г.Москва, Зеленоград,		
Проверил		Арсентьев Е.П.			06.22г.	ИД	38	Листов
Разраб.		Кострюкова С.А.			06.22г.	Исполнительная однолинейная схема электроснабжения 1PP-14 1-й этаж		
						ООО "ТМ-Электро"		

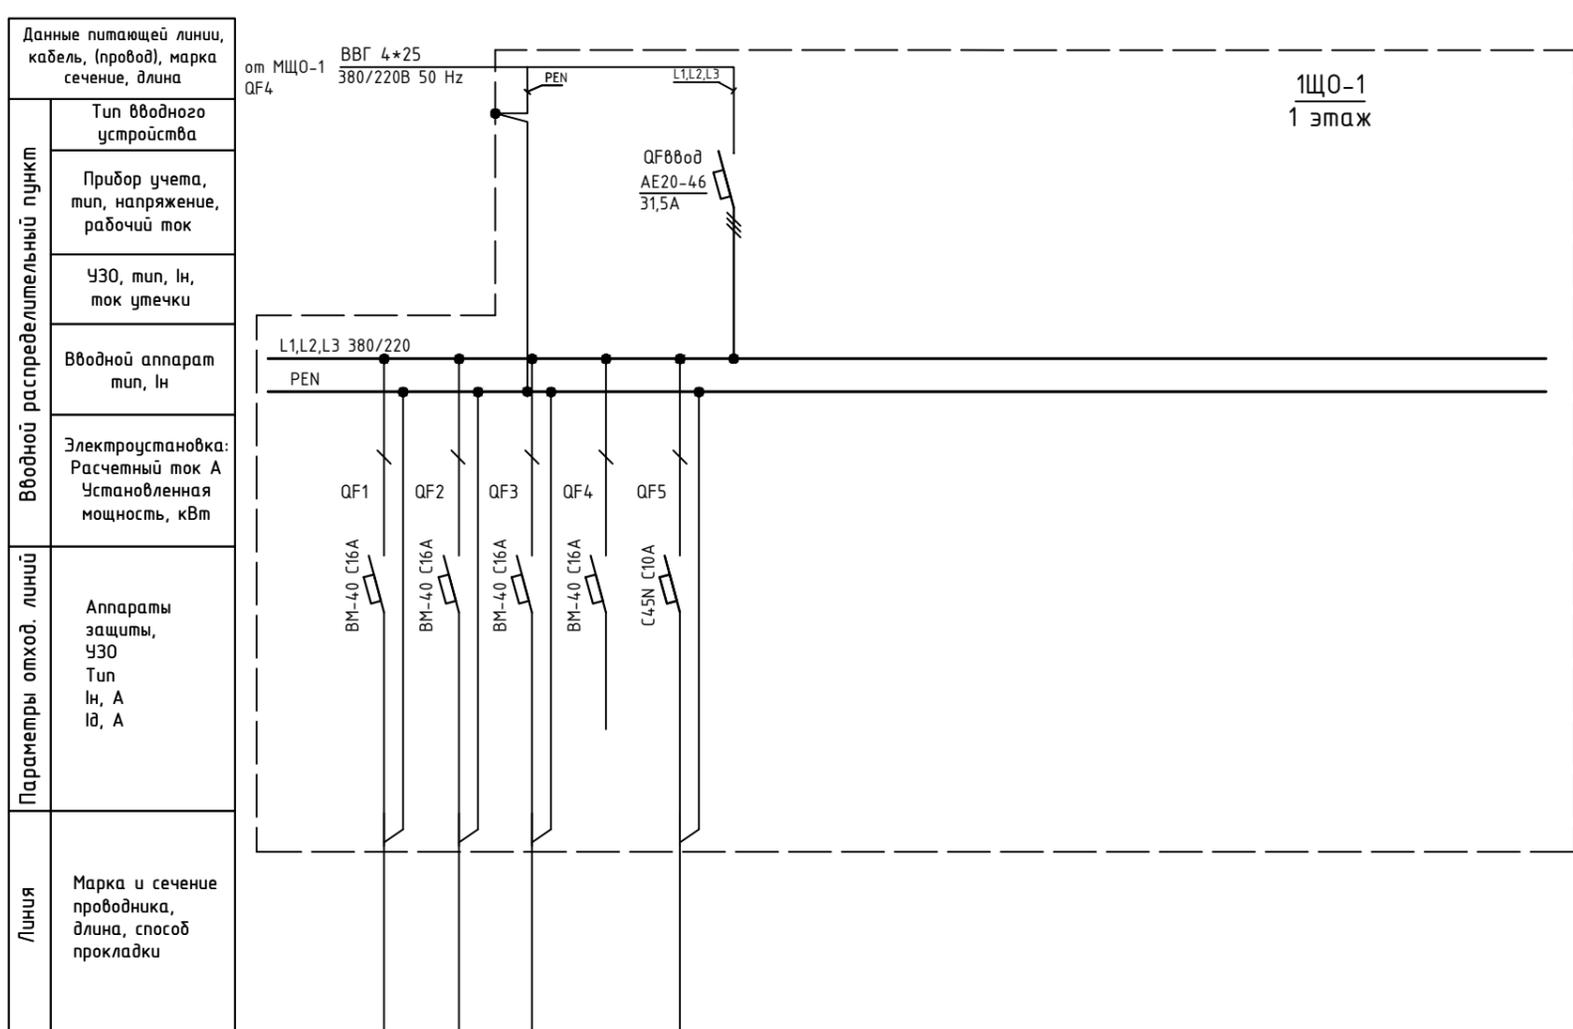

Обозначение по плану																	
Номер группы	1	2	3	4	5												
Фаза	L1	L2	L3	L1	L2												
Pу, (кВт)																	
Ток (А)																	
Наименование потребителя				Резерв													


Инв. N подл.      Подпись и дата      Взам. инв. N

Изм.	Кол.уч.	Лист	№ док.	Подпись	Дата
ГИП		Арсентьев Е.П.			06.22г.
Проверил		Арсентьев Е.П.			06.22г.
Разраб.		Кострюкова С.А.			06.22г.

Объект по адресу: г.Москва, Зеленоград,			Стадия	Лист	Листов
			ИД	39	
Исполнительная однолинейная схема электроснабжения 1ЩО-1 1-й этаж			<b>ООО "ТМ-Электро"</b>		

Инв. N подл. Подпись и дата. Взам. инв. N

Вводной распределительный пункт	Данные питающей линии, кабель, (провод), марка сечение, длина
	Тип вводного устройства
	Прибор учета, тип, напряжение, рабочий ток
	УЗО, тип, In, ток утечки
	Вводной аппарат тип, In
Параметры отход. линий	Электроустановка: Расчетный ток А Установленная мощность, кВт
	Аппараты защиты, УЗО Тип In, А Id, А
Линия	Марка и сечение проводника, длина, способ прокладки

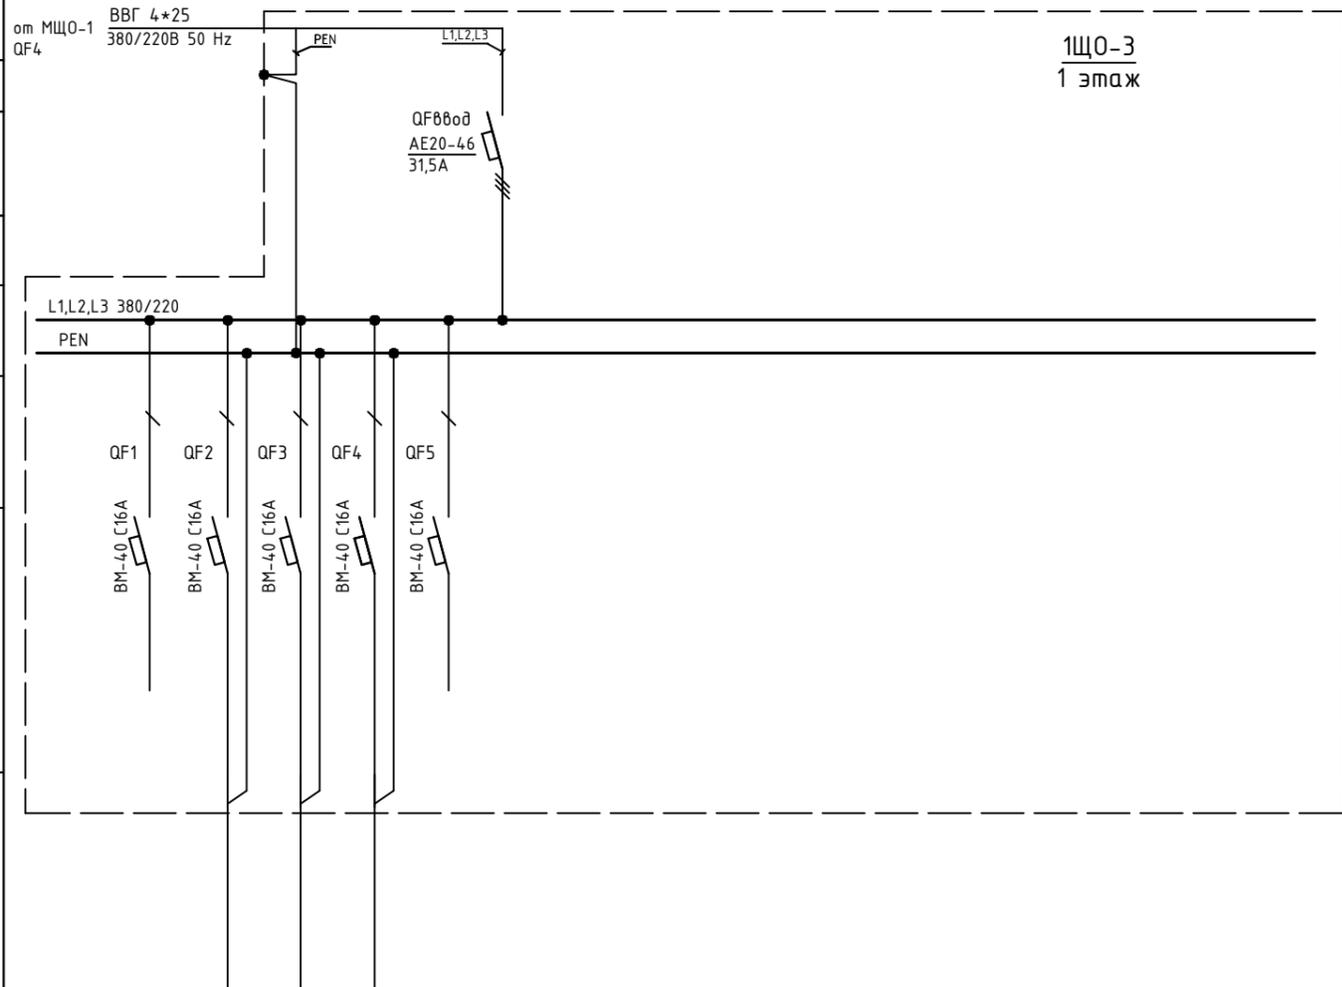


Обозначение по плану																				
Номер группы	1	2	3	4	5															
Фаза	L1	L2	L3	L3	L1															
Pу, (кВт)																				
Ток (А)																				
Наименование потребителя	Резерв				Резерв															

Изм.	Кол.уч.	Лист	№ док.	Подпись	Дата	Объект по адресу: г.Москва, Зеленоград,		
ГИП					06.22г.	ИД	40	
Проверил					06.22г.	Исполнительная однолинейная схема электроснабжения 1ЩО-3 1-й этаж		
Разраб.					06.22г.			
						ООО "ТМ-Электро"		

Инв. N подл. Подпись и дата. Взам. инв. N

Вводной распределительный пункт	Данные питающей линии, кабель, (провод), марка сечение, длина
	Тип вводного устройства
	Прибор учета, тип, напряжение, рабочий ток
	УЗО, тип, In, ток утечки
	Вводной аппарат тип, In
Параметры отход. линий	Электроустановка: Расчетный ток А Установленная мощность, кВт
	Аппараты защиты, УЗО Тип In, А I <sub>Δ</sub> , А
Линия	Марка и сечение проводника, длина, способ прокладки

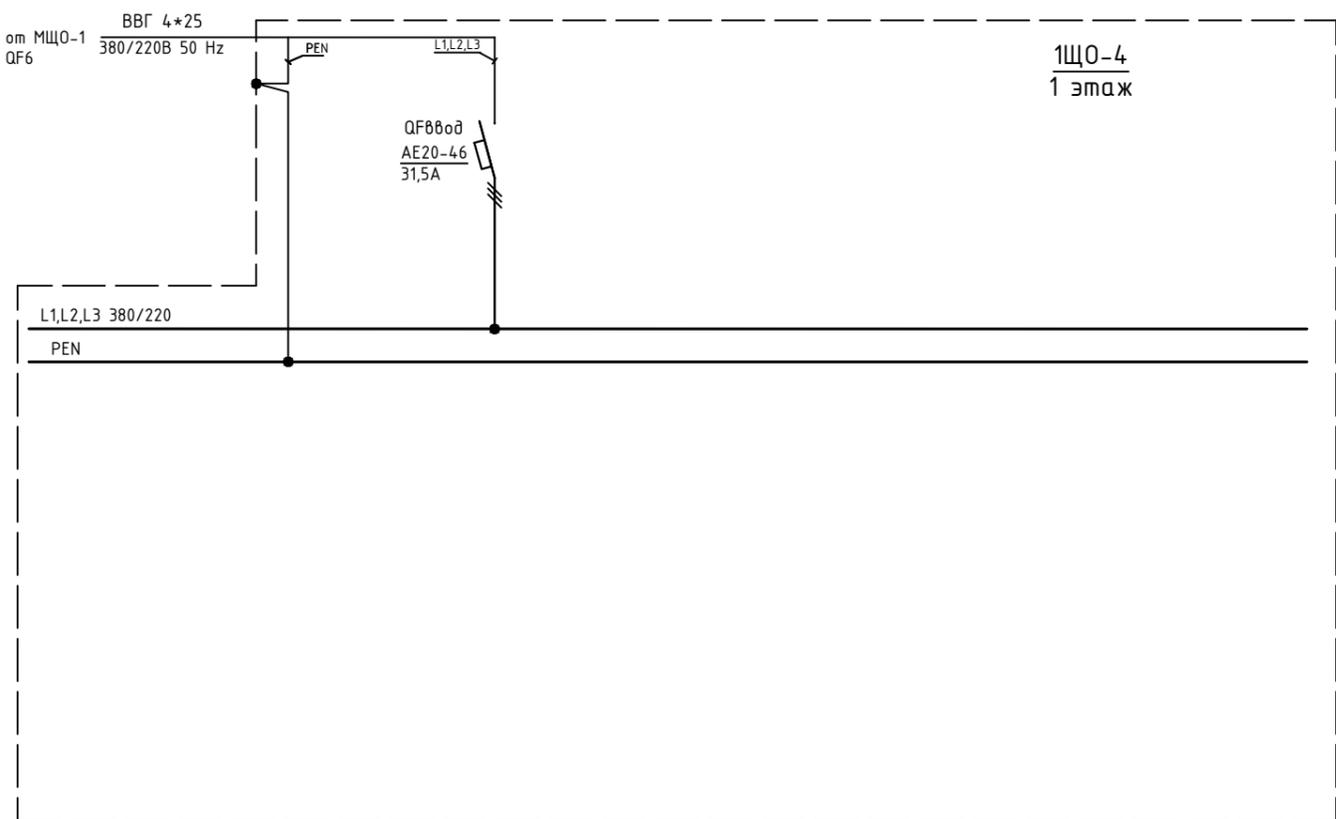


Обозначение по плану	Номер группы	Фаза	Рy, (кВт)	Ток (А)	Наименование потребителя

Изм.	Кол.уч.	Лист	№ док.	Подпись	Дата	Объект по адресу: г.Москва, Зеленоград, Исполнительная однолинейная схема электроснабжения 1ЩО-4 1-й этаж	Стадия	Лист	Листов
							ИД	41	
ГИП					06.22г.		ООО "ТМ-Электро"		
Проверил					06.22г.				
Разраб.					06.22г.				

Данные питающей линии,  
кабель, (провод), марка  
сечение, длина

от МЩО-1  
QF4

ВВГ 4\*25  
380/220В 50 Hz

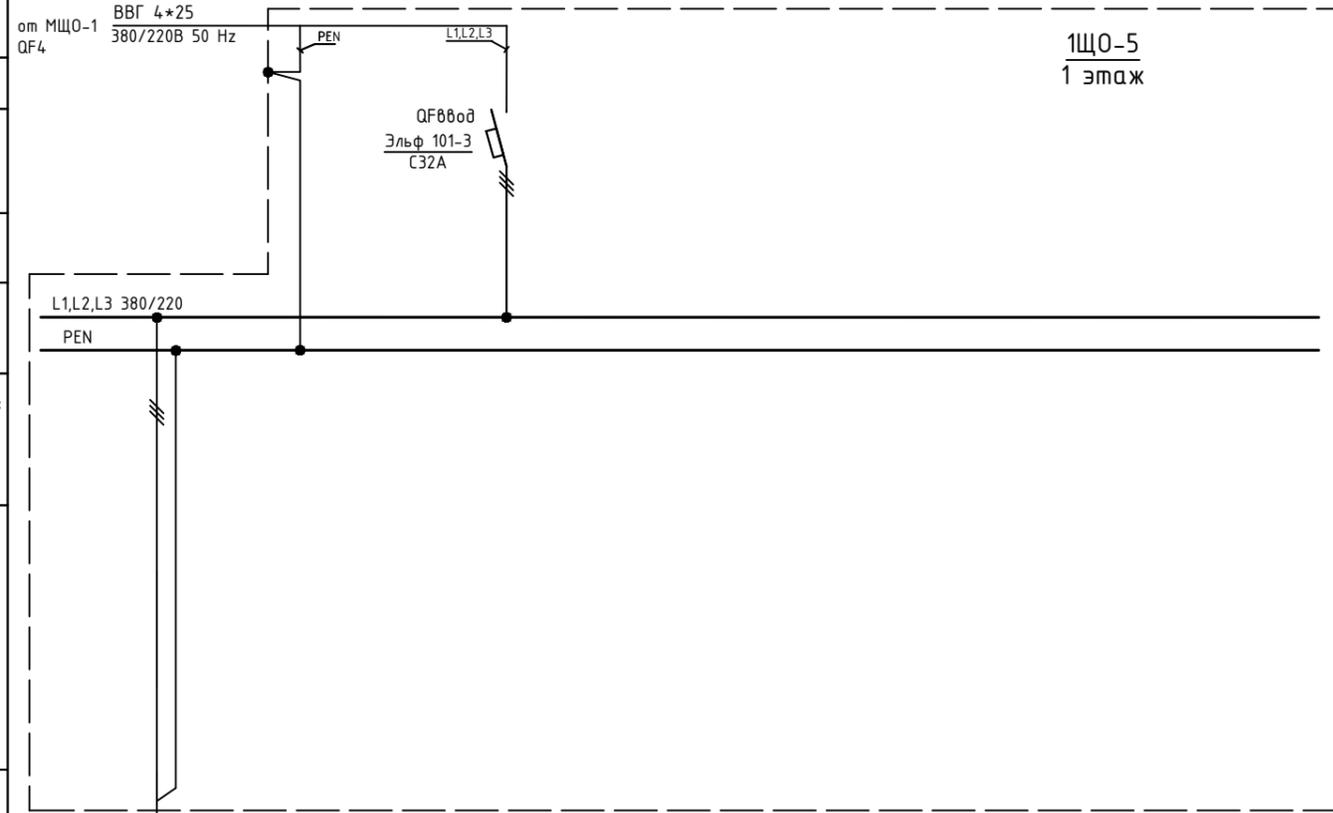

1ЩО-5  
1 этаж

Тип вводного  
устройства

Прибор учета,  
тип, напряжение,  
рабочий ток

УЗО, тип, In,  
ток утечки

Вводной аппарат  
тип, In

Электроустановка:  
Расчетный ток А  
Установленная  
мощность, кВт

Параметры отход. линий

Аппараты  
защиты,  
УЗО  
Тип  
In, А  
Iд, А

Линия

Марка и сечение  
проводника,  
длина, способ  
прокладки

ВВГ 4\*2,5

Обозначение по плану																		
Номер группы	1																	
Фаза	L																	
Pu, (кВт)																		
Ток (А)																		
Наименование потребителя	Розетка на щитке																	

Инд. N подл. Подпись и дата. Взам. инв. N

Изм.	Кол.уч.	Лист	№ док.	Подпись	Дата					
ГИП		Арсеньев Е.П.			06.22г.	Объект по адресу: г.Москва, Зеленоград, Исполнительная однолинейная схема электропитания 1ЩО-5 1-й этаж		Стадия	Лист	Листов
Проверил		Арсеньев Е.П.			06.22г.			ИД	42	
Разраб.		Кострюкова С.А.			06.22г.			ООО "ТМ-Электро"		

Взам. инв. N

Подпись и дата

Инв. N подл.

Данные питающей линии, кабель, (провод), марка сечение, длина


от МЩО-1 ВВГ 4\*25  
QF4 380/220В 50 Hz

1ЩО-6  
1 этаж

Тип вводного устройства  
Прибор учета, тип, напряжение, рабочий ток  
УЗО, тип, In, ток утечки  
Вводной аппарат тип, In  
Электроустановка: Расчетный ток А Установленная мощность, кВт

Аппараты защиты, УЗО  
Тип  
In, А  
I<sub>д</sub>, А

Марка и сечение проводника, длина, способ прокладки

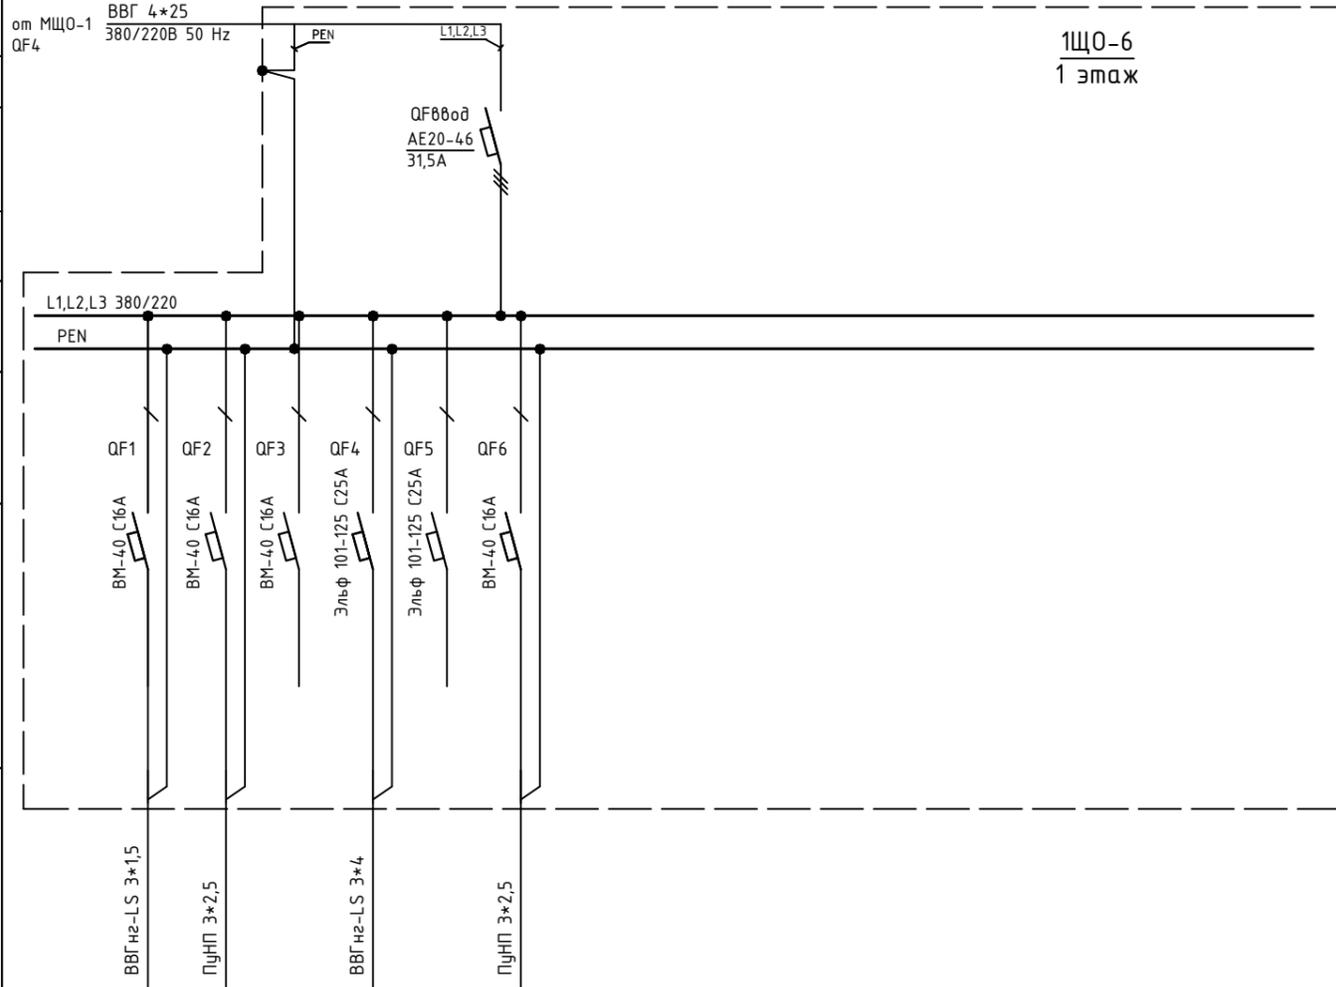


Обозначение по плану																		
Номер группы	1	2	3	4	5	6												
Фаза	L1	L2	L3	L1	L2	L3												
Рy, (кВт)																		
Ток (А)																		
Наименование потребителя			Резерв		Резерв													

Изм.	Кол.уч.	Лист	№ док.	Подпись	Дата

Объект по адресу: г.Москва, Зеленоград,			Стадия	Лист	Листов
			ИД	43	
Исполнительная однолинейная схема электроснабжения 1ЩО-6 1-й этаж			ООО "ТМ-Электро"		

Инв. N подл. \_\_\_\_\_  
 Подпись и дата \_\_\_\_\_  
 Взам. инв. N \_\_\_\_\_

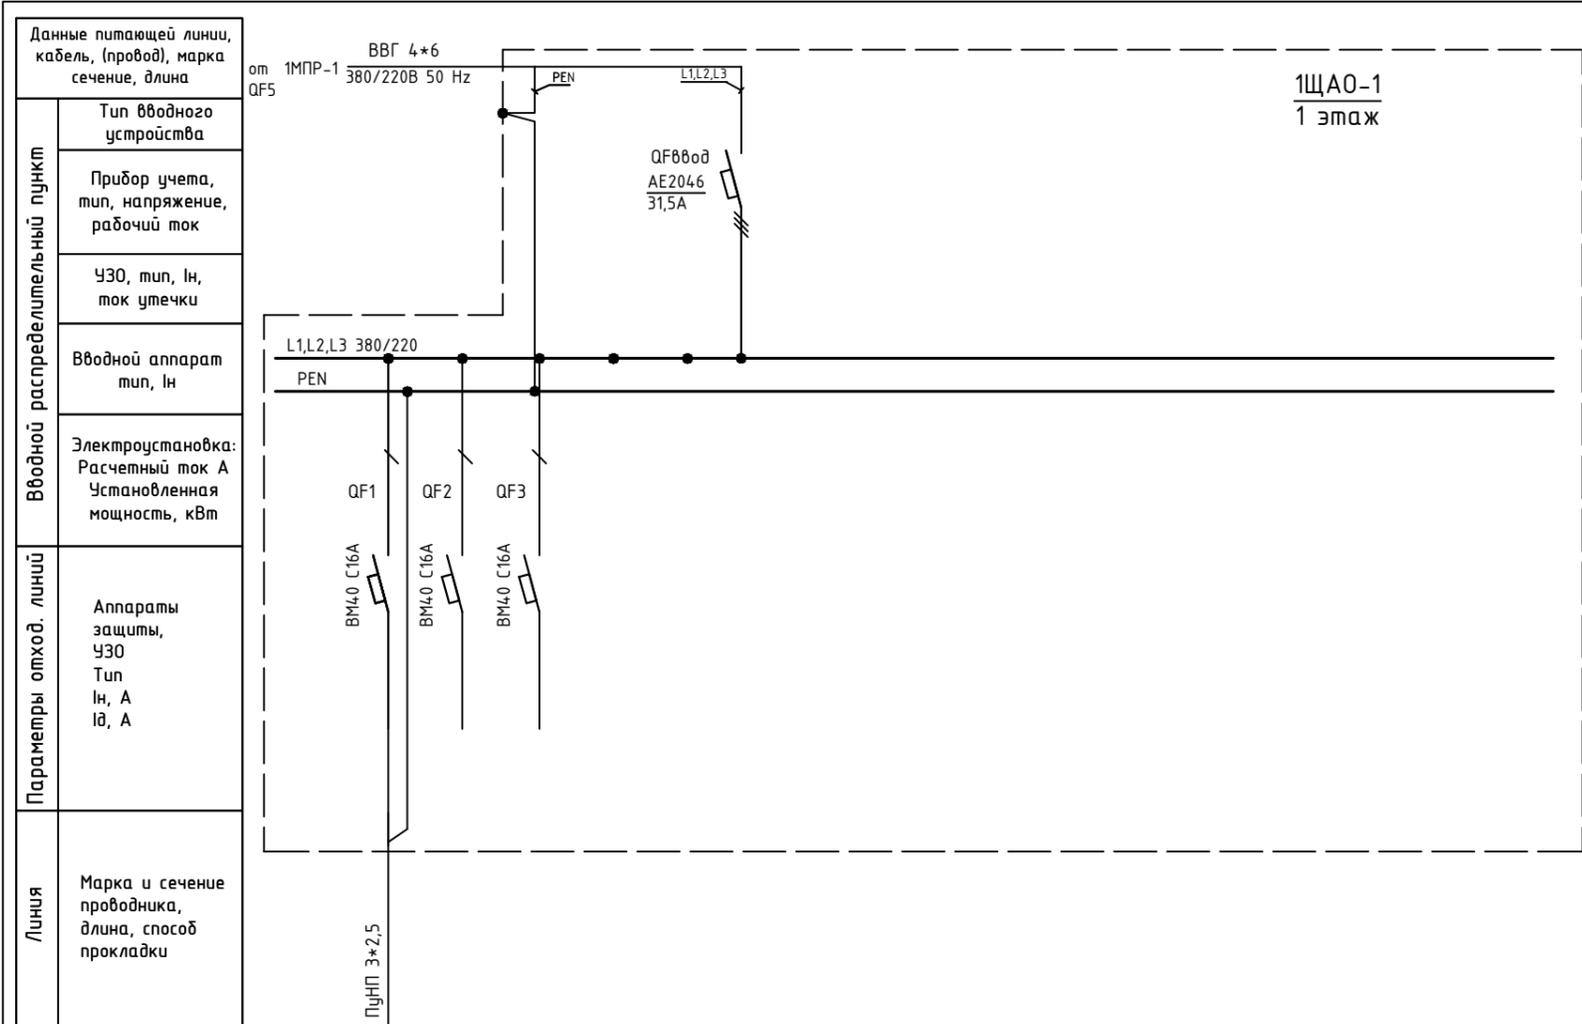


Обозначение по плану															
Номер группы	1	2	3												
Фаза	L1	L2	L3												
Рy, (кВт)															
Ток (А)															
Наименование потребителя	Розетка на щите	Резерв	Резерв												

Изм.	Кол.уч.	Лист	№ док.	Подпись	Дата				
						Объект по адресу: г.Москва, Зеленоград,  Исполнительная однолинейная схема электроснабжения 1ЩАО-1 1-й этаж	Стадия	Лист	Листов
ГИП		Арсентьев Е.П.			06.22г.		ИД	44	
Проверил		Арсентьев Е.П.			06.22г.				
Разраб.		Кострюкова С.А.			06.22г.				
						ООО "ТМ-Электро"			

Взам. инв. N

Подпись и дата

Инв. N подл.

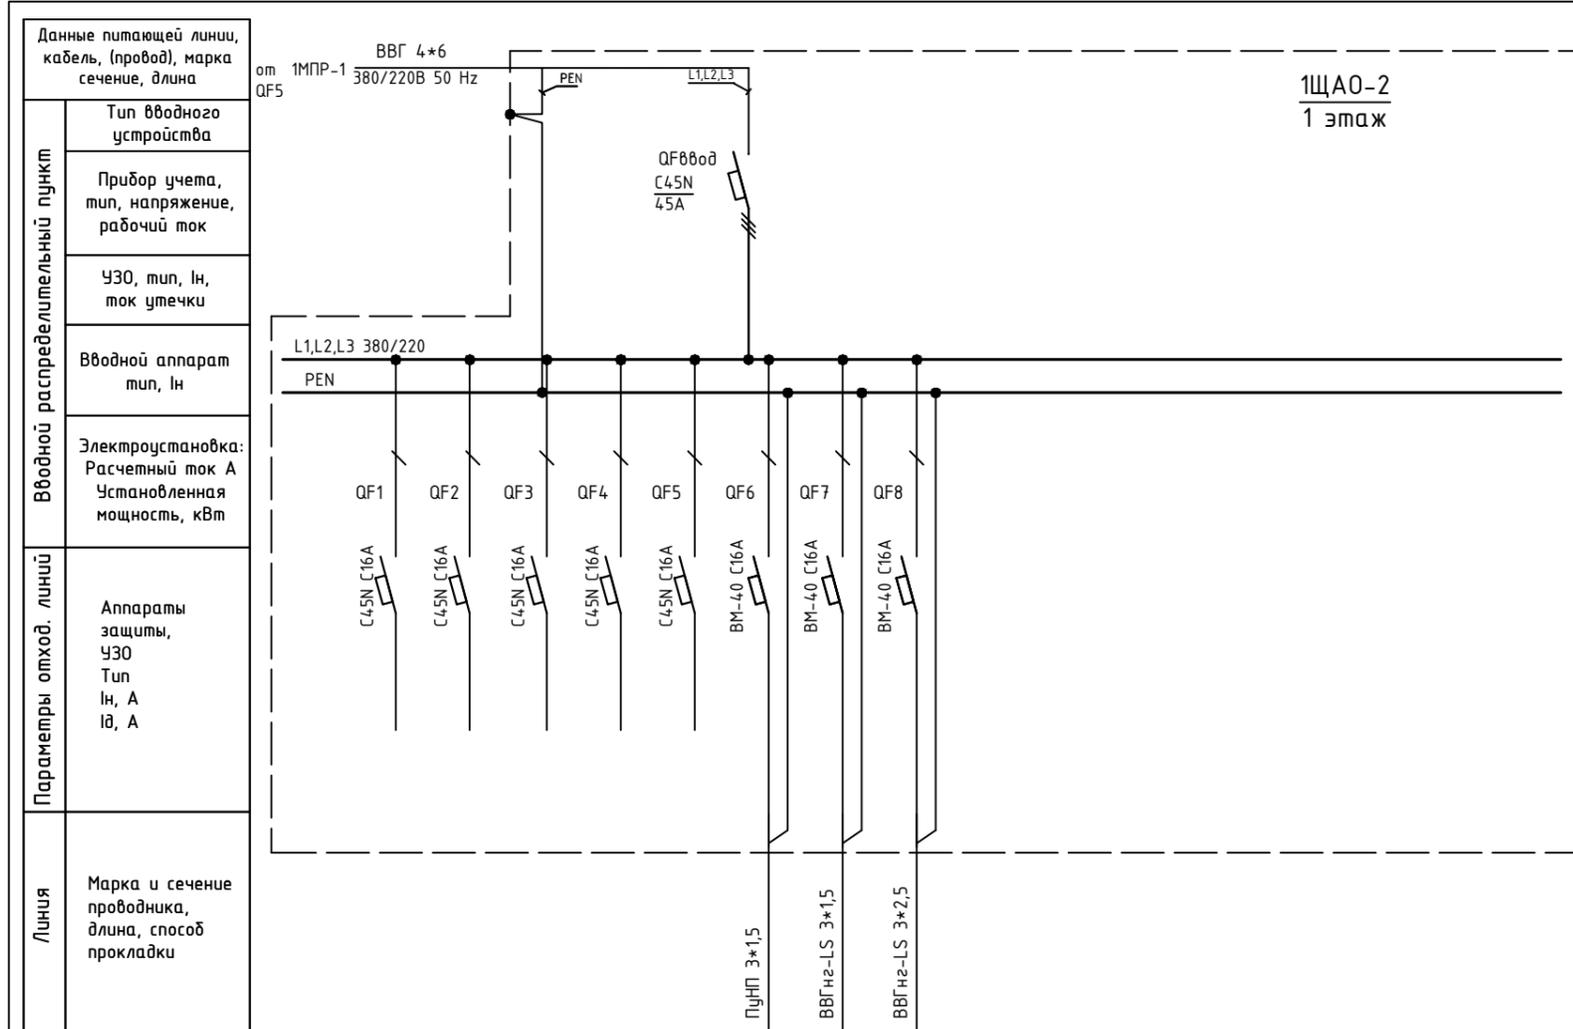

1ЩА0-2  
1 этаж


Обозначение по плану																				
Номер группы	1	2	3	4	5	6	7	8												
Фаза	L1	L2	L3	L1	L2	L3	L1	L2												
Рy, (кВт)																				
Ток (А)																				
Наименование потребителя	Резерв	Резерв	Резерв	Резерв	Резерв															

Изм.	Кол.уч.	Лист	№ док.	Подпись	Дата	Объект по адресу: г.Москва, Зеленоград, Исполнительная однолинейная схема электропитания 1ЩА0-2 1-й этаж	Стадия	Лист	Листов
							ИД	45	
ГИП		Арсентьев Е.П.			06.22г.				
Проверил		Арсентьев Е.П.			06.22г.				
Разраб.		Кострюкова С.А.			06.22г.				
							<b>ООО "ТМ-Электро"</b>		

Взам. инв. N

Подпись и дата

Инв. N подл.

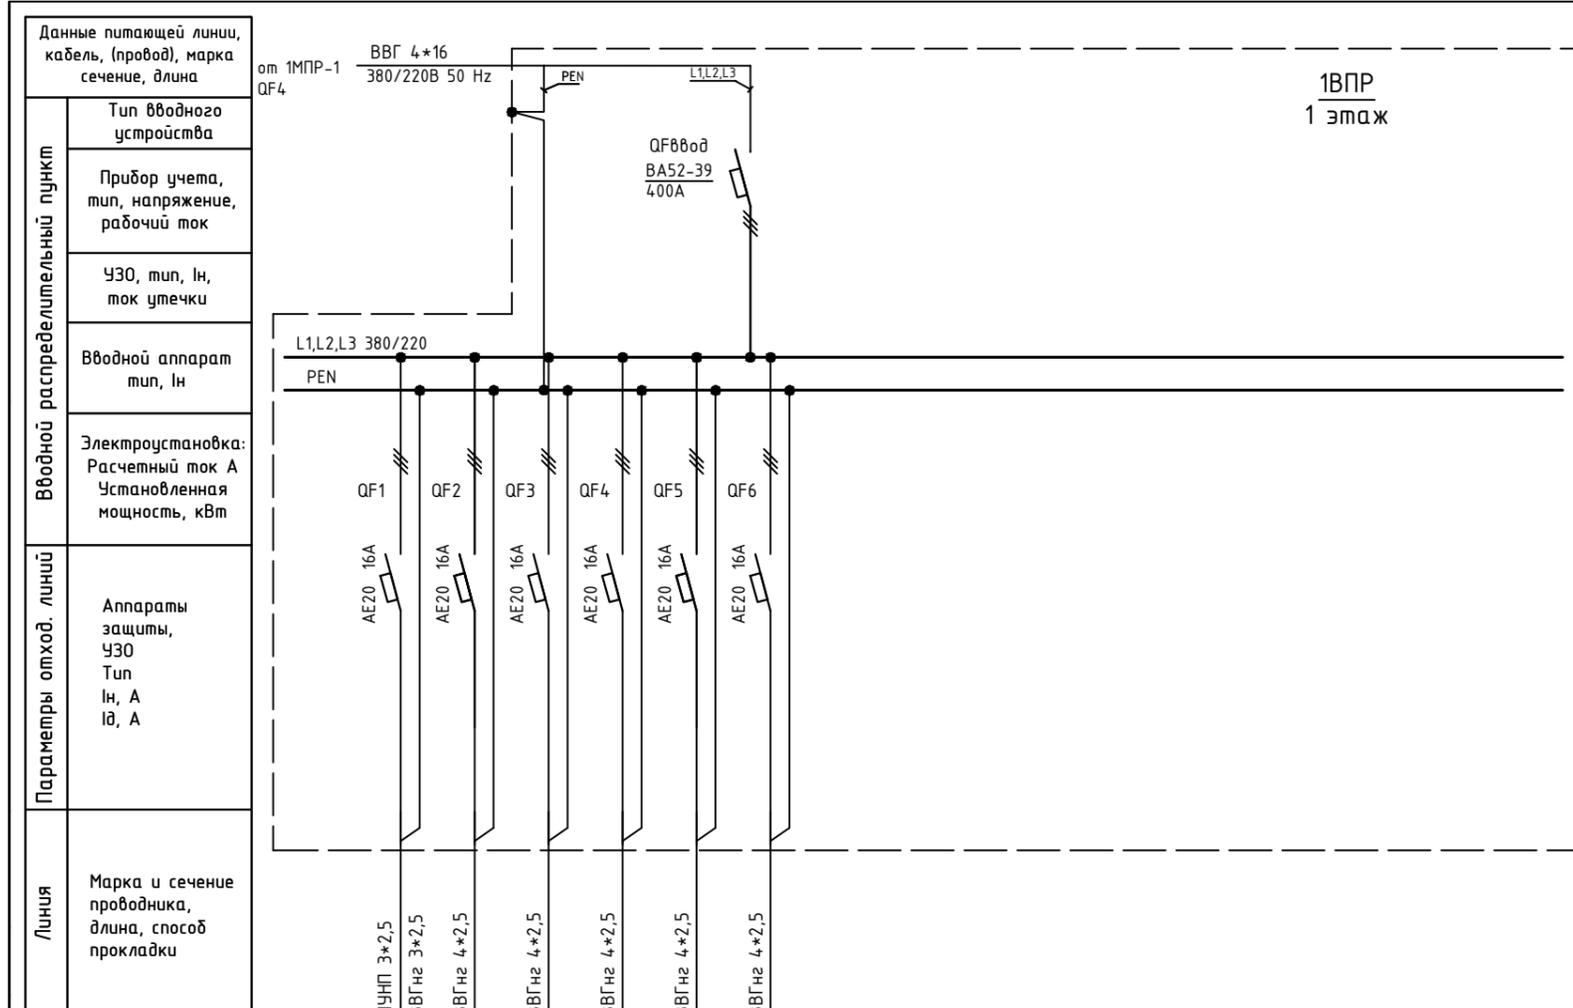


1BPP  
1 этаж

Обозначение по плану															
Номер группы	1	2	3	4	5	6									
Фаза	L1,L3	L1,L2,L3	L1,L2,L3	L1,L2,L3	L1,L2,L3	L1,L2,L3									
Рy, (кВт)															
Ток (А)															
Наименование потребителя															

Изм.	Кол.уч.	Лист	№ док.	Подпись	Дата

Объект по адресу: г.Москва, Зеленоград,			Стадия	Лист	Листов
			ИД	46	
Исполнительная однолинейная схема электроснабжения 1BPP 1-й этаж			<b>ООО "ТМ-Электро"</b>		

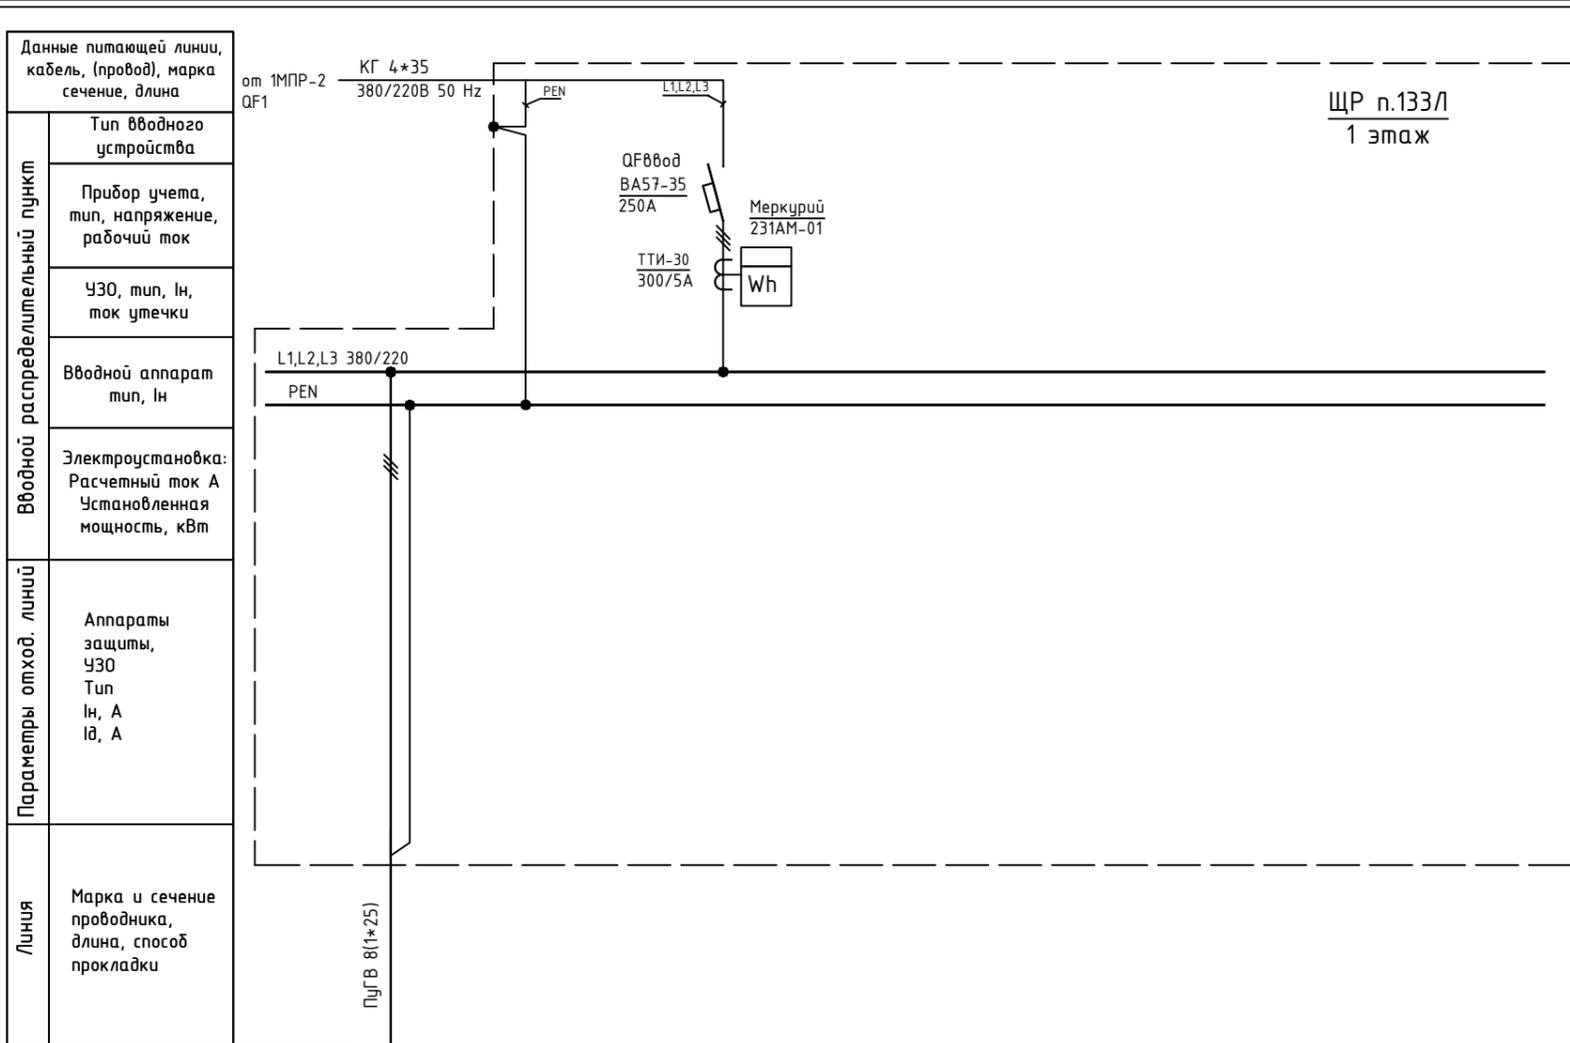


ЩР п.133/1  
1 этаж

Данные питающей линии, кабель, (провод), марка сечение, длина	от 1МНР-2 QF1 КГ 4*35 380/220В 50 Hz													
Тип вводного устройства	L1,L2,L3 380/220 PEN													
Прибор учета, тип, напряжение, рабочий ток	QF660д BA57-35 250A Меркурий 231AM-01													
ЧЗО, тип, In, ток утечки	ТТИ-30 300/5А Wh													
Вводной аппарат тип, In	L1,L2,L3 380/220 PEN													
Электроустановка: Расчетный ток А Установленная мощность, кВт														
Аппараты защиты, ЧЗО Тип In, А Iд, А														
Марка и сечение проводника, длина, способ прокладки	ПугВ 8(1*25)													
Обозначение по плану														
Номер группы	1													
Фаза	L1,L2,L3													
Рy, (кВт)														
Ток (А)														
Наименование потребителя	п.133 ЩС-133/1, ЩС-133/1													

Инд. N подл. Подпись и дата. Взам. инв. N

Изм.	Кол.уч.	Лист	№ док.	Подпись	Дата

Объект по адресу: г.Москва, Зеленоград,			Стадия	Лист	Листов
			ИД	47	
Исполнительная однолинейная схема электроснабжения ЩР п.133/1 1-й этаж			ООО "ТМ-Электро"		

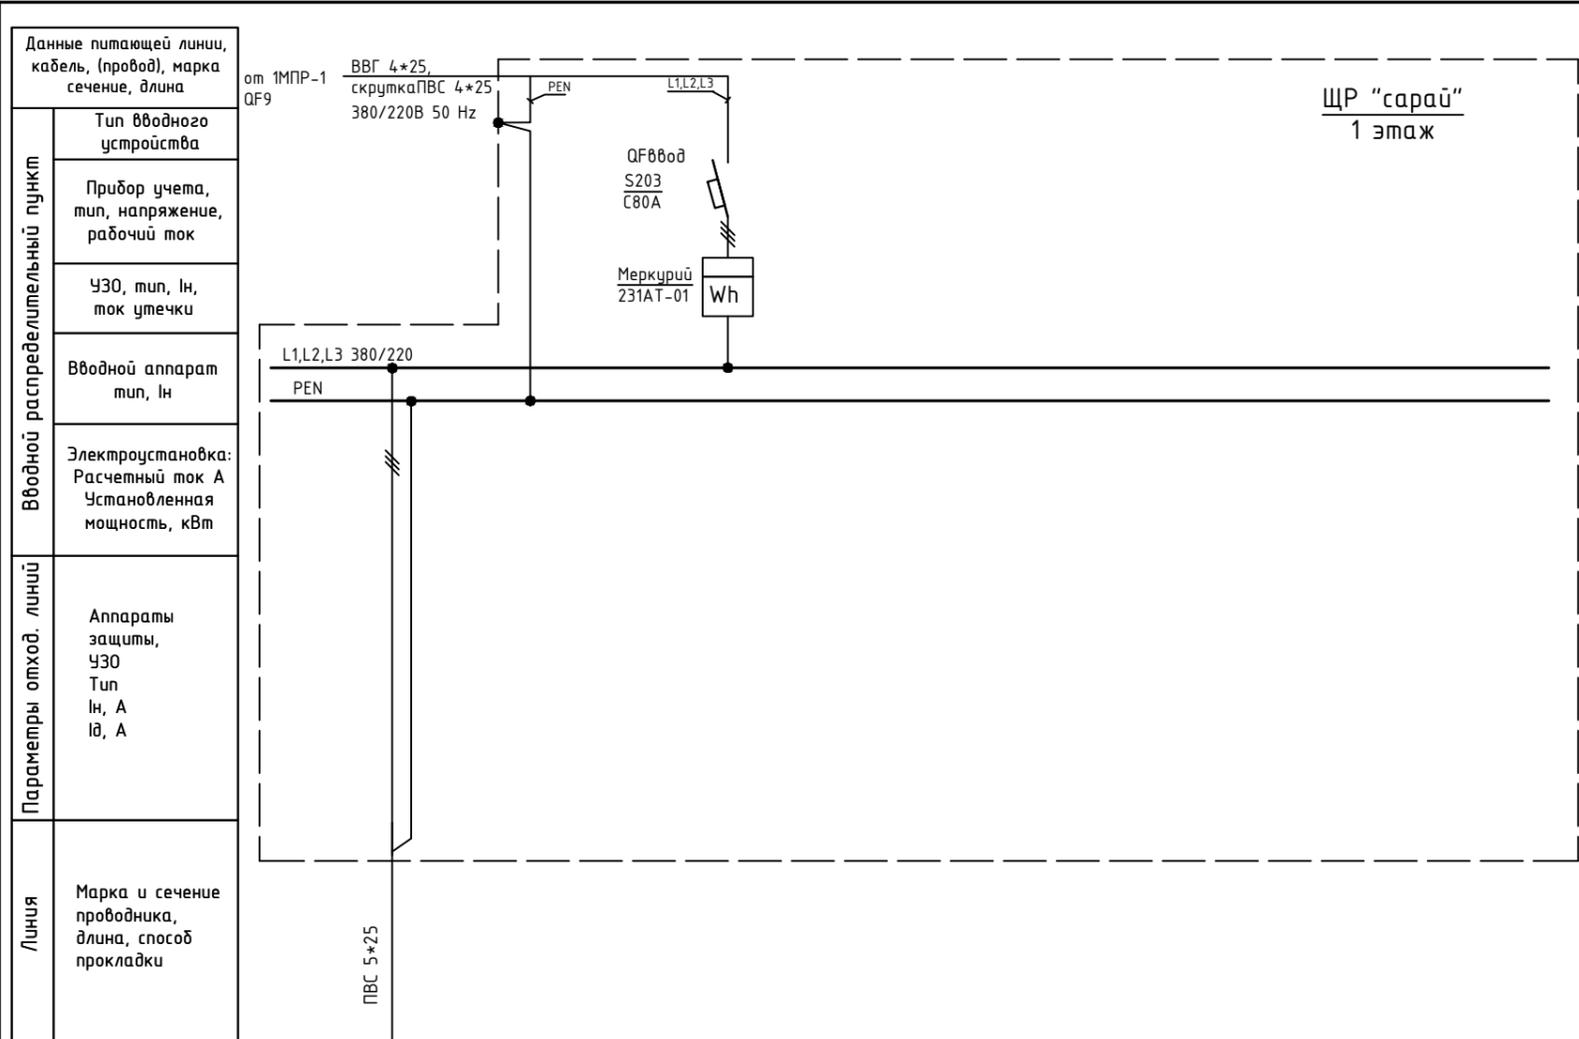

Обозначение по плану																			
Номер группы	1																		
Фаза	L1,L2,L3																		
Р <sub>у</sub> , (кВт)																			
Ток (А)																			
Наименование потребителя	п.132, 132а																		

Инв. N подл. Подпись и дата. Взам. инв. N

Изм.	Кол.уч.	Лист	№ док.	Подпись	Дата	Объект по адресу: г.Москва, Зеленоград, Исполнительная однолинейная схема электропитания ЩР "сарай" 1-й этаж	Стадия	Лист	Листов
ГИП					06.22г.		ИД	48	
Проверил					06.22г.				
Разраб.					06.22г.				
							<b>ООО "ТМ-Электро"</b>		

ЩР п.133П  
1 этаж

Данные питающей линии,  
кабель, (провод), марка  
сечение, длина

Тип вводного  
устройства

Прибор учета,  
тип, напряжение,  
рабочий ток

УЗО, тип, In,  
ток утечки

Вводной аппарат  
тип, In


Электростановка:  
Расчетный ток A  
Установленная  
мощность, кВт

Параметры отход. линий

Аппараты  
защиты,  
УЗО  
Тип  
In, A  
Iд, A

Линия

Марка и сечение  
проводника,  
длина, способ  
прокладки

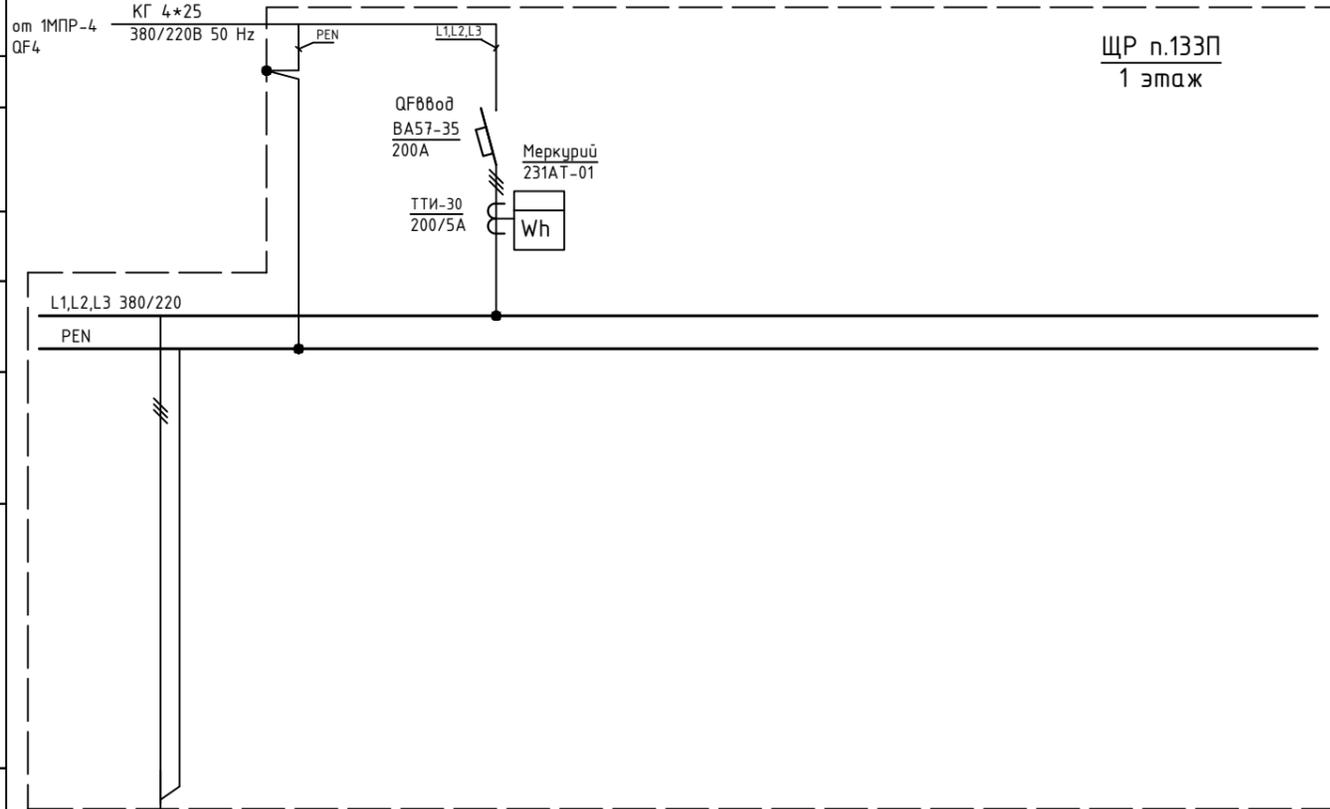

Обозначение по плану															
Номер группы	1														
Фаза	L1,L2,L3														
Рy, (кВт)															
Ток (А)															
Наименование потребителя	п.133 ЩС-133/2, ЩС-133/2														

Инд. N подл. Подпись и дата. Взам. инв. N

Изм.	Кол.уч.	Лист	№ док.	Подпись	Дата	Объект по адресу: г.Москва, Зеленоград,	Стадия	Лист	Листов
ГИП				Арсентьев Е.П.	06.22г.		ИД	49	
Проверил				Арсентьев Е.П.	06.22г.				
Разраб.				Кострюкова С.А.	06.22г.				
Исполнительная однолинейная схема электроснабжения ЩР п.133П 1-й этаж							ООО "ТМ-Электро"		

Взам. инв. N

Подпись и дата

Инв. N подл.

Данные питающей линии, кабель, (провод), марка сечение, длина


от 1МПП-3 ВВГнгз 5\*16 380/220В 50 Hz

ЩР п.113  
1 этаж

**Вводной распределительный пункт**  
 Тип вводного устройства  
 Прибор учета, тип, напряжение, рабочий ток  
 УЗО, тип, In, ток утечки  
 Вводной аппарат тип, In  
 Электроустановка: Расчетный ток А Установленная мощность, кВт

**Параметры отход. линий**  
 Аппараты защиты, УЗО Тип In, А Iд, А

**Линия**  
 Марка и сечение проводника, длина, способ прокладки

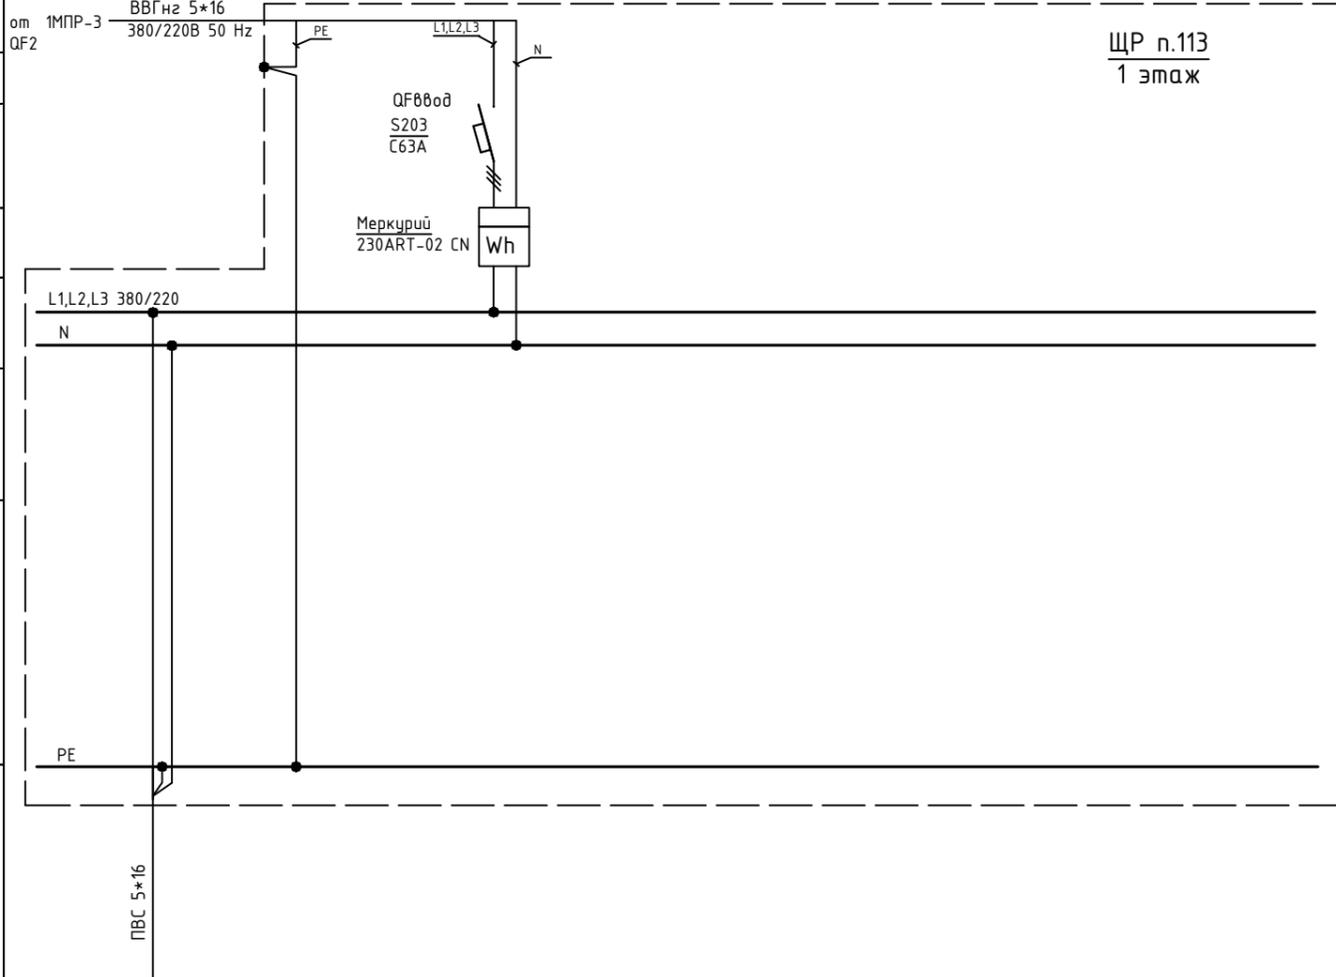


Обозначение по плану																			
Номер группы	1																		
Фаза	L1,L2,L3																		
Рy, (кВт)																			
Ток (А)																			
Наименование потребителя	п.113																		

Изм.	Кол.уч.	Лист	№ док.	Подпись	Дата				
ГИП		Арсентьев Е.П.			06.22г.	Объект по адресу: г.Москва, Зеленоград,	Стадия	Лист	Листов
Проверил		Арсентьев Е.П.			06.22г.		ИД	50	
Разраб.		Кострюкова С.А.			06.22г.				
						Исполнительная однолинейная схема электроснабжения ЩР п.113 1-й этаж	ООО "ТМ-Электро"		

Взам. инв. N

Подпись и дата

Инв. N подл.

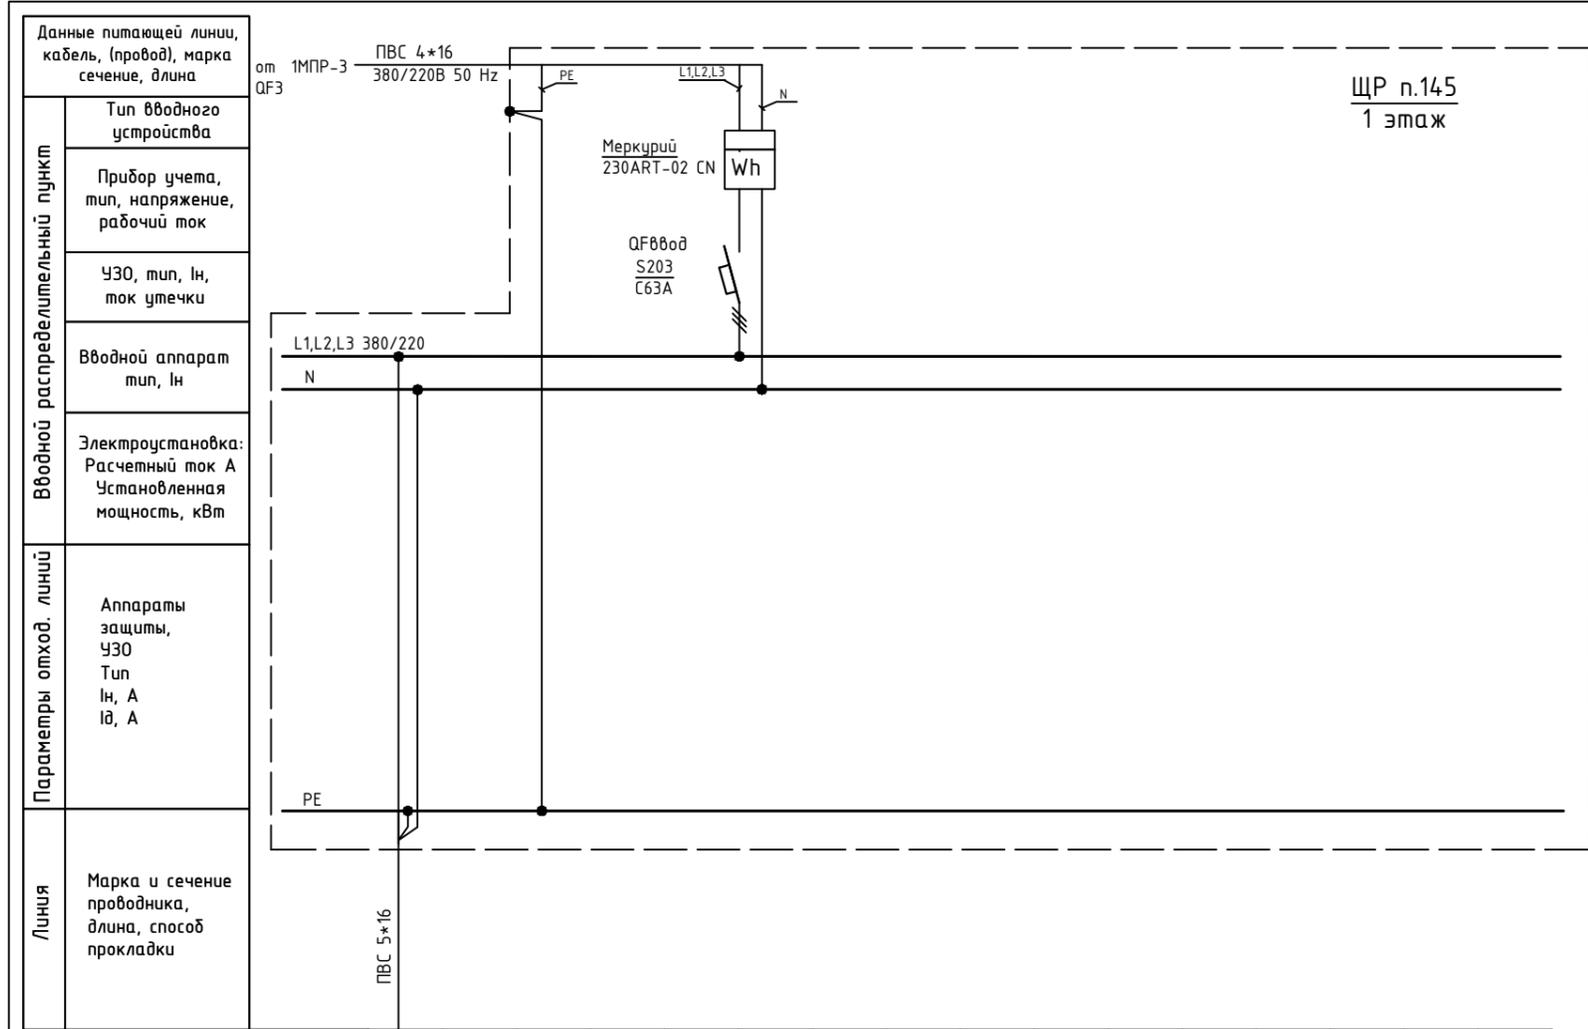

ЩР п.145  
1 этаж


Данные питающей линии, кабель, (провод), марка сечение, длина от 1МНР-3 ПВС 4*16 QF3 380/220В 50 Hz	Тип вводного устройства														
	Прибор учета, тип, напряжение, рабочий ток														
	УЗО, тип, In, ток утечки														
	Вводной аппарат тип, In														
	Электроустановка: Расчетный ток А Установленная мощность, кВт														
	Аппараты защиты, УЗО Тип In, А I <sub>д</sub> , А														
Марка и сечение проводника, длина, способ прокладки															
Обозначение по плану															
Номер группы	1														
Фаза	L1,L2,L3														
Рy, (кВт)															
Ток (А)															
Наименование потребителя	п.145														

Изм.	Кол.уч.	Лист	№ док.	Подпись	Дата				
ГИП		Арсентьев Е.П.			06.22г.	Объект по адресу: г.Москва, Зеленоград,	Стадия	Лист	Листов
Проверил		Арсентьев Е.П.			06.22г.		ИД	51	
Разраб.		Кострюкова С.А.			06.22г.				
						Исполнительная однолинейная схема электроснабжения ЩР п.145 1-й этаж	<b>ООО "ТМ-Электро"</b>		

Взам. инв. N

Подпись и дата

Инв. N подл.

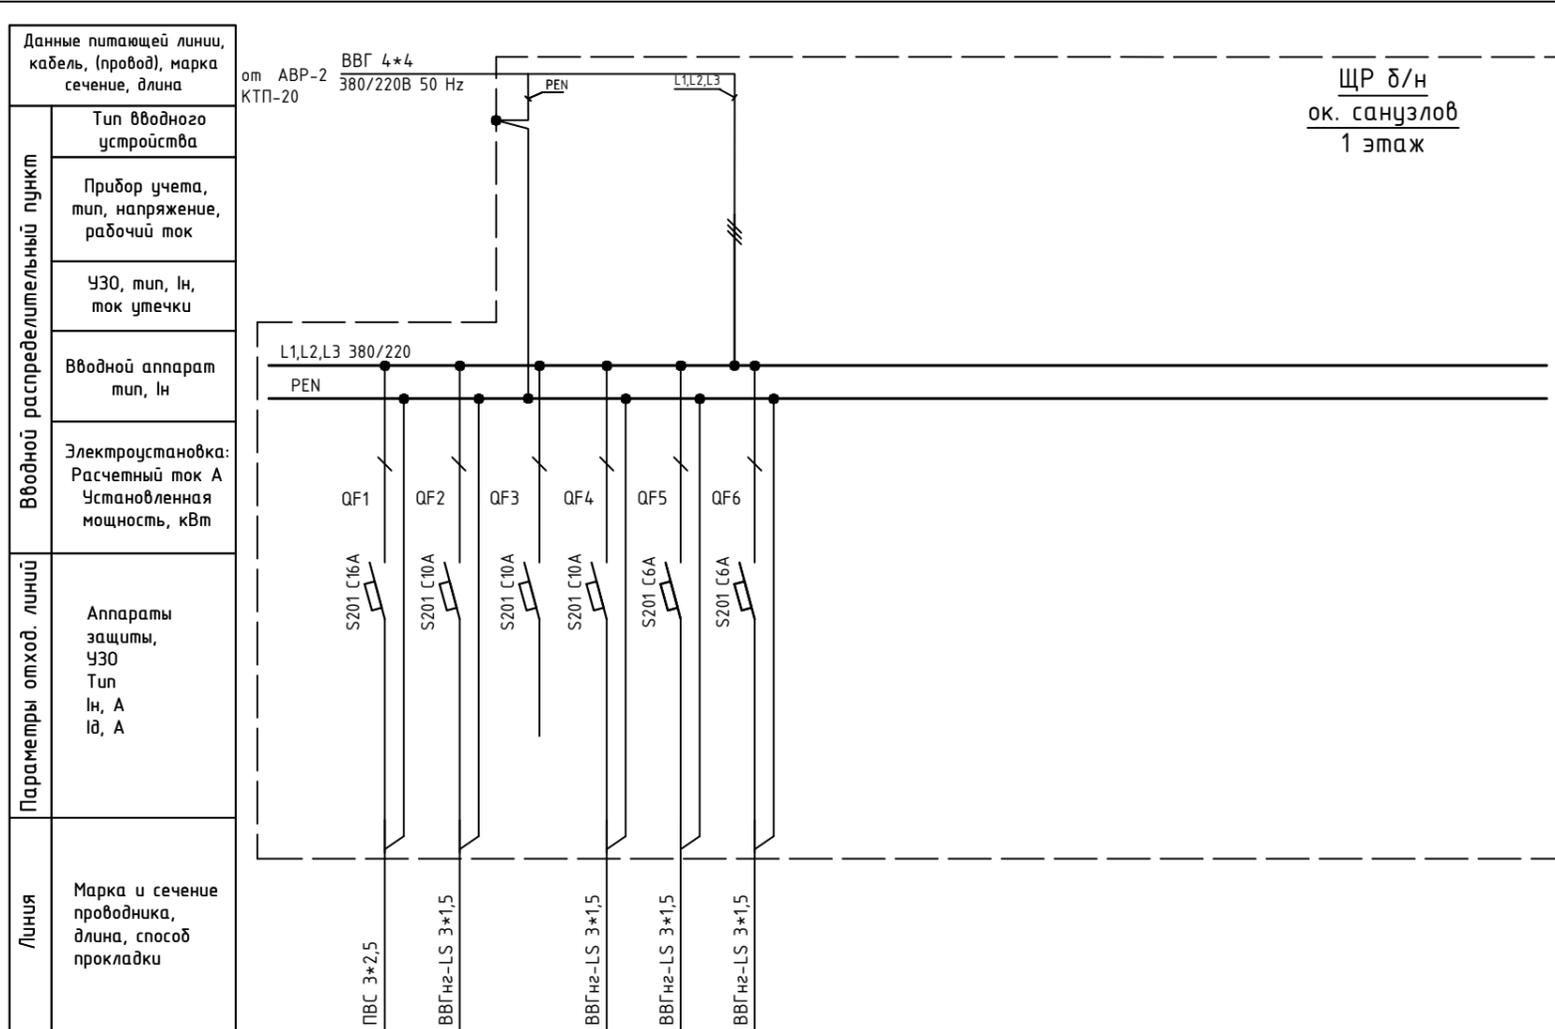


ЩР д/н  
ок. санузлов  
1 этаж

Обозначение по плану																		
Номер группы	1	2	3	4	5	6												
Фаза	L1	L2	L2	L2	L2	L2												
Рy, (кВт)																		
Ток (А)																		
Наименование потребителя	Розетка		Резерв		Аварийное освещение													

Изм.	Кол.уч.	Лист	№ док.	Подпись	Дата

Объект по адресу: г.Москва, Зеленоград,			Стадия	Лист	Листов
			ИД	52	
Исполнительная однолинейная схема электроснабжения ЩР д/н ок. санузлов 1-й этаж			<b>ООО</b> <b>"ТМ-Электро"</b>		

ЩР п.128  
1 этаж

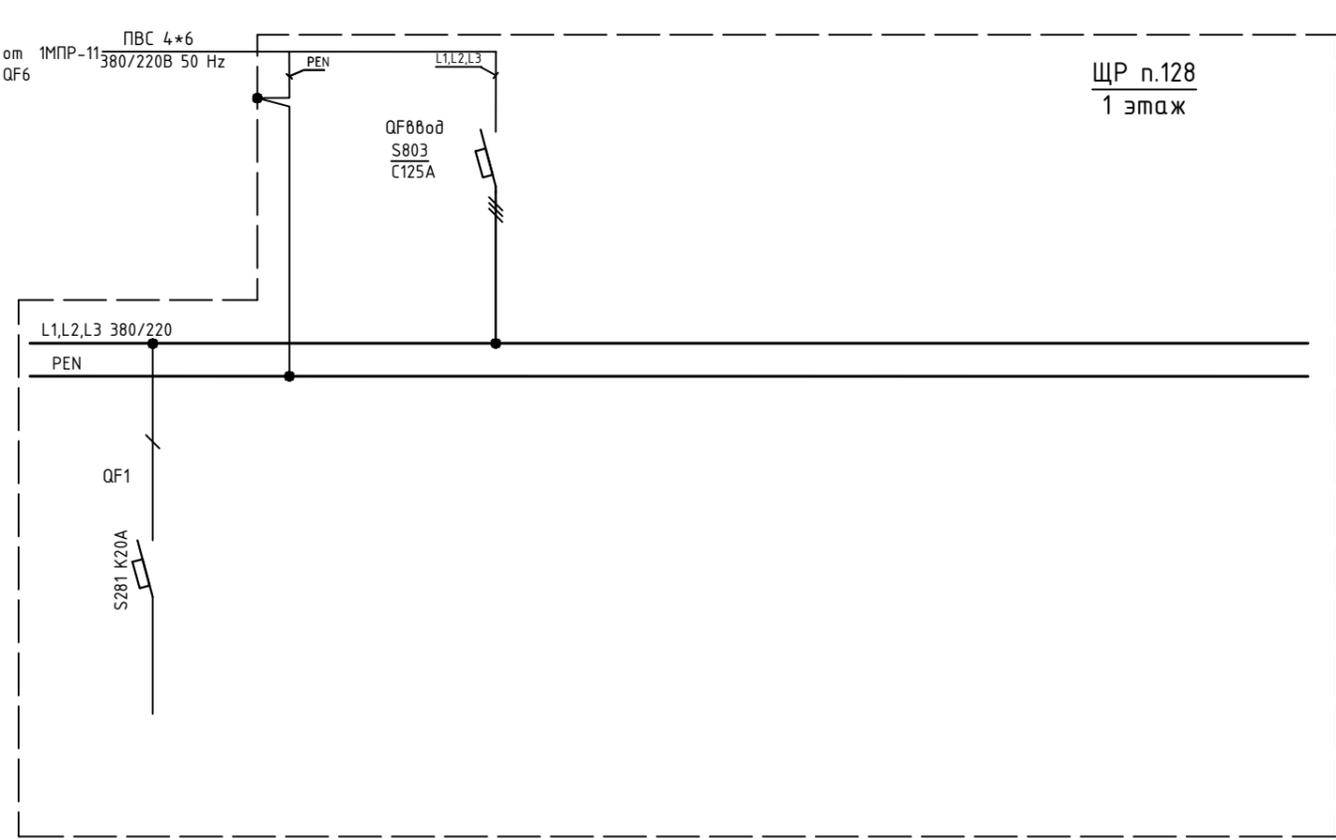

Вводной распределительный пункт	Данные питающей линии, кабель, (провод), марка сечение, длина
	Тип вводного устройства
	Прибор учета, тип, напряжение, рабочий ток
	УЗО, тип, In, ток утечки
	Вводной аппарат тип, In
Параметры отход. линий	Электроустановка: Расчетный ток А Установленная мощность, кВт
	Аппараты защиты, УЗО Тип In, А Iд, А
Линия	Марка и сечение проводника, длина, способ прокладки

Обозначение по плану																			
Номер группы	1																		
Фаза	L1																		
Рy, (кВт)																			
Ток (А)																			
Наименование потребителя	Резерв																		

Инв. N подл. Подпись и дата. Взам. инв. N

Изм.	Кол.уч.	Лист	№ док.	Подпись	Дата	Объект по адресу: г.Москва, Зеленоград, Исполнительная однолинейная схема электроснабжения ЩР п.128 1-й этаж	Стадия	Лист	Листов
							ИД	53	
ГИП			Арсентьев Е.П.		06.22г.		<b>ООО</b> <b>"ТМ-Электро"</b>		
Проверил			Арсентьев Е.П.		06.22г.				
Разраб.			Кострюкова С.А.		06.22г.				

Взам. инв. N

Подпись и дата

Инв. N подл.

Данные питающей линии, кабель, (провод), марка сечение, длина

Тип вводного устройства

Прибор учета, тип, напряжение, рабочий ток


УЗО, тип, In, ток утечки

Вводной аппарат тип, In

Электроустановка:  
Расчетный ток А  
Установленная мощность, кВт

Аппараты защиты, УЗО  
Тип  
In, А  
I<sub>Δ</sub>, А

Марка и сечение проводника, длина, способ прокладки

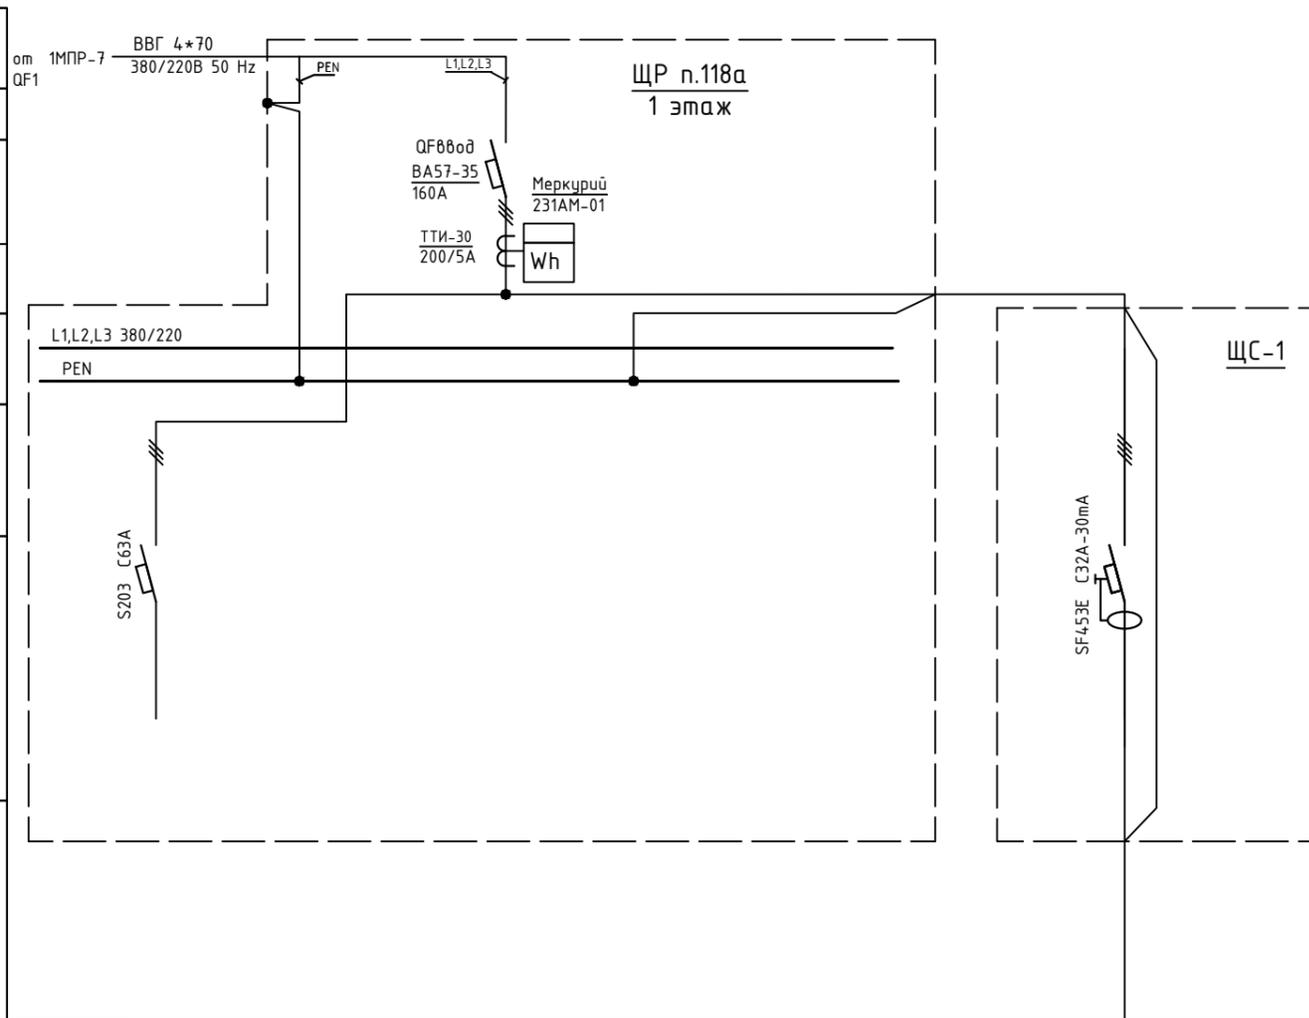

Обозначение по плану												
Номер группы												
Фаза	L1,L2,L3											L1,L2,L3
Р <sub>у</sub> , (кВт)												
Ток (А)												
Наименование потребителя	Резерв											


Изм.	Кол.уч.	Лист	№ док.	Подпись	Дата

Объект по адресу: г.Москва, Зеленоград,			Стадия	Лист	Листов
			ИД	54	
Исполнительная однолинейная схема электроснабжения ЩР п.118а 1-й этаж			ООО "ТМ-Электро"		

Взам. инв. N

Подпись и дата


Инв. N подл.

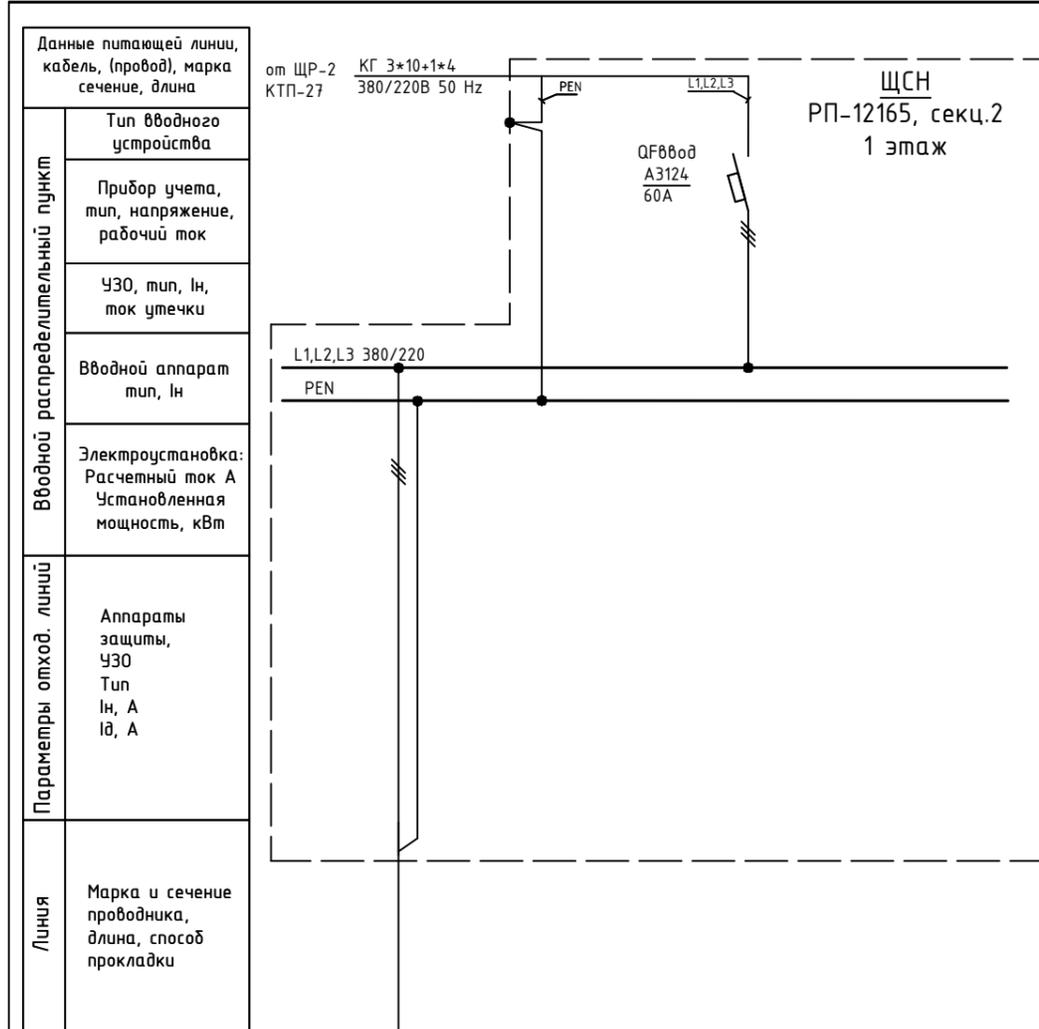

Данные питающей линии, кабель, (провод), марка сечение, длина	от ЩР-2 КГ 3*10+1*4 380/220В 50 Hz							
Тип вводного устройства								
Прибор учета, тип, напряжение, рабочий ток	QF600d A3124 60A							
УЗО, тип, In, ток утечки								
Вводной аппарат тип, In								
Электроустановка: Расчетный ток А Установленная мощность, кВт								
Параметры отход. линии	Аппараты защиты, УЗО Тип In, А Id, А							
Линия	Марка и сечение проводника, длина, способ прокладки							
Обозначение по плану								
Номер группы	1							
Фаза	L1,L2,L3							
Pу, (кВт)								
Ток (А)								
Наименование потребителя	Трасса кабеля через подвал							

Изм.	Кол.уч.	Лист	№ док.	Подпись	Дата				
ГИП		Арсентьев Е.П.			06.22г.	Объект по адресу: г.Москва, Зеленоград,	Стадия	Лист	Листов
Проверил		Арсентьев Е.П.			06.22г.		ИД	55	
Разраб.		Кострюкова С.А.			06.22г.				
						Исполнительная однолинейная схема электроснабжения ЩСН РП-12165 секц.2 1-й этаж			
							ООО "ТМ-Электро"		


# План 2 этажа

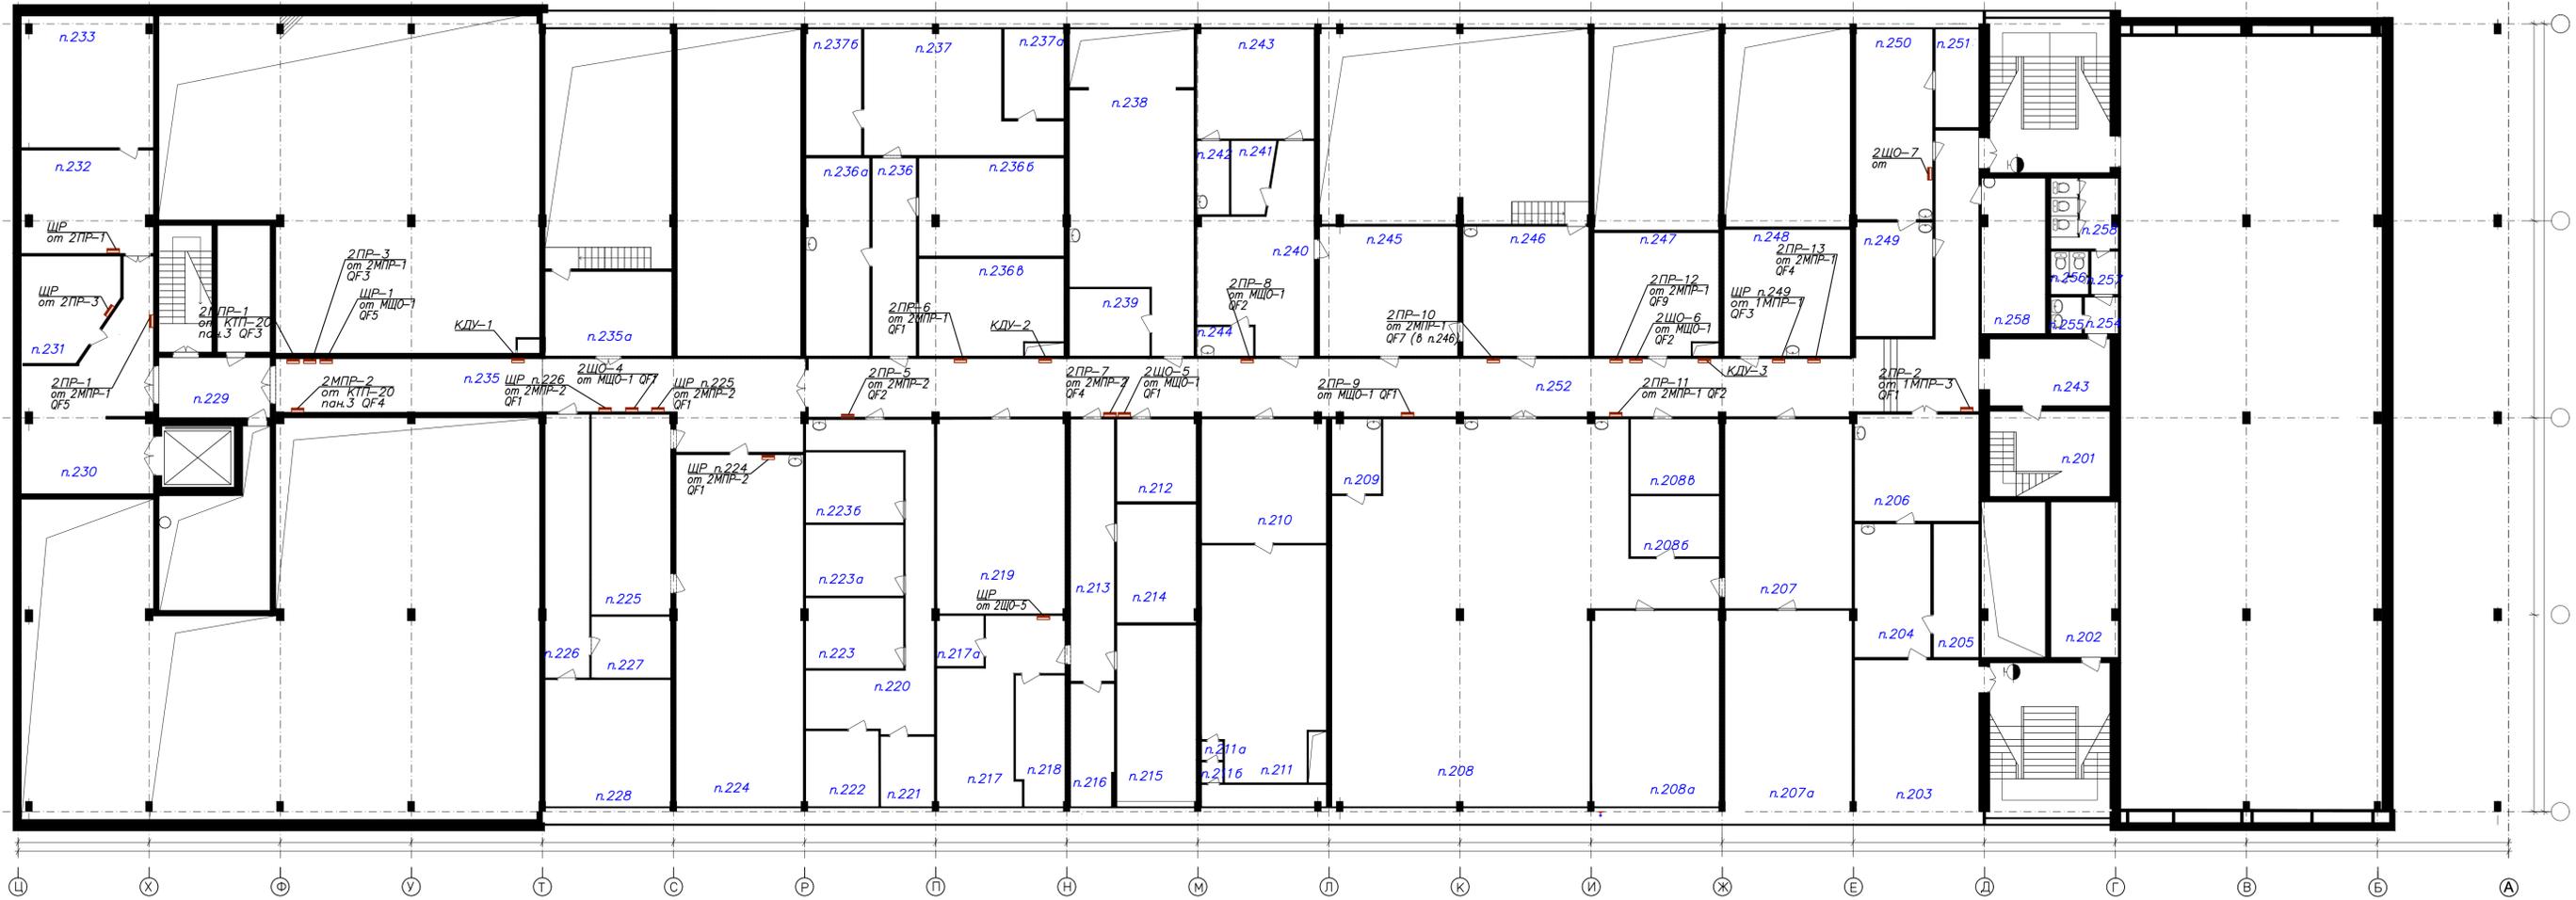

Имя, И.П.Ф., Подпись и дата

Изм.	Колуч.	Лист	№ док.	Подпись	Дата	Объект по адресу: г.Москва, Зеленоград,			Стация	Лист	Листов
						План групповых сетей.			ИД	56	
						ЭЛЕКТРООБОРУДОВАНИЕ 2-го этажа			ООО "ТМ-Электро"		
						М 1:150					

Инв. N подл. Подпись и дата. Взам. инв. N

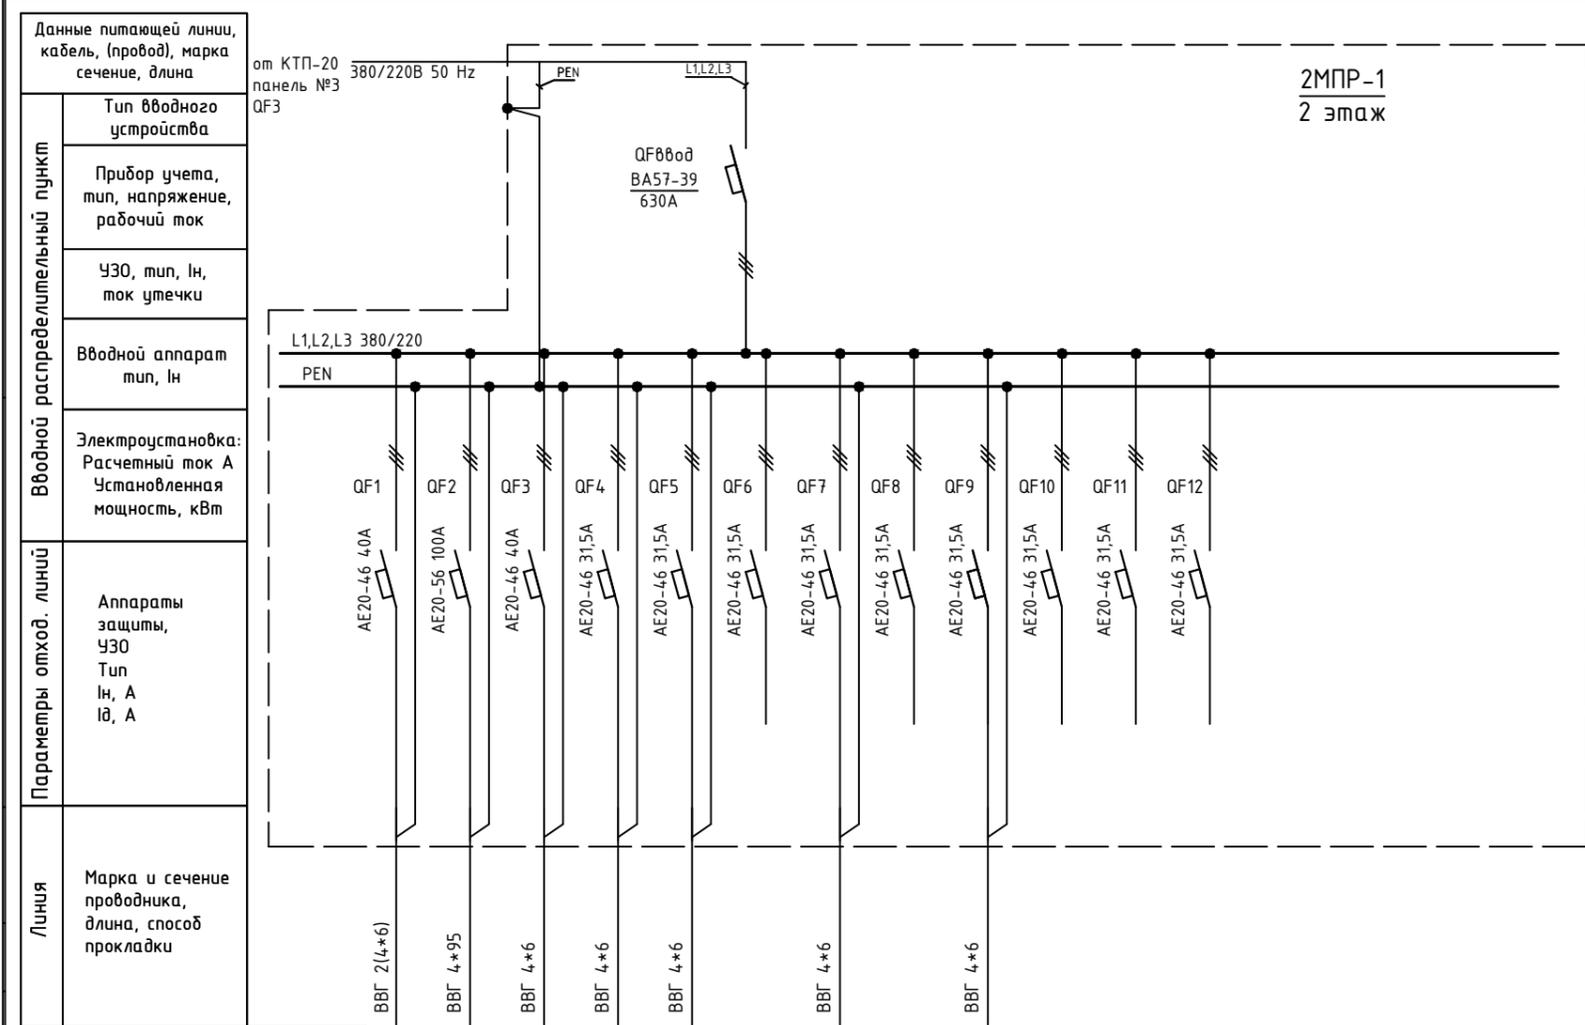

2МПП-1  
2 этаж


Обозначение по плану	—															
Номер группы	1	2	3	4	5	6	7	8	9	10	11	12				
Фаза	L1,L2,L3															
Pу, (кВт)																
Ток (А)																
Наименование потребителя	2ПР-6	2ПР-11	2ПР-3	2ПР-13	2ПР-1	Резерв	2ПР-10	Резерв	2ПР-12	Резерв	Резерв	Резерв				

Изм.	Кол.уч.	Лист	№ док.	Подпись	Дата	Объект по адресу: г.Москва, Зеленоград, Исполнительная однолинейная схема электропитания 2МПП-1 2-й этаж	Стадия	Лист	Листов
ГИП		Арсентьев Е.П.			06.22г.		ИД	57	
Проверил		Арсентьев Е.П.			06.22г.				
Разраб.		Кострюкова С.А.			06.22г.				
						<b>ООО "ТМ-Электро"</b>			

Взам. инв. N

Подпись и дата

Инв. N подл.

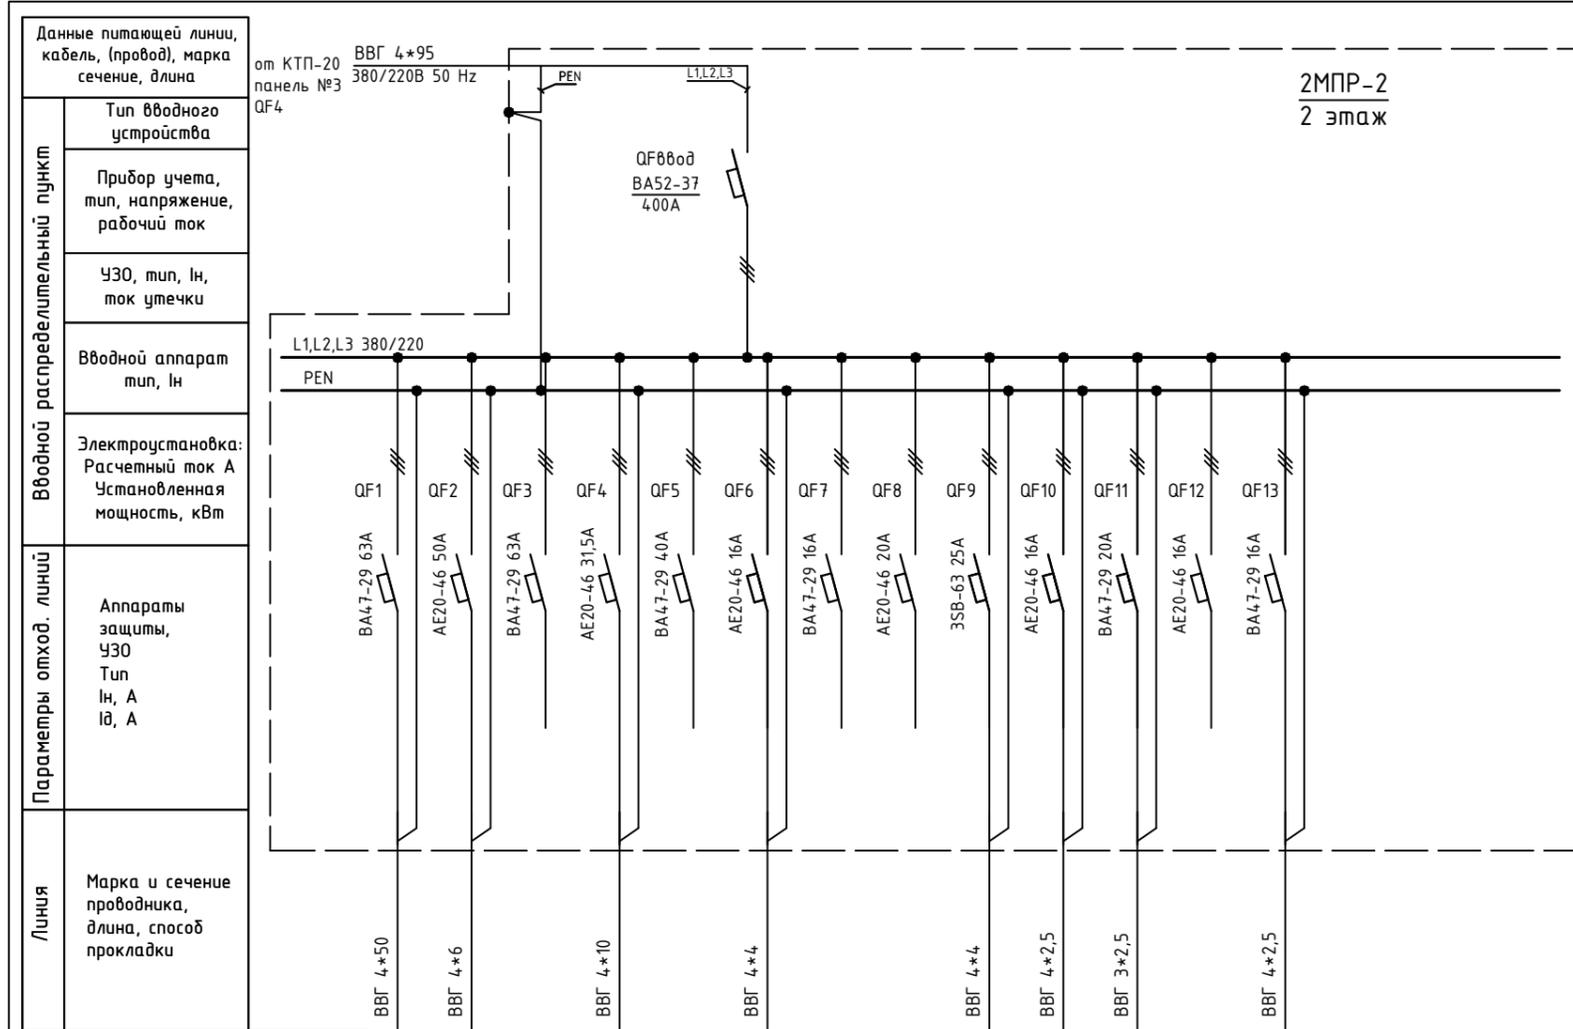

2МПП-2  
2 этаж

Обозначение по плану	—	—		—							⌋					
Номер группы	1	2	3	4	5	6	7	8	9	10	11	12	13			
Фаза	L1,L2,L3	L1,L2,L3	L1,L2,L3	L1,L2,L3	L1,L2,L3	L1,L2,L3	L1,L2,L3	L1,L2,L3	L1,L2,L3	L1,L2,L3	L3	L1,L2,L3	L1,L2,L3			
Р <sub>у</sub> , (кВт)																
Ток (А)																
Наименование потребителя	ЩР п.224, 225,226	2ПР-5	Резерв	2ПР-7	Резерв	Резерв	Резерв	Резерв			Розетка на щите	Резерв				


Изм.	Кол.уч.	Лист	№ док.	Подпись	Дата

Объект по адресу: г.Москва, Зеленоград,			Стадия	Лист	Листов
			ИД	58	
Исполнительная однолинейная схема электроснабжения 2МПП-2 2-й этаж			ООО "ТМ-Электро"		

Взам. инв. N

Подпись и дата


Инв. N подл.

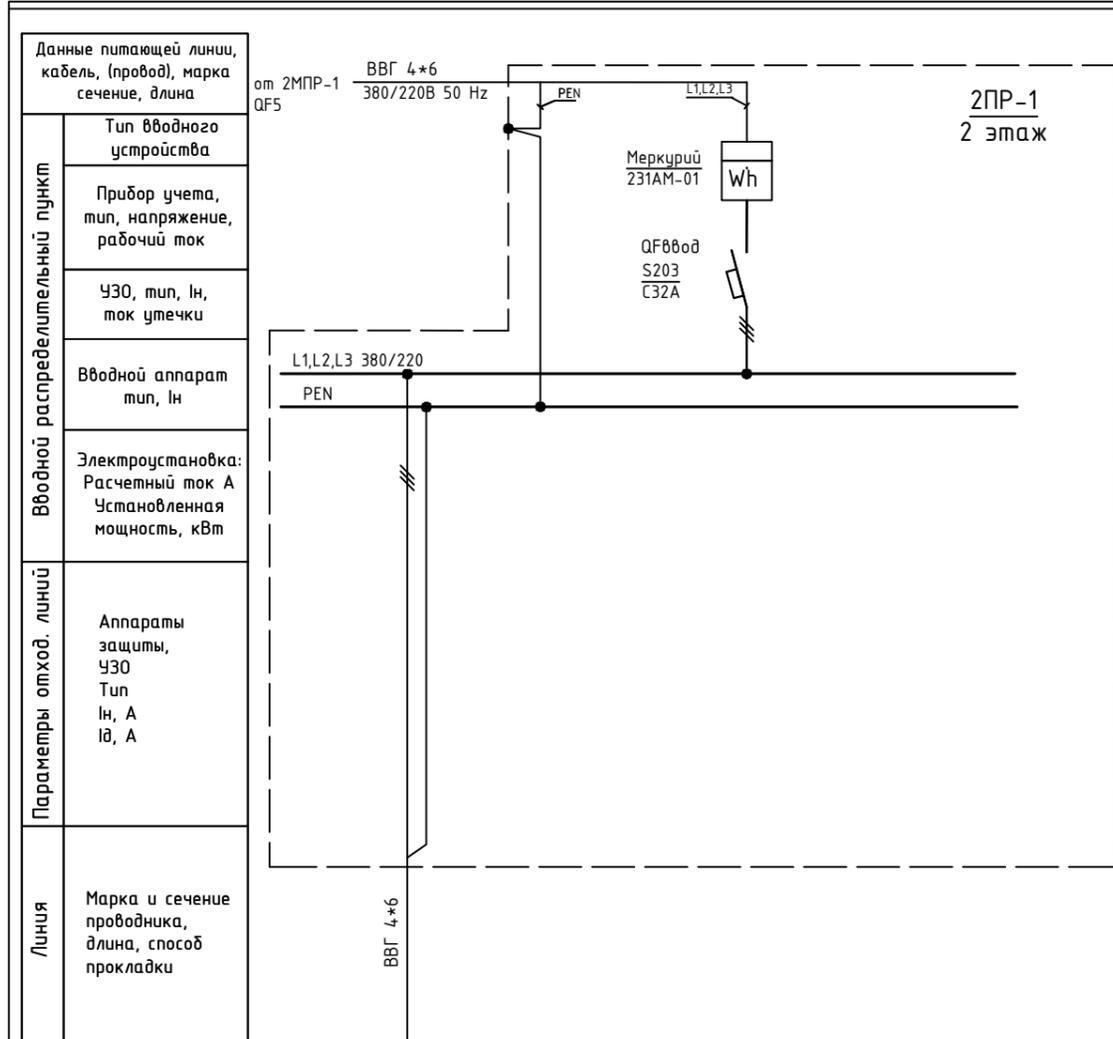

Обозначение по плану									
Номер группы	1								
Фаза	L1, L2, L3								
Рy, (кВт)									
Ток (А)									
Наименование потребителя	ЩР п.232								

Изм.	Кол.уч.	Лист	№ док.	Подпись	Дата	Объект по адресу: г.Москва, Зеленоград,	Стадия	Лист	Листов
ГИП		Арсентьев Е.П.			06.22г.		ИД	59	
Проверил		Арсентьев Е.П.			06.22г.				
Разраб.		Кострюкова С.А.			06.22г.	Исполнительная однолинейная схема электроснабжения 2PP-1 2-й этаж	ООО "ТМ-Электро"		

Инв. N подл. Подпись и дата. Взам. инв. N

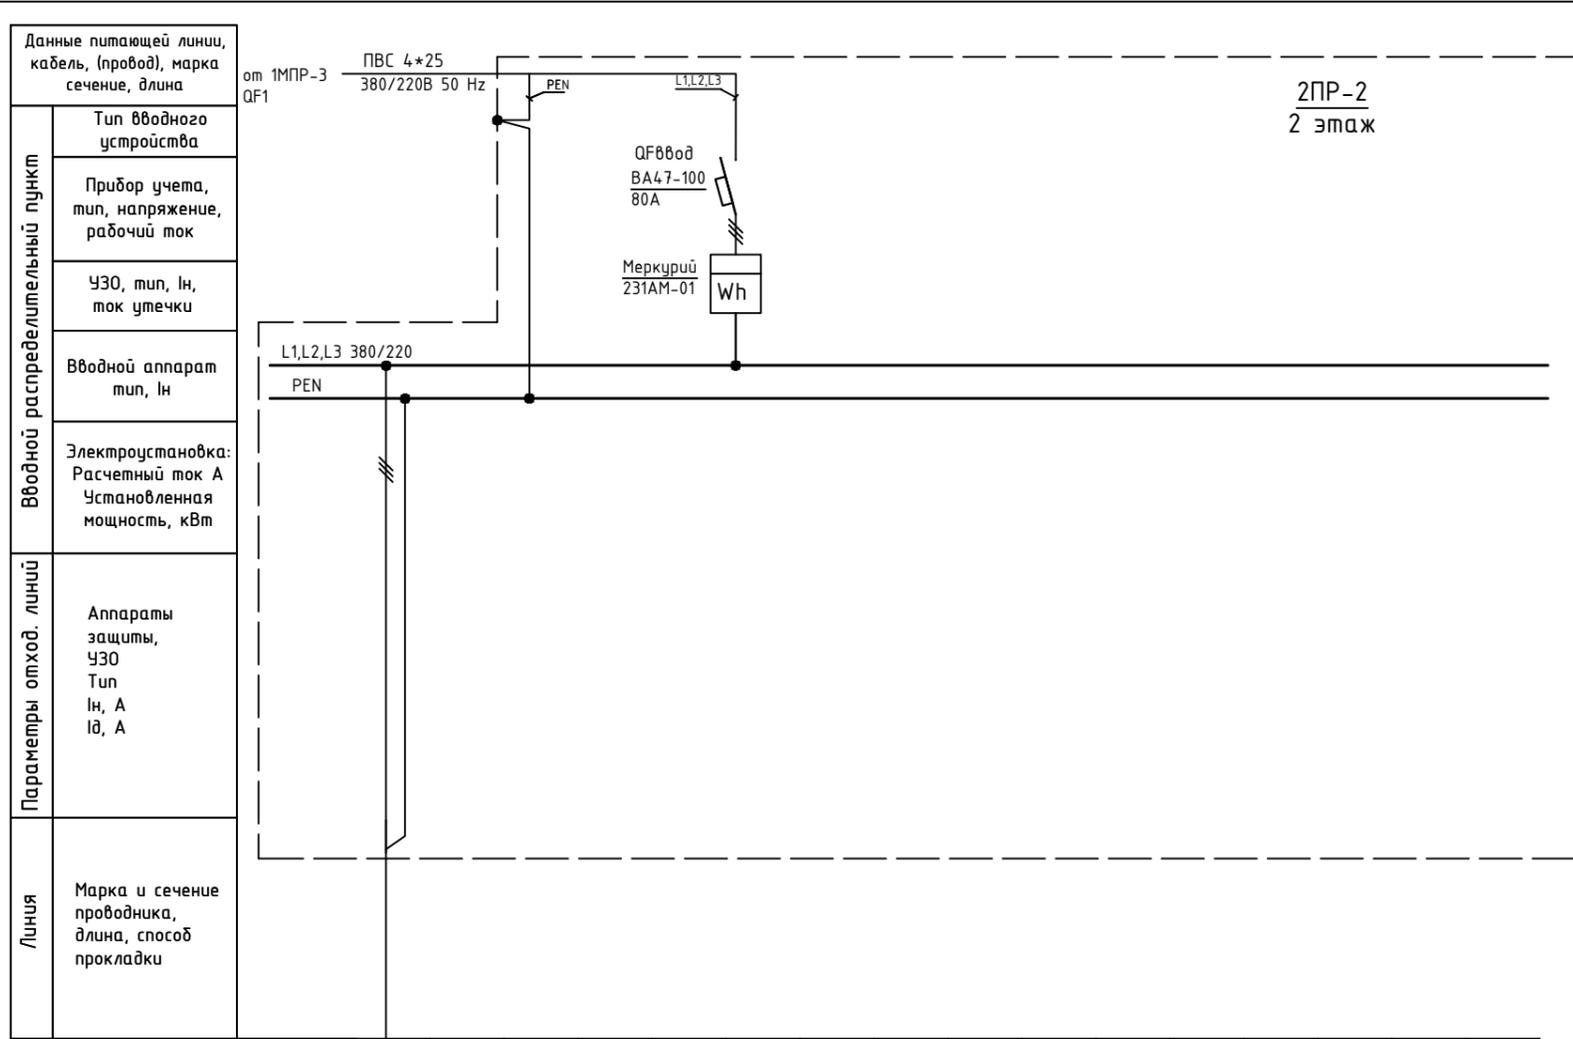


Обозначение по плану																				
Номер группы	1																			
Фаза	L1,L2,L3																			
Р <sub>у</sub> , (кВт)																				
Ток (А)																				
Наименование потребителя	п.206																			

Изм.	Кол.уч.	Лист	№ док.	Подпись	Дата				
ГИП		Арсентьев Е.П.			06.22г.	Объект по адресу: г.Москва, Зеленоград,	Стадия	Лист	Листов
Проверил		Арсентьев Е.П.			06.22г.		ИД	60	
Разраб.		Кострюкова С.А.			06.22г.				
						Исполнительная однолинейная схема электроснабжения 2PP-2 2-й этаж			
							<b>ООО "ТМ-Электро"</b>		

Взам. инв. N

Подпись и дата

Инв. N подл.

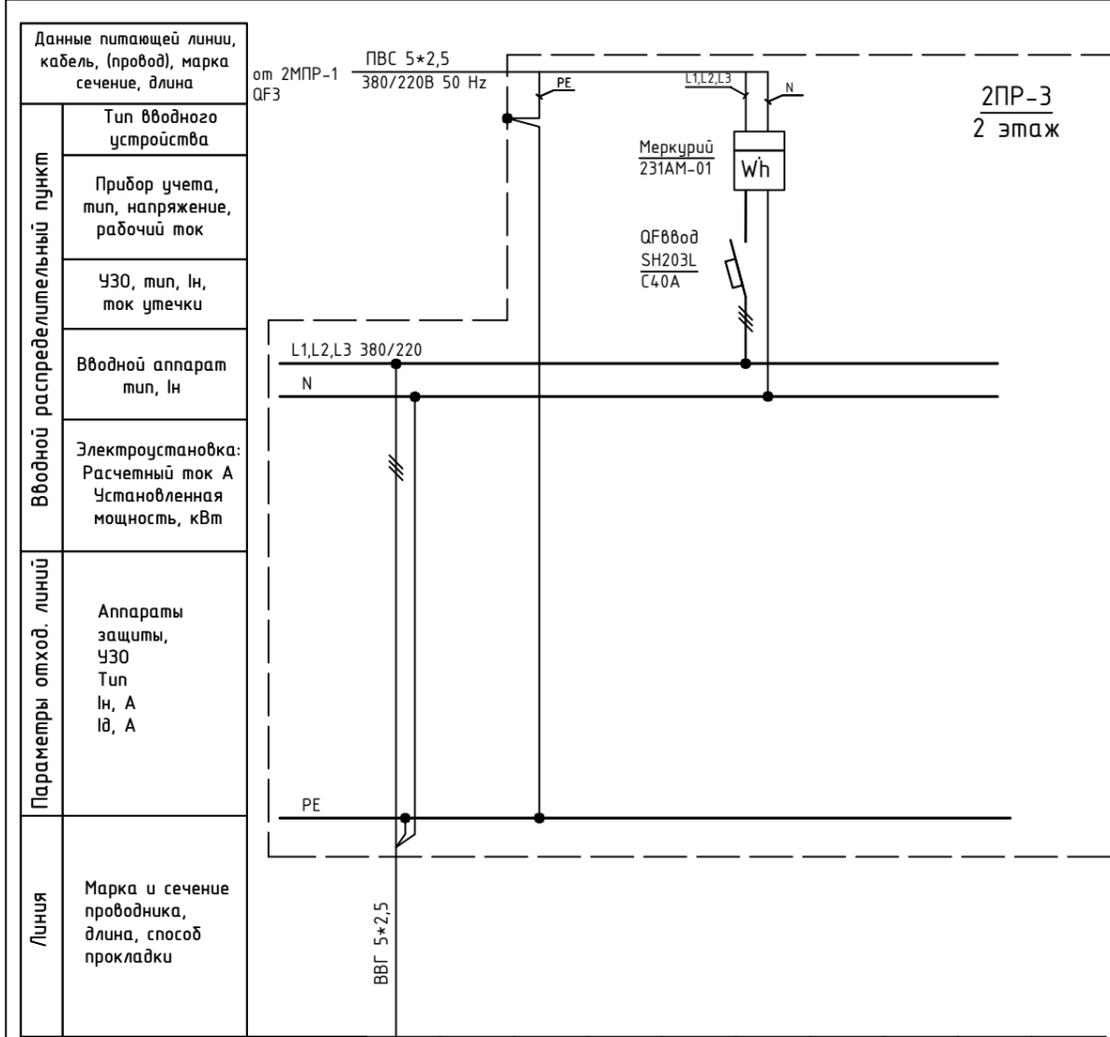


Обозначение по плану													
Номер группы	1												
Фаза	L1,L2,L3												
Рy, (кВт)													
Ток (А)													
Наименование потребителя	ЩР п.231												

Изм.	Кол.уч.	Лист	№ док.	Подпись	Дата	Объект по адресу: г.Москва, Зеленоград, Исполнительная однолинейная схема электропитания 2PP-3 2-й этаж	Стадия	Лист	Листов
ГИП		Арсентьев Е.П.			06.22г.		ИД	61	
Проверил		Арсентьев Е.П.			06.22г.				
Разраб.		Кострюкова С.А.			06.22г.				
							<b>ООО "ТМ-Электро"</b>		

Взам. инв. N

Подпись и дата

Инв. N подл.

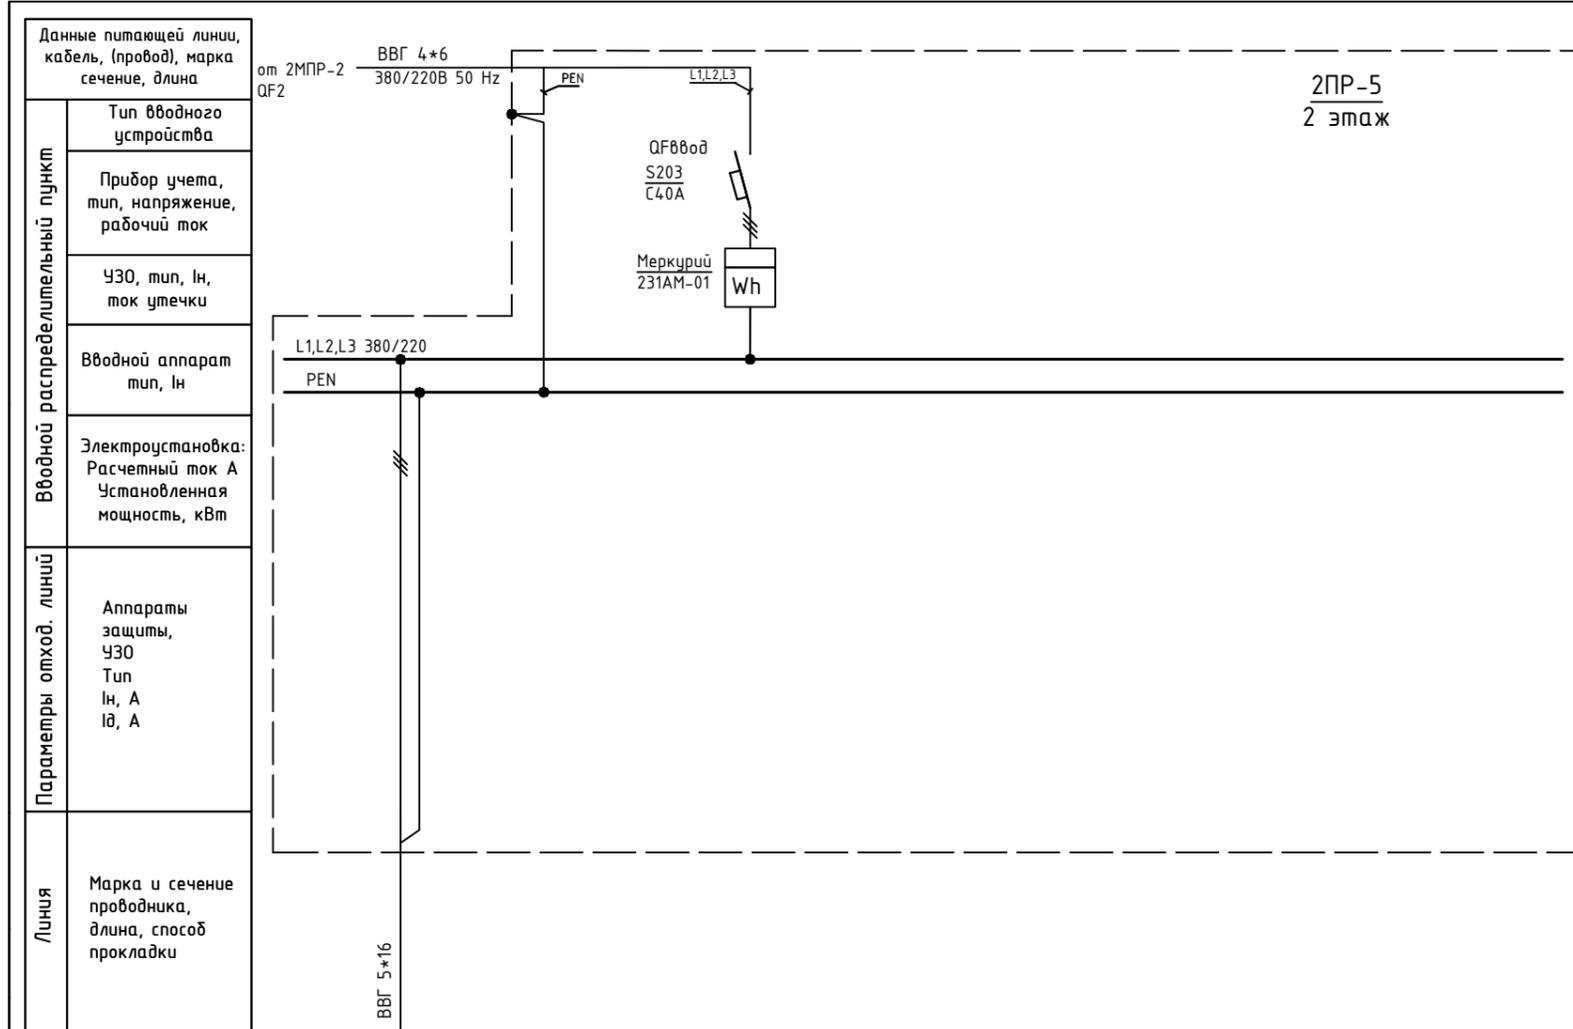


Обозначение по плану																				
Номер группы	1																			
Фаза	L1,L2,L3																			
Рy, (кВт)																				
Ток (А)																				
Наименование потребителя	п.220																			

Изм.	Кол.уч.	Лист	№ док.	Подпись	Дата	Объект по адресу: г.Москва, Зеленоград, Исполнительная однолинейная схема электроснабжения 2PP-5 2-й этаж	Стадия	Лист	Листов
ГИП		Арсентьев Е.П.			06.22г.		ИД	62	
Проверил		Арсентьев Е.П.			06.22г.				
Разраб.		Кострюкова С.А.			06.22г.				
							<b>ООО</b> <b>"ТМ-Электро"</b>		

Взам. инв. №

Подпись и дата

Инв. № подл.

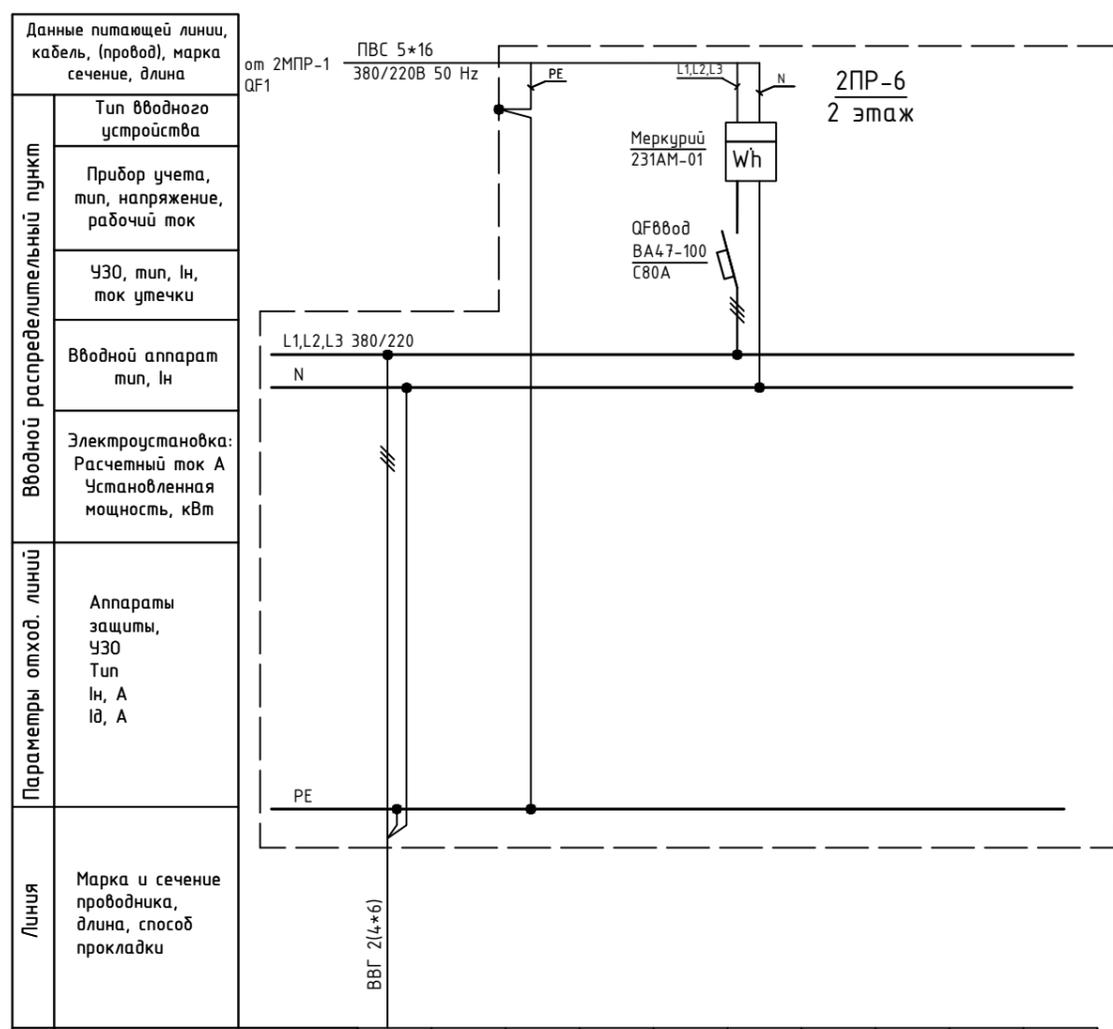

Обозначение по плану																		
Номер группы	1																	
Фаза	L1,L2,L3																	
Pу, (кВт)																		
Ток (А)																		
Наименование потребителя	ЩР п.237																	

Изм.	Кол.уч.	Лист	№ док.	Подпись	Дата				
ГИП		Арсентьев Е.П.			06.22г.	Объект по адресу: г.Москва, Зеленоград,	Стадия	Лист	Листов
Проверил		Арсентьев Е.П.			06.22г.		ИД	63	
Разраб.		Кострюкова С.А.			06.22г.				
							Исполнительная однолинейная схема электроснабжения 2ПР-6 2-й этаж		
							ООО "ТМ-Электро"		

Взам. инв. N

Подпись и дата

Инв. N подл.


Данные питающей линии, кабель, (провод), марка сечение, длина

от 2МПП-2 QF4 ВВГ 4\*10 380/220В 50 Hz

Тип вводного устройства  
Прибор учета, тип, напряжение, рабочий ток  
УЗО, тип, In, ток утечки  
Вводной аппарат тип, In  
Электроустановка: Расчетный ток А Установленная мощность, кВт

Параметры отход. линий  
Аппараты защиты, УЗО  
Тип  
In, А  
I<sub>д</sub>, А

Линия  
Марка и сечение проводника, длина, способ прокладки

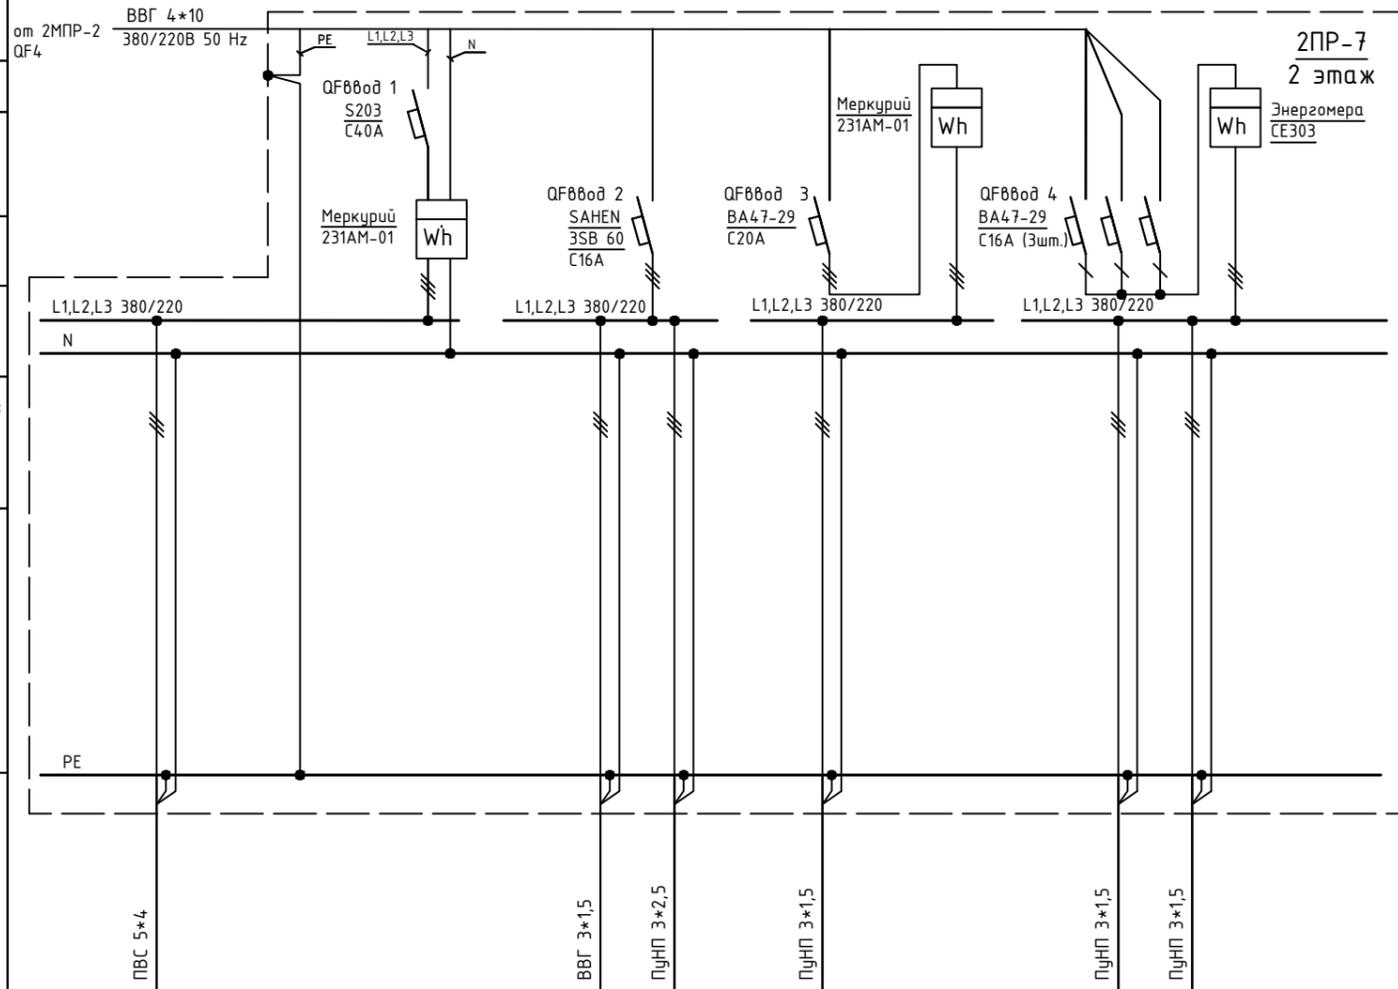

Обозначение по плану										
Номер группы	1				1	2	1		1	2
Фаза	L1,L2,L3				L	L	L1		L2	L3
Рy, (кВт)										
Ток (А)										
Наименование потребителя					Розетка на щите	Распаечная коробка над щитом				

Изм.	Кол.уч.	Лист	№ док.	Подпись	Дата


Объект по адресу: г.Москва, Зеленоград,			Стадия	Лист	Листов
			ИД	64	
Исполнительная однолинейная схема электроснабжения 2ПР-7 2-й этаж			ООО "ТМ-Электро"		

Взам. инв. N

Подпись и дата

Инв. N подл.

Вводной распределительный пункт	Данные питающей линии, кабель, (провод), марка сечение, длина
	Тип вводного устройства
	Прибор учета, тип, напряжение, рабочий ток
	УЗО, тип, In, ток утечки
	Вводной аппарат тип, In
Параметры отход. линий	Электростановка: Расчетный ток А Установленная мощность, кВт
	Аппараты защиты, УЗО Тип In, А Iд, А
Линия	Марка и сечение проводника, длина, способ прокладки

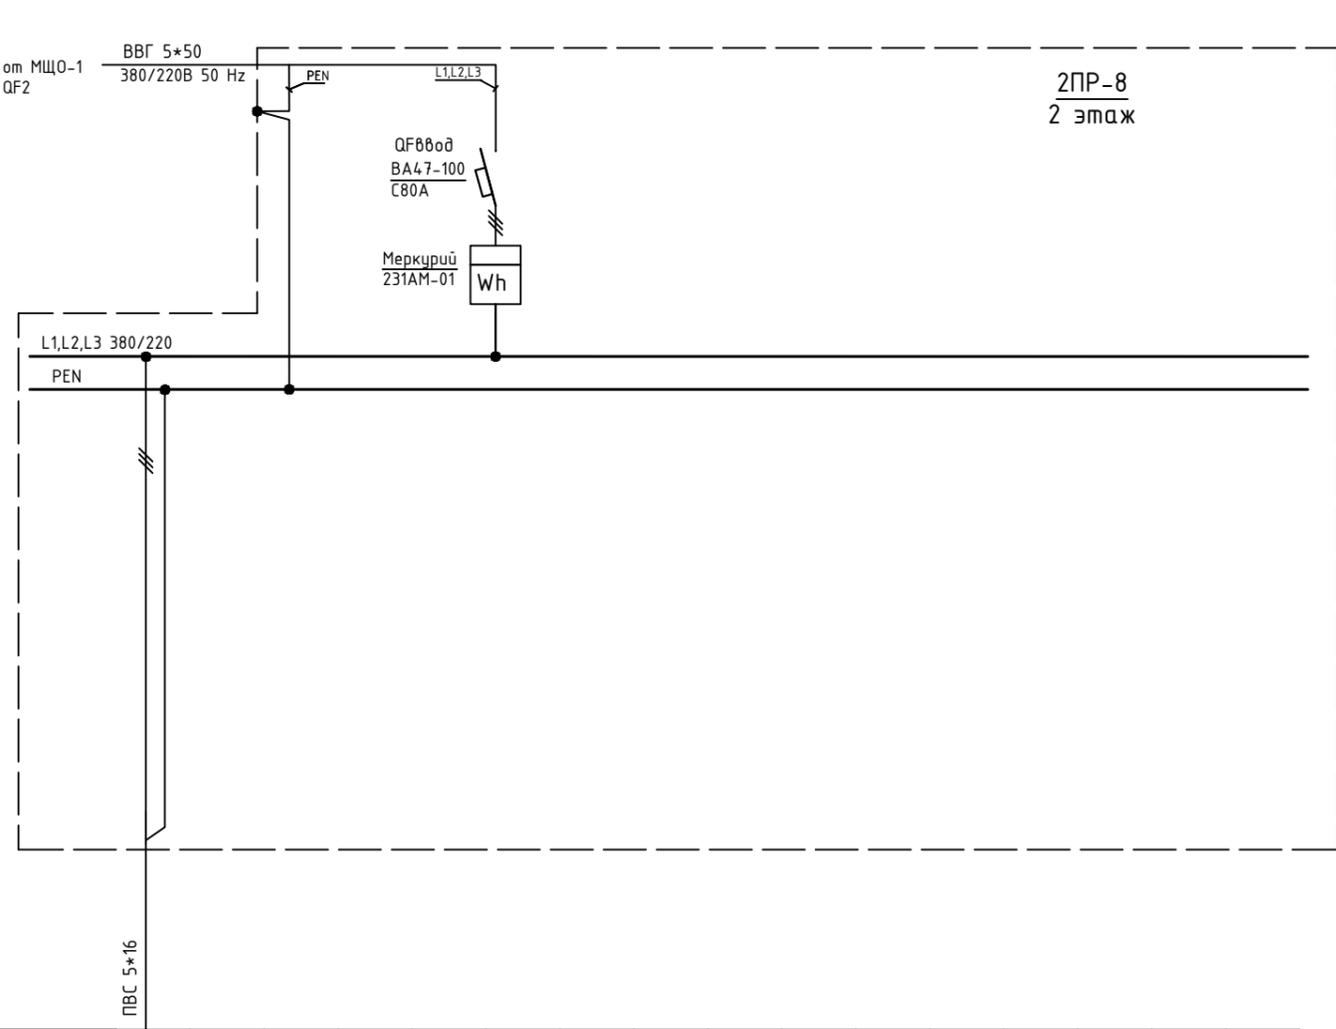

Обозначение по плану																			
Номер группы	1																		
Фаза	L1,L2,L3																		
Py, (кВт)																			
Ток (А)																			
Наименование потребителя	n.240																		


Изм.	Кол.уч.	Лист	№ док.	Подпись	Дата	Объект по адресу: г.Москва, Зеленоград,  Исполнительная однолинейная схема электроснабжения 2PR-8 2-й этаж	Стадия	Лист	Листов
ГИП				Арсентьев Е.П.	06.22г.		ИД	65	
Проверил				Арсентьев Е.П.	06.22г.		ООО "ТМ-Электро"		
Разраб.				Кострюкова С.А.	06.22г.				

Взам. инв. N

Подпись и дата

Инв. N подл.

Вводной распределительный пункт	Данные питающей линии, кабель, (провод), марка сечение, длина	от МЩО-1 QF1
	Тип вводного устройства	ВВГ 4*25 380/220В 50 Hz
	Прибор учета, тип, напряжение, рабочий ток	QF000d S293 C80A
	УЗО, тип, In, ток утечки	Меркурий 230ART-02 Wh
	Вводной аппарат тип, In	L1,L2,L3 380/220 PEN
Параметры отход. линий	Электроустановка: Расчетный ток А Установленная мощность, кВт	
	Аппараты защиты, УЗО Тип In, А Iд, А	
Линия	Марка и сечение проводника, длина, способ прокладки	ПВС 5*16 Пуп 3*2,5

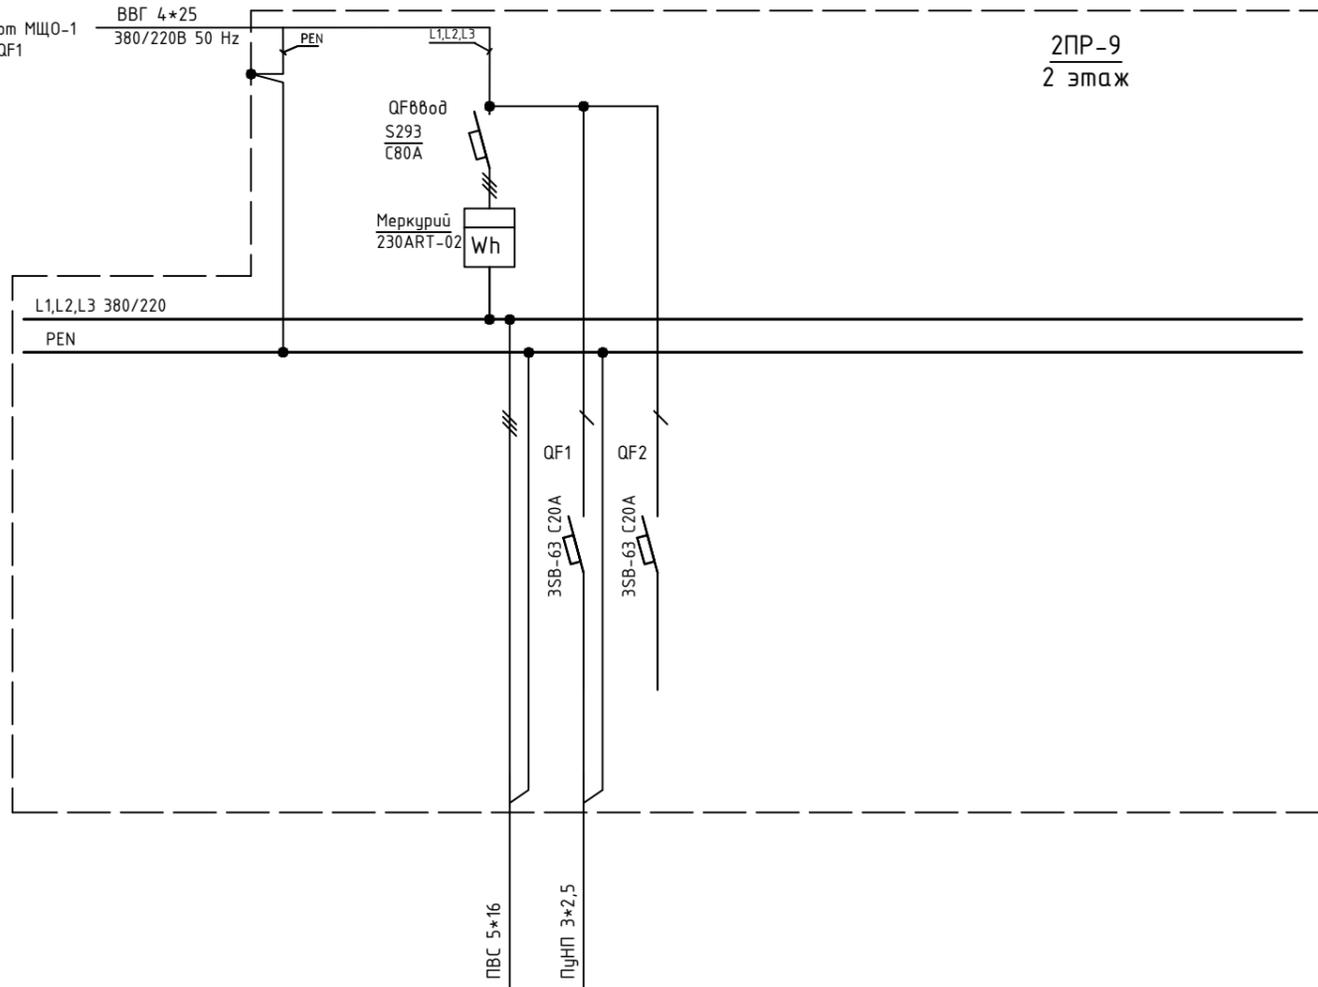

2PR-9  
2 этаж

Обозначение по плану																			
Номер группы				1	2	3													
Фаза				L1,L2,L3	L3	L3													
Рy, (кВт)																			
Ток (А)																			
Наименование потребителя						Резерв													

Изм.	Кол.уч.	Лист	№ док.	Подпись	Дата	Объект по адресу: г.Москва, Зеленоград, Исполнительная однолинейная схема электропитания 2PR-9 2-й этаж	Стадия	Лист	Листов
ГИП					06.22г.		ИД	66	
Проверил					06.22г.				
Разраб.					06.22г.				
							<b>ООО "ТМ-Электро"</b>		

Взам. инв. N

Подпись и дата

Инв. N подл.

Данные питающей линии, кабель, (провод), марка сечение, длина

Тип вводного устройства

Прибор учета, тип, напряжение, рабочий ток


УЗО, тип, In, ток утечки

Вводной аппарат тип, In

Электроустановка:  
Расчетный ток А  
Установленная мощность, кВт

Аппараты защиты, УЗО  
Тип  
In, А  
I<sub>Δn</sub>, А

Марка и сечение проводника, длина, способ прокладки

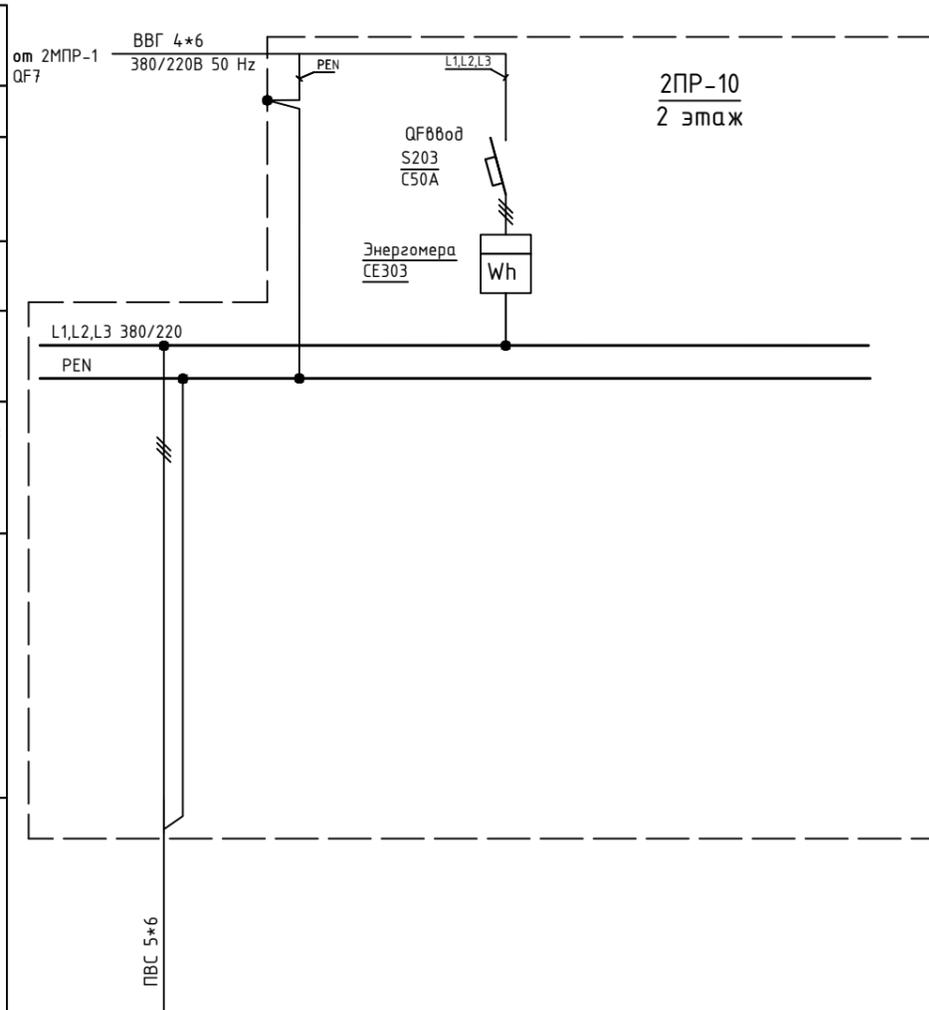

Обозначение по плану

Номер группы

Фаза

Pу, (кВт)

Ток (А)

Наименование потребителя

1														
L1,L2,L3														
ЩР п.246														

Изм.	Кол.уч.	Лист	№ док.	Подпись	Дата

Объект по адресу: г.Москва, Зеленоград,			Стадия	Лист	Листов
			ИД	67	
Исполнительная однолинейная схема электроснабжения 2PP-10 2-й этаж			ООО "ТМ-Электро"		

Взам. инв. N

Подпись и дата

Инв. N подл.

Данные питающей линии, кабель, (провод), марка сечение, длина

от 2МНР-1 QF2

ВВГ 4\*6 380/220В 50 Hz

Тип вводного устройства

Прибор учета, тип, напряжение, рабочий ток


УЗО, тип, In, ток утечки

Вводной аппарат тип, In

Электроустановка:  
Расчетный ток А  
Установленная мощность, кВт

Аппараты защиты, УЗО  
Тип  
In, А  
I<sub>Δ</sub>, А


Линия  
Марка и сечение проводника, длина, способ прокладки

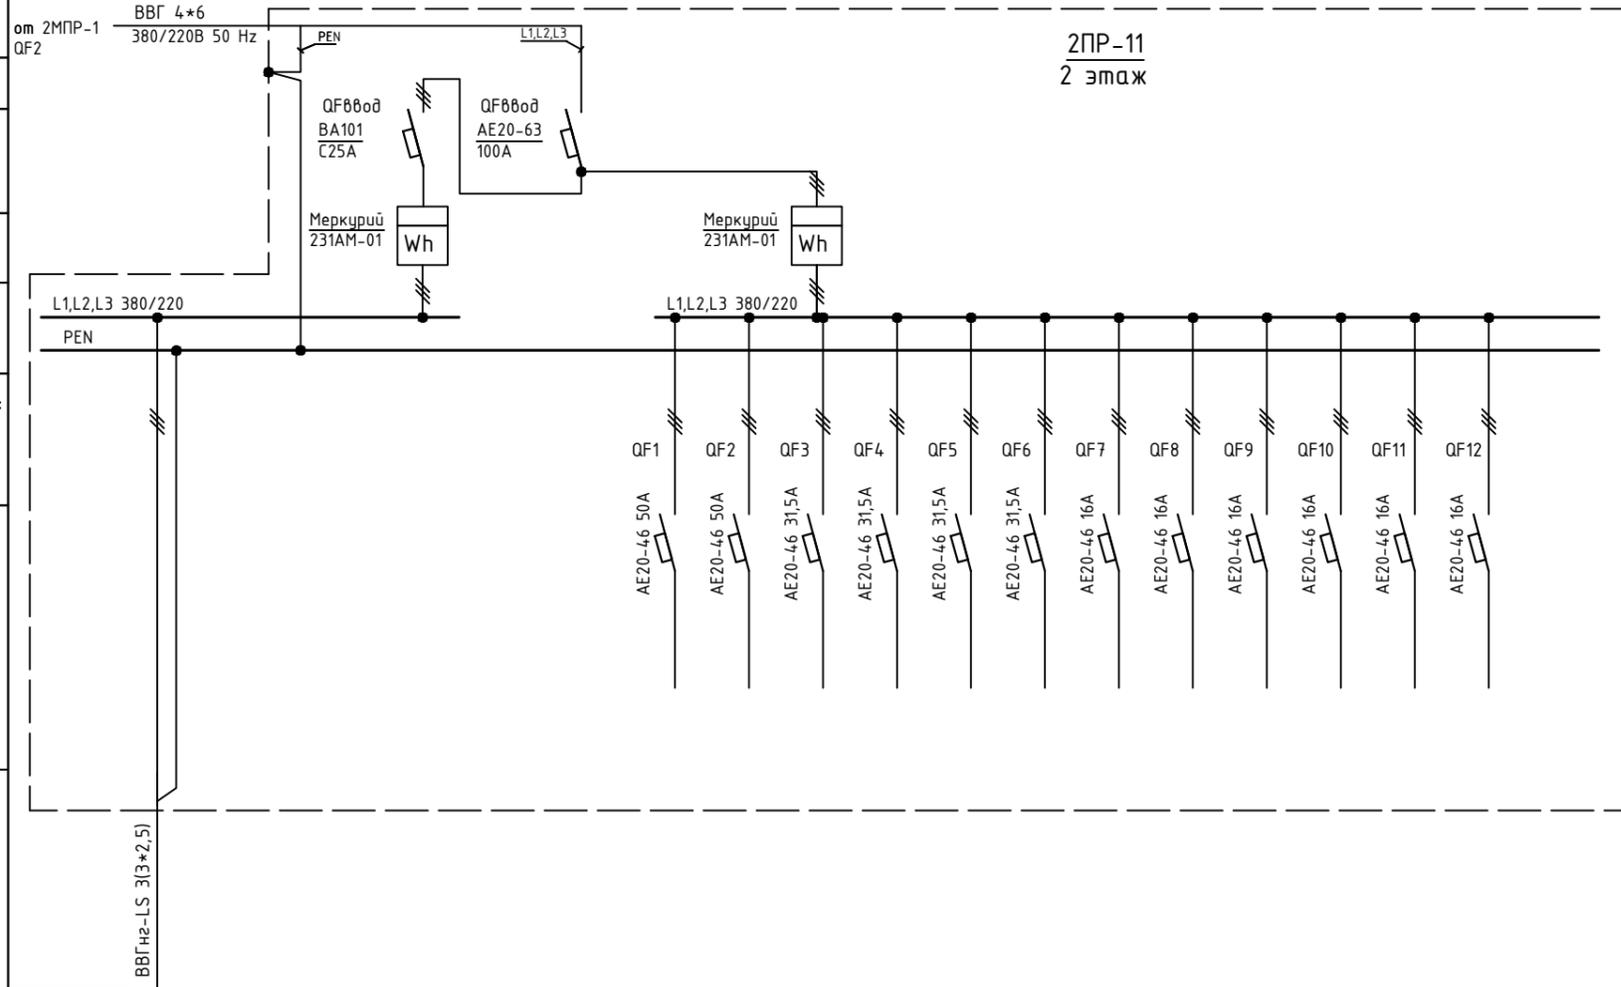

Обозначение по плану																
Номер группы	1															
Фаза	L1,L2,L3															
Р <sub>у</sub> , (кВт)																
Ток (А)																
Наименование потребителя	n.207															

Изм.	Кол.уч.	Лист	№ док.	Подпись	Дата

Объект по адресу: г.Москва, Зеленоград,			Стадия	Лист	Листов
			ИД	68	
Исполнительная однолинейная схема электроснабжения 2ПР-11 2-й этаж			ООО "ТМ-Электро"		

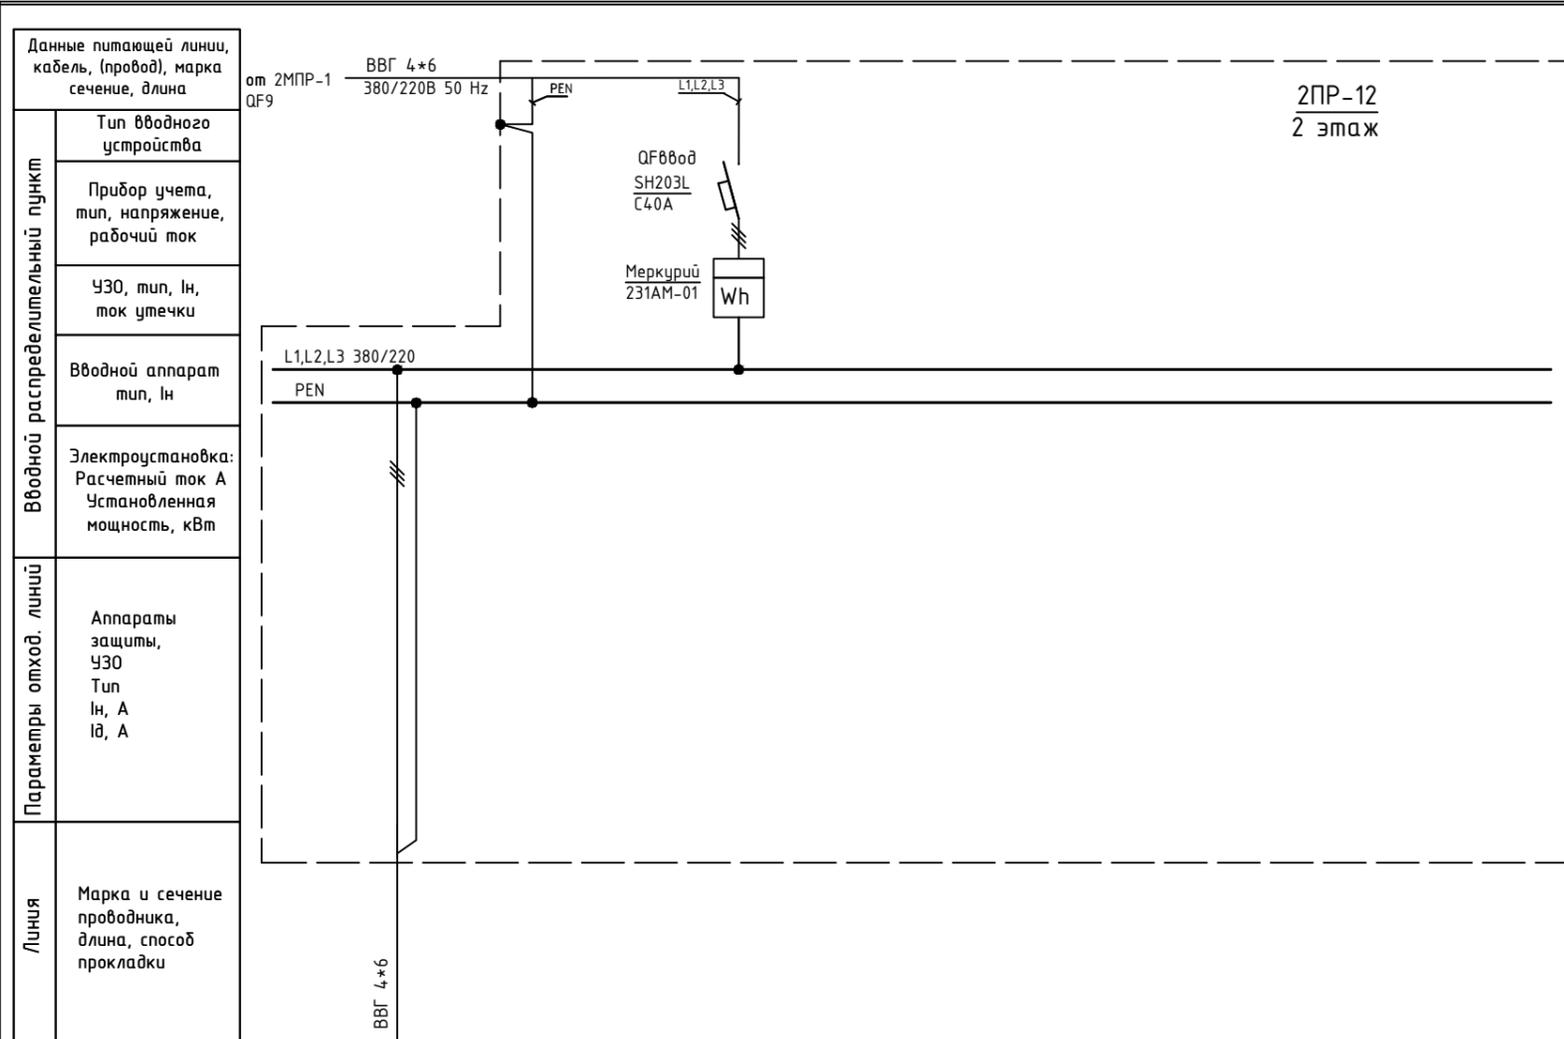

Данные питающей линии, кабель, (провод), марка сечение, длина	от 2МРР-1 QF9 BBГ 4*6 380/220В 50 Hz																
Тип вводного устройства	ЩО																
Прибор учета, тип, напряжение, рабочий ток	Mercury 231AM-01 Wh																
УЗО, тип, In, ток утечки	QF0000 SH203L C40A																
Вводной аппарат тип, In	QF0000 SH203L C40A																
Электроустановка: Расчетный ток А Установленная мощность, кВт																	
Аппараты защиты, УЗО Тип In, А Id, А																	
Марка и сечение проводника, длина, способ прокладки	BBГ 4*6																
Обозначение по плану																	
Номер группы	1																
Фаза	L1,L2,L3																
Рy, (кВт)																	
Ток (А)																	
Наименование потребителя	п.247																

2ПР-12  
2 этаж


Инд. N подл. Подпись и дата. Взам. инв. N

Изм.	Кол.уч.	Лист	№ док.	Подпись	Дата

Объект по адресу: г.Москва, Зеленоград,			Стадия	Лист	Листов
			ИД	69	
Исполнительная однолинейная схема электроснабжения 2ПР-12 2-й этаж			ООО "ТМ-Электро"		

Инв. N подл. Подпись и дата. Взам. инв. N

Вводной распределительный пункт	Данные питающей линии, кабель, (провод), марка сечение, длина	от 1МПП-1 ВВГ 4*6 380/220В 50 Hz
	Тип вводного устройства	QF4
	Прибор учета, тип, напряжение, рабочий ток	Энергомера СЭ303
	ЧЗО, тип, In, ток утечки	Энергомера СЭ303
	Вводной аппарат тип, In	QF800д SH203L С32А
Параметры отход. линий	Электростановка: Расчетный ток А Установленная мощность, кВт	
	Аппараты защиты, ЧЗО Тип In, А Iд, А	
Линия	Марка и сечение проводника, длина, способ прокладки	ВВГ 5*6 ПВС 5*6

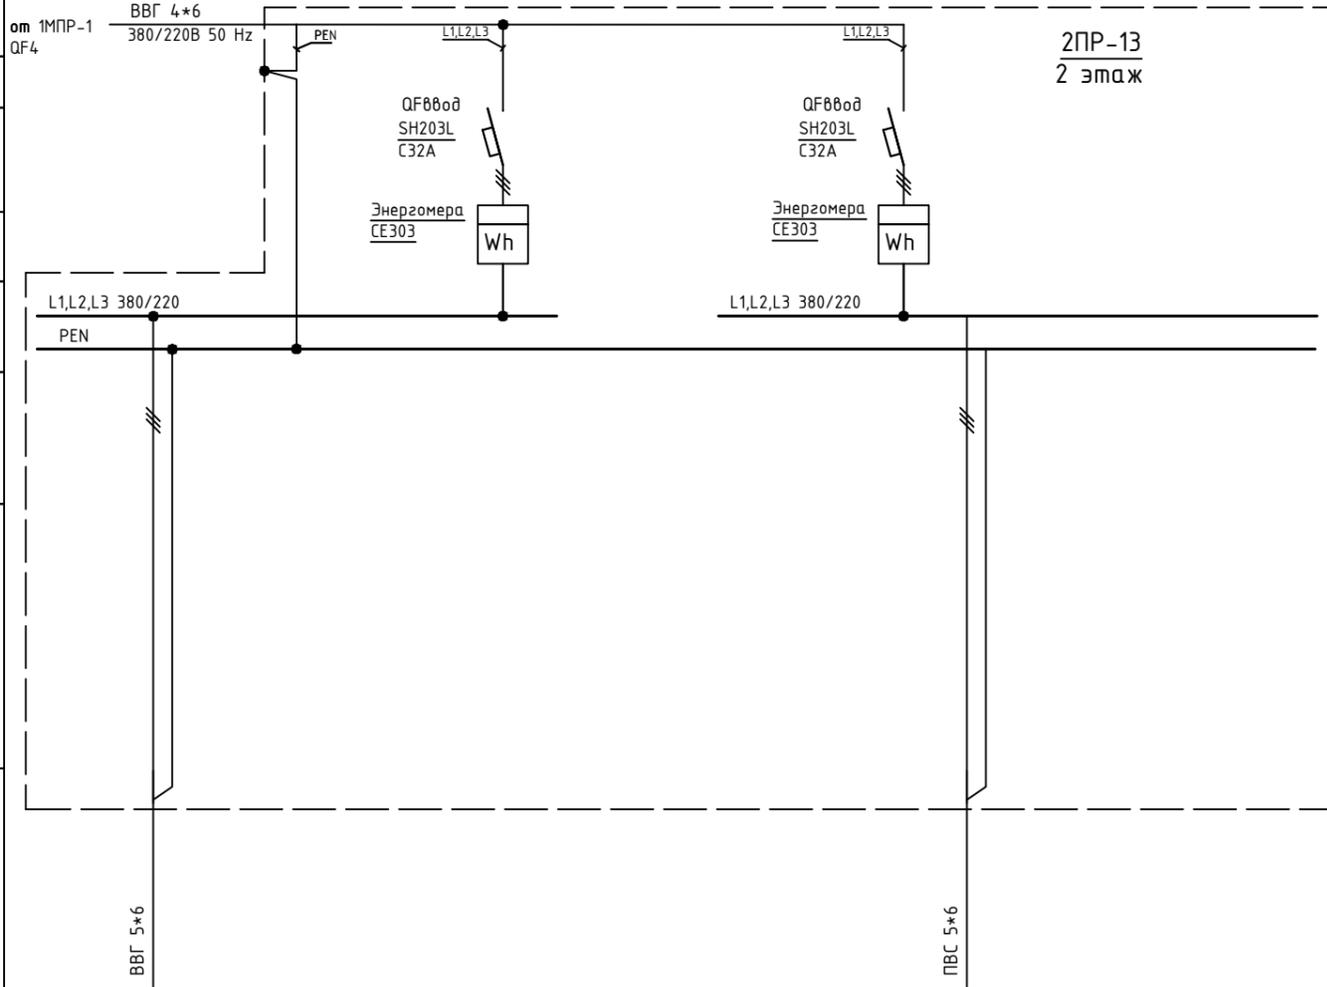

Обозначение по плану	1																			
Номер группы	1																			
Фаза	L1,L2,L3																			
Pу, (кВт)																				
Ток (А)																				
Наименование потребителя	п.248																			

Изм.	Кол.уч.	Лист	№ док.	Подпись	Дата	Объект по адресу: г.Москва, Зеленоград,	Стадия	Лист	Листов
ГИП		Арсентьев Е.П.			06.22г.		ИД	70	
Проверил		Арсентьев Е.П.			06.22г.		Исполнительная однолинейная схема электроснабжения 2ПР-13 2-й этаж		
Разраб.		Кострюкова С.А.			06.22г.				
ООО "ТМ-Электро"									

Взам. инв. N

Подпись и дата

Инв. N подл.

Данные питающей линии, кабель, (провод), марка сечение, длина

Тип вводного устройства

Прибор учета, тип, напряжение, рабочий ток


УЗО, тип, In, ток утечки

Вводной аппарат тип, In

Электроустановка:  
Расчетный ток А  
Установленная мощность, кВт

Аппараты защиты, УЗО  
Тип  
In, А  
I<sub>Δ</sub>, А

Марка и сечение проводника, длина, способ прокладки

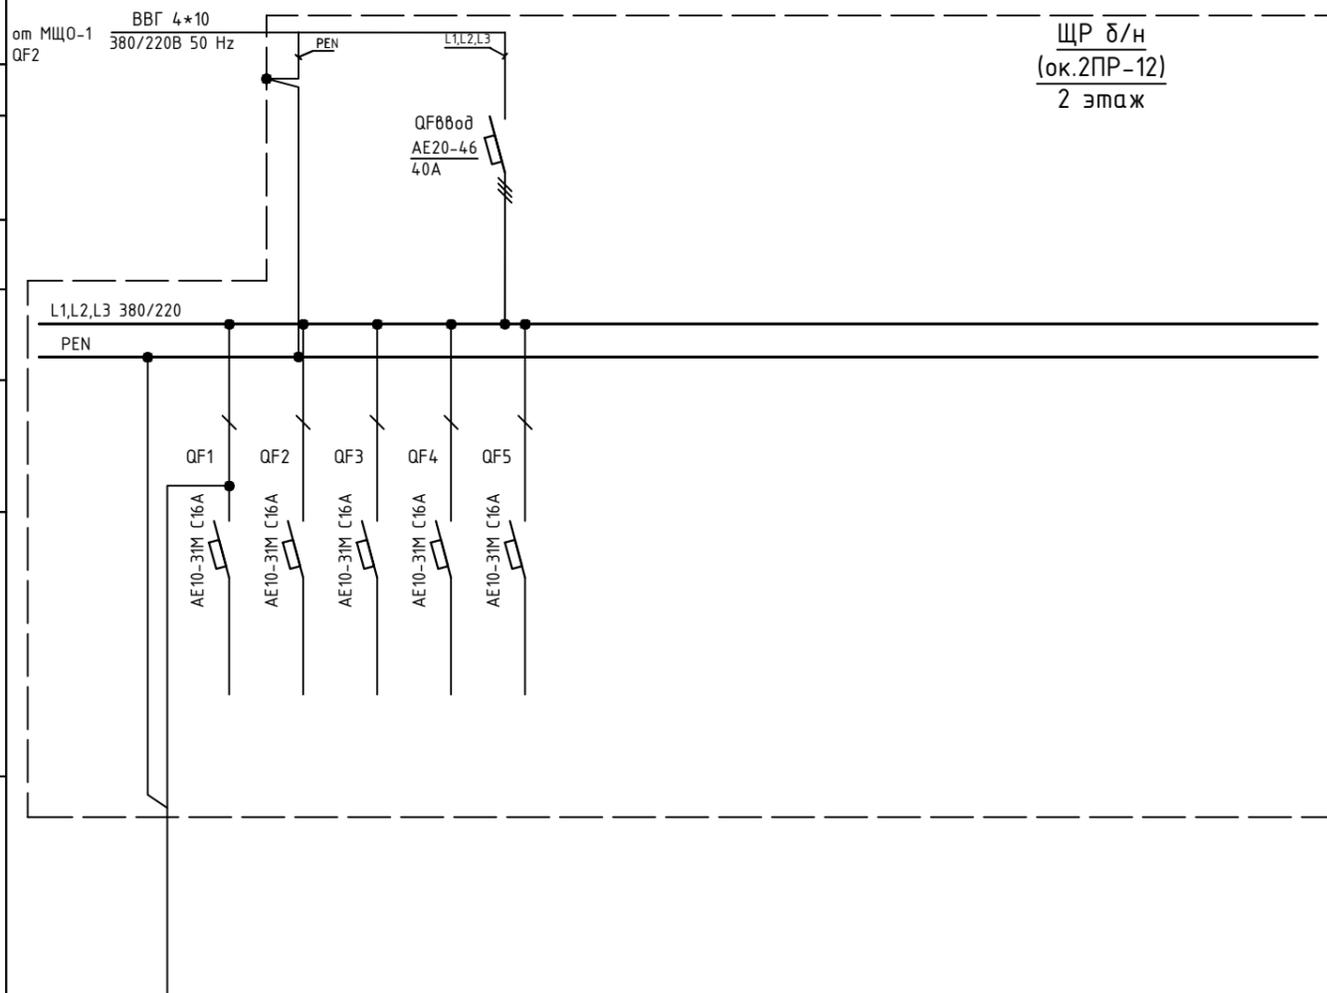

Обозначение по плану																				
Номер группы		1	2	3	4	5														
Фаза		L1	L2	L3	L1	L2														
Рy, (кВт)																				
Ток (А)																				
Наименование потребителя	Розетка на щите	Резерв	Резерв	Резерв	Резерв	Резерв														

Изм.	Кол.уч.	Лист	№ док.	Подпись	Дата	Объект по адресу: г.Москва, Зеленоград, Исполнительная однолинейная схема электроснабжения ЩР δ/н (ок. 2ПР-12) 2-й этаж	Стадия	Лист	Листов
ГИП		Арсентьев Е.П.			06.22г.		ИД	71	
Проверил		Арсентьев Е.П.			06.22г.				
Разраб.		Кострюкова С.А.			06.22г.				
							<b>ООО</b> <b>"ТМ-Электро"</b>		

Взам. инв. N

Подпись и дата

Инв. N подл.

Данные питающей линии, кабель, (провод), марка сечение, длина

Тип вводного устройства

Прибор учета, тип, напряжение, рабочий ток


УЗО, тип, In, ток утечки

Вводной аппарат тип, In

Электроустановка: Расчетный ток А Установленная мощность, кВт

Аппараты защиты, УЗО Тип In, А Iд, А

Марка и сечение проводника, длина, способ прокладки

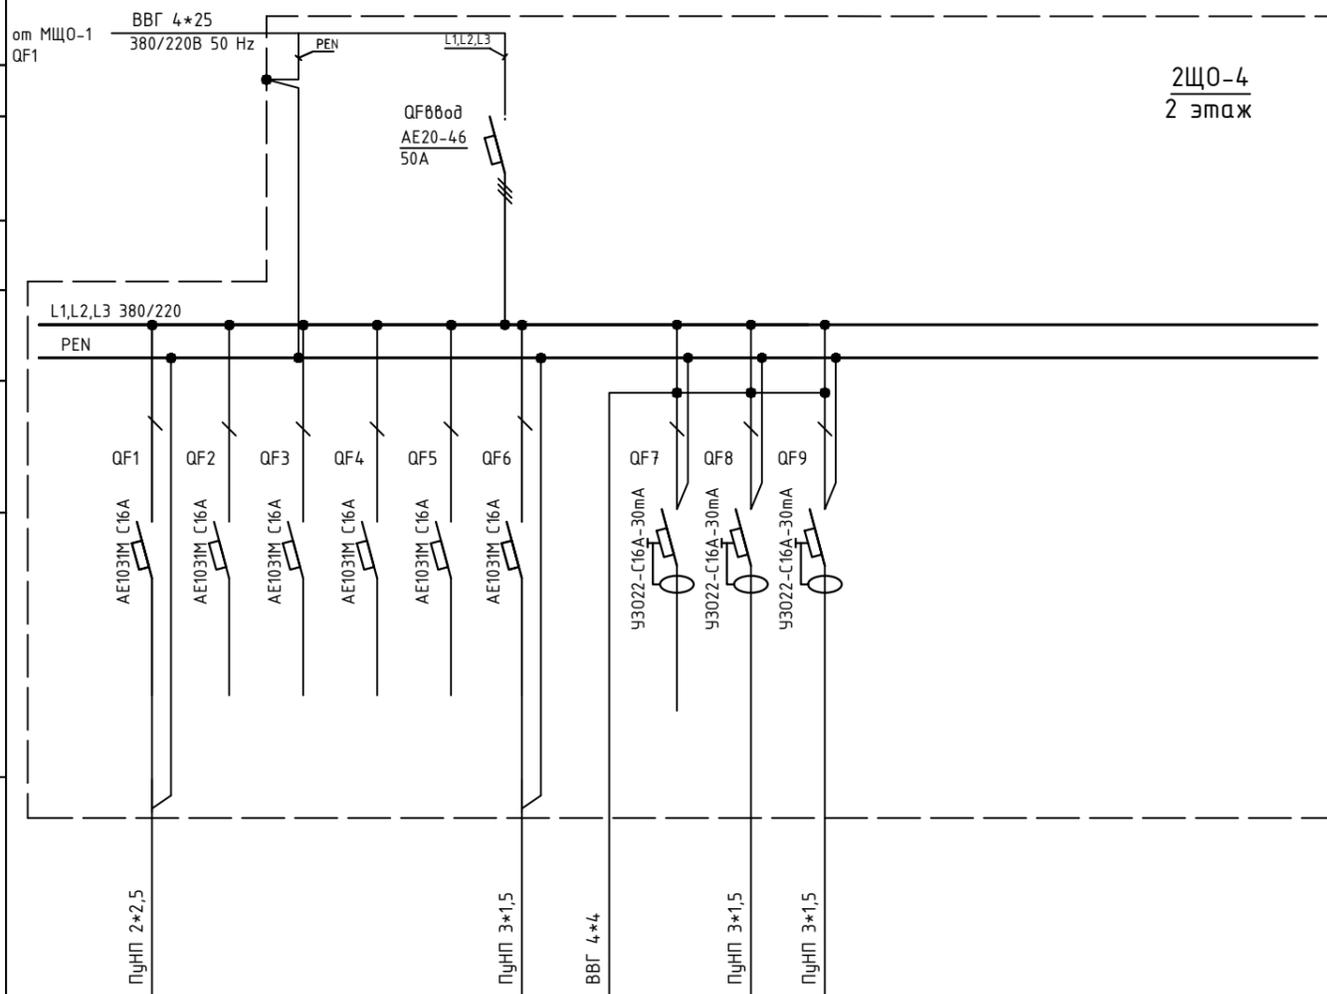

2ЩО-4  
2 этаж

Обозначение по плану

Номер группы

Фаза

Рy, (кВт)

Ток (А)

Наименование потребителя

	1	2	3	4	5	6	7	8	9	
	L1	L2	L3	L1	L2	L3	L1,L2,L3	L1	L2	L3
		Резерв	Резерв	Резерв	Резерв		Розетка на щите	Резерв		

Изм.	Кол.уч.	Лист	№ док.	Подпись	Дата				
ГИП		Арсентьев Е.П.			06.22г.	Объект по адресу: г.Москва, Зеленоград,			Стадия
Проверил		Арсентьев Е.П.			06.22г.				Лист
Разраб.		Кострюкова С.А.			06.22г.	Исполнительная однолинейная схема электроснабжения 2ЩО-4			Листов
						2-й этаж			
							<b>ООО "ТМ-Электро"</b>		

Взам. инв. N

Подпись и дата

Инв. N подл.

Данные питающей линии, кабель, (провод), марка сечение, длина

от МЩО-1  
QF1

ВВГ 4\*25  
380/220В 50 Hz

PEN

QF880d  
AE20-46  
31,5A

Mercury  
231AM-01

Wh

2ЩО-5  
2 этаж

L1,L2,L3 380/220

PEN

КГ 4\*25


Тип вводного устройства  
Прибор учета, тип, напряжение, рабочий ток  
УЗО, тип, In, ток утечки  
Вводной аппарат тип, In  
Электроустановка:  
Расчетный ток А  
Установленная мощность, кВт

Аппараты защиты, УЗО  
Тип  
In, А  
Id, А

Линия  
Марка и сечение проводника, длина, способ прокладки

Обозначение по плану														
Номер группы	1													
Фаза	L1,L2,L3													
Рy, (кВт)														
Ток (А)														
Наименование потребителя	ЩР п.217													

Изм.	Кол.уч.	Лист	№ док.	Подпись	Дата				
ГИП		Арсентьев Е.П.			06.22г.	Объект по адресу: г.Москва, Зеленоград,	Стадия	Лист	Листов
Проверил		Арсентьев Е.П.			06.22г.		ИД	73	
Разраб.		Кострюкова С.А.			06.22г.				
						Исполнительная однолинейная схема электроснабжения 2ЩО-5 2-й этаж			
							ООО "ТМ-Электро"		

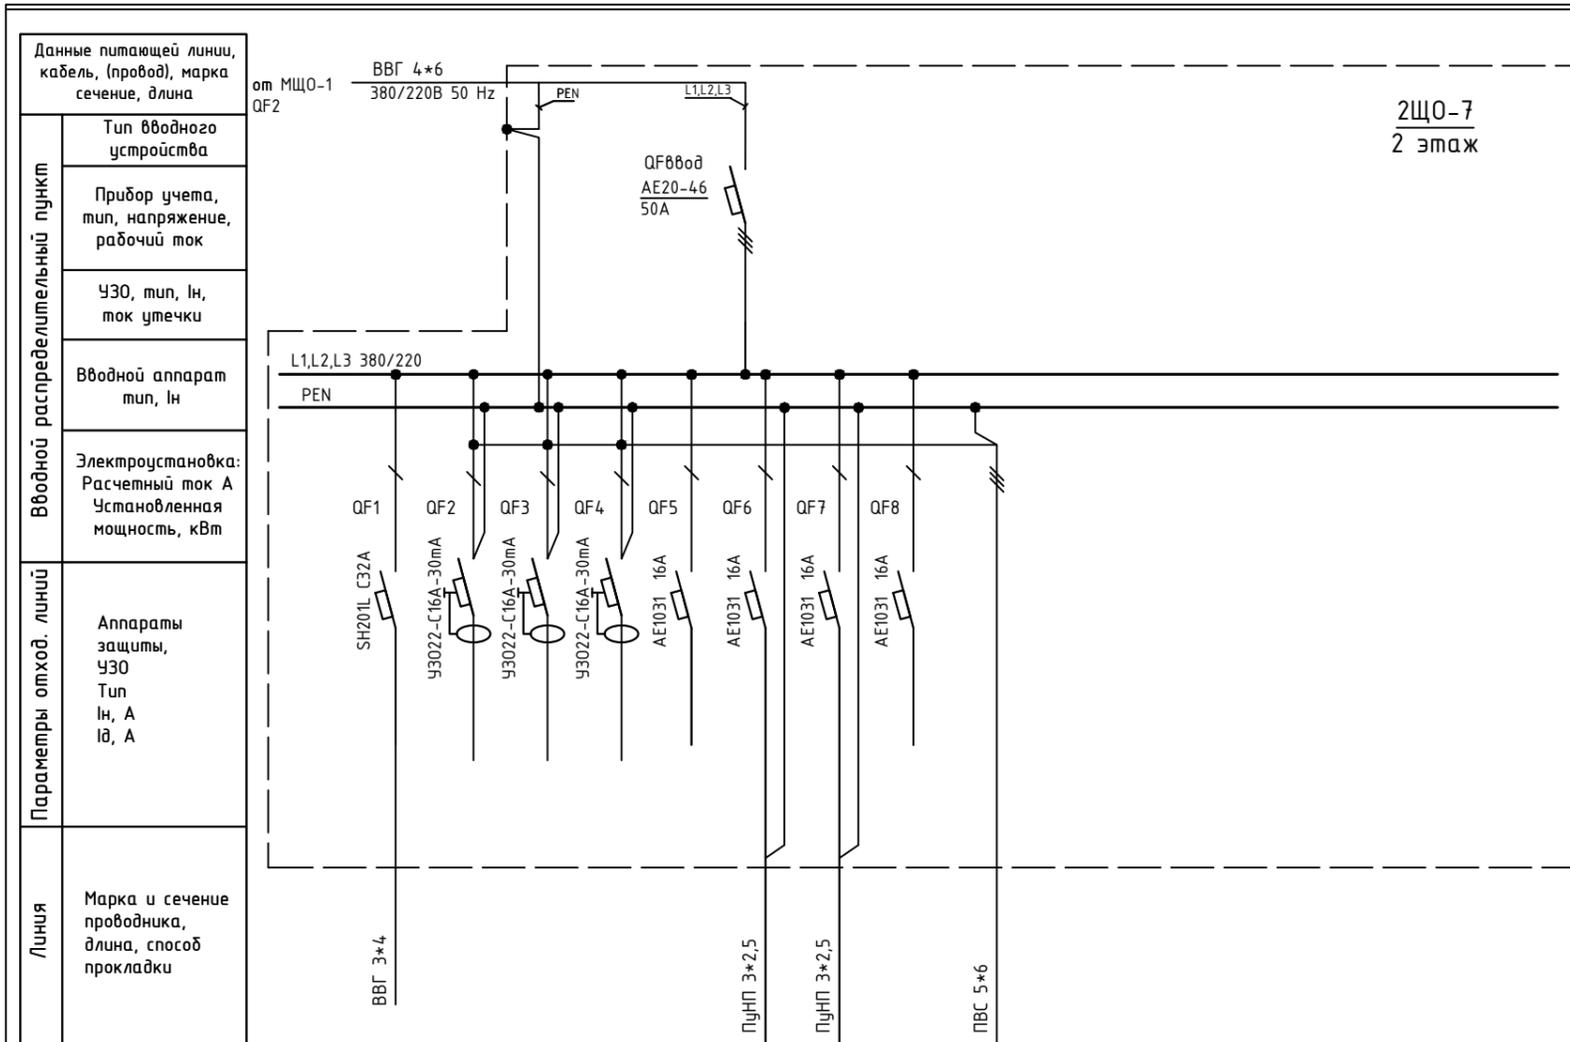

2Щ0-7  
2 этаж

Обозначение по плану																		
Номер группы	1	2	3	4	5	6	7	8										
Фаза	L1	L1	L2	L3	L1	L2	L3	L1	L1,L2,L3									
Р <sub>у</sub> , (кВт)																		
Ток (А)																		
Наименование потребителя	Резерв	Резерв	Резерв	Резерв	Резерв			Резерв										


Инв. N подл. Подпись и дата. Взам. инв. N

Изм.	Кол.уч.	Лист	№ док.	Подпись	Дата

Объект по адресу: г.Москва, Зеленоград,			Стадия	Лист	Листов
			ИД	74	
Исполнительная однолинейная схема электроснабжения 2Щ0-7 2-й этаж			<b>ООО "ТМ-Электро"</b>		

Инв. N подл. Подпись и дата. Взам. инв. N

Данные питающей линии, кабель, (провод), марка сечение, длина	Вводной распределительный пункт
Тип вводного устройства	
Прибор учета, тип, напряжение, рабочий ток	
УЗО, тип, In, ток утечки	
Вводной аппарат тип, In	
Электроустановка: Расчетный ток А Установленная мощность, кВт	Параметры отход. линий
Аппараты защиты, УЗО Тип In, А I <sub>д</sub> , А	
Марка и сечение проводника, длина, способ прокладки	Линия

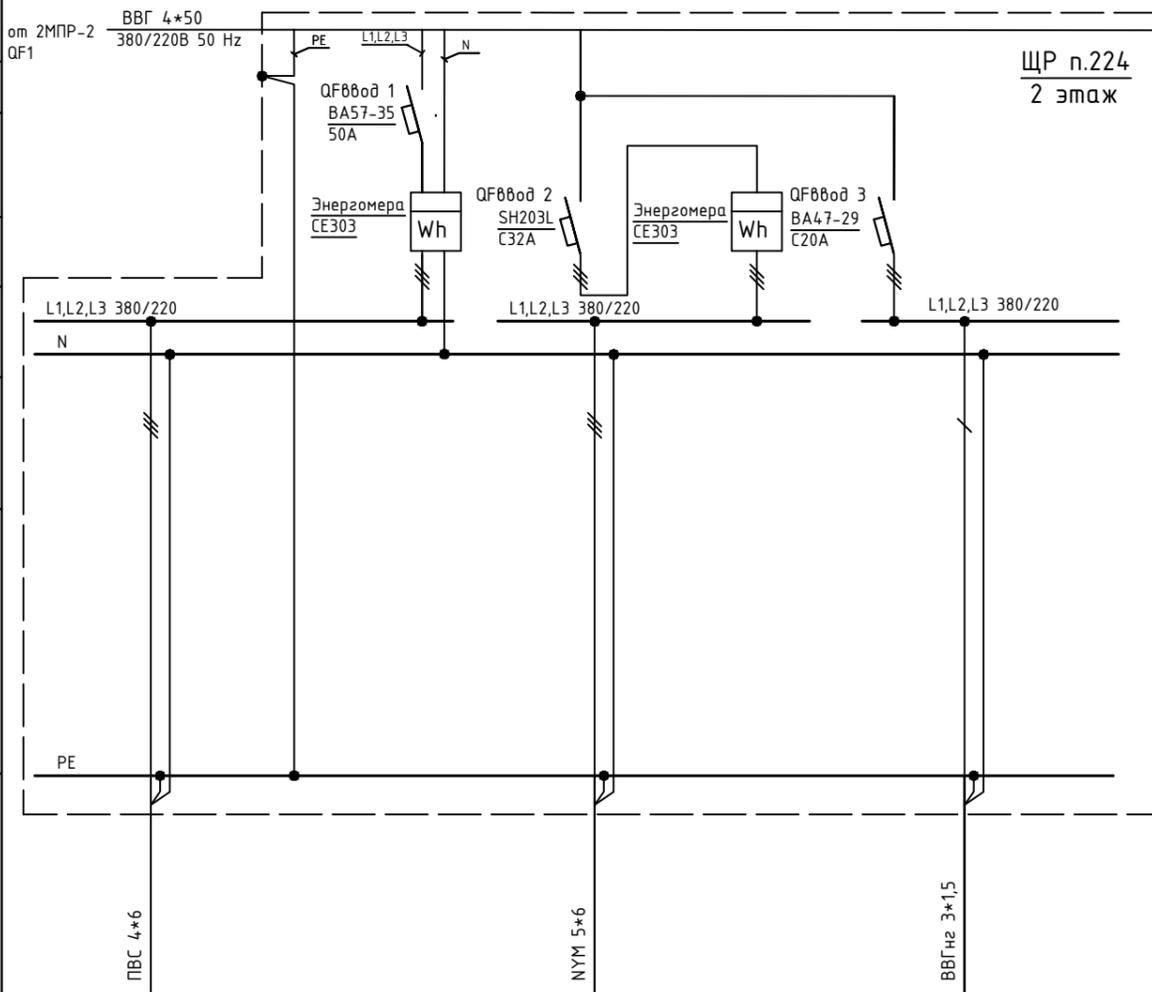

Обозначение по плану	1			2			3		
Номер группы	1			2			3		
Фаза	L1,L2,L3			L1,L2,L3			L1		
Р <sub>у</sub> , (кВт)									
Ток (А)									
Наименование потребителя	п.226			п.224			Розетка на щите		

1
L1,L2,L3


Изм.	Кол.уч.	Лист	№ док.	Подпись	Дата

Объект по адресу: г.Москва, Зеленоград,				Стадия	Лист	Листов
				ИД	75	
Исполнительная однолинейная схема электроснабжения ЩР п.224 2-й этаж				<b>ООО "ТМ-Электро"</b>		



Инв. N подл. Подпись и дата. Взам. инв. N

Вводной распределительный пункт	Данные питающей линии, кабель, (провод), марка сечение, длина	от 1МПП-1 QF3
	Тип вводного устройства	ABBГ 4*25
	Прибор учета, тип, напряжение, рабочий ток	QF8вод BA57-35 80A
	УЗО, тип, In, ток утечки	
	Вводной аппарат тип, In	
Параметры отход. линий	Электростановка: Расчетный ток А Установленная мощность, кВт	
	Аппараты защиты, УЗО Тип In, А Iд, А	
Линия	Марка и сечение проводника, длина, способ прокладки	ВВГ 4*2,5 ВВГ 4*2,5 ВВГ 4*2,5 ВВГ 4*2,5 ВВГ 4*2,5 ПВС 3*2,5 ВВГнгз-LS 3*2,5

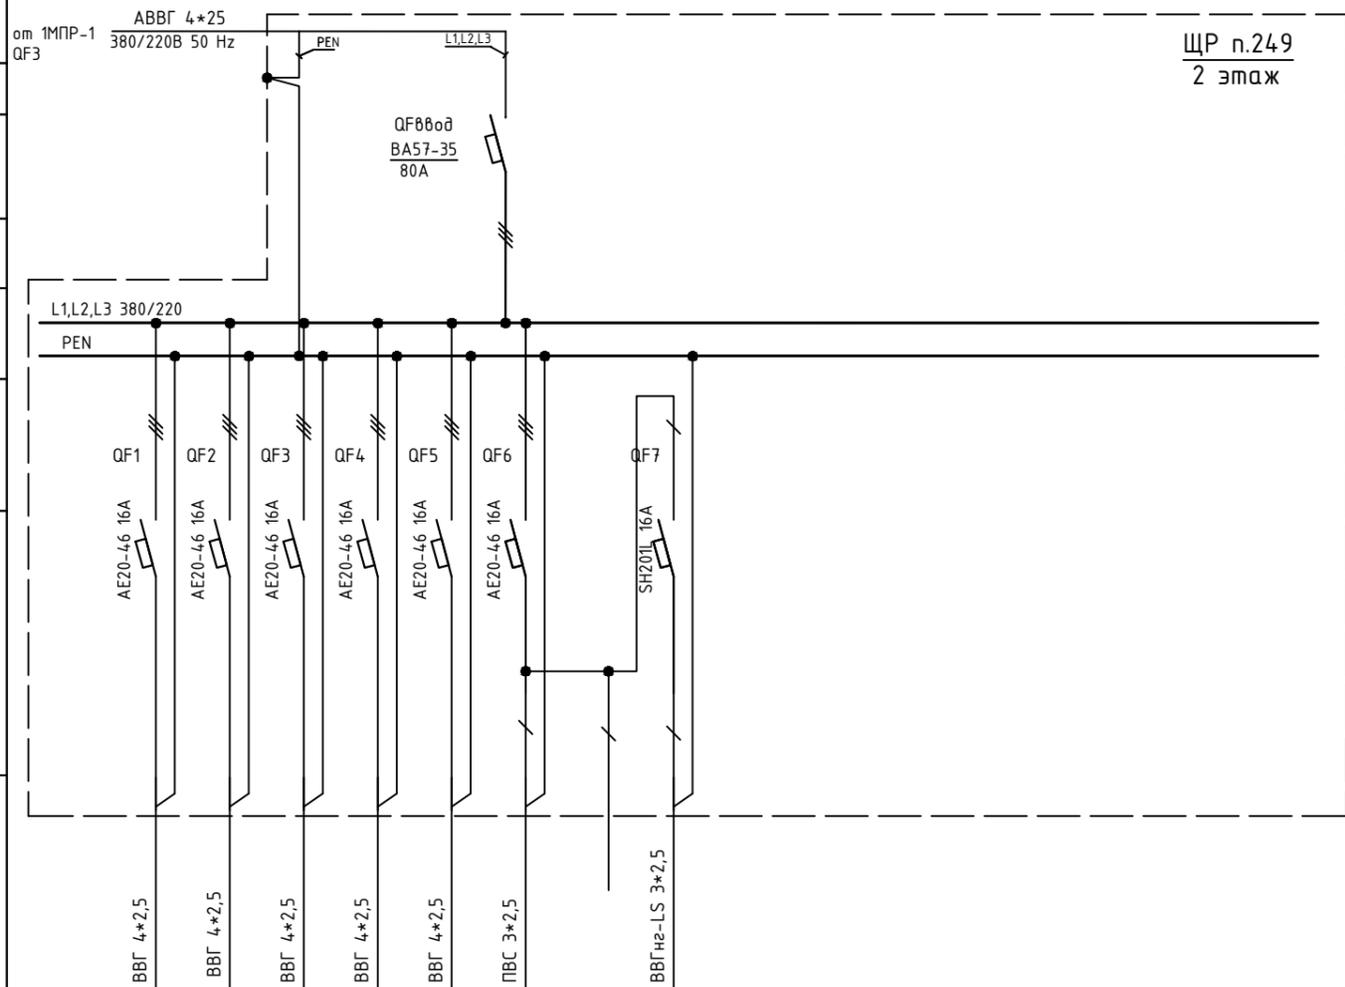

ЩР п.249  
2 этаж


Обозначение по плану																					
Номер группы	1	2	3	4	5	6															
Фаза	L1,L2,L3	L1,L2,L3	L1,L2,L3	L1,L2,L3	L1,L2,L3	L1	L2	L3													
Pу, (кВт)																					
Ток (А)																					
Наименование потребителя						Розетка на щите	Резерв														

Изм.	Кол.уч.	Лист	№ док.	Подпись	Дата	Объект по адресу: г.Москва, Зеленоград, Исполнительная однолинейная схема электрообеспечения ЩР п.249 2-й этаж	Стадия	Лист	Листов
ГИП		Арсентьев Е.П.			06.22г.		ИД	77	
Проверил		Арсентьев Е.П.			06.22г.				
Разраб.		Кострюкова С.А.			06.22г.				
						<b>ООО "ТМ-Электро"</b>			

Взам. инв. N

Подпись и дата

Инв. N подл.

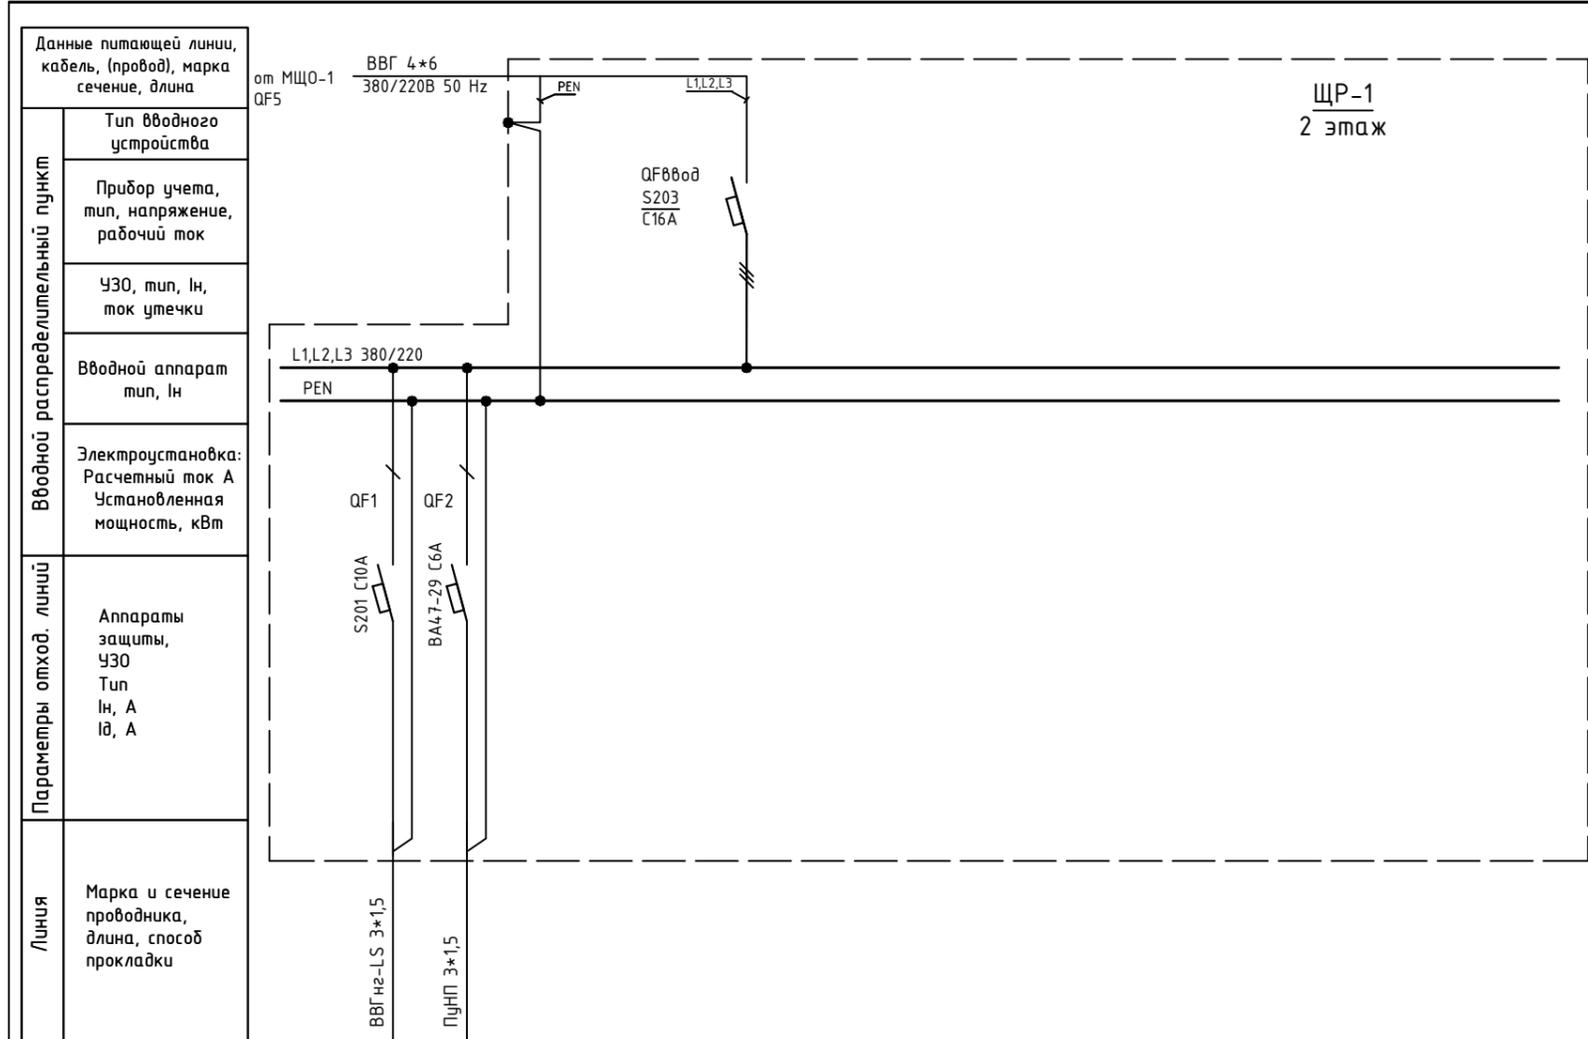

Обозначение по плану															
Номер группы	1	2													
Фаза	L1	L2													
Рy, (кВт)															
Ток (А)															
Наименование потребителя															

Изм.	Кол.уч.	Лист	№ док.	Подпись	Дата


Объект по адресу: г.Москва, Зеленоград,			Стадия	Лист	Листов
			ИД	78	
Исполнительная однолинейная схема электроснабжения ЩР-1 2-й этаж			ООО "ТМ-Электро"		



Взам. инв. N


Подпись и дата

Инв. N подл.

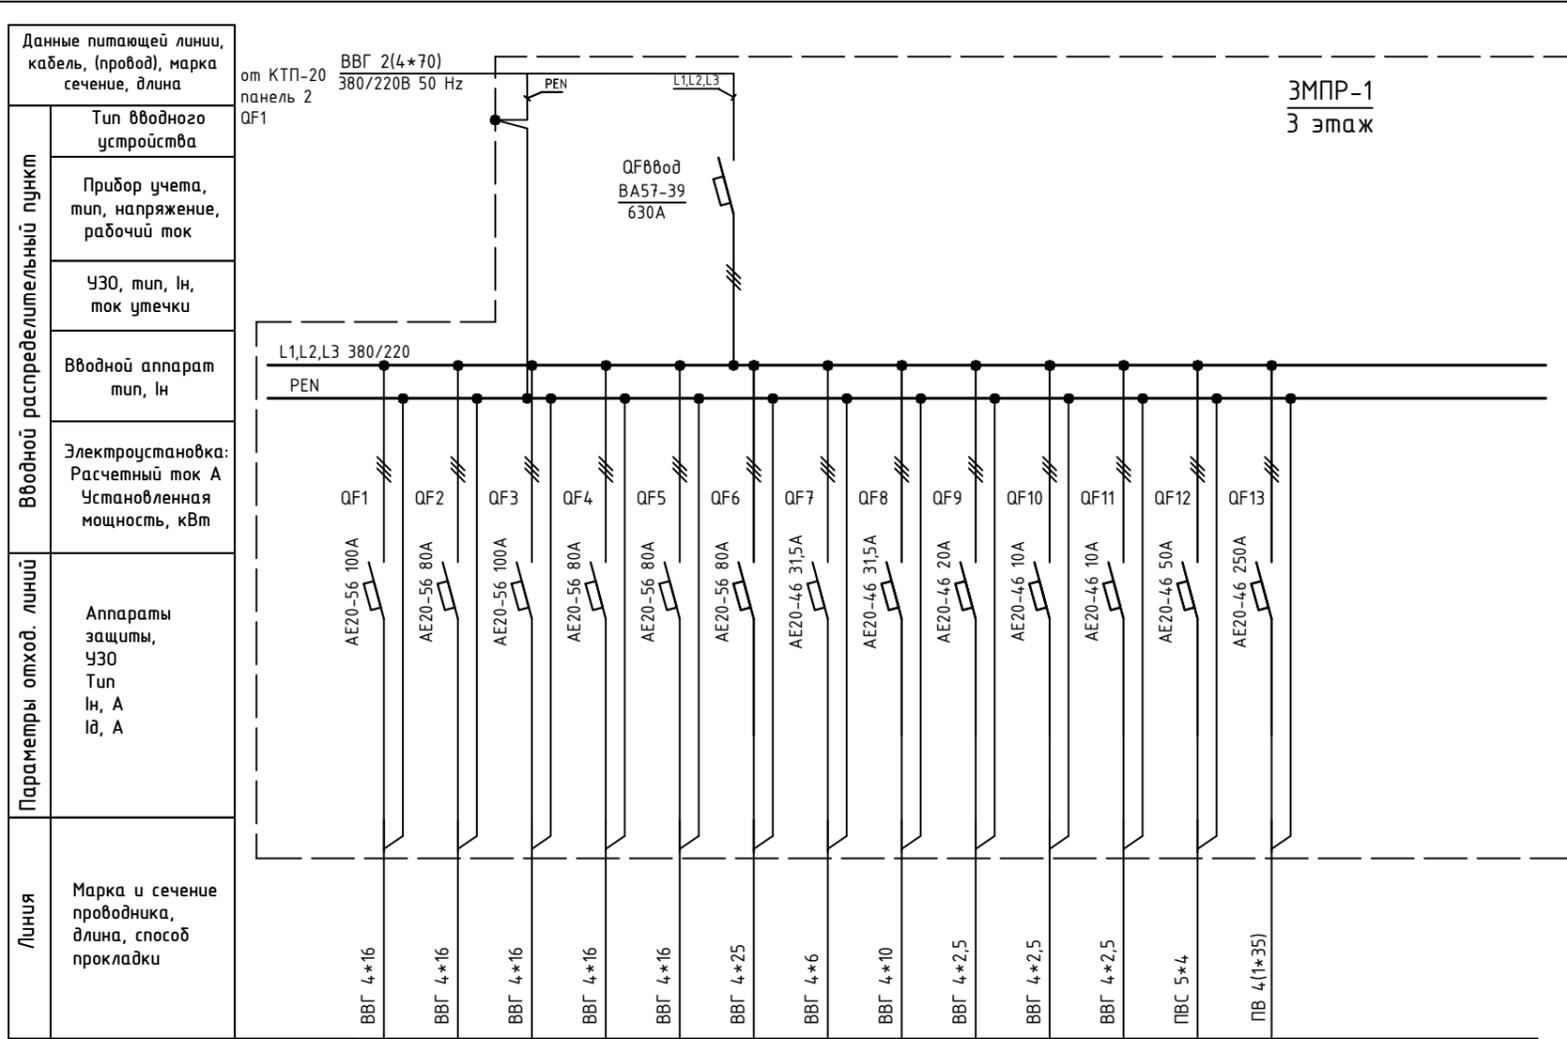

Обозначение по плану																			
Номер группы	1	2	3	4	5	6	7	8	9	10	11	12	13						
Фаза	L1,L2,L3																		
Рy, (кВт)																			
Ток (А)																			
Наименование потребителя	ЗПР-13	ЗПР-9	ЗПР-7	ЗПР-5	ЗПР-11	В-54	ЗПР-1	ЗВПР	П-3	В-53	В-52	п.358	п.359						

Изм.	Кол.уч.	Лист	№ док.	Подпись	Дата				
ГИП		Арсентьев Е.П.			06.22г.	Объект по адресу: г.Москва, Зеленоград,	Стадия	Лист	Листов
Проверил		Арсентьев Е.П.			06.22г.		ИД	80	
Разраб.		Кострюкова С.А.			06.22г.				
						Исполнительная однолинейная схема электроснабжения ЗМПП-1 3-й этаж	ООО "ТМ-Электро"		

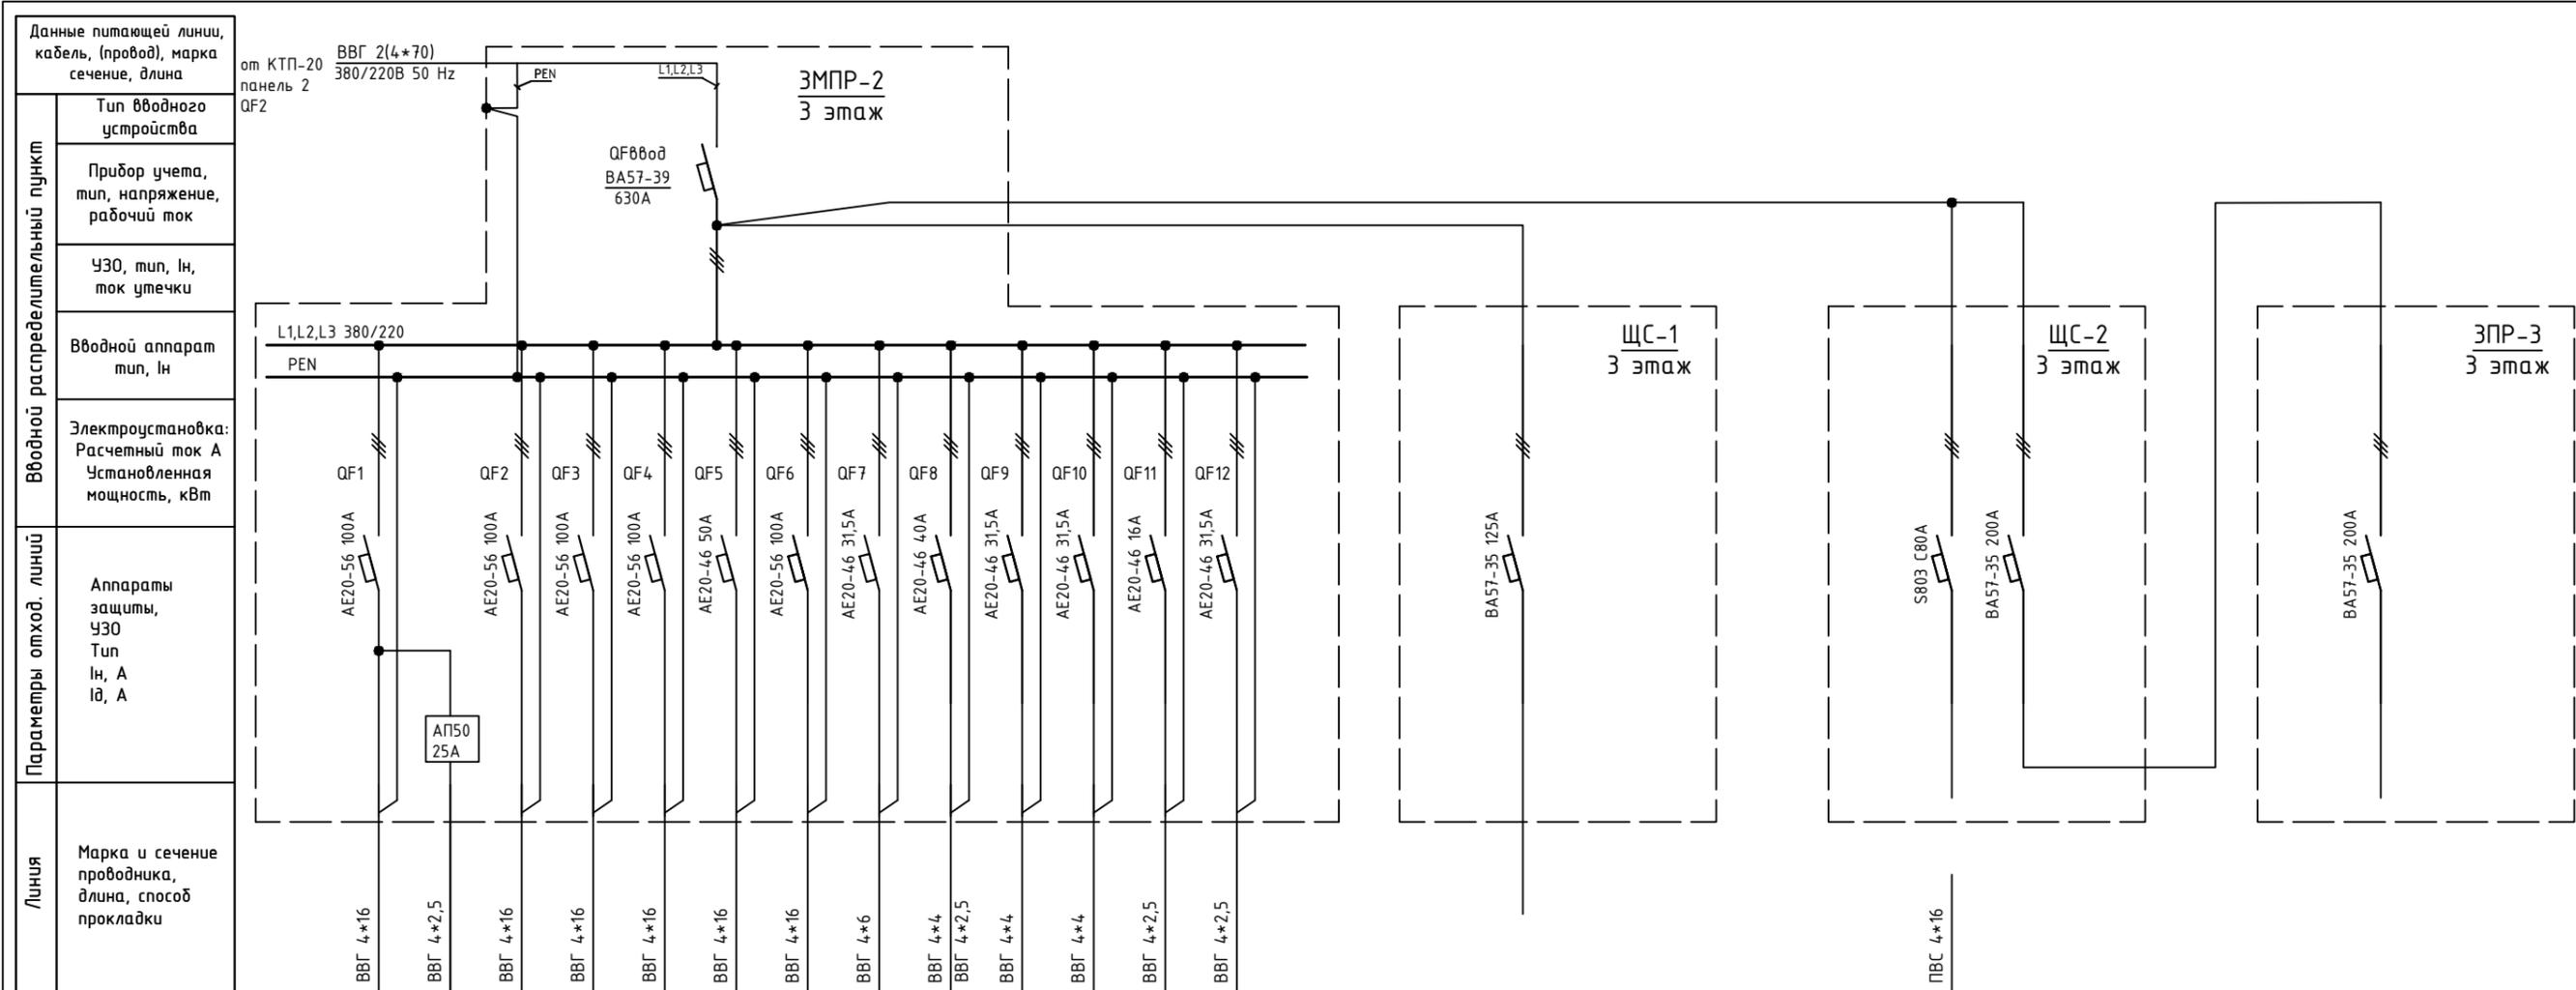

Обозначение по плану																						
Номер группы	1	2	3	4	5	6	7	8	9	10	11	12										
Фаза	L1,L2,L3																					
Рy, (кВт)																						
Ток (А)																						
Наименование потребителя	ЗПР-14	П-10	ЗПР-8	ЗПР-6	ЗПР-10	ЗПР-4	ЗПР-12	ЗПР-2	П-9, П-5	П-2	П-55	В-55	П-4									

Инв. N подл. Подпись и дата. Взам. инв. N

Изм.	Кол.уч.	Лист	№ док.	Подпись	Дата	Объект по адресу: г.Москва, Зеленоград,	Стадия	Лист	Листов
ГИП		Арсентьев Е.П.			06.22г.		ИД	81	
Проверил		Арсентьев Е.П.			06.22г.		Исполнительная однолинейная схема электроснабжения ЗМПР-2 3-й этаж		
Разраб.		Кострюкова С.А.			06.22г.				
						<b>ООО "ТМ-Электро"</b>			

Взам. инв. N

Инв. N подл. Подпись и дата


Данные питающей линии, кабель, (провод), марка сечение, длина

от КТП-20 панель 3 QF1

ВВГ 4\*120 380/220В 50 Hz

МЩО-2  
3 этаж

Тип вводного устройства  
Прибор учета, тип, напряжение, рабочий ток  
УЗО, тип, ин, ток утечки  
Вводной аппарат тип, ин  
Электроустановка: Расчетный ток А Установленная мощность, кВт

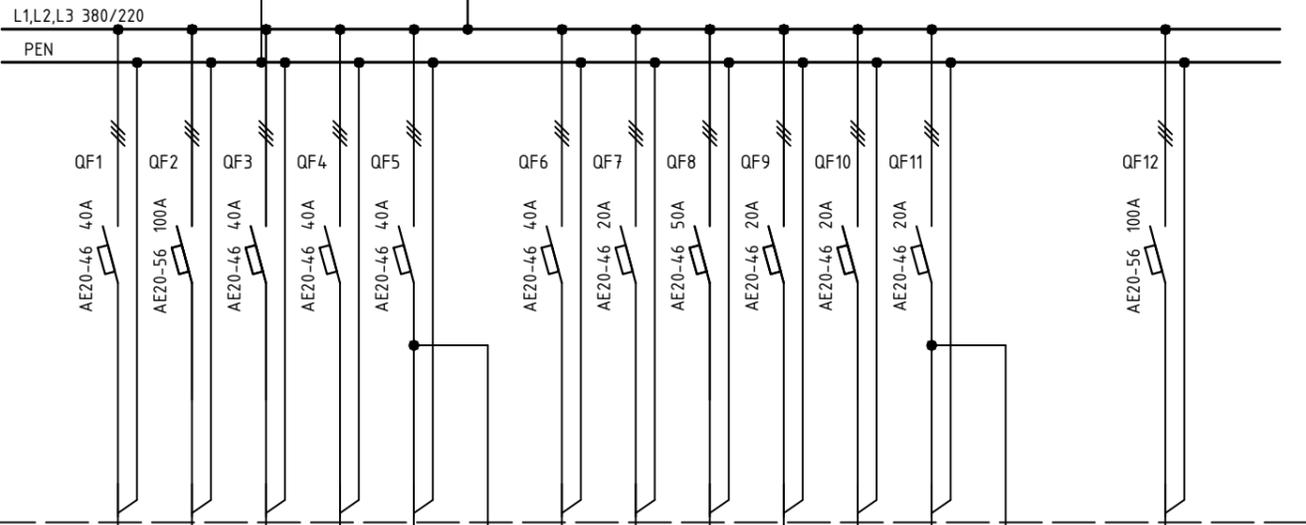

Аппараты защиты, УЗО  
Тип  
In, A  
Id, A

Марка и сечение проводника, длина, способ прокладки

ВВГ 4\*16  
AE20-56 100A  
AE20-46 40A  
AE20-46 40A  
ABBГ 4\*25  
ВВГ 4\*16  
ПуГВ 3\*2,5  
ВВГ 4\*16  
ВВГ 3\*2,5  
ВВГ 4\*2,5  
ПуГВ 3\*2,5  
ПуГВ 3\*2,5  
КГ 5\*25

Обозначение по плану													
Номер группы	1	2	3	4	5	6	7	8	9	10	11	12	
Фаза	L1,L2,L3	L1,L2,L3	L1,L2,L3	L1,L2,L3	L1,L2,L3	L3	L1,L2,L3	L3	L1,L2,L3	L1,L2,L3	L1	L2,L3	L1,L2,L3
Р <sub>у</sub> , (кВт)													
Ток (А)													
Наименование потребителя	ЗЩО-1	4ЩО-5 (4 этаж)	4ЩО-1 (4 этаж)	4ЩО-2, 4ЩО-4, 4ЩР-4а (4 этаж)	4ЩО-6 (4 этаж)	Розетка в щите	ЗЩО-3; ЗЩО-5 (3 этаж)		ЗЩО-2; ЗЩО-4 (3 этаж)	Вент. камера	Аварийное освещение		ЩС-3 к.308

Изм.	Кол.уч.	Лист	№ док.	Подпись	Дата

Объект по адресу: г.Москва, Зеленоград,			Стадия	Лист	Листов
			ИД	82	
Исполнительная однолинейная схема электроснабжения МЩО-2 3-й этаж			ООО "ТМ-Электро"		

Взам. инв. N

Подпись и дата

Инв. N подл.

Данные питающей линии, кабель, (провод), марка сечение, длина

от ЗМПР-1 QF7 ВВГ 4\*6 380/220В 50 Hz

Тип вводного устройства

Прибор учета, тип, напряжение, рабочий ток


УЗО, тип, In, ток утечки

Вводной аппарат тип, In

Электроустановка: Расчетный ток А Установленная мощность, кВт

Аппараты защиты, УЗО Тип In, А Iд, А

Марка и сечение проводника, длина, способ прокладки

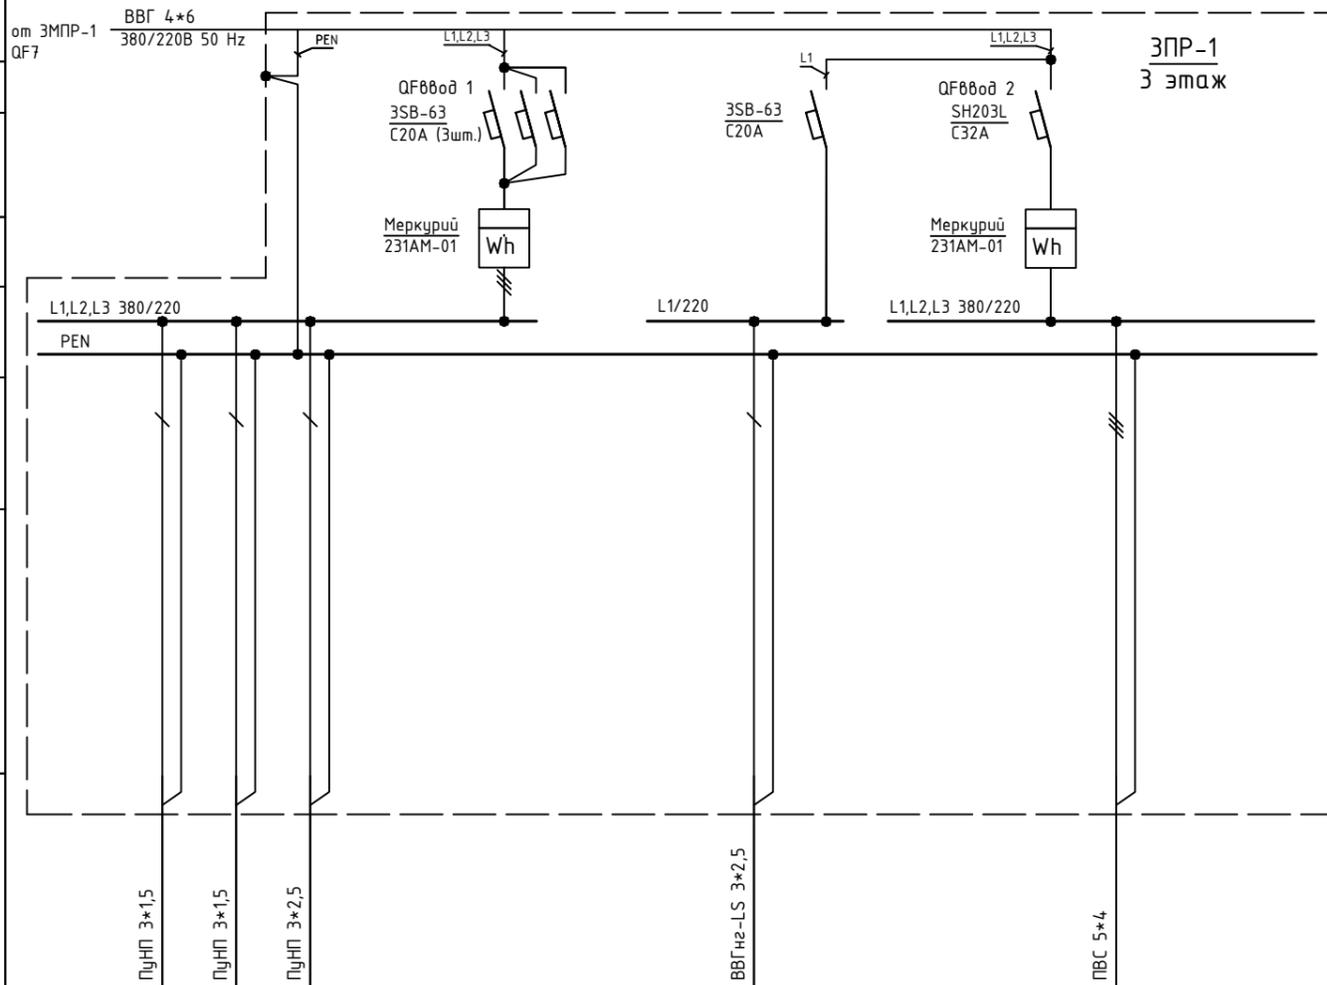

Обозначение по плану	1			3	2		
Номер группы	1			3	2		
Фаза	L1,L2,L3	L2	L3	L1	L1,L2,L3		
Р <sub>у</sub> , (кВт)							
Ток (А)							
Наименование потребителя	п.355			Розетка на щите	п.356		


Изм.	Кол.уч.	Лист	№ док.	Подпись	Дата

Объект по адресу: г.Москва, Зеленоград,			Стадия	Лист	Листов
			ИД	83	

Взам. инв. N

Подпись и дата

Инв. N подл.

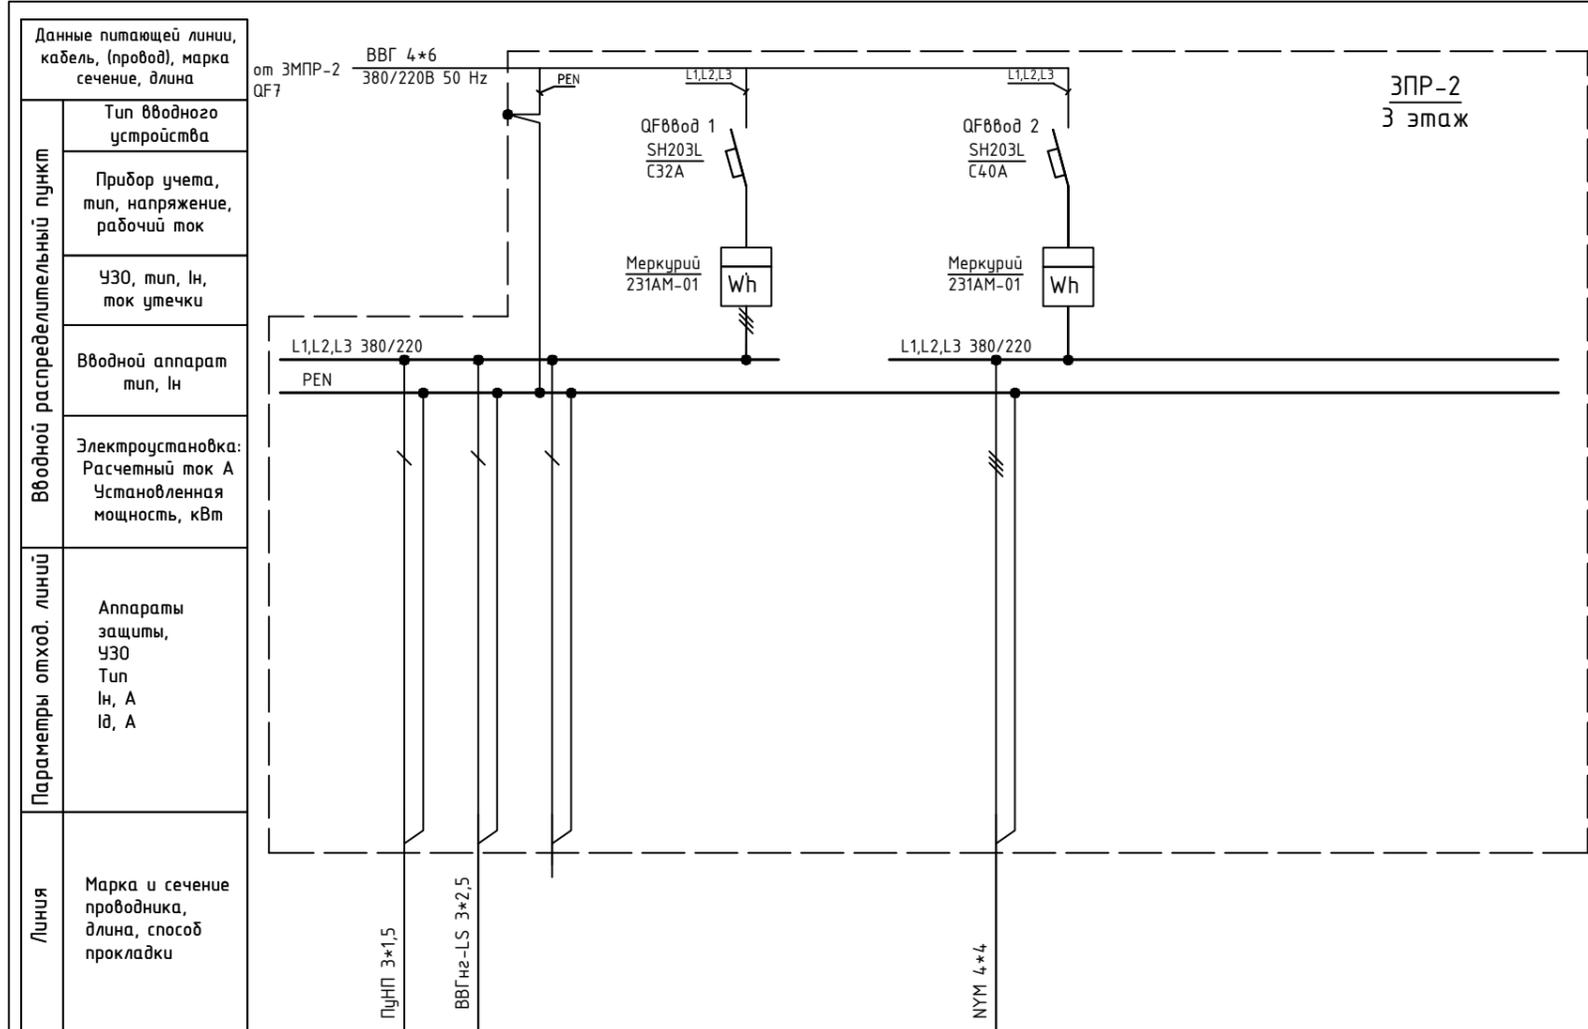

Обозначение по плану																				
Номер группы	1			2																
Фаза	L2	L1	L3	L1,L2,L3																
Рy, (кВт)																				
Ток (А)																				
Наименование потребителя	п.353	п.353	Резерв																	

Изм.	Кол.уч.	Лист	№ док.	Подпись	Дата
ГИП		Арсентьев Е.П.			06.22г.
Проверил		Арсентьев Е.П.			06.22г.
Разраб.		Кострюкова С.А.			06.22г.

Объект по адресу: г.Москва, Зеленоград,			Стадия	Лист	Листов
			ИД	84	
Исполнительная однолинейная схема электроснабжения ЗПР-2 3-й этаж			<b>ООО "ТМ-Электро"</b>		

Взам. инв. N

Подпись и дата

Инв. N подл.

Данные питающей линии, кабель, (провод), марка сечение, длина

от ЩС-1 QF

Тип вводного устройства

Прибор учета, тип, напряжение, рабочий ток

УЗО, тип, In, ток утечки

Вводный аппарат тип, In

Электроустановка:  
Расчетный ток А  
Установленная мощность, кВт

Аппараты защиты, УЗО  
Тип  
In, А  
I<sub>д</sub>, А

Марка и сечение проводника, длина, способ прокладки

Обозначение по плану


Номер группы

Фаза

P<sub>y</sub>, (кВт)

Ток (А)

Наименование потребителя

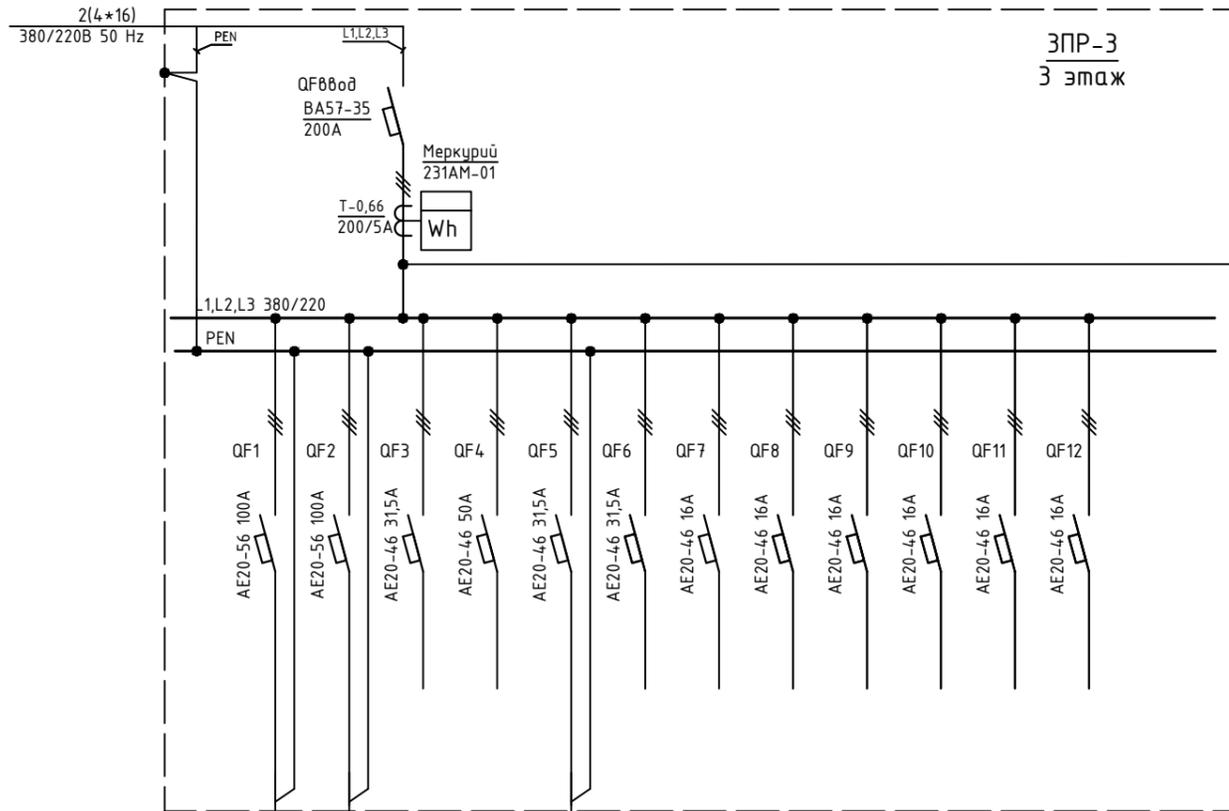


ПВС 5*16														
	1	2	3	4	5	6	7	8	9	10	11	12		
	L1,L2,L3	L1,L2,L3	L1,L2,L3	L1,L2,L3	L3	L1,L2,L3								
	ЩР-1 п.359		Резерв	Резерв	Резерв	Резерв	Резерв	Резерв	Резерв	Резерв	Резерв	Резерв		

ВВГ 5*25	
	1
	L1,L2,L3
	п.359

Изм.	Кол.уч.	Лист	№ док.	Подпись	Дата
ГИП		Арсентьев Е.П.			06.22г.
Проверил		Арсентьев Е.П.			06.22г.
Разраб.		Кострюкова С.А.			06.22г.

Объект по адресу: г.Москва, Зеленоград,			Стадия	Лист	Листов
			ИД	85	
Исполнительная однолинейная схема электроснабжения ЗПР-3 3-й этаж			ООО "ТМ-Электро"		

ЗПР-4  
3 этаж

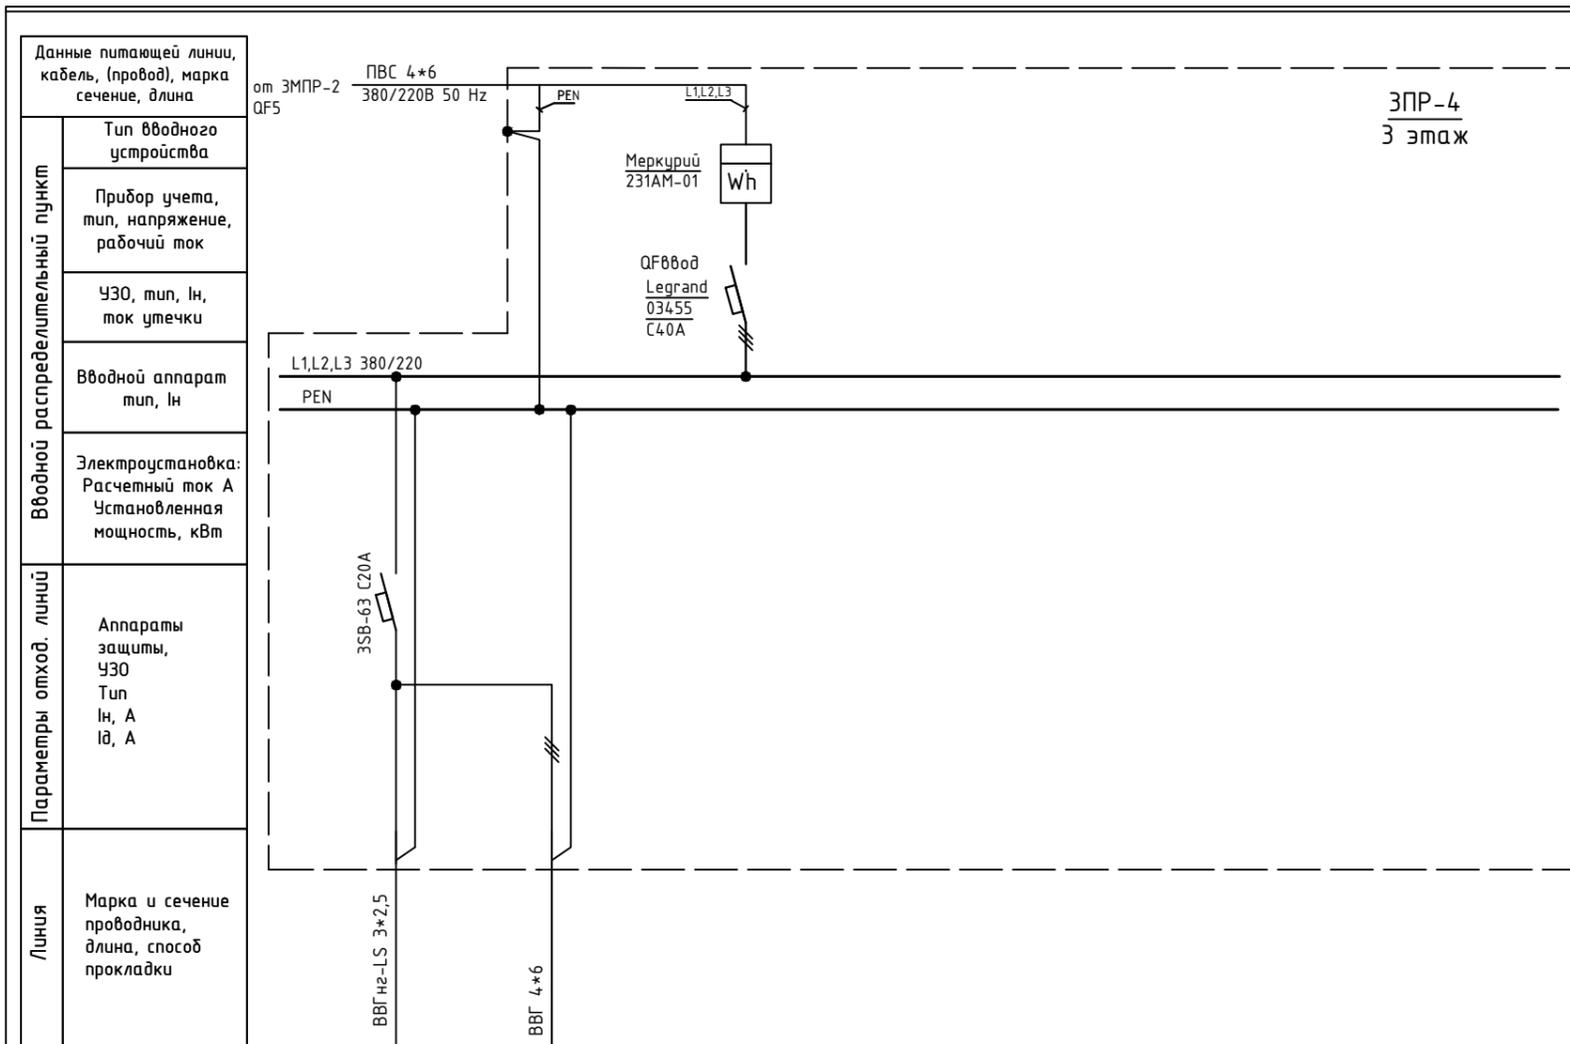

Обозначение по плану															
Номер группы	1	2													
Фаза	L1	L1,L2,L3													
Р <sub>у</sub> , (кВт)															
Ток (А)															
Наименование потребителя	Розетка на щите														

Взам. инв. N

Подпись и дата

Инв. N подл.


Изм.	Кол.уч.	Лист	№ док.	Подпись	Дата
ГИП		Арсентьев Е.П.			06.22г.
Проверил		Арсентьев Е.П.			06.22г.
Разраб.		Кострюкова С.А.			06.22г.

Объект по адресу: г.Москва, Зеленоград,			Стадия	Лист	Листов
			ИД	86	
Исполнительная однолинейная схема электроснабжения ЗПР-4 3-й этаж			<b>ООО "ТМ-Электро"</b>		

Взам. инв. N

Подпись и дата

Инв. N подл.

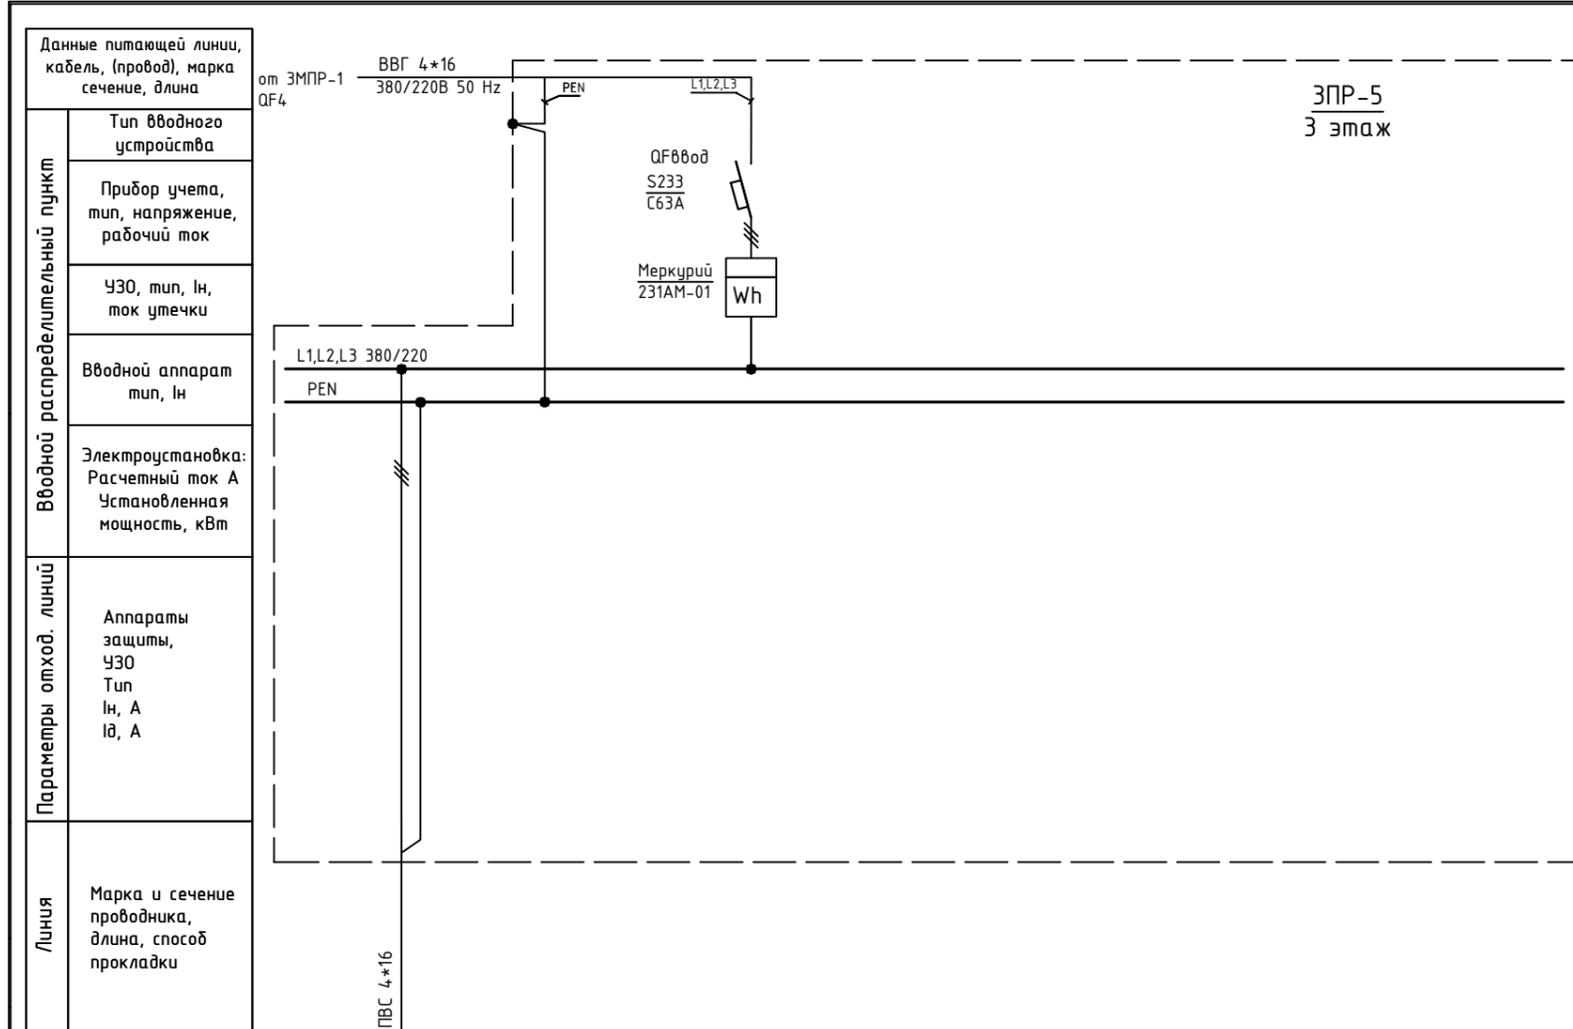

Обозначение по плану																					
Номер группы	1																				
Фаза	L1,L2,L3																				
Рy, (кВт)																					
Ток (А)																					
Наименование потребителя	п.359																				

Изм.	Кол.уч.	Лист	№ док.	Подпись	Дата

Объект по адресу: г.Москва, Зеленоград,			Стадия	Лист	Листов
			ИД	87	
Исполнительная однолинейная схема электроснабжения ЗПР-5 3-й этаж			<b>ООО "ТМ-Электро"</b>		

Взам. инв. N

Подпись и дата

Инв. N подл.

Данные питающей линии, кабель, (провод), марка сечение, длина

от ЗМПР-2 ВВГ 4\*16  
QF3 380/220В 50 Hz

Тип вводного устройства

Прибор учета, тип, напряжение, рабочий ток

УЗО, тип, In, ток утечки

Вводной аппарат тип, In

Электроустановка:  
Расчетный ток А  
Установленная мощность, кВт

Параметры отход. линий

Аппараты защиты, УЗО  
Тип  
In, А  
I<sub>д</sub>, А

Линия

Марка и сечение проводника, длина, способ прокладки

Обозначение по плану


Номер группы

Фаза

Py, (кВт)

Ток (А)

Наименование потребителя

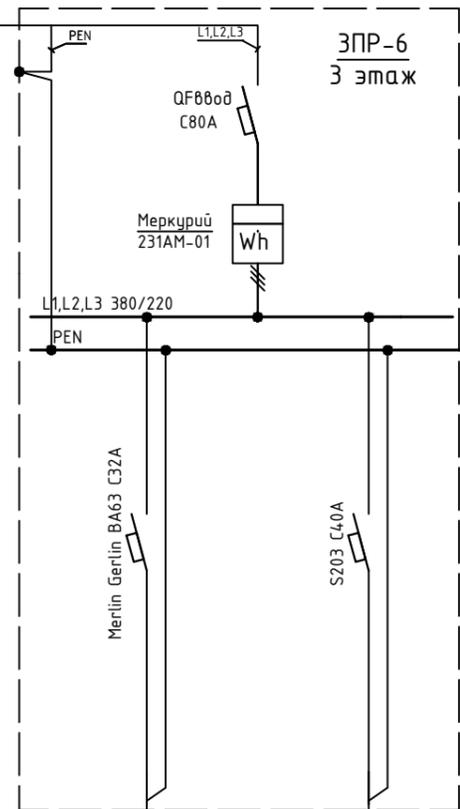

		L1,L2,L3			L1,L2,L3		
		ЩР п.34.0			ЩР п.34.4		

Изм.	Кол.уч.	Лист	№ док.	Подпись	Дата
ГИП		Арсентьев Е.П.			06.22г.
Проверил		Арсентьев Е.П.			06.22г.
Разраб.		Кострюкова С.А.			06.22г.

Объект по адресу: г.Москва, Зеленоград,			Стадия	Лист	Листов
			ИД	88	
Исполнительная однолинейная схема электроснабжения ЗЭП-6 3-й этаж			<b>ООО "ТМ-Электро"</b>		

Взам. инв. N

Подпись и дата

Инв. N подл.

Данные питающей линии, кабель, (провод), марка сечение, длина


от ЗМПР-1  
QF3 ВВГ 4\*16  
380/220В 50 Hz

Тип вводного устройства  
Прибор учета, тип, напряжение, рабочий ток  
УЗО, тип, In, ток утечки  
Вводной аппарат тип, In  
Электроустановка:  
Расчетный ток А  
Установленная мощность, кВт

Аппараты защиты, УЗО  
Тип  
In, А  
I<sub>Δ</sub>, А

Марка и сечение проводника, длина, способ прокладки

Обозначение по плану
Номер группы
Фаза
Pу, (кВт)
Ток (А)
Наименование потребителя

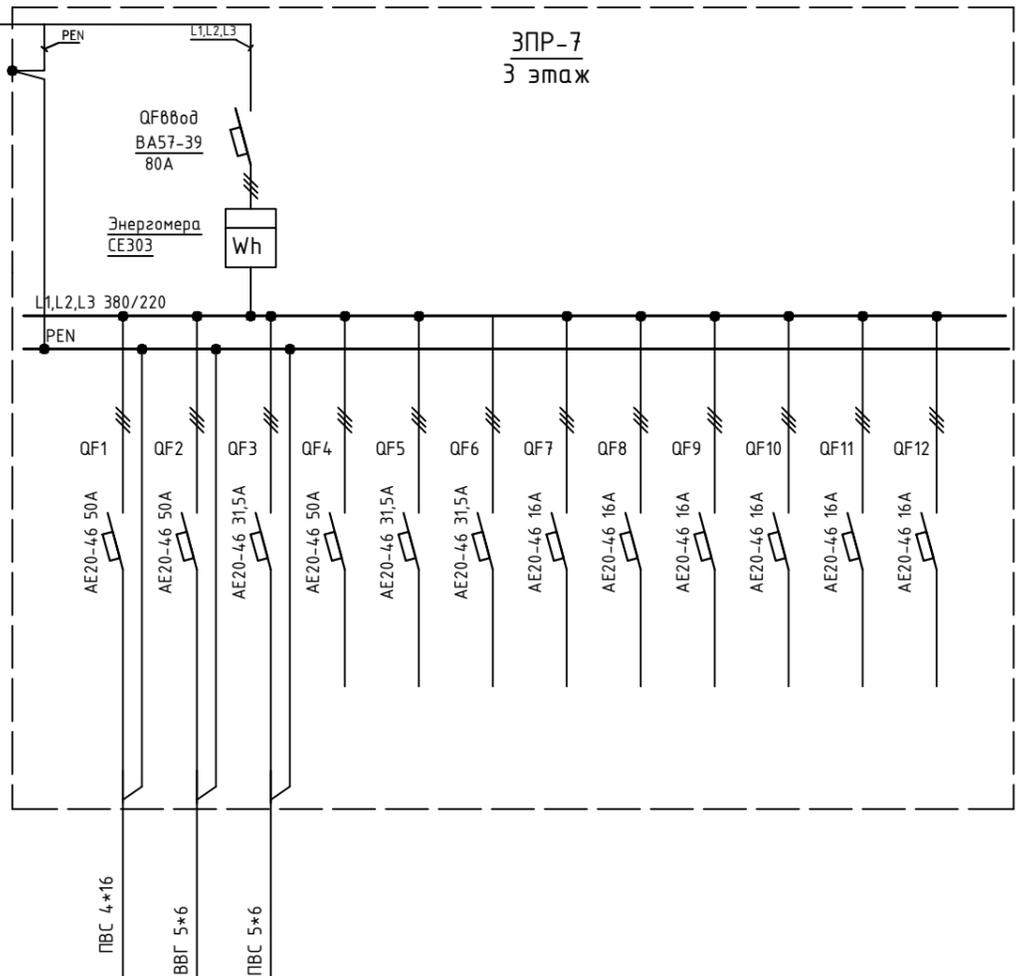


	1	2	3	4	5	6	7	8	9	10	11	12	13	
	L1,L2,L3	L1,L2,L3	L1,L2,L3	L1,L2,L3	L1,L2,L3	L1,L2,L3	L1,L2,L3	L1,L2,L3	L1,L2,L3	L1,L2,L3	L1,L2,L3	L1,L2,L3	L1,L2,L3	L1,L2,L3
	ЩР n.3598				Резерв	Резерв		Резерв	Резерв	Резерв	Резерв	Резерв	Резерв	

Изм.	Кол.уч.	Лист	№ док.	Подпись	Дата
ГИП		Арсентьев Е.П.			06.22г.
Проверил		Арсентьев Е.П.			06.22г.
Разраб.		Кострюкова С.А.			06.22г.

Объект по адресу: г.Москва, Зеленоград,			Стадия	Лист	Листов
			ИД	89	
Исполнительная однолинейная схема электроснабжения ЗПР-7 3-й этаж			ООО "ТМ-Электро"		

Инв. N подл. Подпись и дата. Взам. инв. N

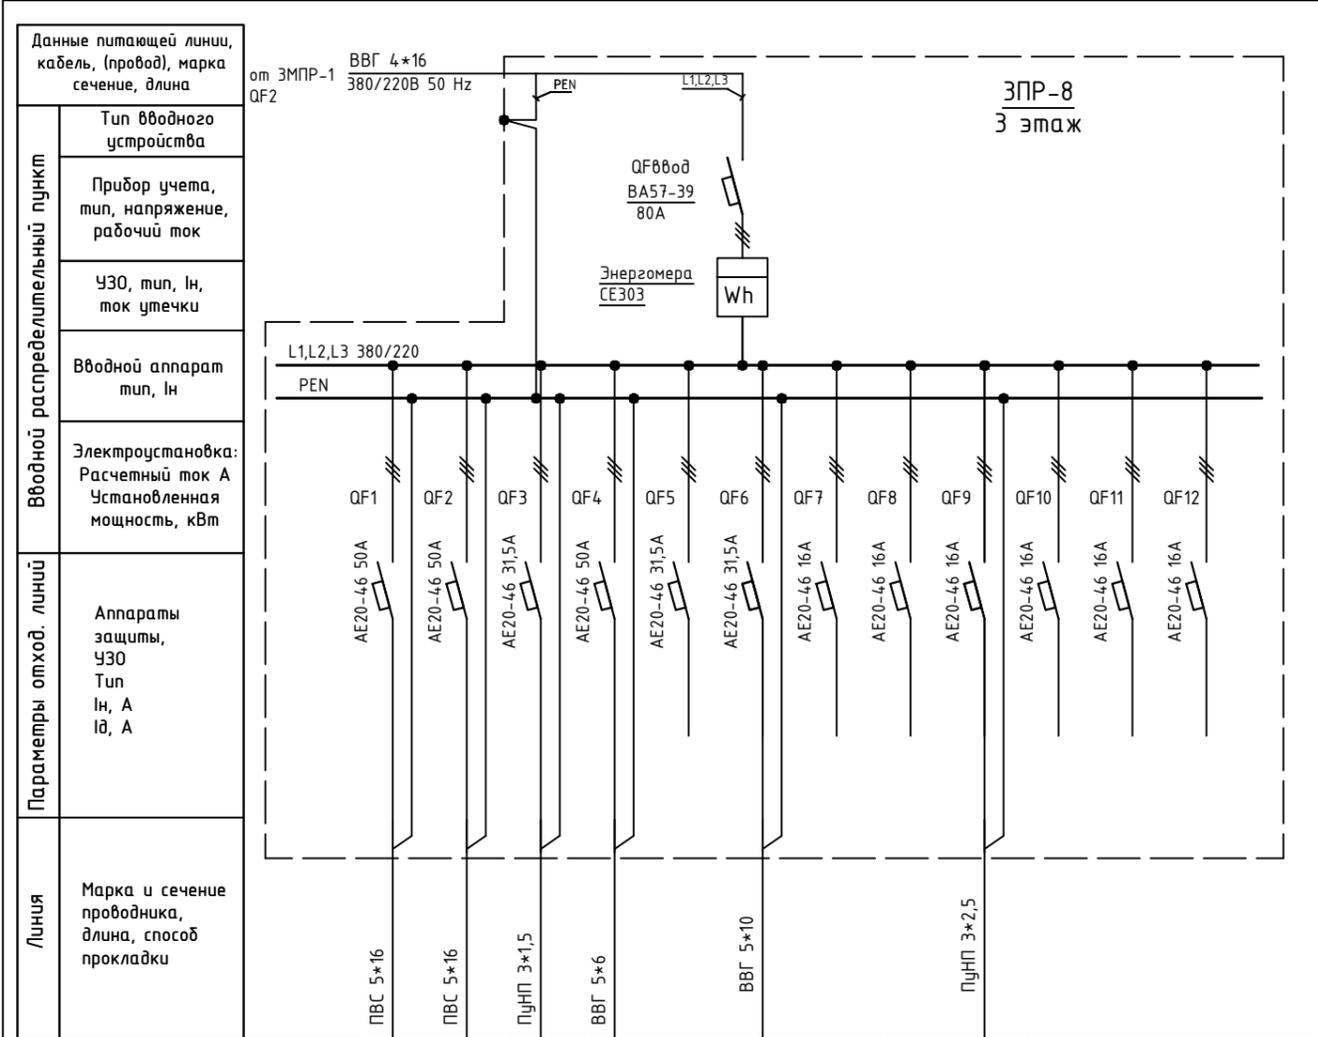

Обозначение по плану												
Номер группы	1	2	3	4	5	6	7	8	9	10	11	12
Фаза	L1,L2,L3	L2	L1,L2,L3	L1,L2,L3	L1,L2,L3							
Рy, (кВт)												
Ток (А)												
Наименования потребителей	п.341	п.341	п.341	п.341	Резерв	ЩР п.341	Резерв	Резерв	Розетка на щите	Резерв	Резерв	Резерв


Изм.	Кол.уч.	Лист	№ док.	Подпись	Дата	Объект по адресу: г.Москва, Зеленоград,	Стадия	Лист	Листов
ГИП		Арсентьев Е.П.			06.22г.		ИД	90	
Проверил		Арсентьев Е.П.			06.22г.				
Разраб.		Кострюкова С.А.			06.22г.	Исполнительная однолинейная схема электроснабжения ЭПР-8 3-й этаж	ООО "ТМ-Электро"		

Взам. инв. N

Подпись и дата

Инв. N подл.

Вводной распределительный пункт	Данные питающей линии, кабель, (провод), марка сечение, длина
	Тип вводного устройства
	Прибор учета, тип, напряжение, рабочий ток
	УЗО, тип, In, ток утечки
	Вводной аппарат тип, In
Электростановка:	Расчетный ток А
	Установленная мощность, кВт
Параметры отход. линий	Аппараты защиты, УЗО
	Тип In, А Iд, А
Линия	Марка и сечение проводника, длина, способ прокладки

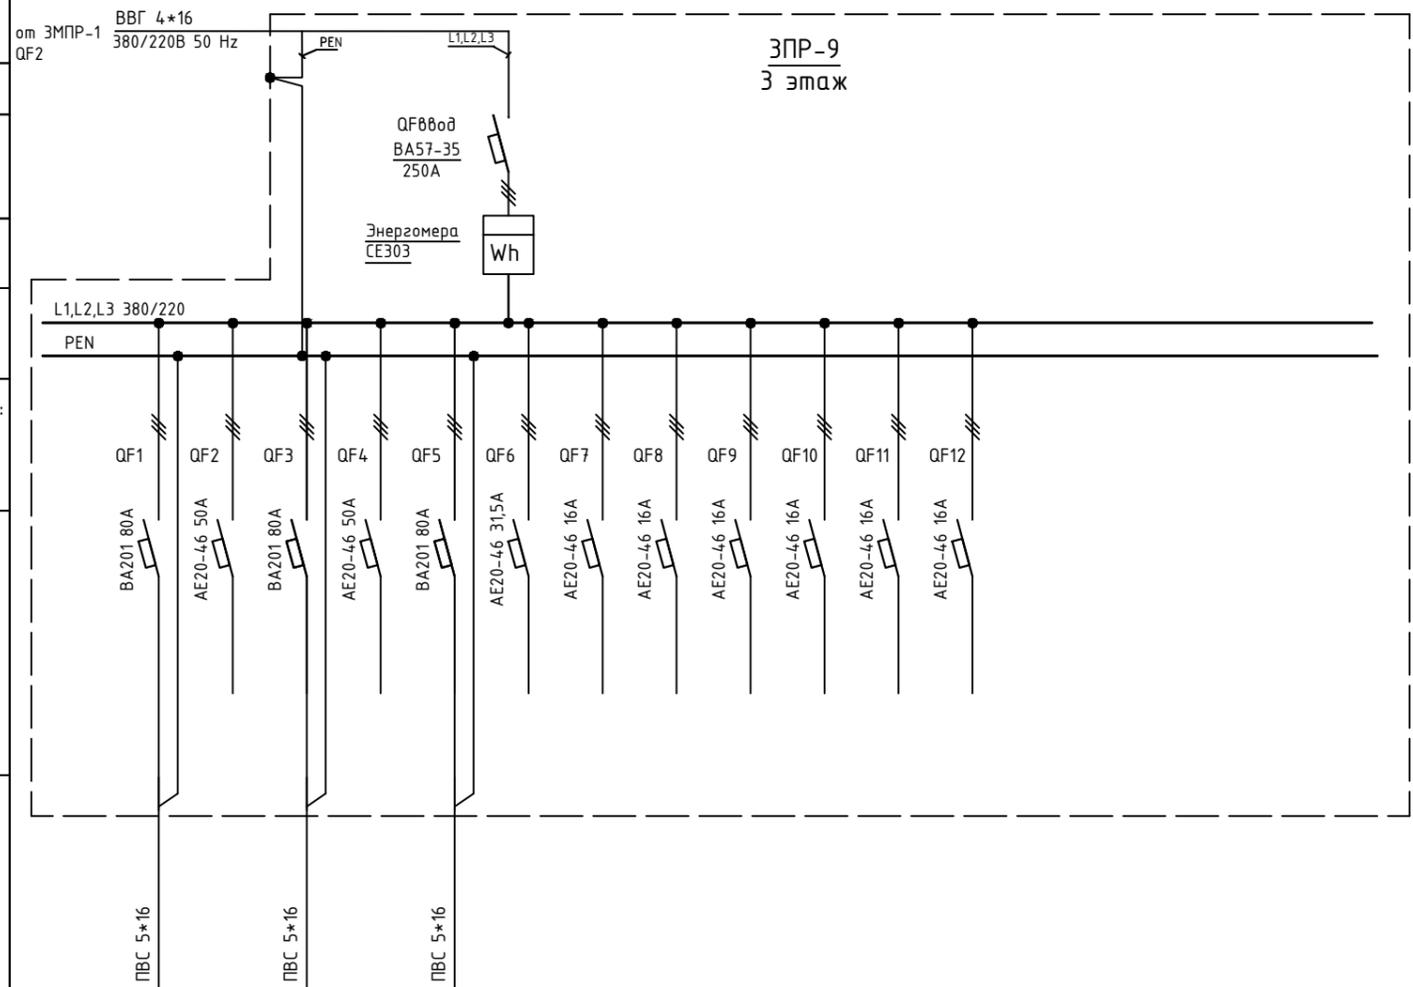


Обозначение по плану																			
Номер группы	1	2	3	4	5	6	7	8	9	10	11	12							
Фаза	L1,L2,L3																		
Рy, (кВт)																			
Ток (А)																			
Наименование потребителя	п.360	Резерв	п.360	Резерв	п.360	Резерв													

Изм.	Кол.уч.	Лист	№ док.	Подпись	Дата				
ГИП		Арсентьев Е.П.			06.22г.	Объект по адресу: г.Москва, Зеленоград,	Стадия	Лист	Листов
Проверил		Арсентьев Е.П.			06.22г.		ИД	91	
Разраб.		Кострюкова С.А.			06.22г.				
						Исполнительная однолинейная схема электроснабжения ЭПР-9 3-й этаж	ООО "ТМ-Электро"		

Взам. инв. N

Подпись и дата

Инв. N подл.

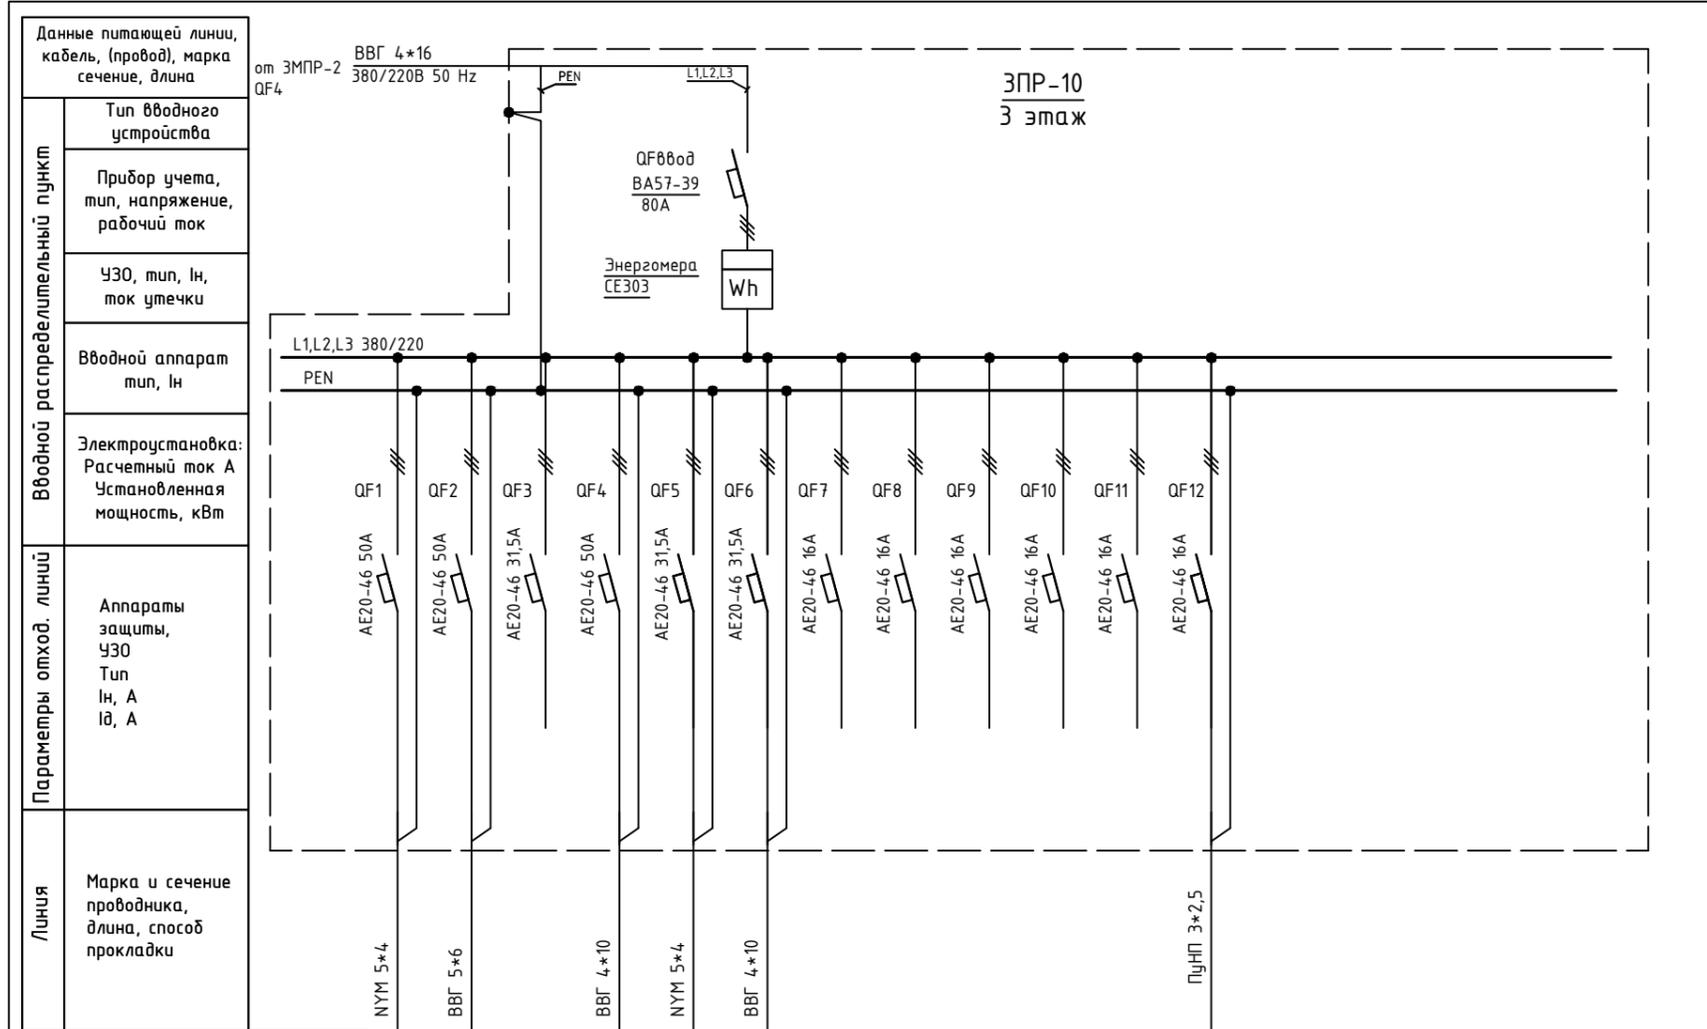

Обозначение по плану																				
Номер группы	1	2	3	4	5	6	7	8	9	10	11	12								
Фаза	L1,L2,L3	L2																		
P <sub>у</sub> , (кВт)																				
Ток (А)																				
Наименование потребителя			Резерв				Резерв	Резерв	Резерв	Резерв	Резерв	Резерв	Розетка на щите							


Изм.	Кол.уч.	Лист	№ док.	Подпись	Дата

Объект по адресу: г.Москва, Зеленоград,			Стадия	Лист	Листов
			ИД	92	
Исполнительная однолинейная схема электроснабжения ЗПР-10 3-й этаж			<b>ООО "ТМ-Электро"</b>		

Взам. инв. N

Подпись и дата

Инв. N подл.

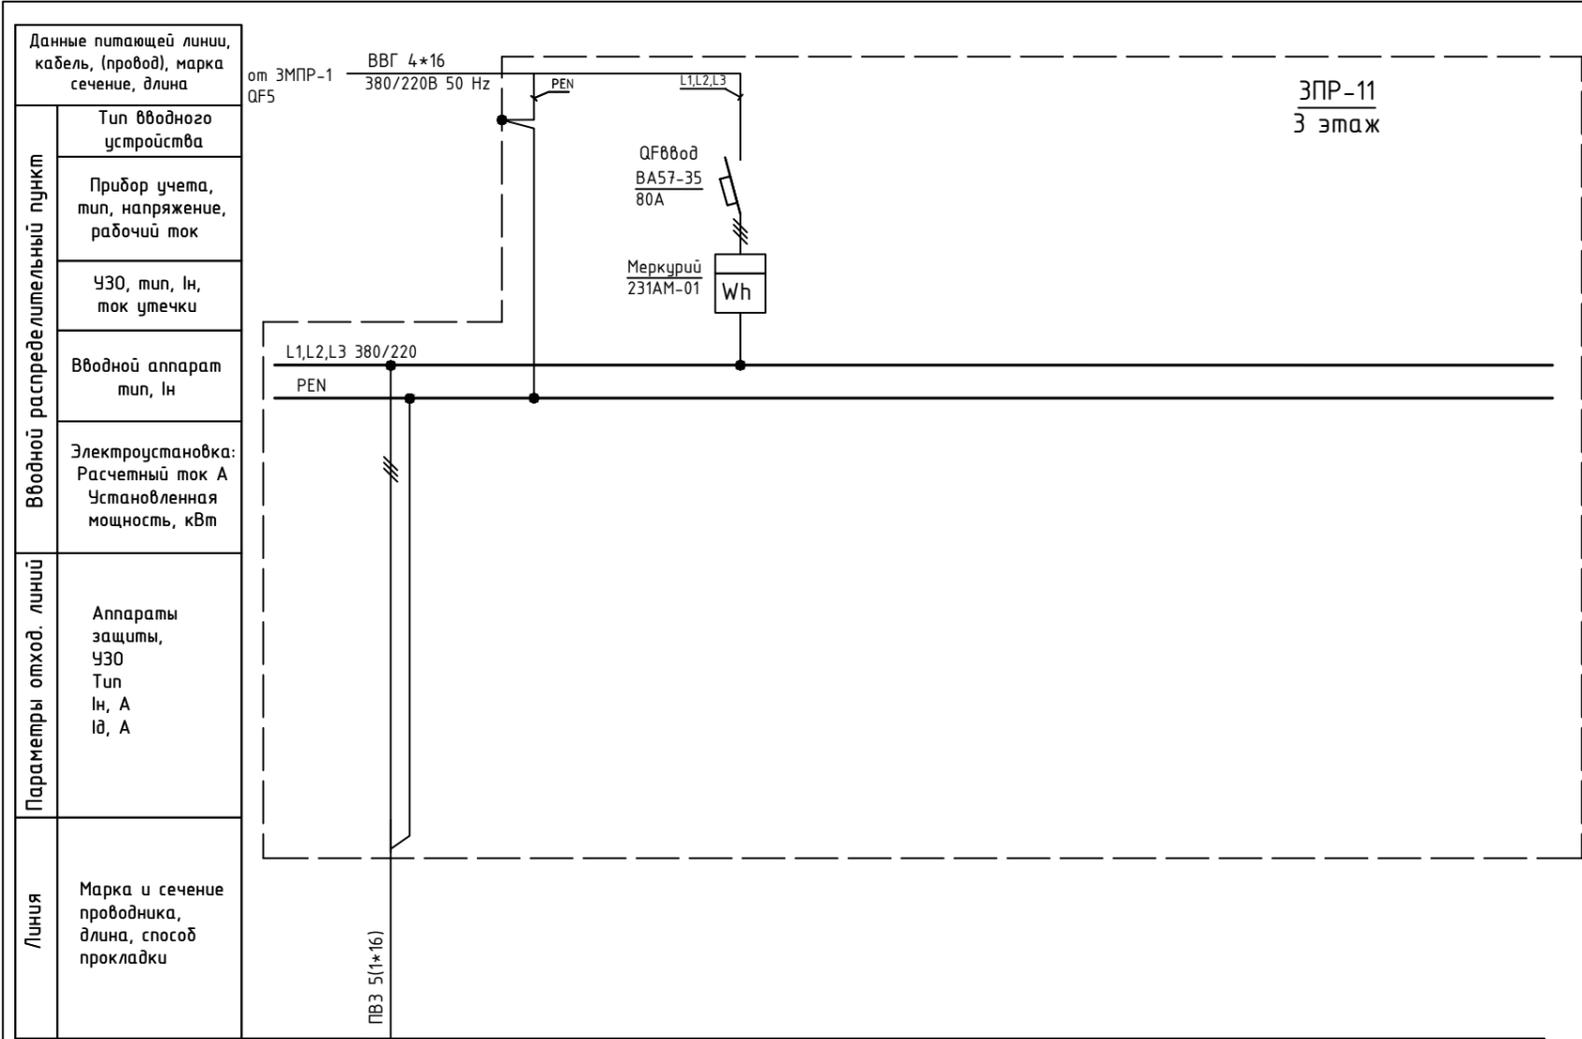

Обозначение по плану																			
Номер группы	1																		
Фаза	L1,L2,L3																		
Р <sub>у</sub> , (кВт)																			
Ток (А)																			
Наименование потребителя	п.366																		

Изм.	Кол.уч.	Лист	№ док.	Подпись	Дата				
ГИП		Арсентьев Е.П.			06.22г.	Объект по адресу: г.Москва, Зеленоград,	Стадия	Лист	Листов
Проверил		Арсентьев Е.П.			06.22г.		ИД	93	
Разраб.		Кострюкова С.А.			06.22г.				
						Исполнительная однолинейная схема электроснабжения ЗПР-11 3-й этаж	ООО "ТМ-Электро"		


Данные питающей линии, кабель, (провод), марка сечение, длина

от ЗМПР-2 QF6

ВВГ 4\*16 380/220В 50 Hz

ЗПР-12  
3 этаж

Тип вводного устройства  
Прибор учета, тип, напряжение, рабочий ток  
УЗО, тип, In, ток утечки  
Вводной аппарат тип, In  
Электроустановка:  
Расчетный ток А  
Установленная мощность, кВт

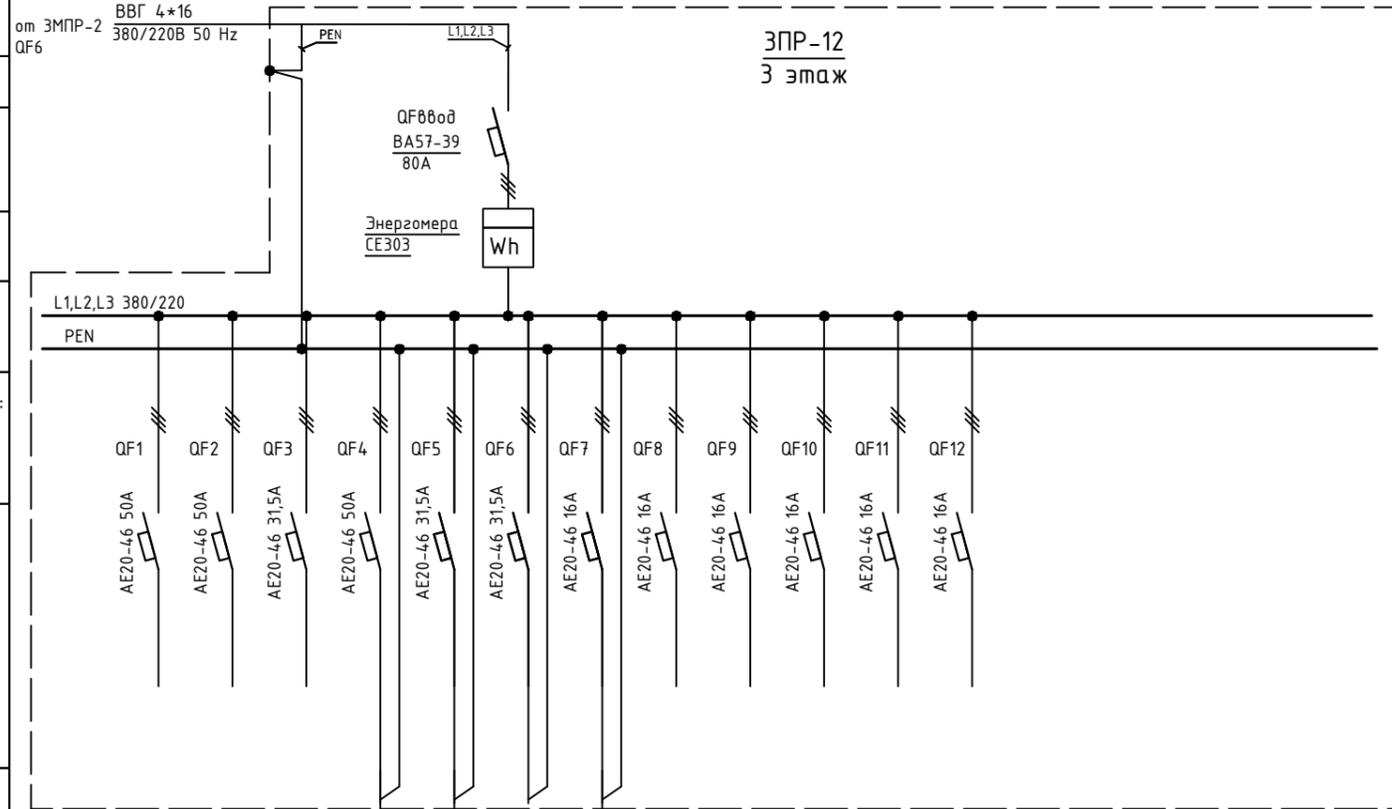

Параметры отход. линий  
Аппараты защиты, УЗО  
Тип  
In, А  
IΔ, А

Линия  
Марка и сечение проводника, длина, способ прокладки



Обозначение по плану																				
Номер группы	1	2	3	4	5	6	7	8	9	10	11	12								
Фаза	L1,L2,L3	L1,L2,L3	L1,L2,L3	L1,L2,L3	L1,L2,L3	L1,L2,L3	L1	L1,L2,L3	L1,L2,L3	L1,L2,L3	L1,L2,L3	L1,L2,L3								
Рy, (кВт)																				
Ток (А)																				
Наименование потребителя	Резерв	Резерв	Резерв	п.325	ЩО-4	Резерв	Розетка на щите	Резерв	Резерв	Резерв	Резерв	Резерв								


Инв. N подл. Подпись и дата. Взам. инв. N

Изм.	Кол.уч.	Лист	№ док.	Подпись	Дата
ГИП		Арсентьев Е.П.			06.22г.
Проверил		Арсентьев Е.П.			06.22г.
Разраб.		Кострюкова С.А.			06.22г.
Объект по адресу: г.Москва, Зеленоград,					
Исполнительная однолинейная схема электроснабжения ЗПР-12 3-й этаж					
Стадия		Лист		Листов	
ИД		94			
<b>ООО "ТМ-Электро"</b>					

Взам. инв. N

Подпись и дата

Инв. N подл.

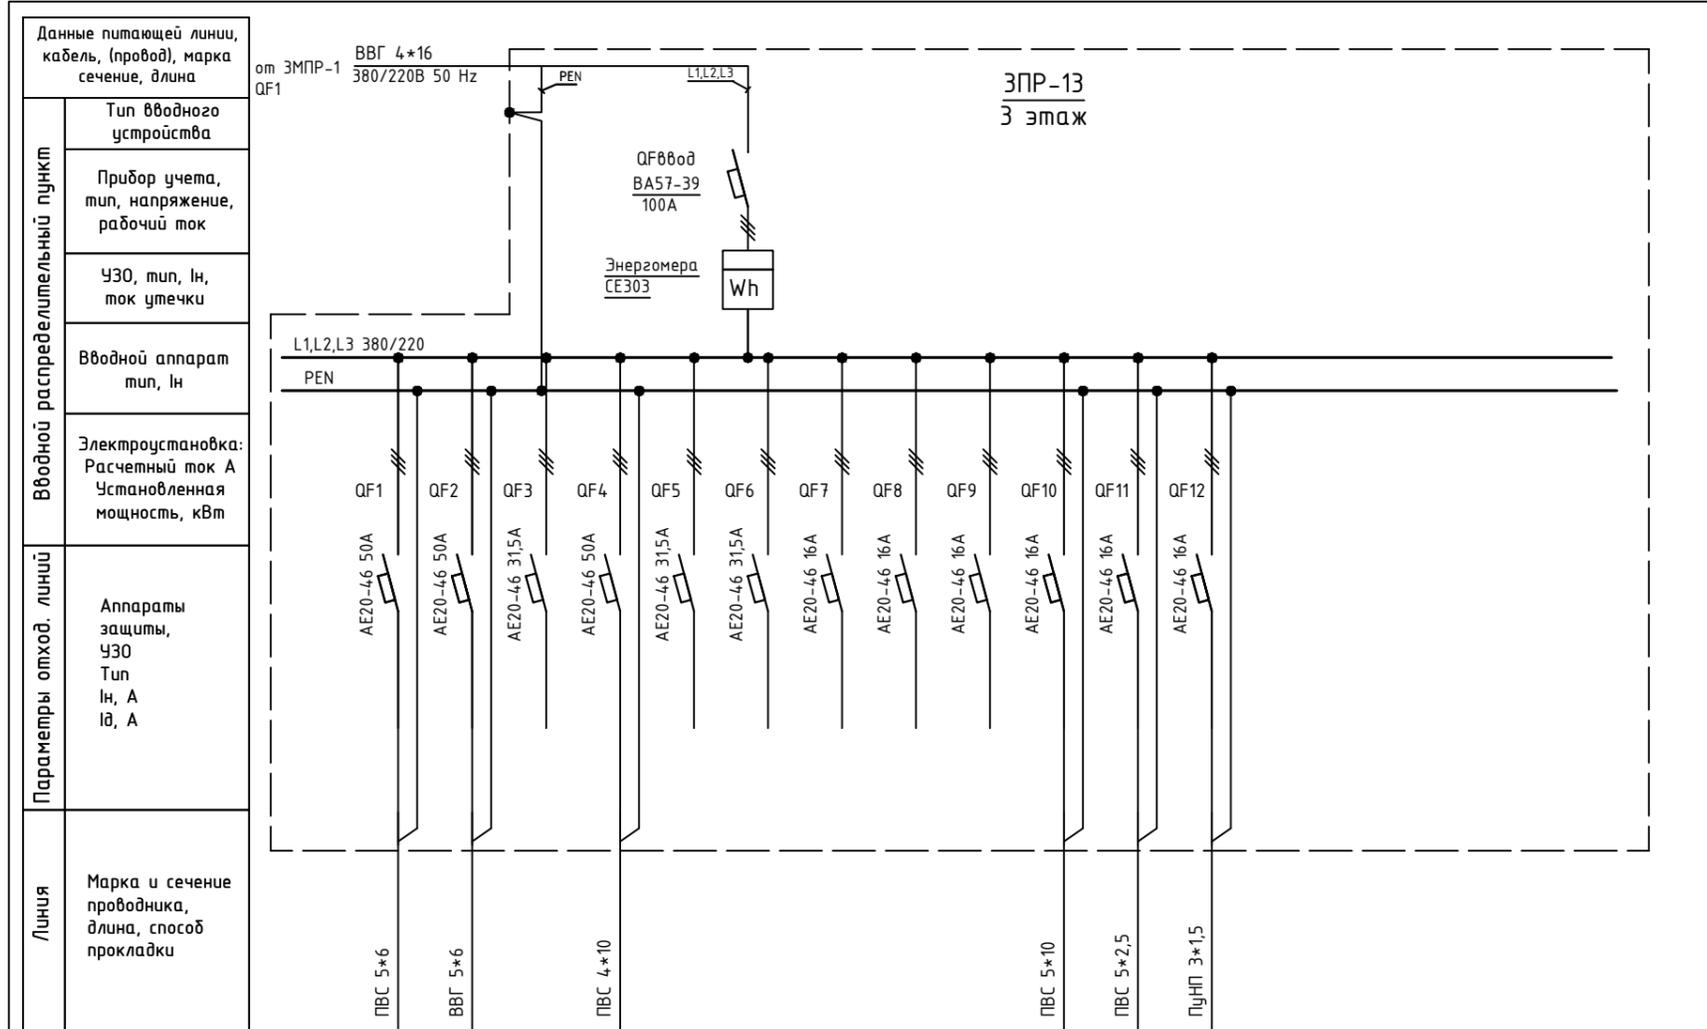


Обозначение по плану																			
Номер группы	1	2	3	4	5	6	7	8	9	10	11	12							
Фаза	L1,L2,L3																		
Рy, (кВт)																			
Ток (А)																			
Наименование потребителя	п.372	ЩР п.368	Резерв	п.368	Резерв	Резерв	Резерв	Резерв	Резерв	Резерв	п.372								

Изм.	Кол.уч.	Лист	№ док.	Подпись	Дата
ГИП		Арсентьев Е.П.			06.22г.
Проверил		Арсентьев Е.П.			06.22г.
Разраб.		Кострюкова С.А.			06.22г.

Объект по адресу: г.Москва, Зеленоград,			Стадия	Лист	Листов
			ИД	95	
Исполнительная однолинейная схема электроснабжения ЗПР-13 3-й этаж			<b>ООО "ТМ-Электро"</b>		

Вводной распределительный пункт	Данные питающей линии, кабель, (провод), марка сечение, длина
	Тип вводного устройства
	Прибор учета, тип, напряжение, рабочий ток
	УЗО, тип, In, ток утечки
	Вводной аппарат тип, In
Электростановка: Расчетный ток А Установленная мощность, кВт	
Параметры отход. линий	Аппараты защиты, УЗО
	In, A I <sub>d</sub> , A
Линия	Марка и сечение проводника, длина, способ прокладки

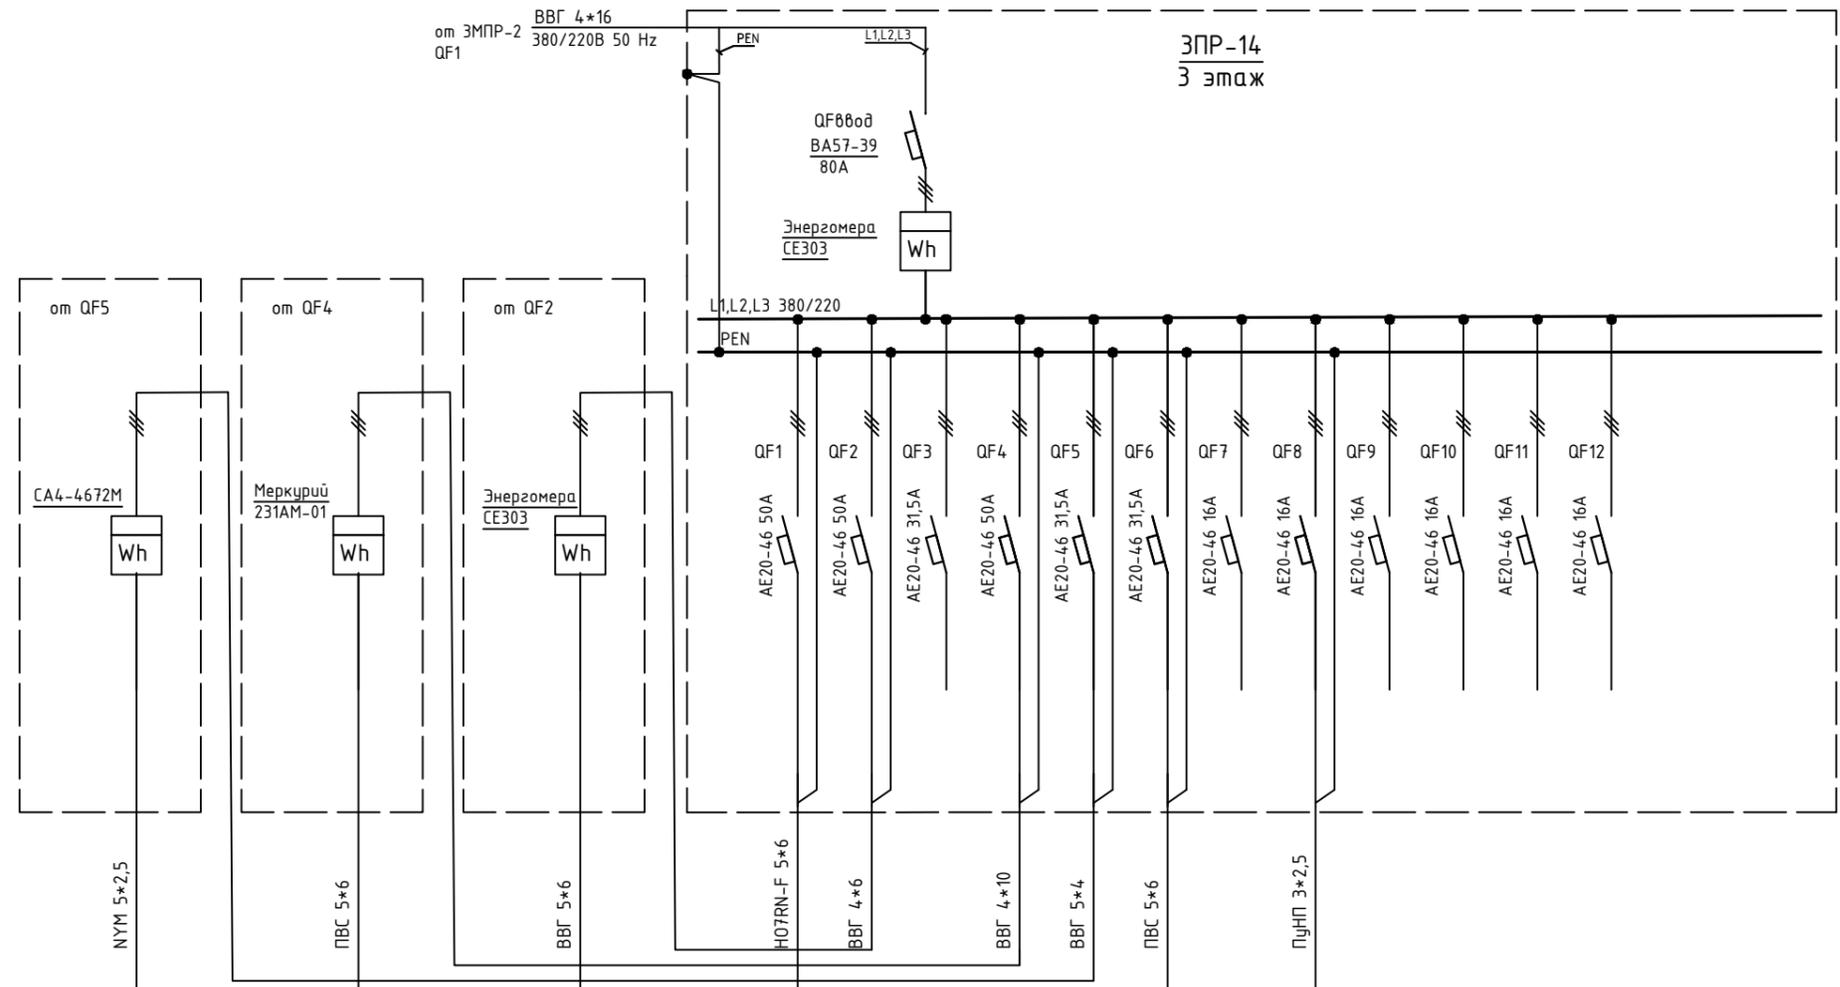


Обозначение по плану																			
Номер группы								1	2	3	4	5	6	7	8	9	10	11	12
Фаза	L1,L2,L3			L1,L2,L3			L1,L2,L3	L1,L2,L3	L1,L2,L3	L1,L2,L3	L1,L2,L3								
Р <sub>у</sub> , (кВт)																			
Ток (А)																			
Наименование потребителя	пом. уборщицы (у лестницы)							п.324	п.318	Резерв	п.324	Резерв	п.317	Резерв	Розетка на щите	Резерв	Резерв	Резерв	Резерв

Инв. N подл.    Подпись и дата    Взам. инв. N

Изм.	Кол.уч.	Лист	№ док.	Подпись	Дата

Объект по адресу: г.Москва, Зеленоград,			Стадия	Лист	Листов
			ИД	96	
Исполнительная однолинейная схема электроснабжения ЗПР-14 3-й этаж			<b>ООО "ТМ-Электро"</b>		

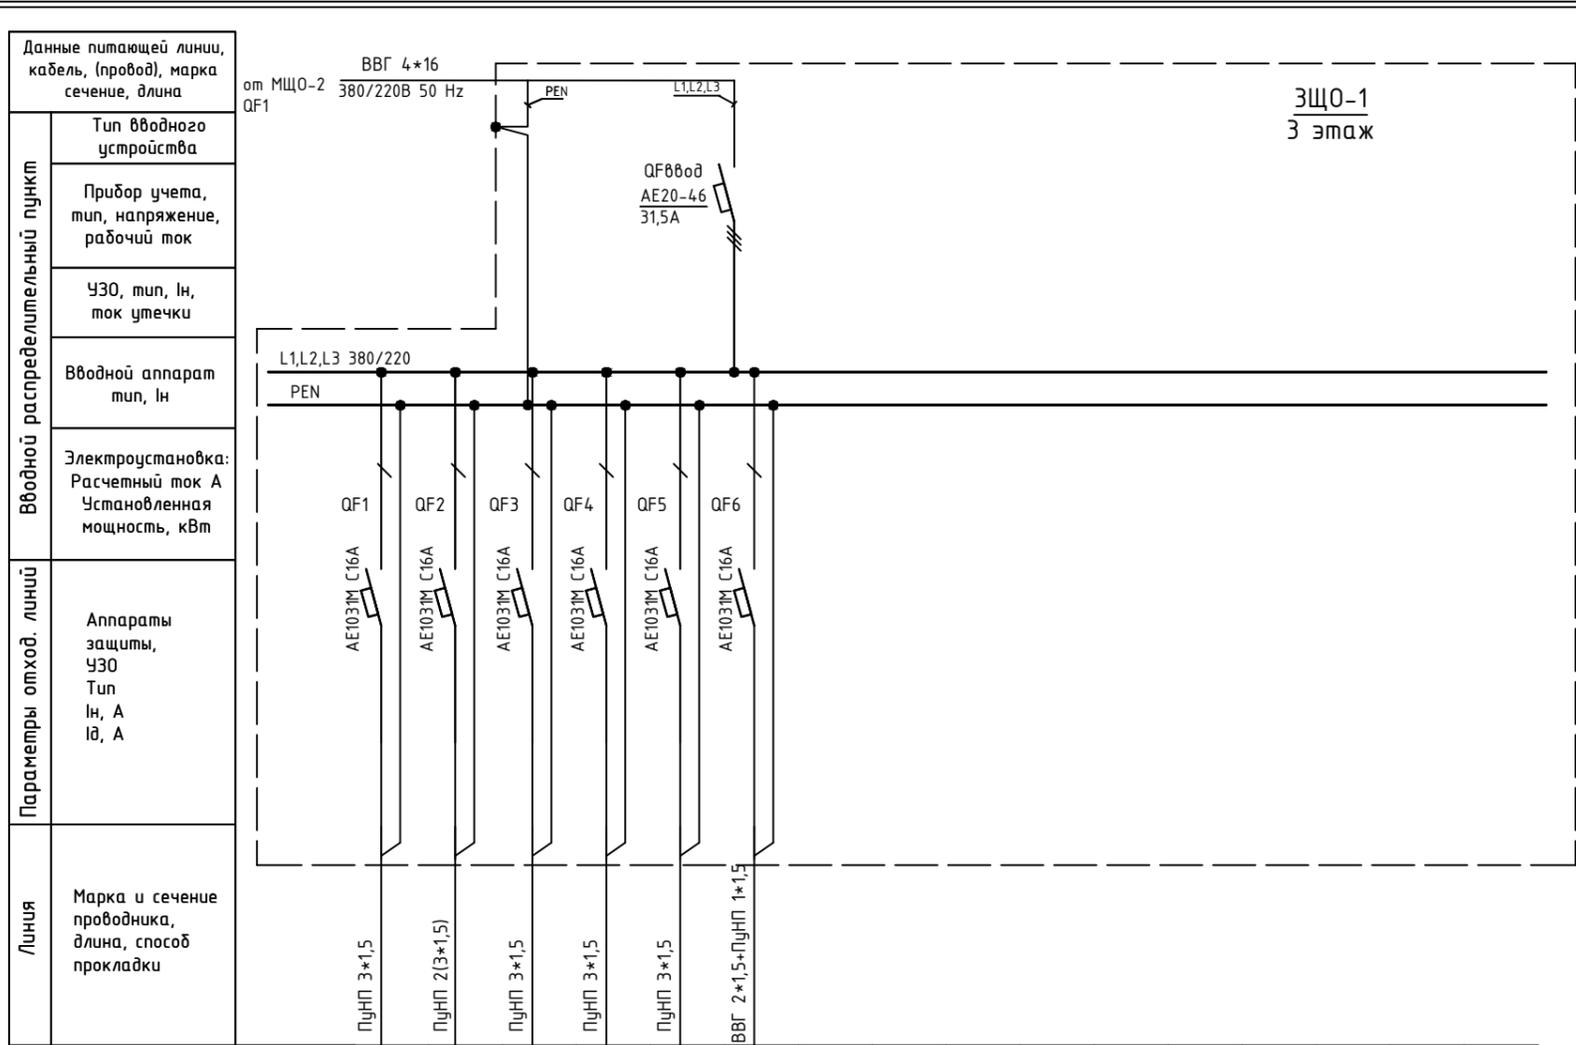

Обозначение по плану												
Номер группы	1	2	3	4	5	6						
Фаза	L1	L2	L3	L1	L2	L3						
Рy, (кВт)												
Ток (А)												
Наименование потребителя												

Инв. N подл. | Подпись и дата | Взам. инв. N

Изм.	Кол.уч.	Лист	№ док.	Подпись	Дата


Объект по адресу: г.Москва, Зеленоград,

Исполнительная однолинейная схема электроснабжения ЗЩО-1 3-й этаж

Стадия	Лист	Листов
ИД	97	

**ООО "ТМ-Электро"**

Инв. N подл. Подпись и дата. Взам. инв. N

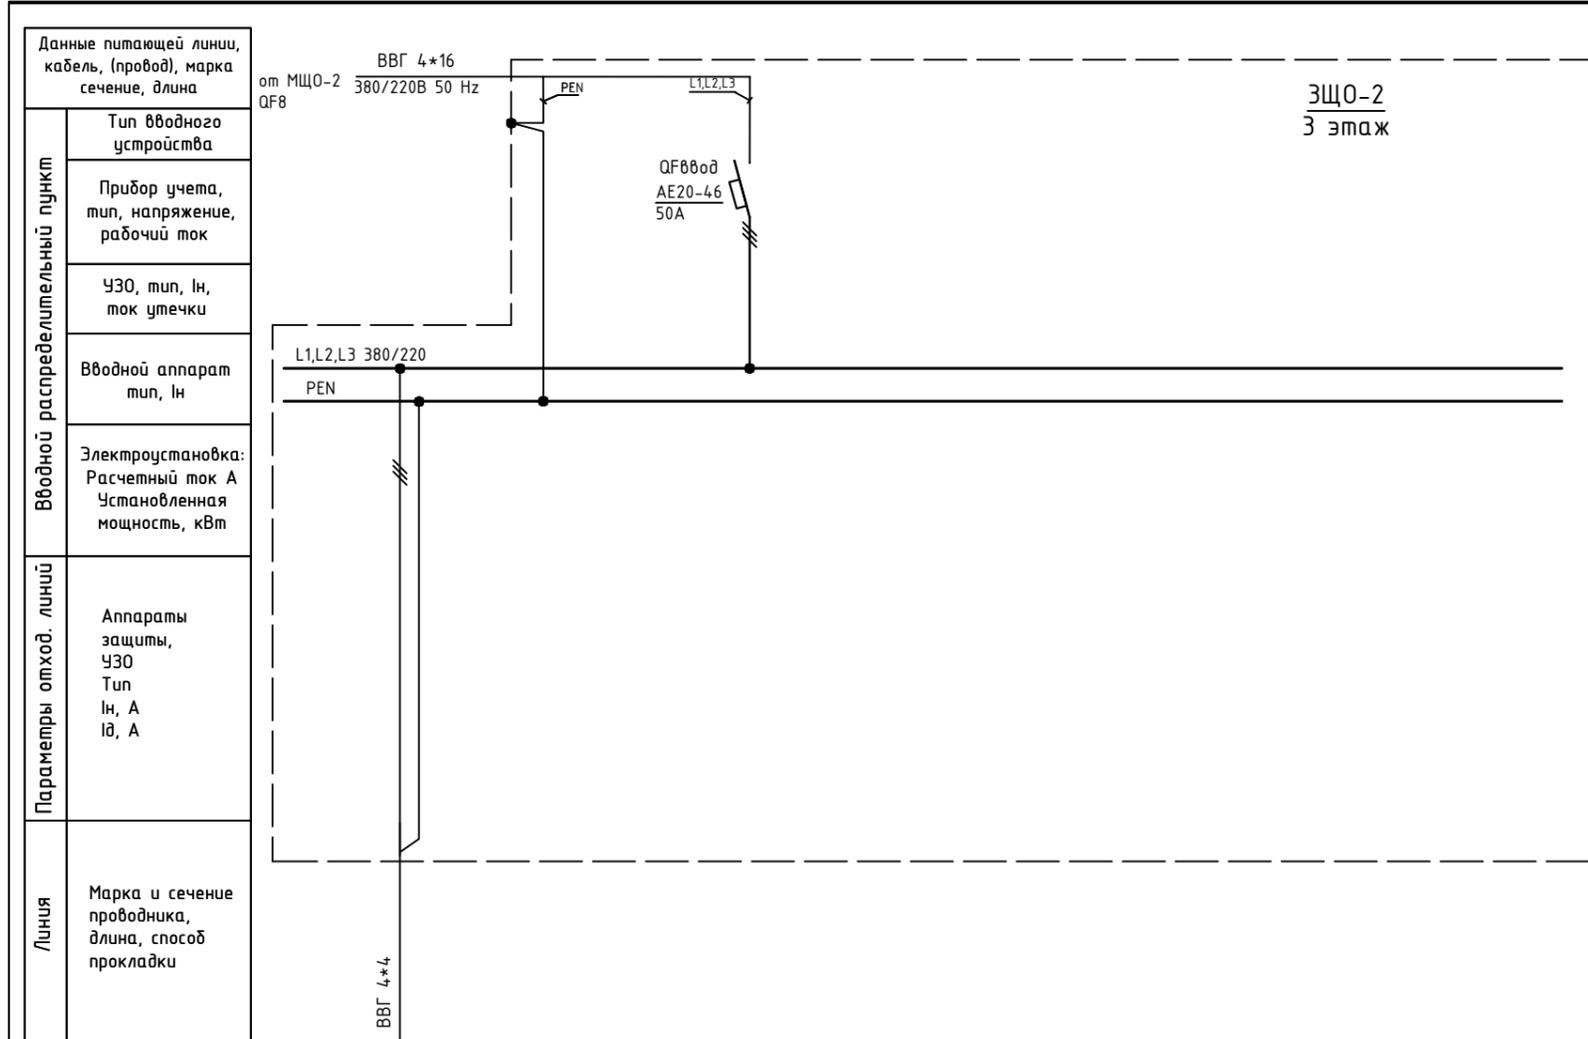


Обозначение по плану																				
Номер группы	1																			
Фаза	L1,L2,L3																			
Рy, (кВт)																				
Ток (А)																				
Наименование потребителя																				

Изм.	Кол.уч.	Лист	№ док.	Подпись	Дата				
						Объект по адресу: г.Москва, Зеленоград, Исполнительная однолинейная схема электроснабжения ЗЩО-2 3-й этаж	Стадия	Лист	Листов
							ИД	98	
							<b>ООО</b> <b>"ТМ-Электро"</b>		
ГИП		Арсентьев Е.П.			06.22г.				
Проверил		Арсентьев Е.П.			06.22г.				
Разраб.		Кострюкова С.А.			06.22г.				

Инв. N подл. Подпись и дата. Взам. инв. N

Вводной распределительный пункт	Данные питающей линии, кабель, (провод), марка сечение, длина
	Тип вводного устройства
	Прибор учета, тип, напряжение, рабочий ток
	УЗО, тип, In, ток утечки
	Вводной аппарат тип, In
Параметры отход. линий	Электроустановка: Расчетный ток А Установленная мощность, кВт
	Аппараты защиты, УЗО Тип In, А I <sub>Δ</sub> , А
Линия	Марка и сечение проводника, длина, способ прокладки

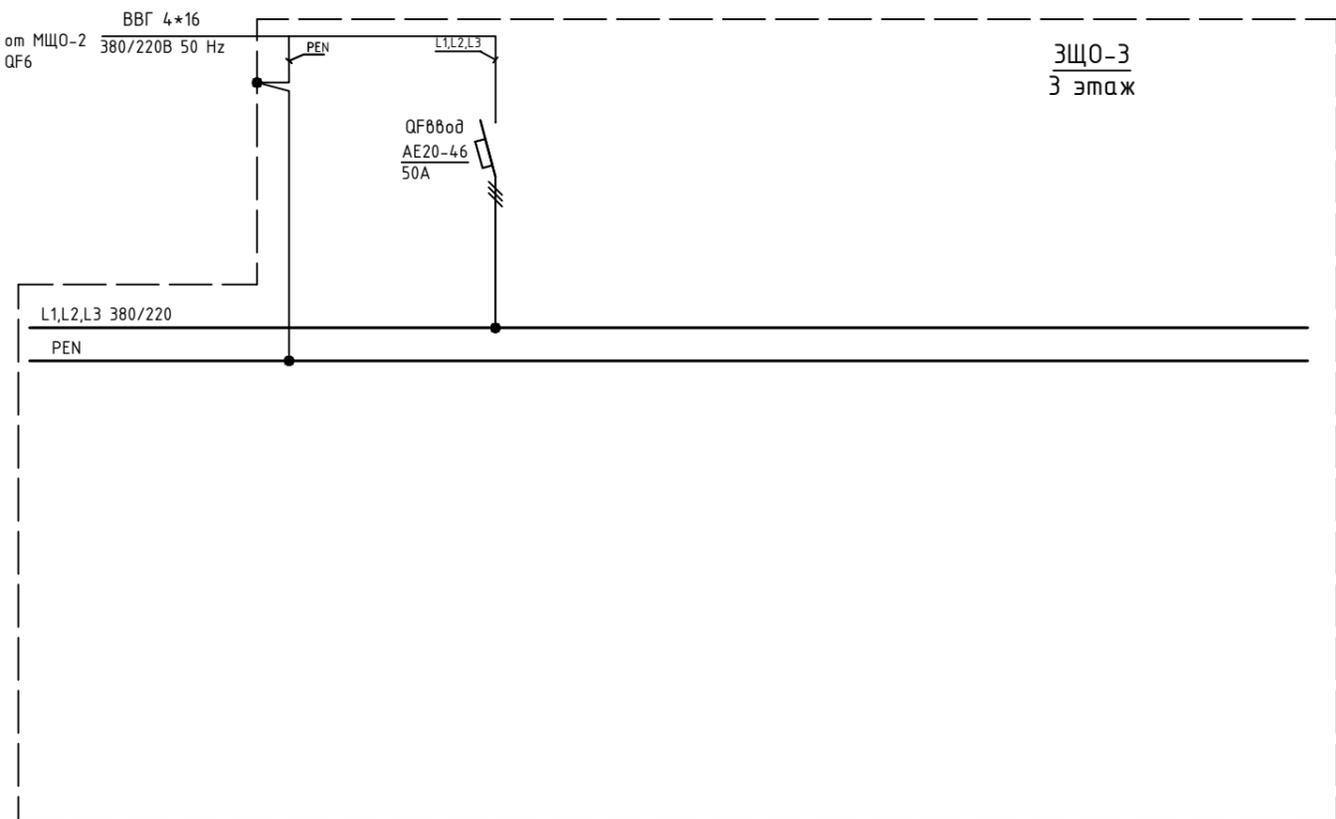


Обозначение по плану														
Номер группы														
Фаза														
Рy, (кВт)														
Ток (А)														
Наименование потребителя														

Изм.	Кол.уч.	Лист	№ док.	Подпись	Дата	Объект по адресу: г.Москва, Зеленоград,	Стадия	Лист	Листов	
							ИД	99		
ГИП		Арсентьев Е.П.			06.22г.		Исполнительная однолинейная схема электроснабжения ЗЩО-3 3-й этаж	ООО "ТМ-Электро"		
Проверил		Арсентьев Е.П.			06.22г.					
Разраб.		Кострюкова С.А.			06.22г.					



Инв. N подл. Подпись и дата. Взам. инв. N

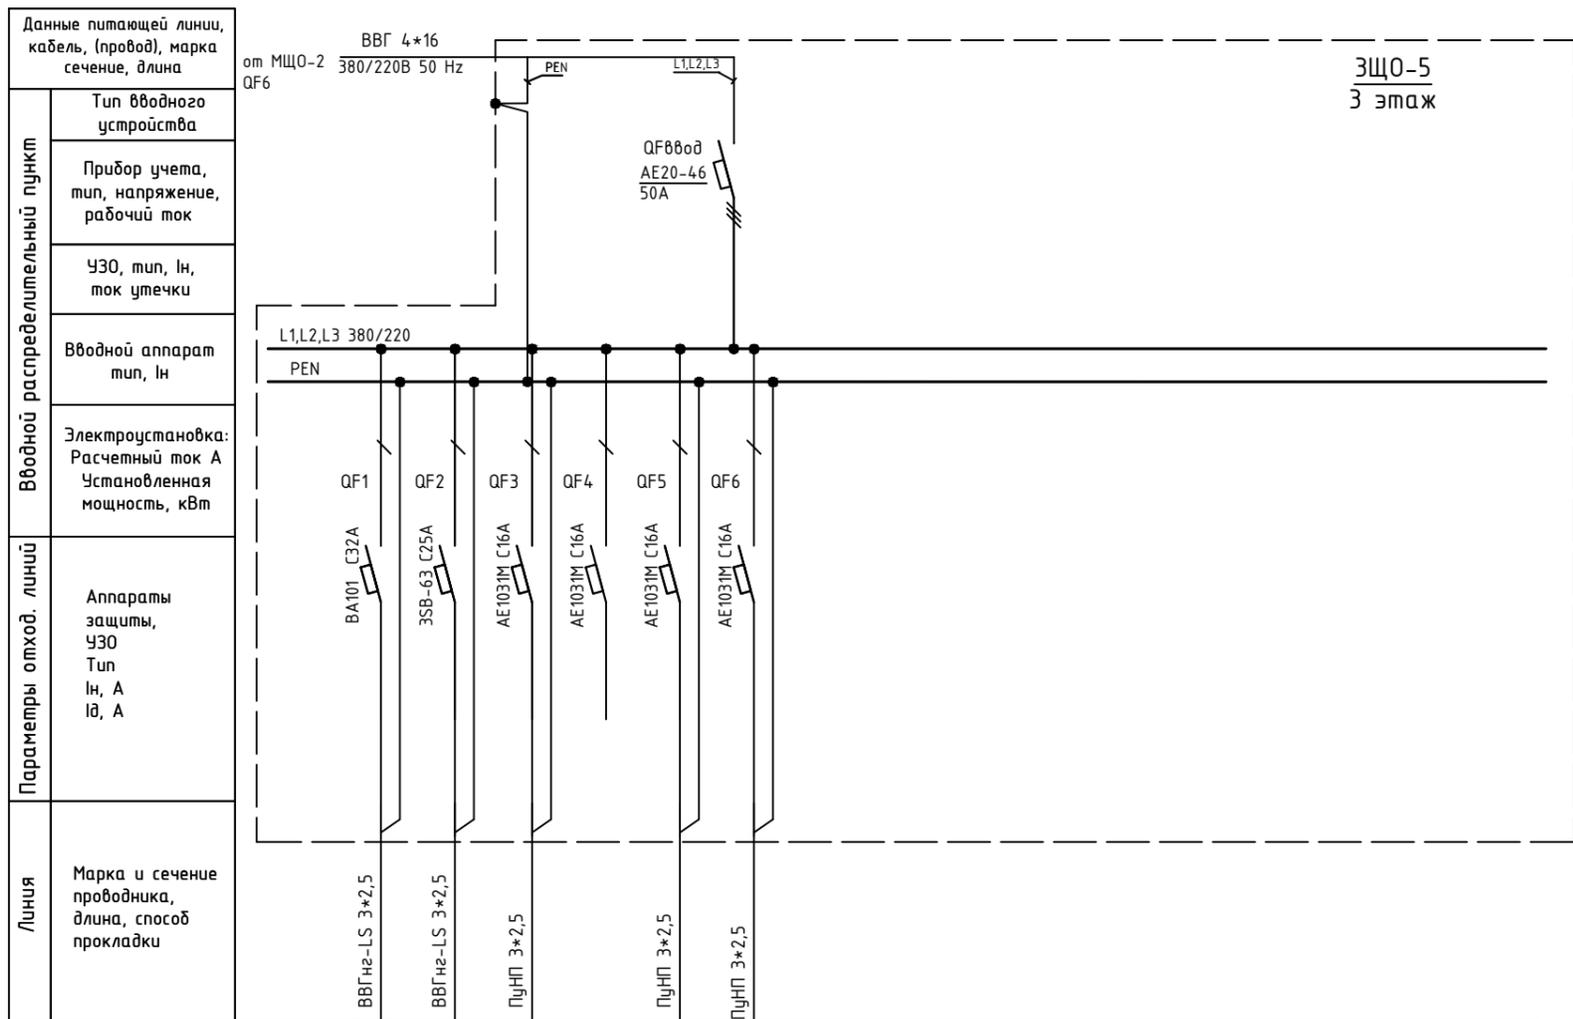

ЗЩО-5  
3 этаж

Обозначение по плану																							
Номер группы	1	2	3	4	5	6																	
Фаза	L1	L2	L1	L2	L3	L1																	
Pу, (кВт)																							
Ток (А)																							
Наименование потребителя	Освещение мужского санузла	Освещение женского санузла	Освещение	Резерв	Венткамера п.373	Венткамера п.317																	

Изм.	Кол.уч.	Лист	№ док.	Подпись	Дата

Объект по адресу: г.Москва, Зеленоград,

Исполнительная однолинейная схема электроснабжения ЗЩО-5 3-й этаж

Стадия	Лист	Листов
ИД	101	


**ООО "ТМ-Электро"**

Взам. инв. N

Подпись и дата

Инв. N подл.

Вводной распределительный пункт	Данные питающей линии, кабель, (провод), марка сечение, длина
	Тип вводного устройства
	Прибор учета, тип, напряжение, рабочий ток
	УЗО, тип, In, ток утечки
	Вводной аппарат тип, In
Параметры отход. линий	Электроустановка: Расчетный ток А Установленная мощность, кВт
	Аппараты защиты, УЗО Тип In, А I <sub>д</sub> , А
Линия	Марка и сечение проводника, длина, способ прокладки

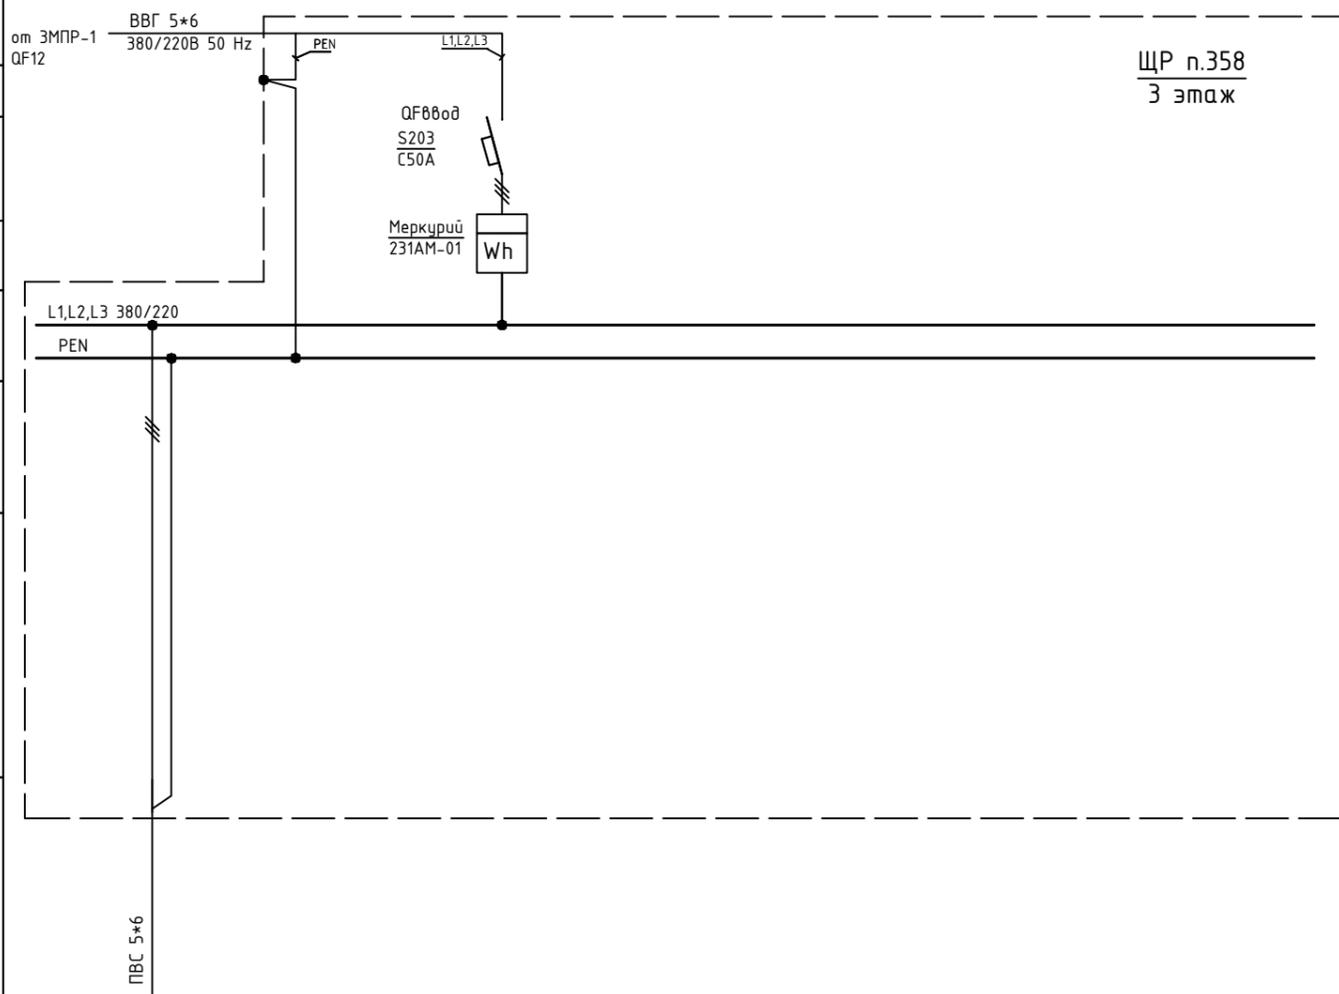

Обозначение по плану																				
Номер группы	1																			
Фаза	L1,L2,L3																			
P <sub>y</sub> , (кВт)																				
Ток (А)																				
Наименование потребителя	п.358																			

Изм.	Кол.уч.	Лист	№ док.	Подпись	Дата

Объект по адресу: г.Москва, Зеленоград,			Стадия	Лист	Листов
			ИД	102	
Исполнительная однолинейная схема электроснабжения ЩР п.358 3-й этаж			ООО "ТМ-Электро"		

Взам. инв. N

Подпись и дата

Инв. N подл.

Данные питающей линии, кабель, (провод), марка сечение, длина

от КТП-27 ЩС-1

ВВГ 3\*35+1\*16  
380/220В 50 Hz


КГ 5\*25  
380/220В 50 Hz

от МЩО-2  
QF12


Тип вводного устройства  
Прибор учета, тип, напряжение, рабочий ток  
УЗО, тип, In, ток утечки  
Вводной аппарат тип, In  
Электроустановка:  
Расчетный ток А  
Установленная мощность, кВт

Аппараты защиты, УЗО  
Тип  
In, А  
I<sub>Δ</sub>, А

Марка и сечение проводника, длина, способ прокладки

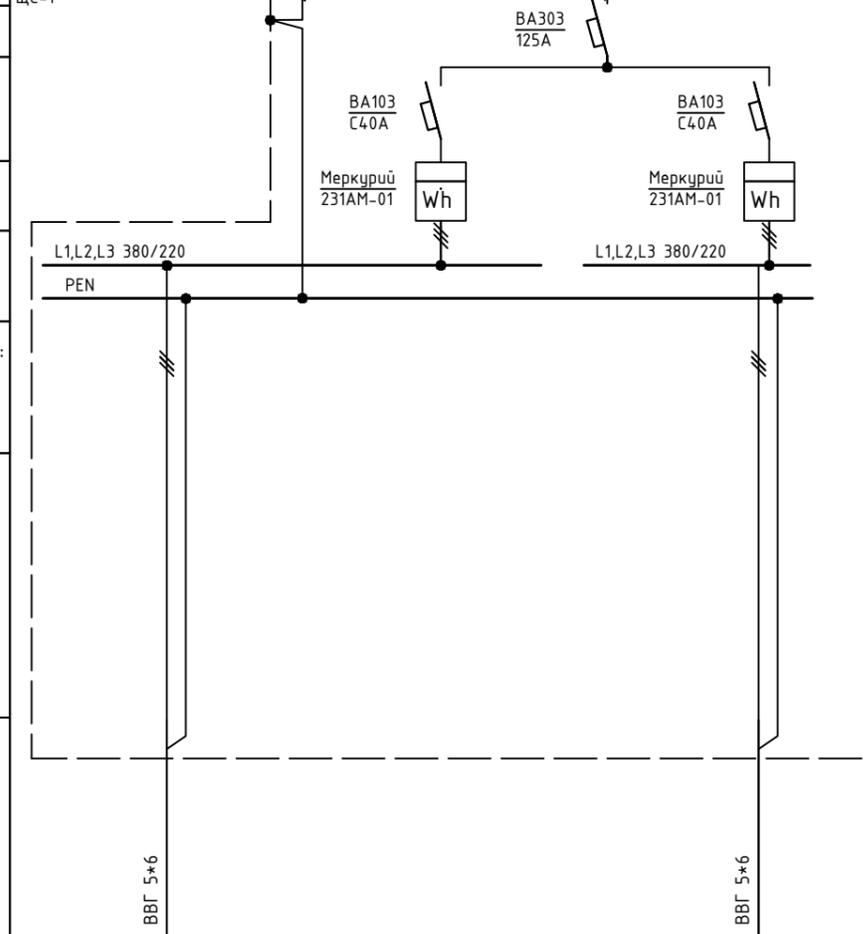

ЩС-3  
3 этаж  
(ок. санузла)

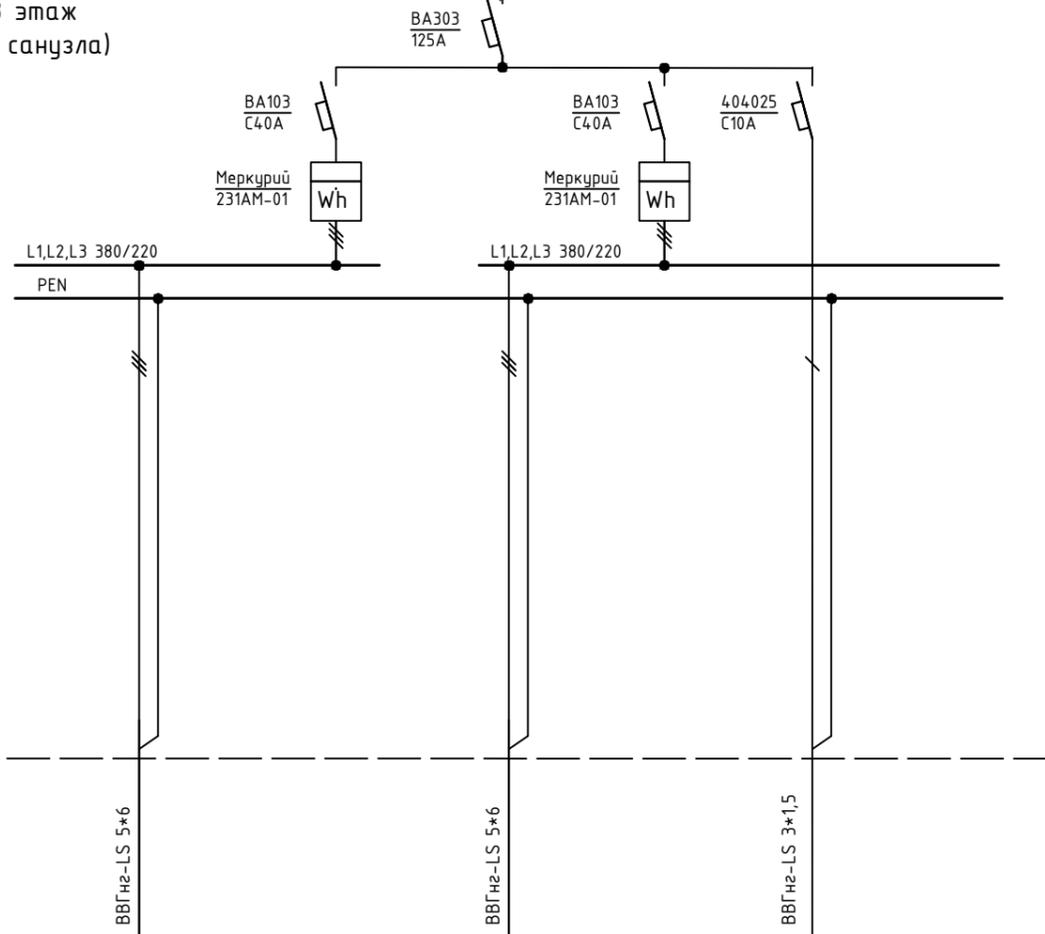

Обозначение по плану		
Номер группы	1	2
Фаза	L1,L2,L3	L1,L2,L3
Р <sub>у</sub> , (кВт)		
Ток (А)		
Наименование потребителя		

Обозначение по плану		
Номер группы	1	2
Фаза	L1,L2,L3	L1,L2,L3
Р <sub>у</sub> , (кВт)		
Ток (А)		
Наименование потребителя		Освещение

Изм.	Кол.уч.	Лист	№ док.	Подпись	Дата

Объект по адресу: г.Москва, Зеленоград,

Исполнительная однолинейная схема электроснабжения ЩС-3 3-й этаж

Стадия	Лист	Листов
ИД	103	


**ООО "ТМ-Электро"**

Взам. инв. N

Подпись и дата

Инв. N подл.


Вводной распределительный пункт	Данные питающей линии, кабель, (провод), марка сечение, длина
	Тип вводного устройства
	Прибор учета, тип, напряжение, рабочий ток
	УЗО, тип, In, ток утечки
	Вводной аппарат тип, In
Параметры отход. линий	Электроустановка: Расчетный ток А Установленная мощность, кВт
	Аппараты защиты, УЗО Тип In, А I <sub>д</sub> , А
Линия	Марка и сечение проводника, длина, способ прокладки

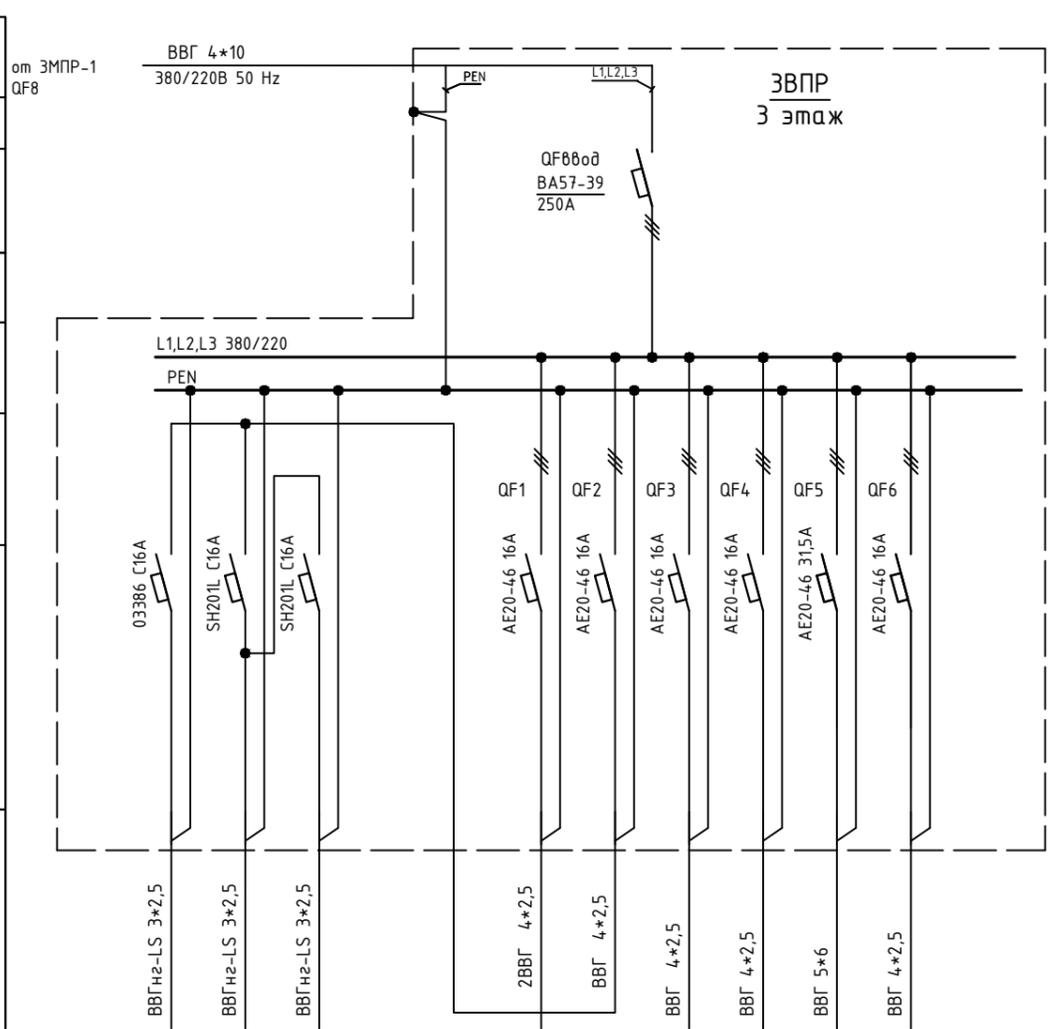

Обозначение по плану																				
Номер группы					1	2	3	4	5	6										
Фаза	L1	L2	L2		L1,L2,L3	L1,L2,L3	L1,L2,L3	L1,L2,L3	L1,L2,L3	L1,L2,L3										
P <sub>у</sub> , (кВт)																				
Ток (А)																				
Наименование потребителя																				

Изм.	Кол.уч.	Лист	№ док.	Подпись	Дата	Объект по адресу: г.Москва, Зеленоград,	Стадия	Лист	Листов
ГИП		Арсентьев Е.П.			06.22г.		ИД	104	
Проверил		Арсентьев Е.П.			06.22г.				
Разраб.		Кострюкова С.А.			06.22г.	Исполнительная однолинейная схема электроснабжения ЗВПР 3-й этаж			
							<b>ООО "ТМ-Электро"</b>		

## План 4 этажа

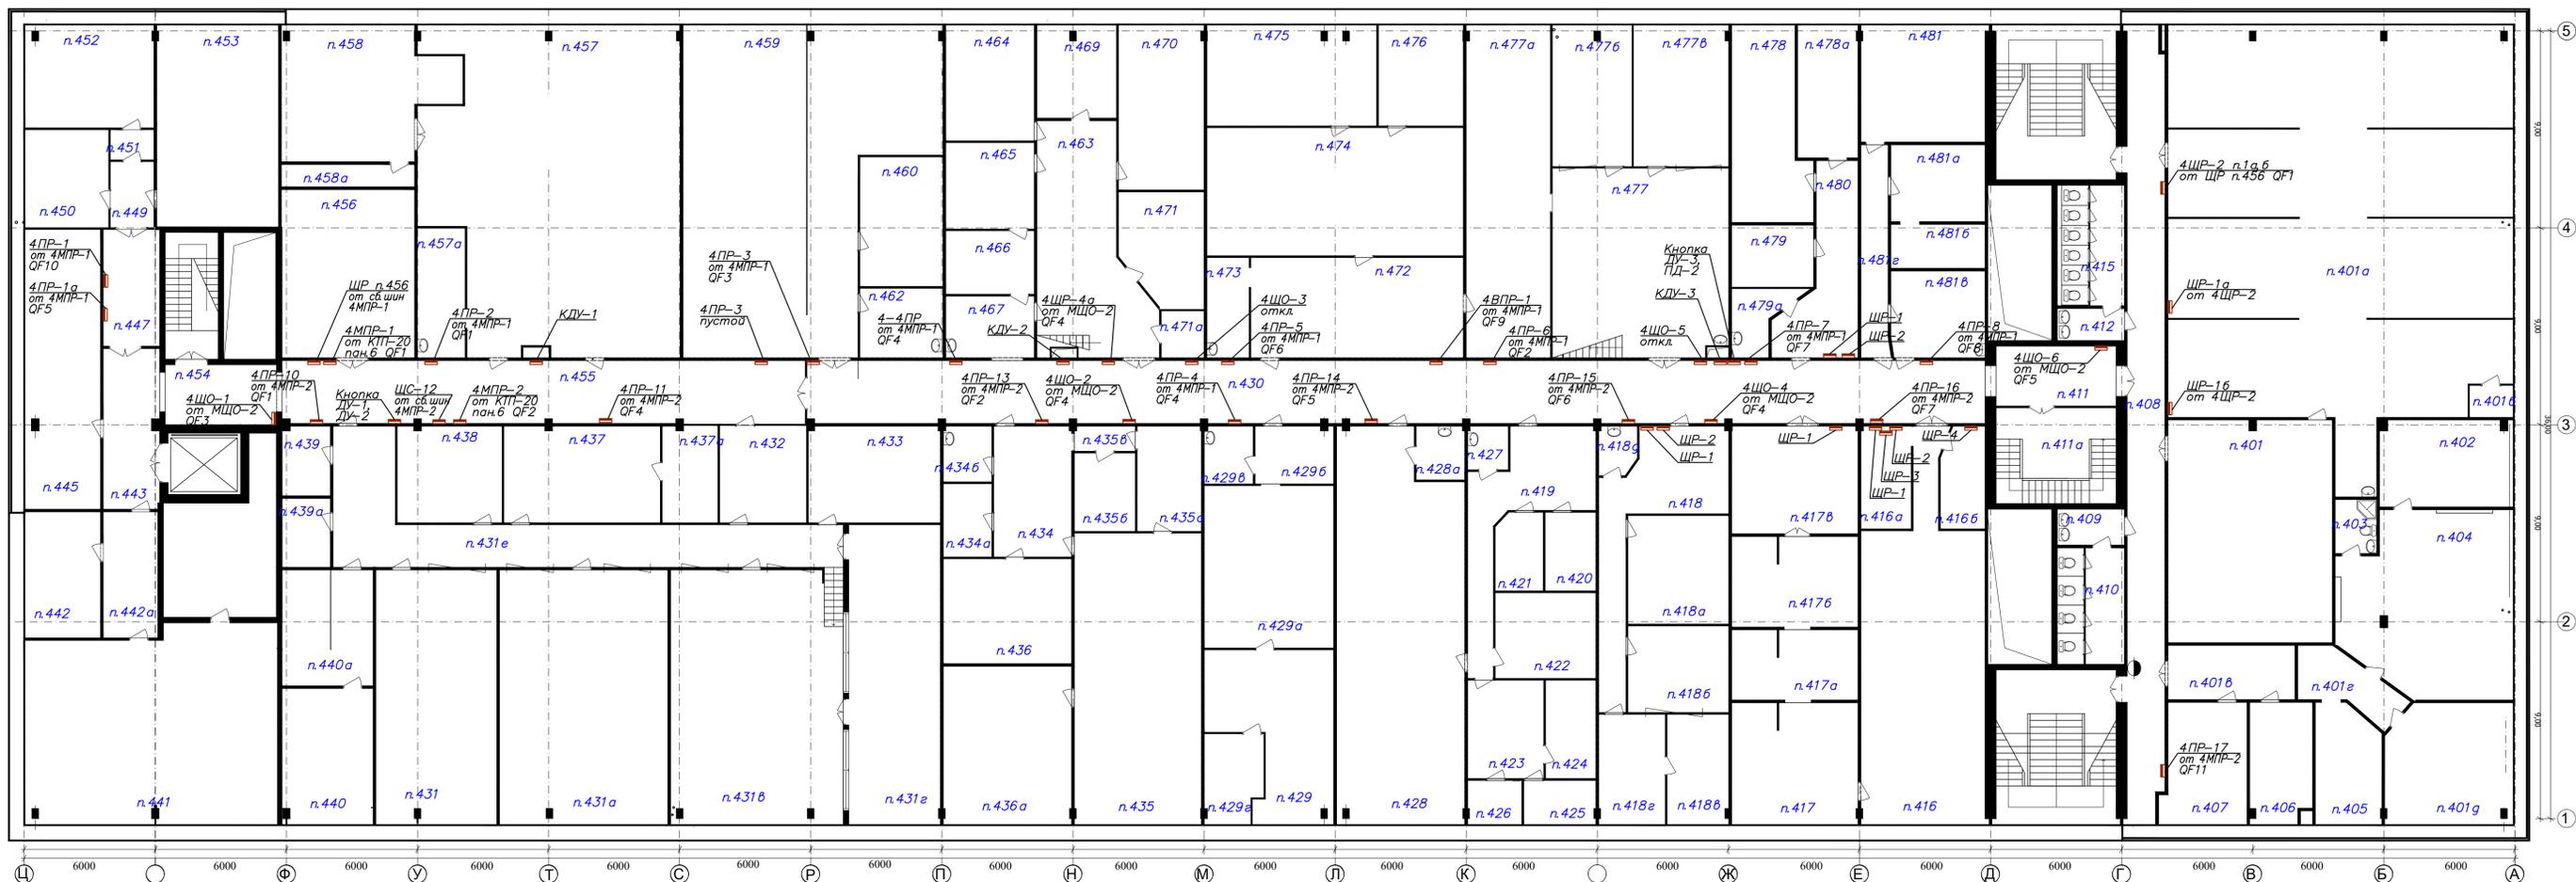



Изм.	Колуч.	Лист	№ док.	Подпись	Дата	Объект по адресу: г.Москва, Зеленоград,		
						ИД	105	
ГИП	Арсентьев Е.П.				06.22.20	План групповых сетей. ЭЛЕКТРООБОРУДОВАНИЕ 4-го этажа М 1:150		
Проверил	Арсентьев Е.П.				06.22.20			
Разраб.	Кострикова С.А.				06.22.20			
						<b>ООО "ТМ-Электро"</b>		

Взам. инв. N

Инв. N подл. Подпись и дата

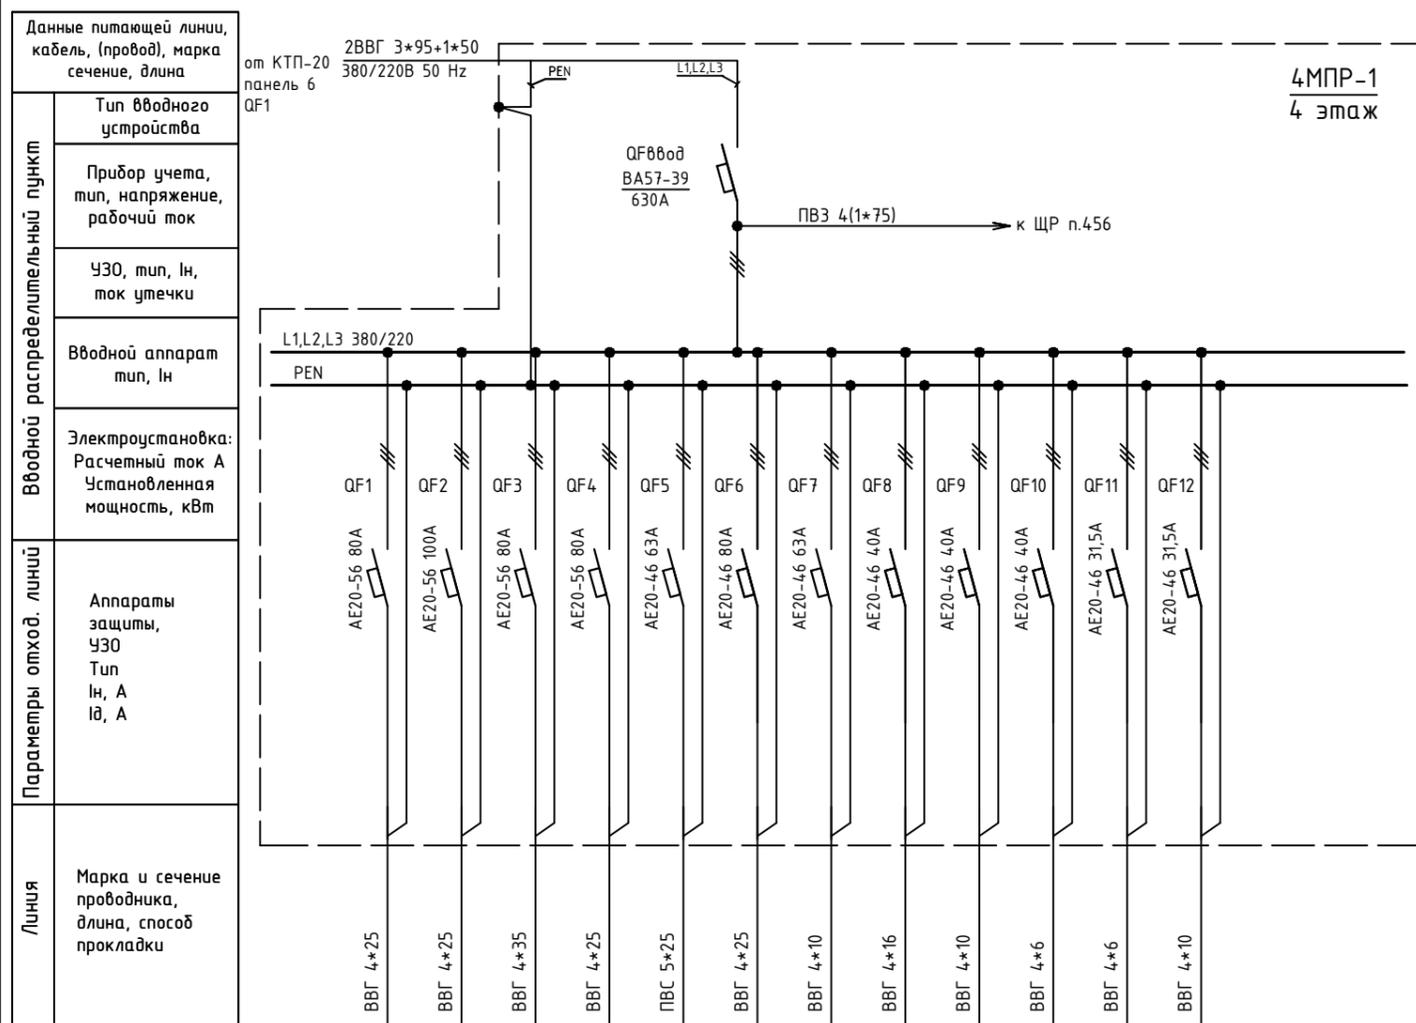

Обозначение по плану																
Номер группы	1	2	3	4	5	6	7	8	9	10	11	12				
Фаза	L1,L2,L3	L1,L2,L3	L1,L2,L3	L1,L2,L3	L1,L2,L3	L1,L2,L3	L1,L2,L3	L1,L2,L3	L1,L2,L3	L1,L2,L3	L1,L2,L3	L1,L2,L3				
Рy, (кВт)																
Ток (А)																
Наименование потребителя	4ПР-2	4ПР-6, ЩР-1 п.480	4ПР-3	4ПР-4; 4-4ПР	4ПР-1а	4ПР-5, ЩР-2 п.480	4ПР-7	4ПР-8	4ВПР-1	4ПР-1	ВПР-5 (антресоль)					

Изм.	Кол.уч.	Лист	№ док.	Подпись	Дата


Объект по адресу: г.Москва, Зеленоград,			Стадия	Лист	Листов
			ИД	106	
Исполнительная однолинейная схема электроснабжения 4МПР-1 4-й этаж			ООО "ТМ-Электро"		



Взам. инв. N

Подпись и дата

Инв. N подл.

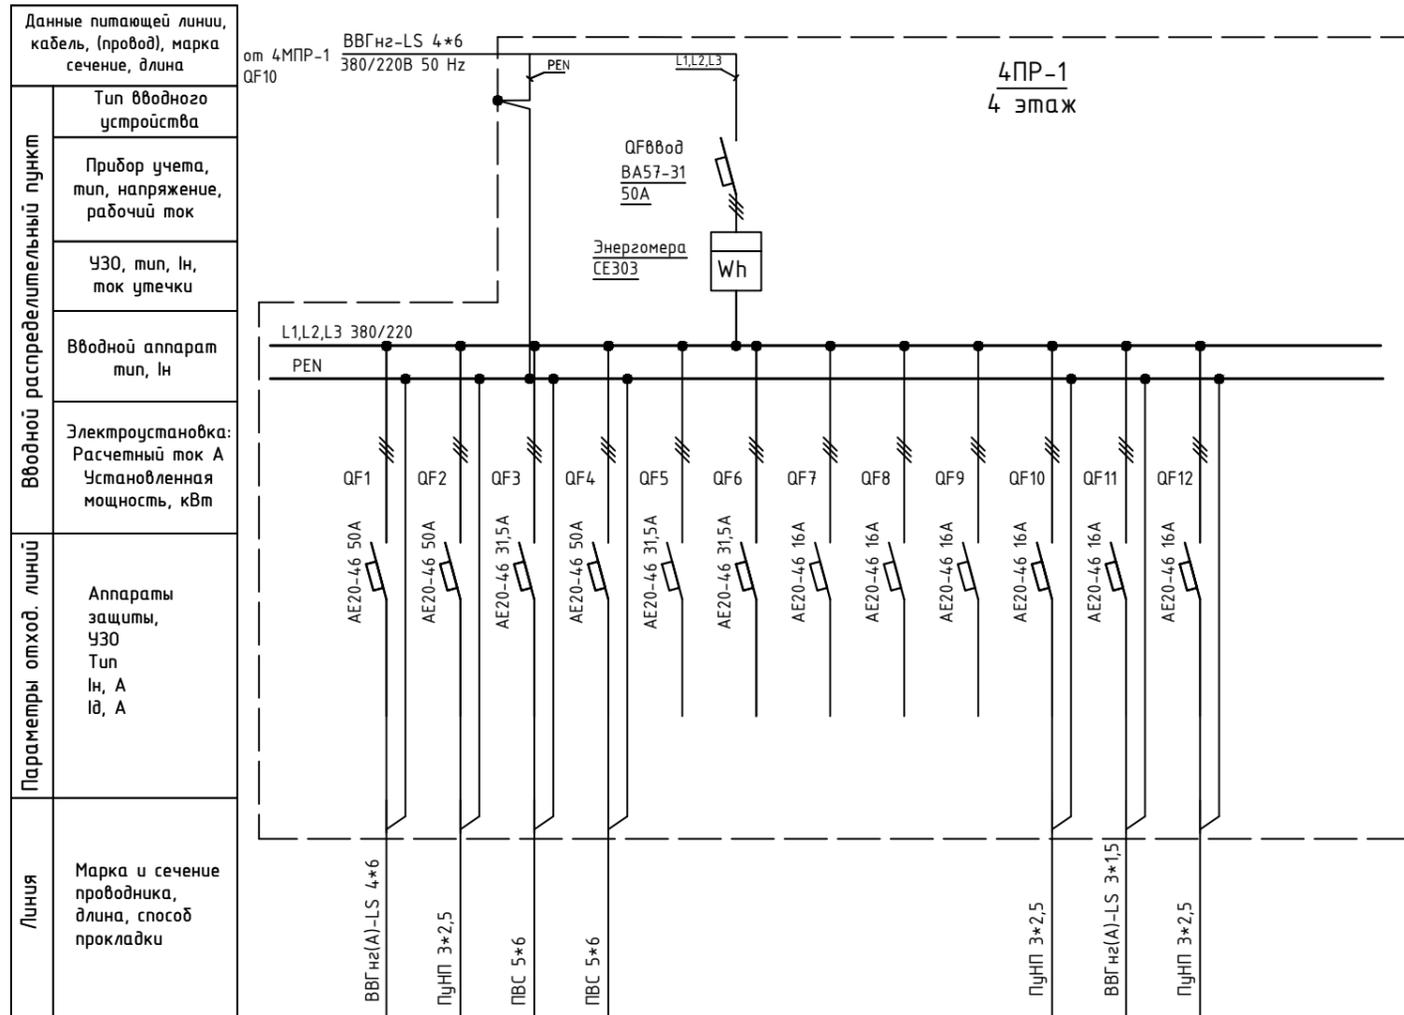

Обозначение по плану	1	2	3	4	5	6	7	8	9	10	11	12						
Номер группы																		
Фаза	L1,L2,L3	L3	L1,L2,L3	L1,L2,L3	L1,L2,L3	L3	L1,L2,L3	L1,L2,L3	L1,L2,L3	L1	L2	L2						
Рy, (кВт)																		
Ток (А)																		
Наименование потребителя	ЩР-2 п.4.4.7	Розетка в щите	ЩР-1 п.4.4.7	ЩР-3 п.4.4.7	Резерв	Резерв	Резерв	Резерв	Резерв	Резерв	Освещение коридора, мед. комн. системы п.4.4.7							

Изм.	Кол.уч.	Лист	№ док.	Подпись	Дата

Объект по адресу: г.Москва, Зеленоград,			Стадия	Лист	Листов
			ИД	108	
Исполнительная однолинейная схема электроснабжения 4ПР-1 4-й этаж			<b>ООО "ТМ-Электро"</b>		

Взам. инв. N

Подпись и дата

Инв. N подл.

Данные питающей линии, кабель, (провод), марка сечение, длина

от 4МПР-1 QF5 ВВГнг-LS 5\*25 380/220В 50 Hz

Тип вводного устройства

Прибор учета, тип, напряжение, рабочий ток


УЗО, тип, In, ток утечки

Вводной аппарат тип, In

Электроустановка: Расчетный ток А Установленная мощность, кВт

Аппараты защиты, УЗО Тип In, А Id, А

Марка и сечение проводника, длина, способ прокладки

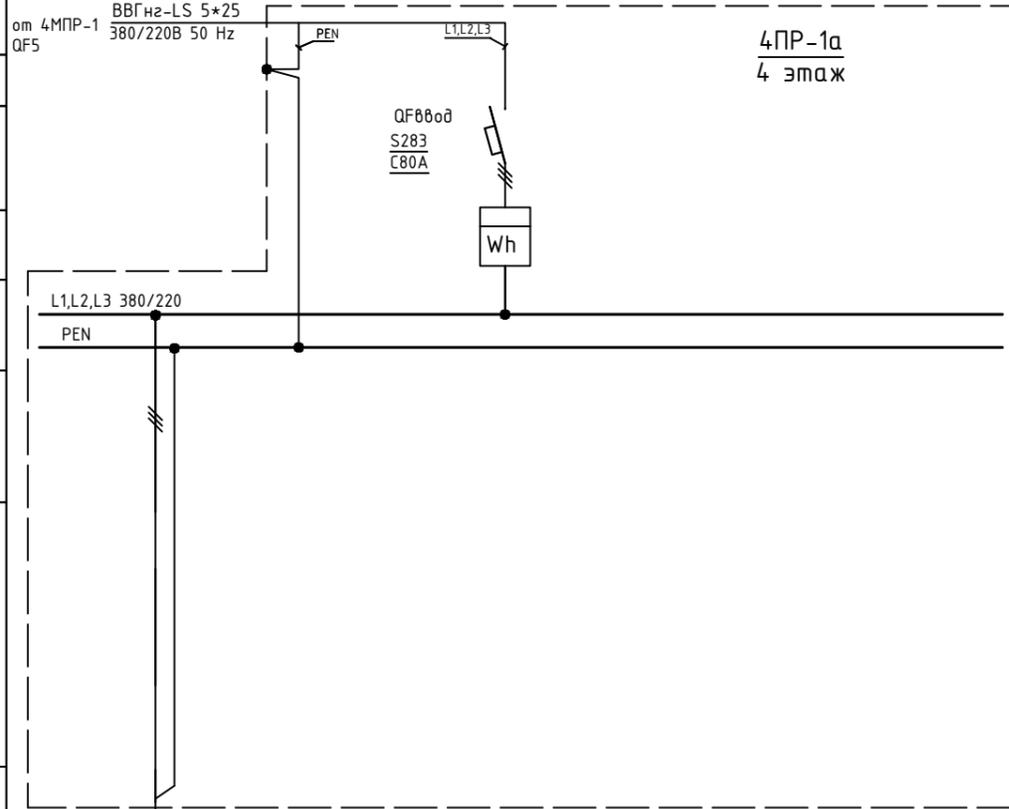

4ПР-1а  
4 этаж

ПВС 5\*25

Обозначение по плану																				
Номер группы	1																			
Фаза	L1, L2, L3																			
Рy, (кВт)																				
Ток (А)																				
Наименование потребителя	ЩР п.4.45																			


Изм.	Кол.уч.	Лист	№ док.	Подпись	Дата				
ГИП		Арсентьев Е.П.			06.22г.	Объект по адресу: г.Москва, Зеленоград,	Стадия	Лист	Листов
Проверил		Арсентьев Е.П.			06.22г.		ИД	109	
Разраб.		Кострюкова С.А.			06.22г.				
						Исполнительная однолинейная схема электроснабжения 4ПР-1а 4-й этаж	ООО "ТМ-Электро"		

Взам. инв. N

Подпись и дата

Инв. N подл.

Вводной распределительный пункт	Данные питающей линии, кабель, (провод), марка сечение, длина
	Тип вводного устройства
	Прибор учета, тип, напряжение, рабочий ток
	УЗО, тип, In, ток утечки
Вводной аппарат	тип, In
	Электроустановка: Расчетный ток A Установленная мощность, кВт
Параметры отход. линий	Аппараты защиты, УЗО
	Тип In, A Iд, A
Линия	Марка и сечение проводника, длина, способ прокладки

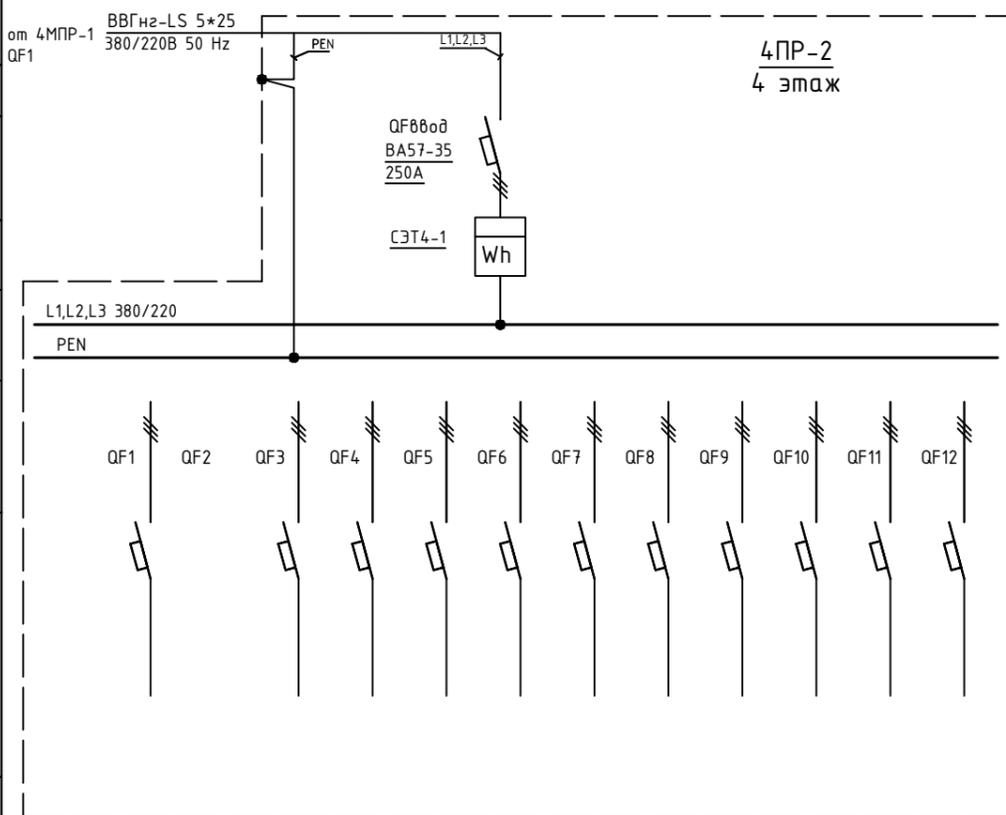


Обозначение по плану														
Номер группы	1	2	3	4	5	6	7	8	9	10	11	12		
Фаза	L1,L2,L3													
Рy, (кВт)														
Ток (А)														
Наименование потребителя														

Изм.	Кол.уч.	Лист	№ док.	Подпись	Дата				
ГИП		Арсеньев Е.П.			06.22г.	Объект по адресу: г.Москва, Зеленоград,	Стадия	Лист	Листов
Проверил		Арсеньев Е.П.			06.22г.		ИД	110	
Разраб.		Кострюкова С.А.			06.22г.				
						Исполнительная однолинейная схема электроснабжения 4ПР-2 4-й этаж	<b>ООО "ТМ-Электро"</b>		

Взам. инв. N

Подпись и дата

Инв. N подл.

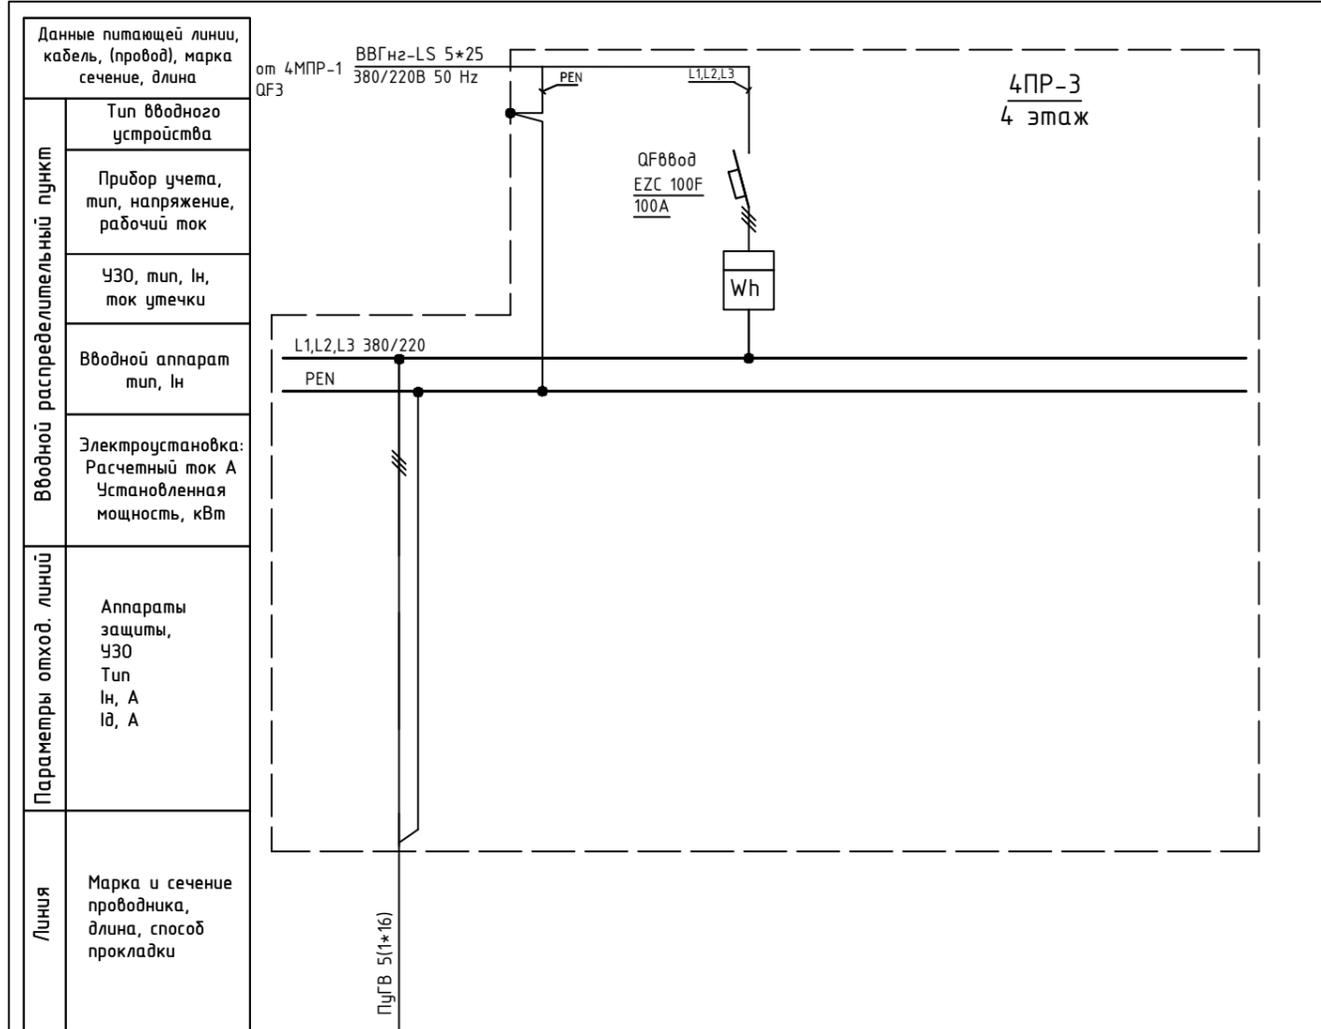


Обозначение по плану																			
Номер группы	1																		
Фаза	L1,L2,L3																		
Рy, (кВт)																			
Ток (А)																			
Наименование потребителя	ЩР п.459																		

Изм.	Кол.уч.	Лист	№ док.	Подпись	Дата	Объект по адресу: г.Москва, Зеленоград, Исполнительная однолинейная схема электроснабжения 4PR-3 4-й этаж	Стадия	Лист	Листов
ГИП		Арсентьев Е.П.			06.22г.		ИД	111	
Проверил		Арсентьев Е.П.			06.22г.				
Разраб.		Кострюкова С.А.			06.22г.				
							<b>ООО</b> <b>"ТМ-Электро"</b>		

Взам. инв. N

Подпись и дата

Инв. N подл.

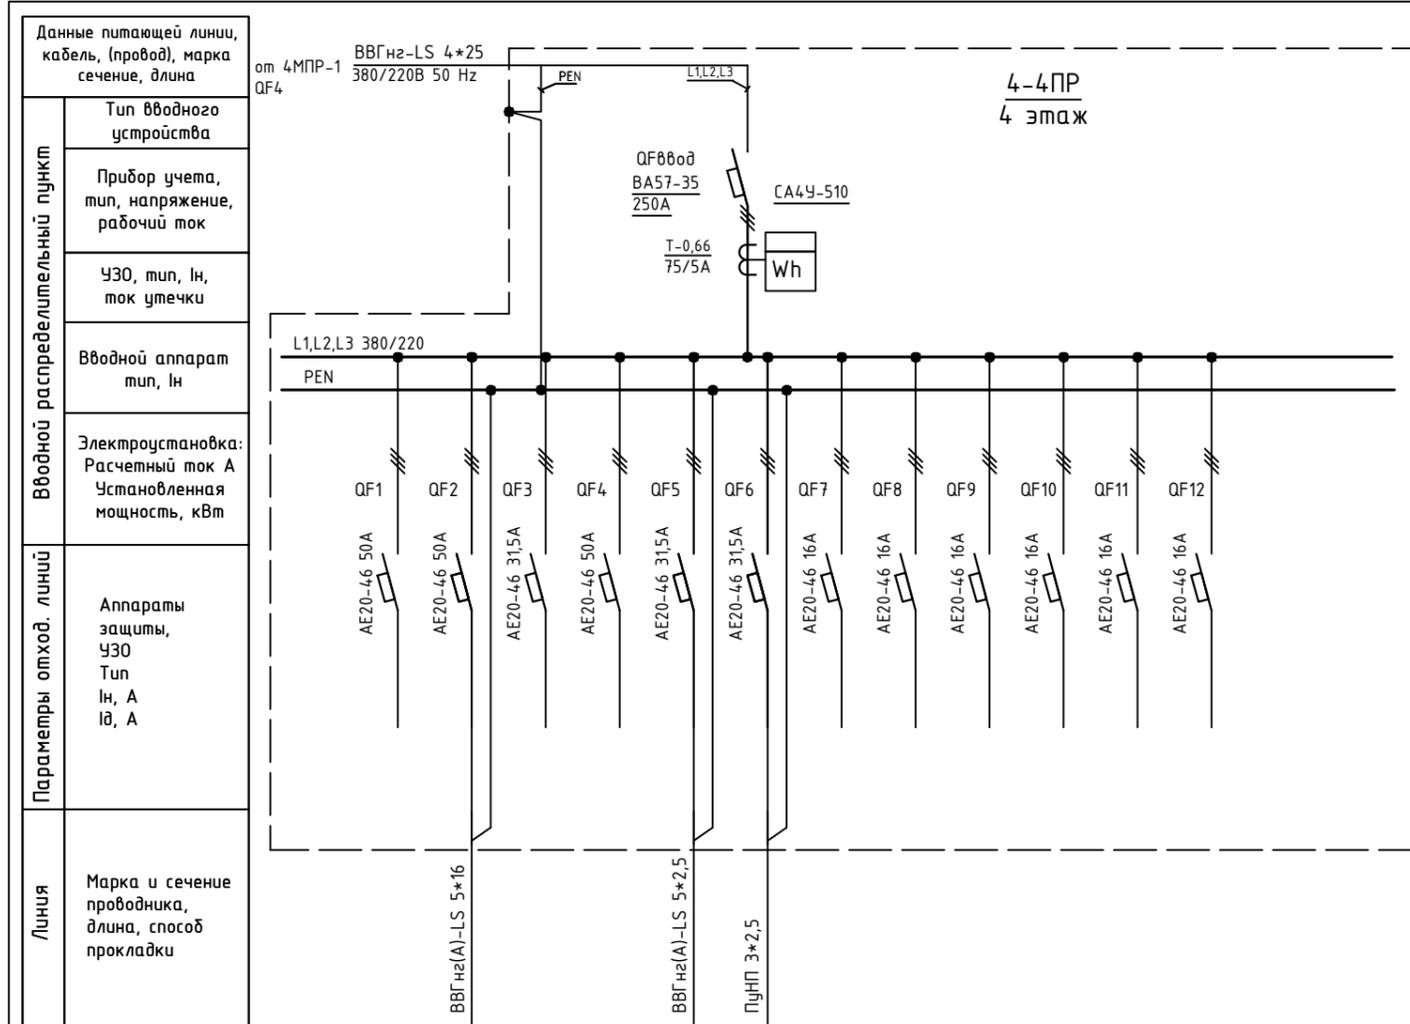

Обозначение по плану																
Номер группы	1	2	3	4	5	6	7	8	9	10	11	12				
Фаза	L1,L2,L3	L1,L2,L3	L1,L2,L3	L1,L2,L3	L1,L2,L3	L3	L1,L2,L3	L1,L2,L3	L1,L2,L3	L1,L2,L3	L1,L2,L3	L1,L2,L3				
Рy, (кВт)																
Ток (А)																
Наименование потребителя	Резерв	ЩР п.467	Резерв	Резерв		Розетка в щите	Резерв	Резерв	Резерв	Резерв	Резерв	Резерв				

Изм.	Кол.уч.	Лист	№ док.	Подпись	Дата	Объект по адресу: г.Москва, Зеленоград, Исполнительная однолинейная схема электроснабжения 4-4ПР 4-й этаж	Стадия	Лист	Листов
ГИП		Арсентьев Е.П.			06.22г.		ИД	112	
Проверил		Арсентьев Е.П.			06.22г.				
Разраб.		Кострюкова С.А.			06.22г.				
							<b>ООО "ТМ-Электро"</b>		

Взам. инв. N

Подпись и дата

Инв. N подл.

Данные питающей линии, кабель, (провод), марка сечение, длина

от 4МПП-1 QF4

ВВГнг-LS 4\*10 380/220В 50 Hz

Тип вводного устройства

Прибор учета, тип, напряжение, рабочий ток


УЗО, тип, In, ток утечки

Вводной аппарат тип, In

Электроустановка:  
Расчетный ток А  
Установленная мощность, кВт

Аппараты защиты, УЗО  
Тип  
In, А  
Iд, А


Марка и сечение проводника, длина, способ прокладки

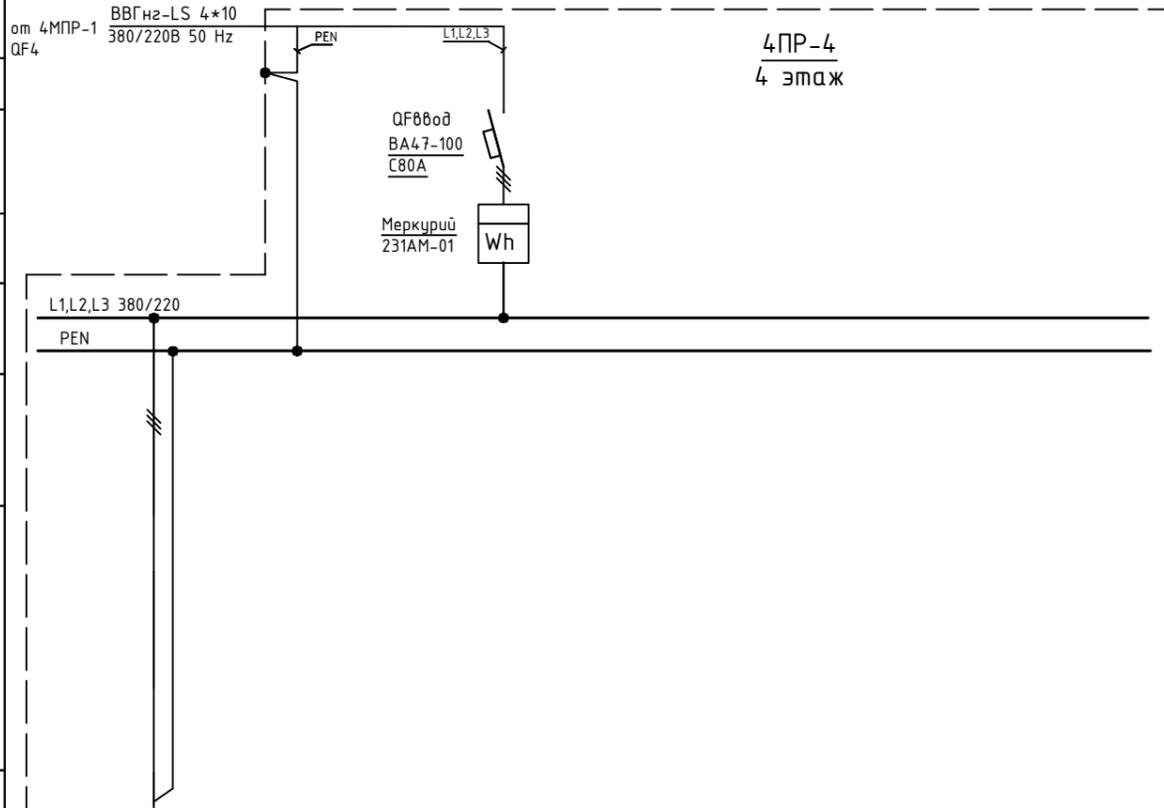

Обозначение по плану																			
Номер группы	1																		
Фаза	L1, L2, L3																		
Р <sub>у</sub> , (кВт)																			
Ток (А)																			
Наименование потребителя	ЩР п.429																		

Изм.	Кол.уч.	Лист	№ док.	Подпись	Дата	Объект по адресу: г.Москва, Зеленоград,	Стадия	Лист	Листов
							ИД	113	
ГИП		Арсентьев Е.П.			06.22г.		Исполнительная однолинейная схема электроснабжения 4ПР-4 4-й этаж		
Проверил		Арсентьев Е.П.			06.22г.				
Разраб.		Кострюкова С.А.			06.22г.				
							<b>ООО "ТМ-Электро"</b>		

Инв. N подл. Подпись и дата. Взам. инв. N

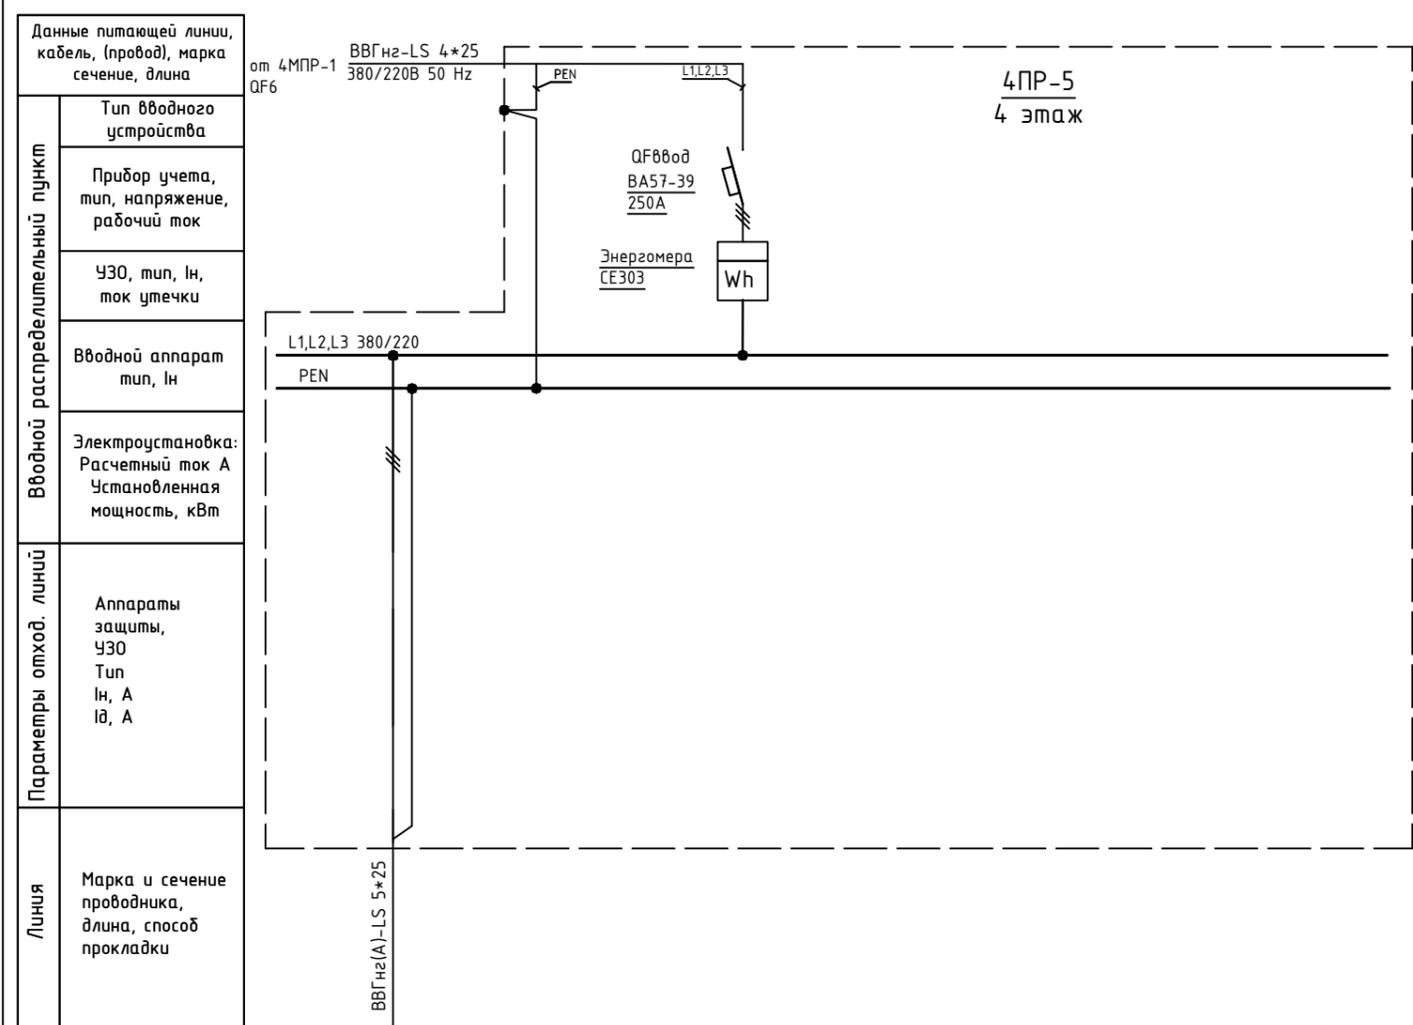


Обозначение по плану															
Номер группы	1														
Фаза	L1, L2, L3														
Рy, (кВт)															
Ток (А)															
Наименование потребителя	ЩР-1, ЩР-2 п.472														

Изм.	Кол.уч.	Лист	№ док.	Подпись	Дата				
ГИП		Арсентьев Е.П.			06.22г.	Объект по адресу: г.Москва, Зеленоград,	Стадия	Лист	Листов
Проверил		Арсентьев Е.П.			06.22г.		ИД	114	
Разраб.		Кострюкова С.А.			06.22г.				
						Исполнительная однолинейная схема электроснабжения 4PR-5 4-й этаж	ООО "ТМ-Электро"		

Взам. инв. N

Инв. N подл. Подпись и дата

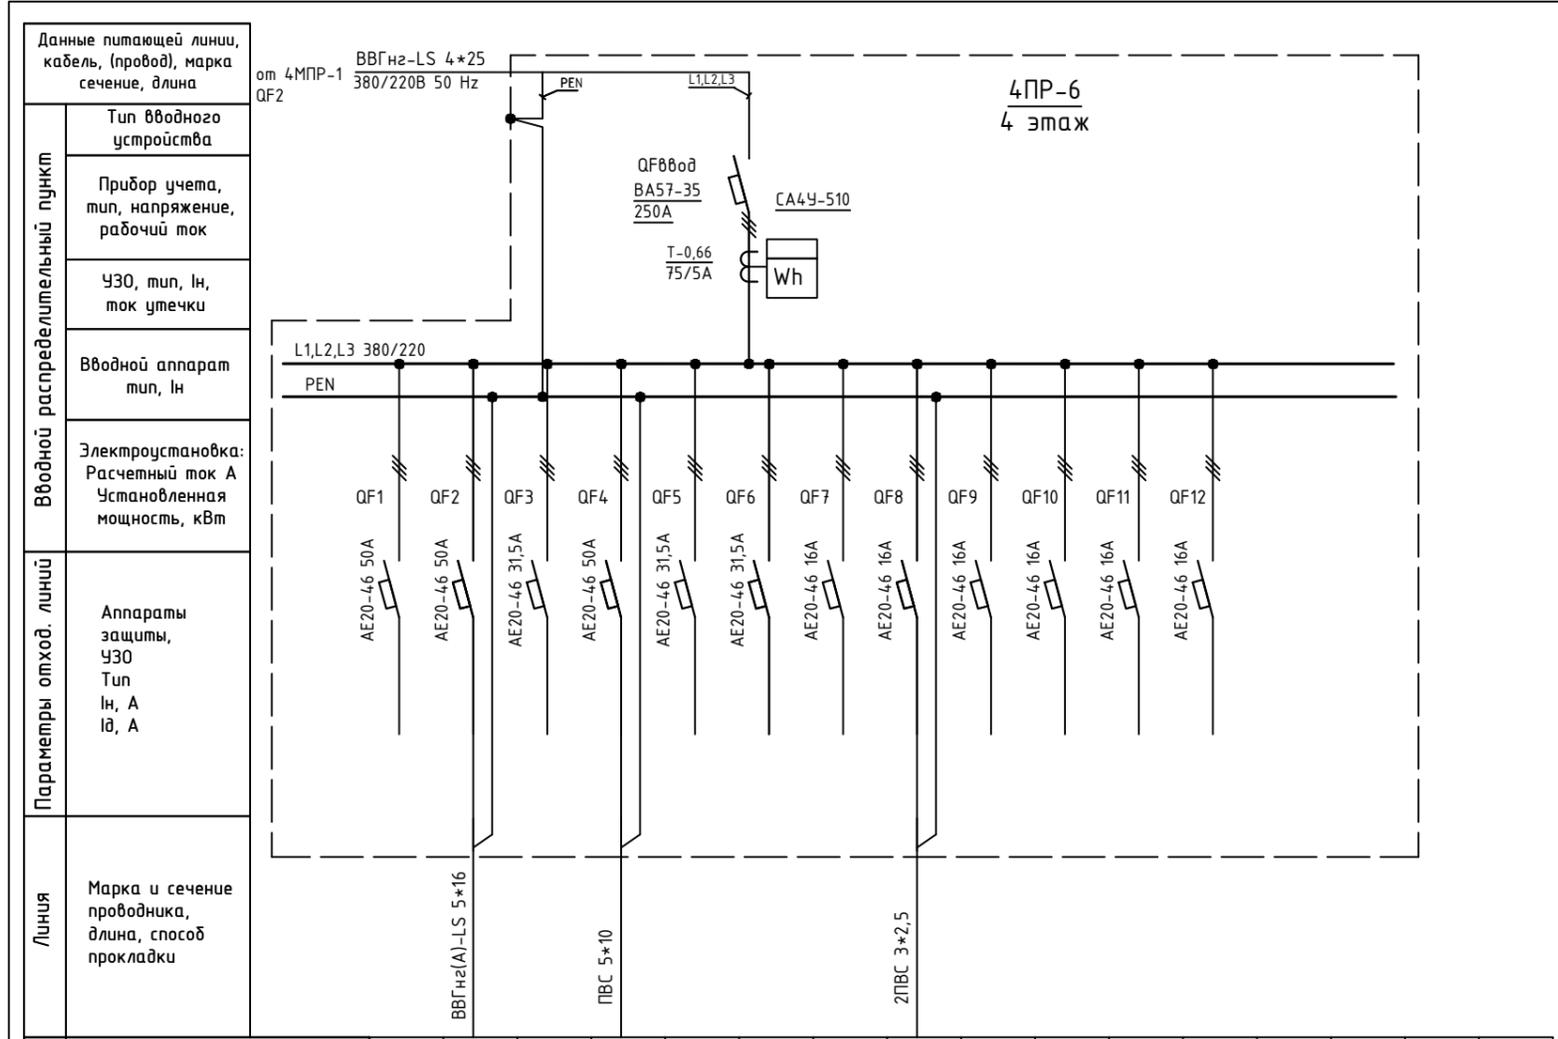


Обозначение по плану															
Номер группы	1	2	3	4	5	6	7	8	9	10	11	12			
Фаза	L1,L2,L3	L1,L2,L3	L1,L2,L3	L1,L2,L3	L1,L2,L3	L1,L2,L3	L1,L2,L3	L1,L2	L1,L2,L3	L1,L2,L3	L1,L2,L3	L1,L2,L3			
Рy, (кВт)															
Ток (А)															
Наименование потребителя	Резерв	ЩС-2 п.4.77	Резерв	ЩС-1 п.4.77	Резерв	Резерв	Резерв	Кондиционеры п.4.77	Резерв	Резерв	Резерв	Резерв			

Изм.	Кол.уч.	Лист	№ док.	Подпись	Дата	Объект по адресу: г.Москва, Зеленоград, Исполнительная однолинейная схема электроснабжения 4ПР-6 4-й этаж	Стадия	Лист	Листов
ГИП		Арсентьев Е.П.			06.22г.		ИД	115	
Проверил		Арсентьев Е.П.			06.22г.				
Разраб.		Кострюкова С.А.			06.22г.				
						<b>ООО</b> <b>"ТМ-Электро"</b>			

Взам. инв. N

Подпись и дата

Инв. N подл.

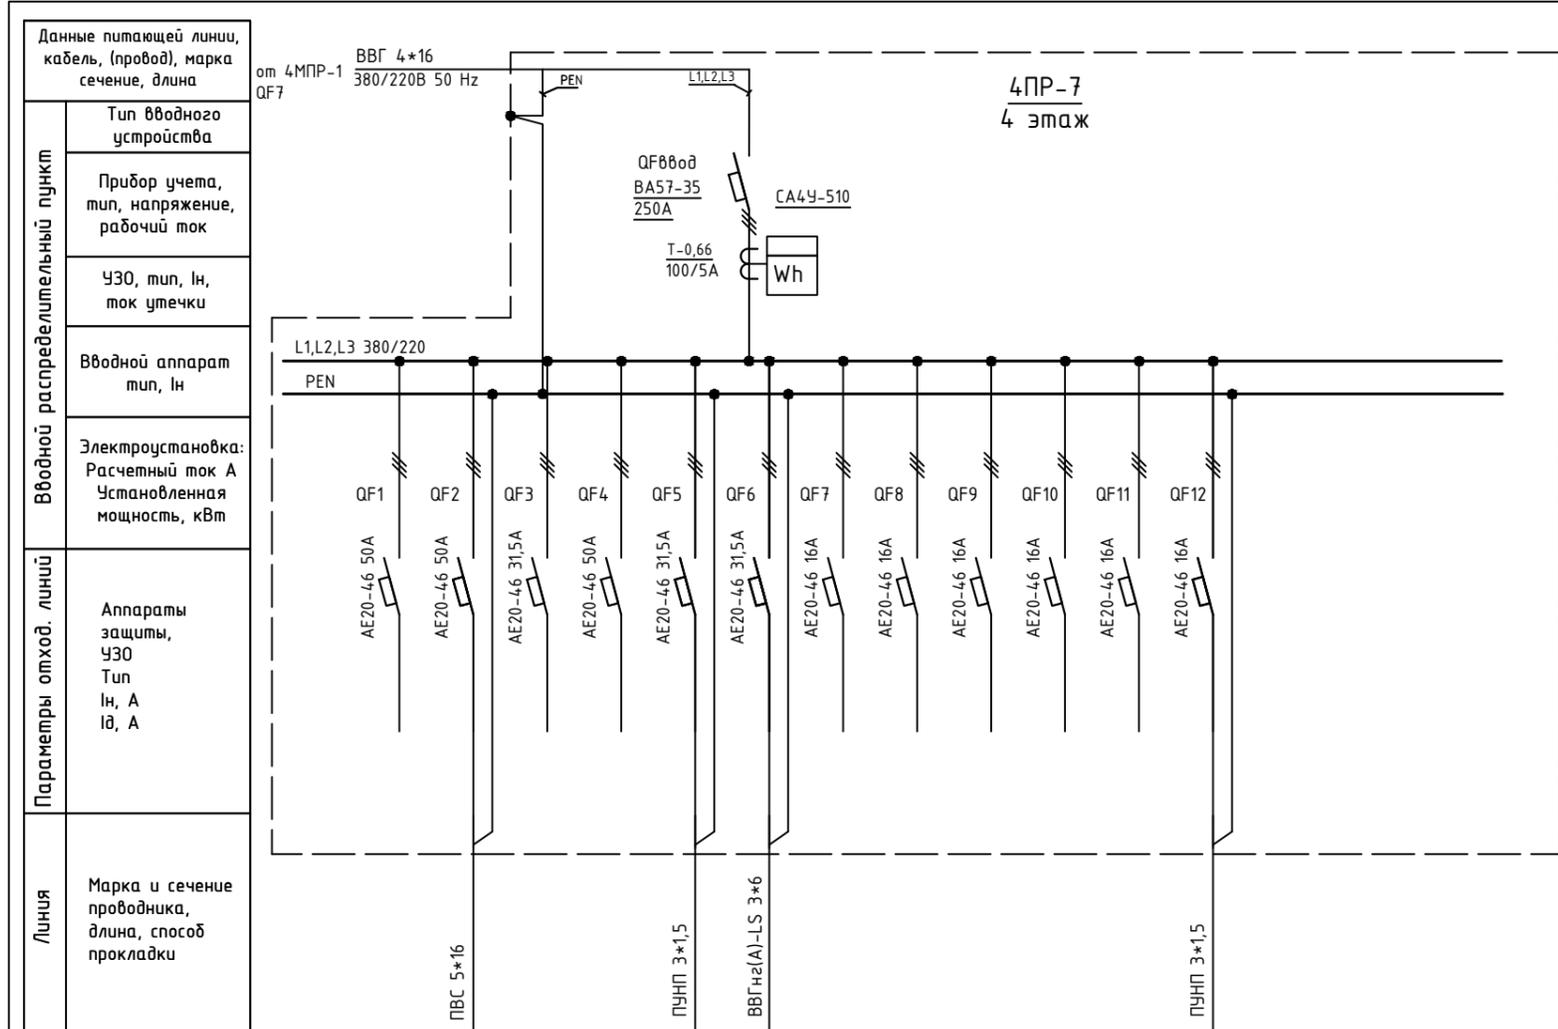

Обозначение по плану																		
Номер группы	1	2	3	4	5	6	7	8	9	10	11	12						
Фаза	L1,L2,L3	L1,L2,L3	L1,L2,L3	L1,L2,L3	L3	L1	L1,L2,L3	L1,L2,L3	L1,L2,L3	L1,L2,L3	L1,L2,L3	L3						
Рy, (кВт)																		
Ток (А)																		
Наименование потребителя	Резерв	Резерв	Резерв	Резерв	Розетка в щите	Резерв	Резерв	Резерв	Резерв	Резерв	Резерв	Розетка в щите						


Изм.	Кол.уч.	Лист	№ док.	Подпись	Дата	Объект по адресу: г.Москва, Зеленоград, Исполнительная однолинейная схема электроснабжения 4ПР-7 4-й этаж	Стадия	Лист	Листов
ГИП		Арсентьев Е.П.			06.22г.		ИД	116	
Проверил		Арсентьев Е.П.			06.22г.				
Разраб.		Кострюкова С.А.			06.22г.				

ООО "ТМ-Электро"

Взам. инв. N

Подпись и дата

Инв. N подл.

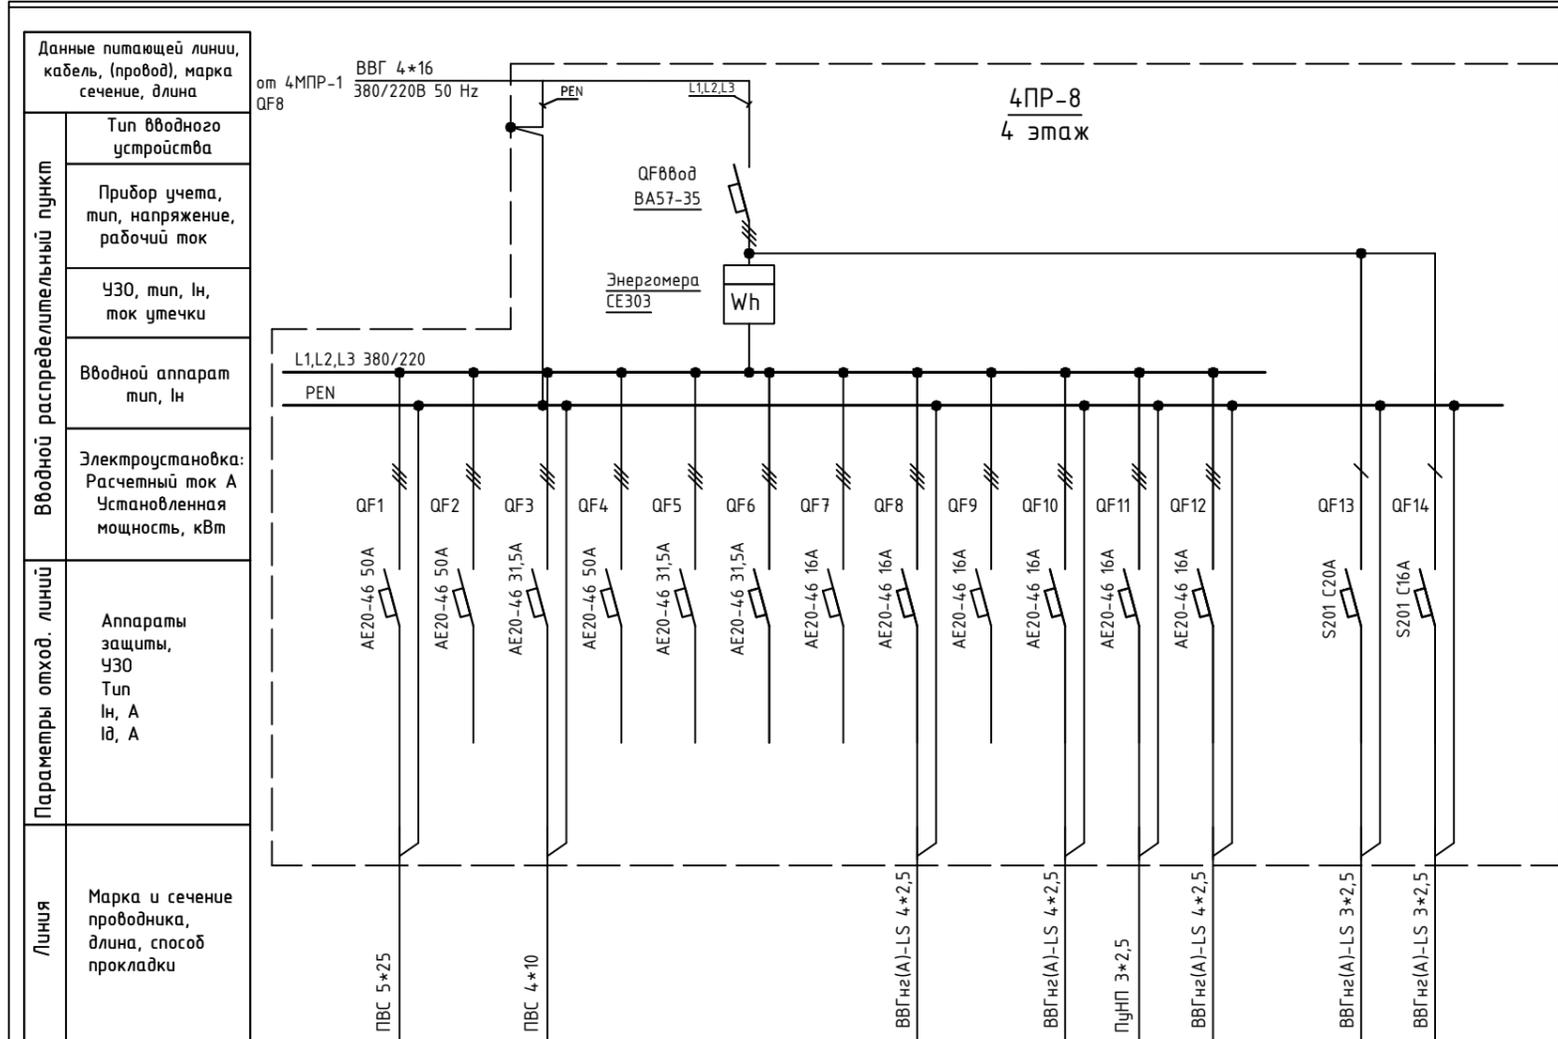


Обозначение по плану															
Номер группы	1	2	3	4	5	6	7	8	9	10	11	12	13	14	
Фаза	L1,L2,L3	L1	L2												
Рy, (кВт)															
Ток (А)															
Наименование потребителя		Резерв		Резерв	Резерв	Резерв	Резерв		Резерв				Ком.	РИП	

Изм.	Кол.уч.	Лист	№ док.	Подпись	Дата

Объект по адресу: г.Москва, Зеленоград,			Стадия	Лист	Листов
			ИД	117	
Исполнительная однолинейная схема электроснабжения 4ПР-8 4-й этаж			ООО "ТМ-Электро"		

Инв. N подл. Подпись и дата. Взам. инв. N

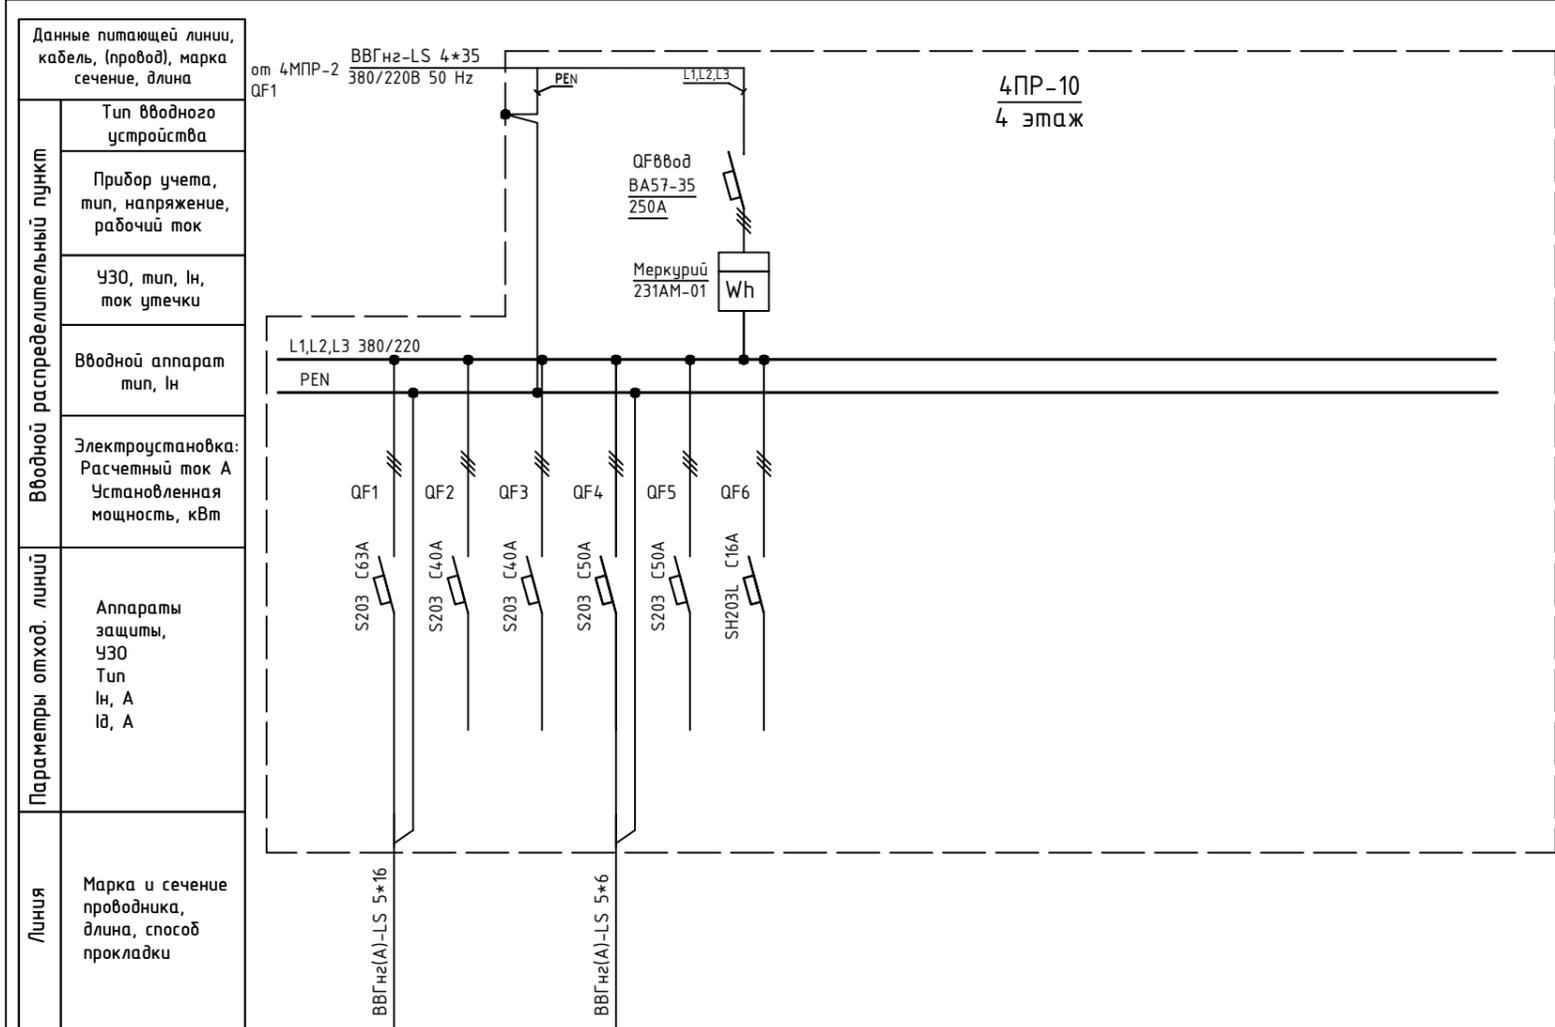

Обозначение по плану																		
Номер группы	1	2	3	4	5	6												
Фаза	L1,L2,L3	L1,L2,L3	L1,L2,L3	L1,L2,L3	L1,L2,L3	L1,L2,L3												
Рy, (кВт)																		
Ток (А)																		
Наименование потребителя	п.431	Резерв	Резерв	п.431	Резерв	Резерв												

Изм.	Кол.уч.	Лист	№ док.	Подпись	Дата			
ГИП		Арсентьев Е.П.			06.22г.	Объект по адресу: г.Москва, Зеленоград, Исполнительная однолинейная схема электрообеспечения 4ПР-10 4-й этаж		
Проверил		Арсентьев Е.П.			06.22г.			
Разраб.		Кострюкова С.А.			06.22г.			
						Стадия	Лист	Листов
						ИД	118	
						<b>ООО "ТМ-Электро"</b>		

Взам. инв. N

Подпись и дата

Инв. N подл.

Данные питающей линии, кабель, (провод), марка сечение, длина

от 4МПП-2 QF4

ВВГнгз-LS 4\*25 380/220В 50 Hz

Тип вводного устройства

Прибор учета, тип, напряжение, рабочий ток

УЗО, тип, In, ток утечки

Вводной аппарат тип, In

Электроустановка:  
Расчетный ток А  
Установленная мощность, кВт

Аппараты защиты, УЗО  
Тип  
In, А  
I<sub>д</sub>, А

Марка и сечение проводника, длина, способ прокладки

КГ 4\*25

L1,L2,L3 380/220 PEN

QF0800d BA57-35 100A

Mercurий 231AM-01 Wh

4ПР-11  
4 этаж

Обозначение по плану

Номер группы

Фаза

Py, (кВт)

Ток (А)

Наименование потребителя

ЩР-1 п.457


Изм.	Кол.уч.	Лист	№ док.	Подпись	Дата

Объект по адресу: г.Москва, Зеленоград,			Стадия	Лист	Листов
			ИД	119	
Исполнительная однолинейная схема электроснабжения 4ПР-11 4-й этаж			ООО "ТМ-Электро"		

Взам. инв. N

Подпись и дата

Инв. N подл.

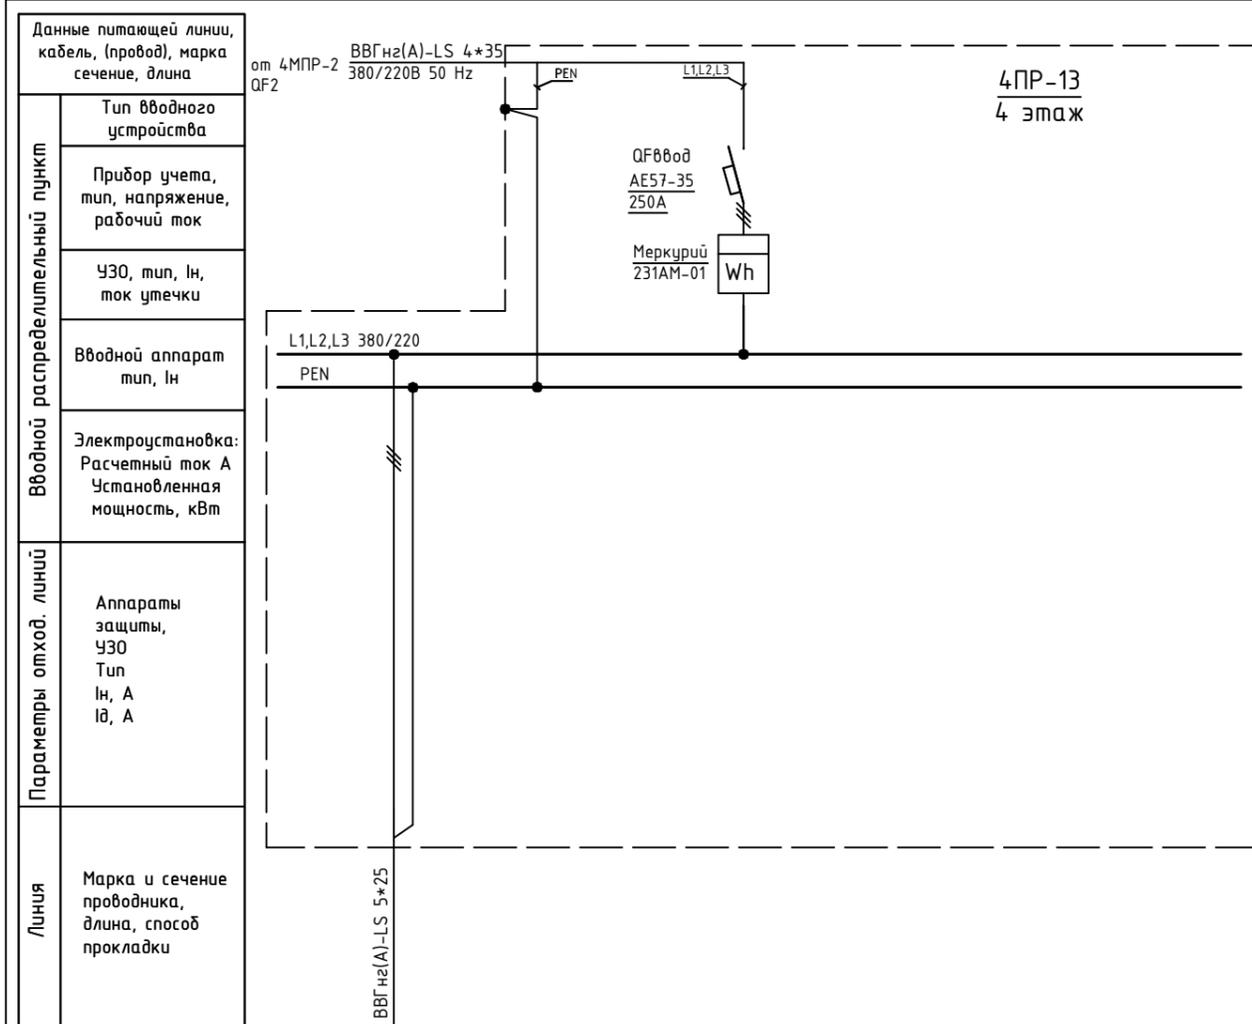

Обозначение по плану													
Номер группы	1												
Фаза	L1,L2,L3												
Рy, (кВт)													
Ток (А)													
Наименование потребителя	ЩР-1, ЩР-2, ЩР-3 п.4.35												


Изм.	Кол.уч.	Лист	№ док.	Подпись	Дата				
						Объект по адресу: г.Москва, Зеленоград,	Стадия	Лист	Листов
							ИД	120	
						Исполнительная однолинейная схема электрооборудования 4ПР-13 4-й этаж	ООО "ТМ-Электро"		



Взам. инв. N

Инв. N подл. Подпись и дата

Вводной распределительный пункт	Данные питающей линии, кабель, (провод), марка сечение, длина
	Тип вводного устройства
	Прибор учета, тип, напряжение, рабочий ток
	УЗО, тип, In, ток утечки
	Вводной аппарат тип, In
Электростановка:	Расчетный ток А
	Установленная мощность, кВт
Параметры отход. линий	Аппараты защиты, УЗО
	Тип
	In, А
	I <sub>д</sub> , А
Линия	Марка и сечение проводника, длина, способ прокладки

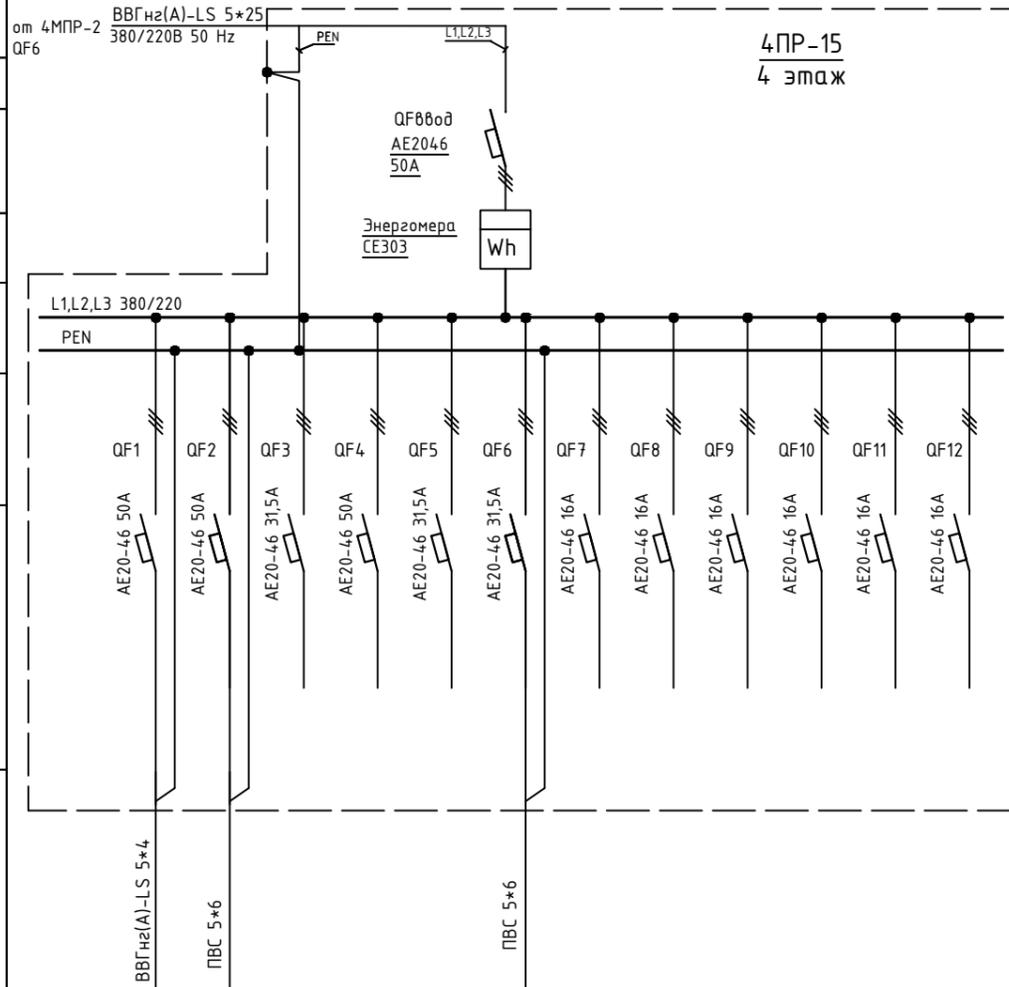


Обозначение по плану													
Номер группы	1	2	3	4	5	6	7	8	9	10	11	12	
Фаза	L1,L2,L3	L1,L2,L3	L1,L2,L3	L1,L2,L3	L1,L2,L3	L1,L2,L3	L1,L2,L3	L1,L2,L3	L1,L2,L3	L1,L2,L3	L1,L2,L3	L1,L2,L3	
P <sub>у</sub> , (кВт)													
Ток (А)													
Наименование потребителя	ЩР-1 п.4.18	ЩР-1 п.4.17б 08од 2	Резерв	Резерв	Резерв	ЩР-2 п.4.18	Резерв	Резерв	Резерв	Резерв	Резерв	Резерв	

Изм.	Кол.уч.	Лист	№ док.	Подпись	Дата				
ГИП		Арсентьев Е.П.			06.22г.	Объект по адресу: г.Москва, Зеленоград,	Стадия	Лист	Листов
Проверил		Арсентьев Е.П.			06.22г.		ИД	122	
Разраб.		Кострюкова С.А.			06.22г.				
						Исполнительная однолинейная схема электроснабжения 4ПР-15 4-й этаж			
							ООО "ТМ-Электро"		

Взам. инв. N


Подпись и дата

Инв. N подл.

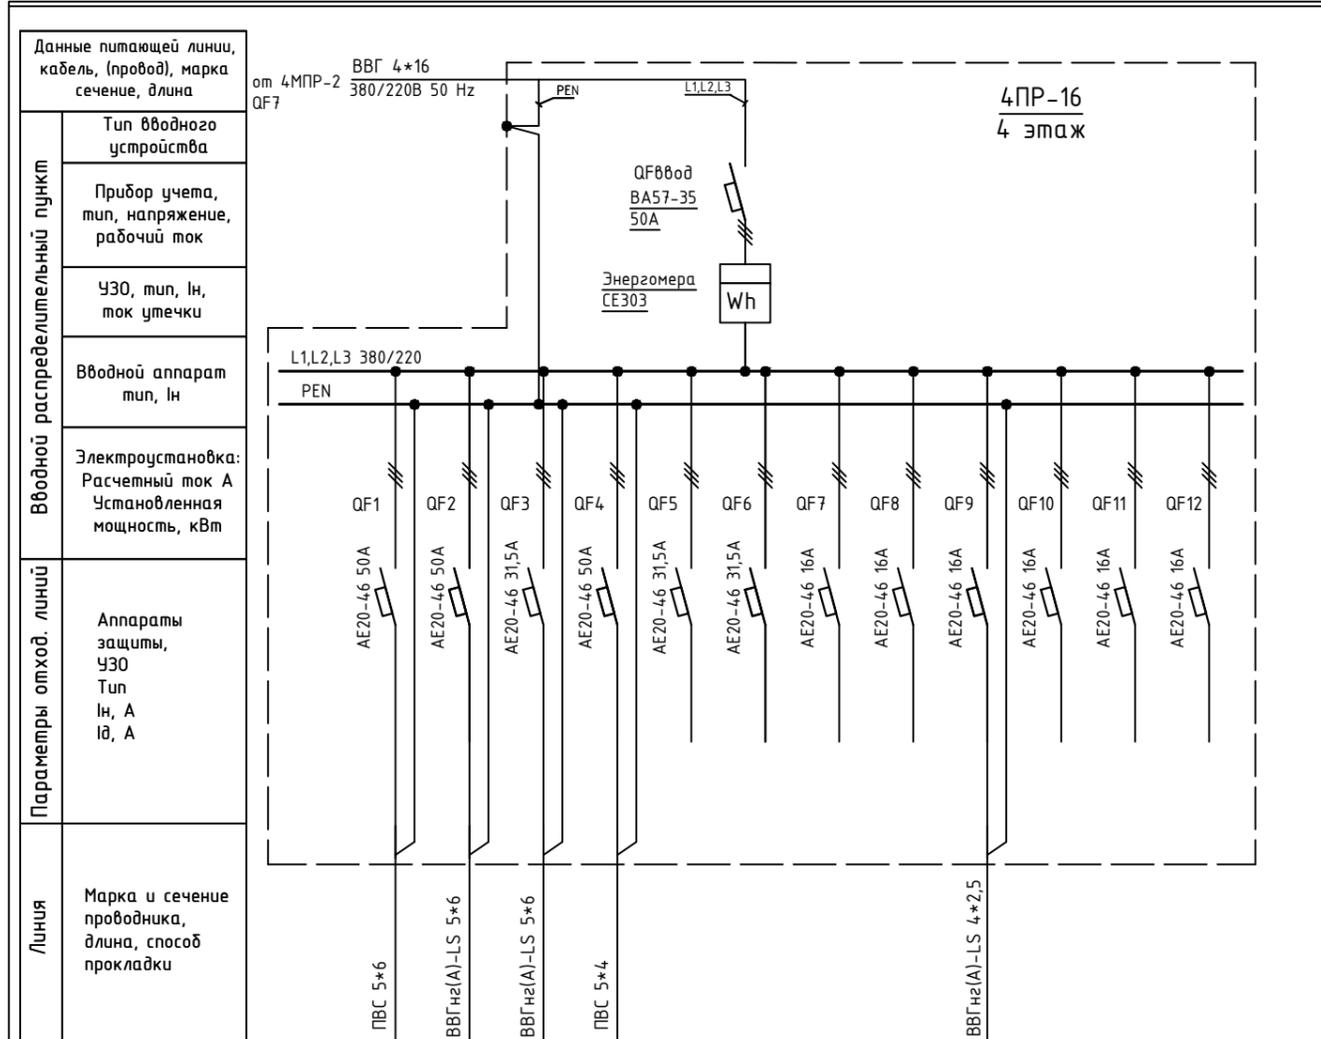

Обозначение по плану												
Номер группы	1	2	3	4	5	6	7	8	9	10	11	12
Фаза	L1,L2,L3	L1,L2,L3	L1,L2,L3	L1,L2,L3	L1,L2,L3	L1,L2,L3	L1,L2,L3	L1,L2,L3	L1,L2,L3	L1,L2,L3	L1,L2,L3	L1,L2,L3
Рy, (кВт)												
Ток (А)												
Наименование потребителя	ЩР-1 п.4.16а	ЩР-1 п.4.17б	ЩР-3 п.4.16а	ЩР-2 п.4.16а	Резерв	Резерв	Резерв	Резерв	ЩР-4 п.4.16б	Резерв	Резерв	Резерв

Изм.	Кол.уч.	Лист	№ док.	Подпись	Дата	Объект по адресу: г.Москва, Зеленоград, Исполнительная однолинейная схема электроснабжения 4ПР-16 4-й этаж	Стадия	Лист	Листов
ГИП		Арсентьев Е.П.			06.22г.		ИД	123	
Проверил		Арсентьев Е.П.			06.22г.				
Разраб.		Кострюкова С.А.			06.22г.				
						<b>ООО</b> <b>"ТМ-Электро"</b>			

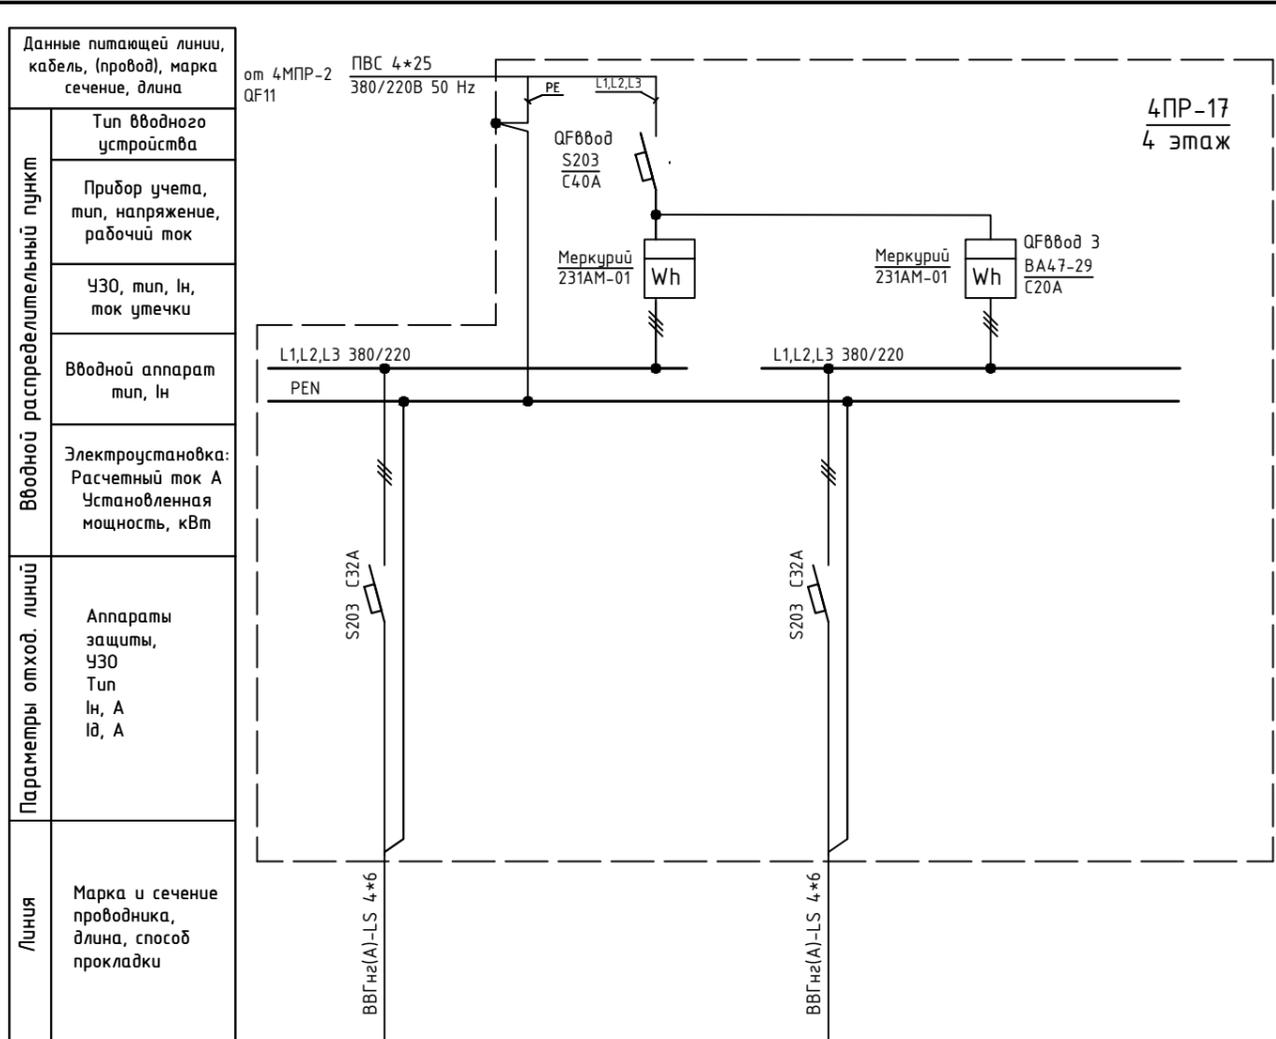

4 этаж

Электроустановка: Расчетный ток А Установленная мощность, кВт											
Параметры отход. линий	Аппараты защиты, УЗО Тип In, А Id, А										
Линия	Марка и сечение проводника, длина, способ прокладки										
Обозначение по плану											
Номер группы	1						2				
Фаза	L1,L2,L3						L1,L2,L3				
Рy, (кВт)											
Ток (А)											
Наименование потребителя	п.401						п.401б				

Инв. N подл. Подпись и дата. Взам. инв. N


Изм.	Кол.уч.	Лист	№ док.	Подпись	Дата	Объект по адресу: г.Москва, Зеленоград,	Стадия	Лист	Листов
ГИП		Арсентьев Е.П.			06.22г.		ИД	124	
Проверил		Арсентьев Е.П.			06.22г.				
Разраб.		Кострюкова С.А.			06.22г.				
Исполнительная однолинейная схема электроснабжения 4PR-17 4-й этаж						ООО "ТМ-Электро"			

Взам. инв. N

Подпись и дата

Инв. N подл.

Данные питающей линии, кабель, (провод), марка сечение, длина  
 Тип вводного устройства  
 Прибор учета, тип, напряжение, рабочий ток  
 ЧЗО, тип, In, ток утечки  
 Вводной аппарат тип, In  
 Электроустановка: Расчетный ток А Установленная мощность, кВт  
 Аппараты защиты, ЧЗО Тип In, А Id, А  
 Марка и сечение проводника, длина, способ прокладки

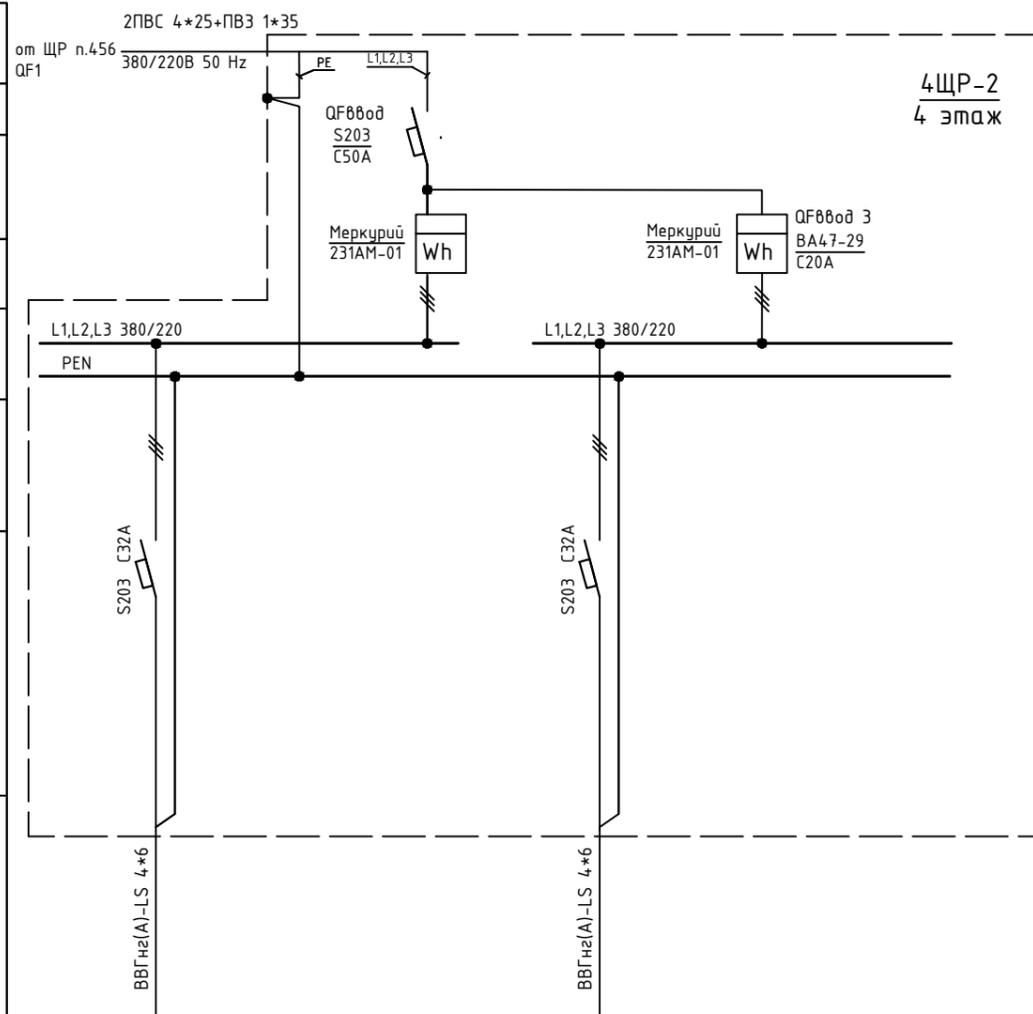

4ЩР-2  
4 этаж


Обозначение по плану														
Номер группы	1				2									
Фаза	L1,L2,L3				L1,L2,L3									
Рy, (кВт)														
Ток (А)														
Наименование потребителя	n.1а				n.1б									

Изм.	Кол.уч.	Лист	№ док.	Подпись	Дата	Объект по адресу: г.Москва, Зеленоград,			
ГИП		Арсентьев Е.П.			06.22г.	Исполнительная однолинейная схема электроснабжения 4ЩР-2 4-й этаж	Стадия	Лист	Листов
Проверил		Арсентьев Е.П.			06.22г.		ИД	125	
Разраб.		Кострюкова С.А.			06.22г.		ООО "ТМ-Электро"		

Взам. инв. N

Подпись и дата

Инв. N подл.

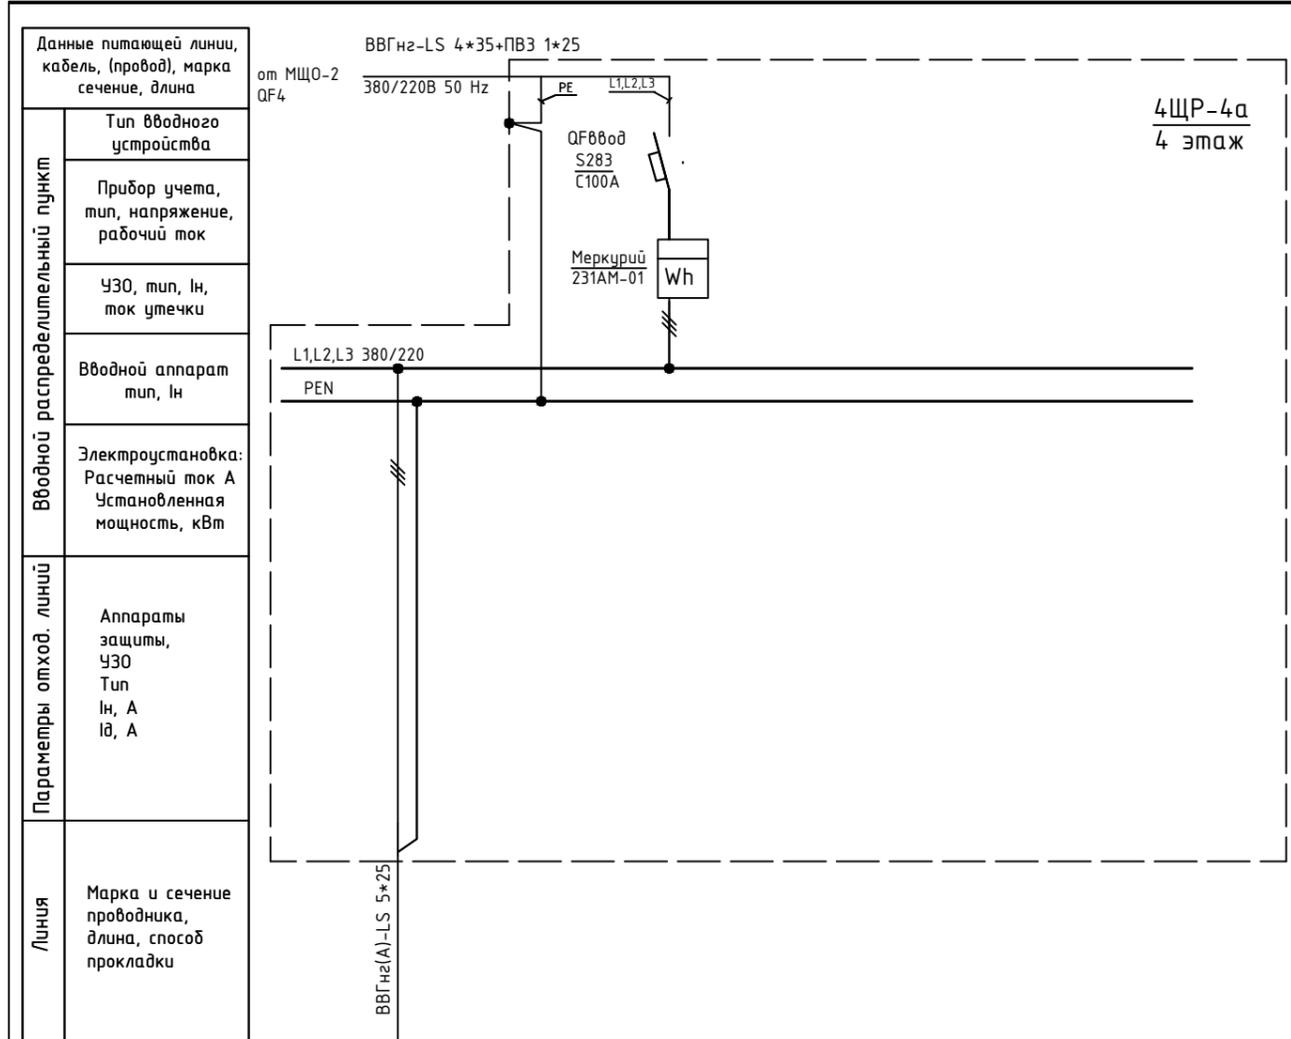

Обозначение по плану																				
Номер группы	1																			
Фаза	L1,L2,L3																			
Рy, (кВт)																				
Ток (А)																				
Наименование потребителя	ЩР п.463																			

Изм.	Кол.уч.	Лист	№ док.	Подпись	Дата				
ГИП		Арсентьев Е.П.			06.22г.	Объект по адресу: г.Москва, Зеленоград,	Стадия	Лист	Листов
Проверил		Арсентьев Е.П.			06.22г.		ИД	126	
Разраб.		Кострюкова С.А.			06.22г.				
						Исполнительная однолинейная схема электроснабжения 4ЩР-4а 4-й этаж	ООО "ТМ-Электро"		




Взам. инв. N

Подпись и дата

Инв. N подл.

Вводной распределительный пункт	Данные питающей линии, кабель, (провод), марка сечение, длина
	Тип вводного устройства
	Прибор учета, тип, напряжение, рабочий ток
	УЗО, тип, In, ток утечки
	Вводной аппарат тип, In
Параметры отход. линий	Электроустановка: Расчетный ток А Установленная мощность, кВт
	Аппараты защиты, УЗО Тип In, А I <sub>д</sub> , А
Линия	Марка и сечение проводника, длина, способ прокладки

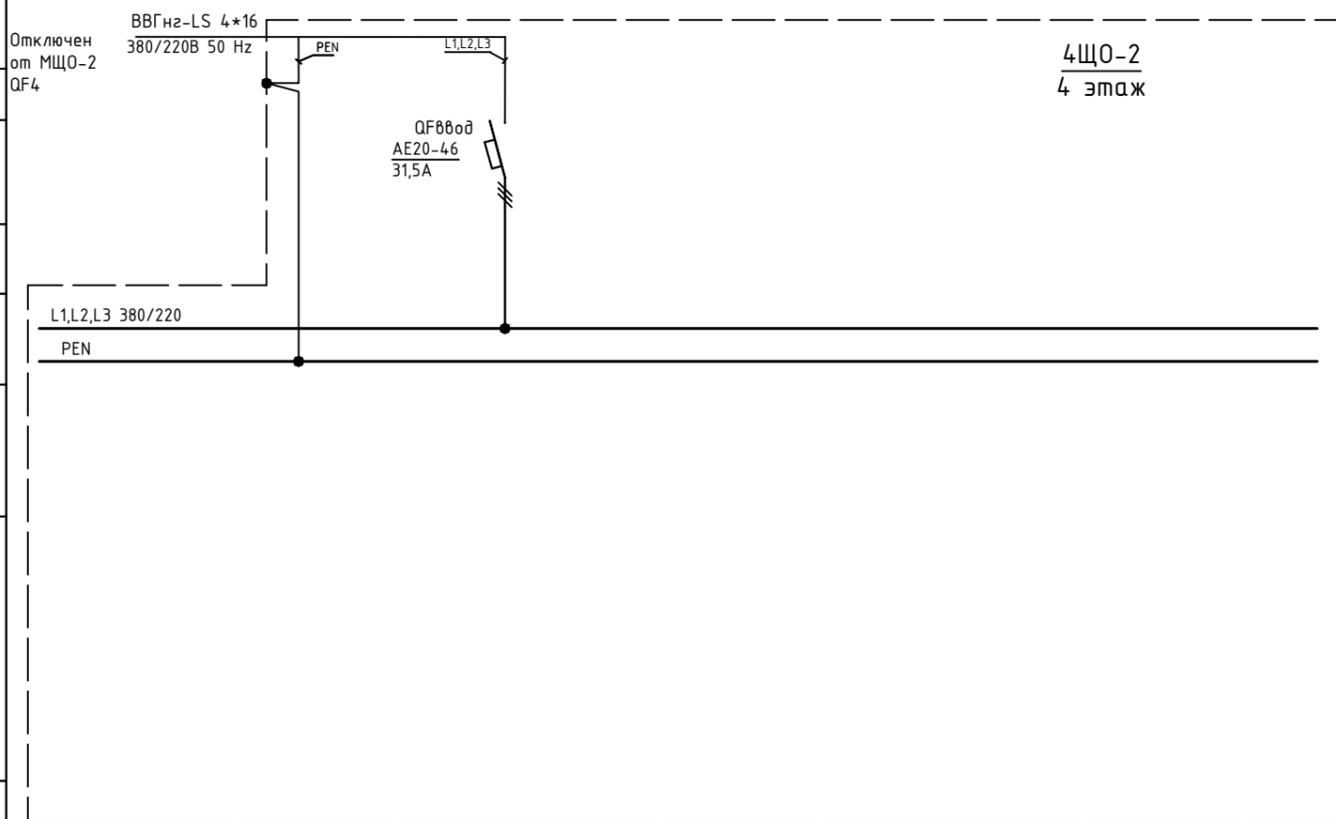


Обозначение по плану																				
Номер группы																				
Фаза																				
Pу, (кВт)																				
Ток (А)																				
Наименование потребителя																				

Изм.	Кол.уч.	Лист	№ док.	Подпись	Дата	Объект по адресу: г.Москва, Зеленоград,	Стадия	Лист	Листов
ГИП				Арсентьев Е.П.	06.22г.		ИД	128	
Проверил				Арсентьев Е.П.	06.22г.		Исполнительная однолинейная схема электроснабжения 4ЩО-2 4-й этаж		
Разраб.				Кострюкова С.А.	06.22г.	ООО "ТМ-Электро"			





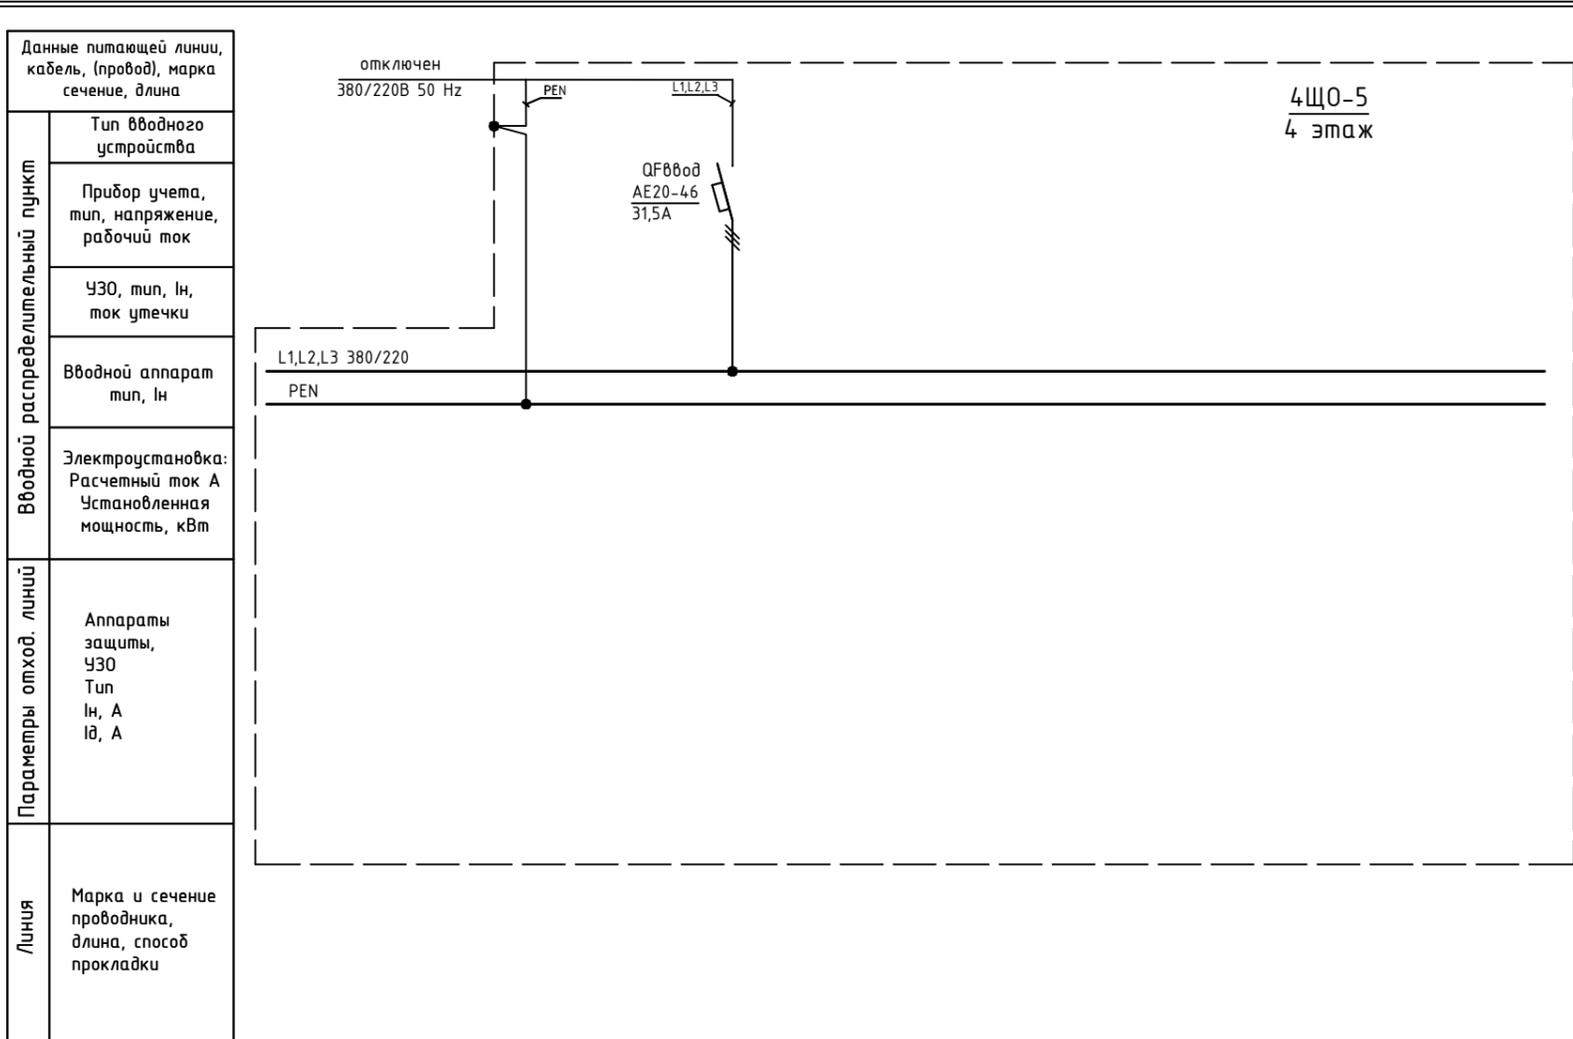


Данные питающей линии, кабель, (провод), марка сечение, длина																			
Вводной распределительный пункт	Тип вводного устройства																		
	Прибор учета, тип, напряжение, рабочий ток																		
	УЗО, тип, In, ток утечки																		
	Вводной аппарат тип, In																		
	Электроустановка: Расчетный ток А Установленная мощность, кВт																		
Параметры отход. линий	Аппараты защиты, УЗО Тип In, А Iд, А																		
Линия	Марка и сечение проводника, длина, способ прокладки																		
Обозначение по плану																			
Номер группы																			
Фаза																			
Рy, (кВт)																			
Ток (А)																			
Наименование потребителя																			

Инв. N подл. Подпись и дата. Взам. инв. N

Изм.	Кол.уч.	Лист	№ док.	Подпись	Дата				
ГИП		Арсентьев Е.П.			06.22г.	Объект по адресу: г.Москва, Зеленоград,	Стадия	Лист	Листов
Проверил		Арсентьев Е.П.			06.22г.		ИД	131	
Разраб.		Кострюкова С.А.			06.22г.				
						Исполнительная однолинейная схема электроснабжения 4ЩО-5 4-й этаж	ООО "ТМ-Электро"		

Инв. N подл. Подпись и дата. Взам. инв. N

Вводной распределительный пункт	Данные питающей линии, кабель, (провод), марка сечение, длина
	Тип вводного устройства
	Прибор учета, тип, напряжение, рабочий ток
	УЗО, тип, In, ток утечки
	Вводной аппарат тип, In
Параметры отход. линий	Электроустановка: Расчетный ток А Установленная мощность, кВт
	Аппараты защиты, УЗО Тип In, А I <sub>д</sub> , А
Линия	Марка и сечение проводника, длина, способ прокладки

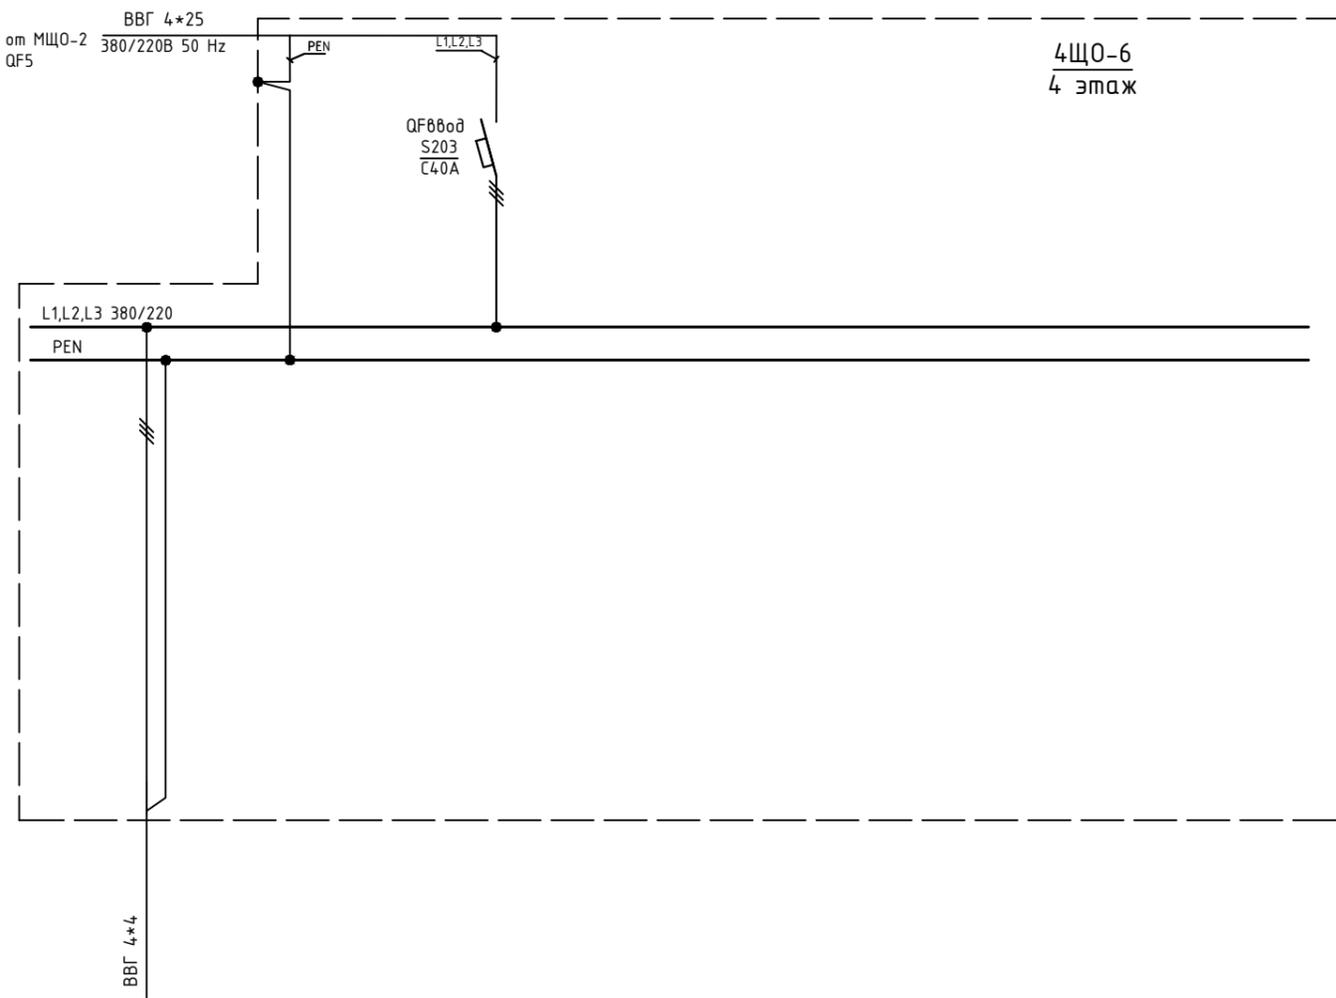

Обозначение по плану																				
Номер группы	1																			
Фаза	L1,L2,L3																			
Р <sub>у</sub> , (кВт)																				
Ток (А)																				
Наименование потребителя																				


Изм.	Кол.уч.	Лист	№ док.	Подпись	Дата

Объект по адресу: г.Москва, Зеленоград,			Стадия	Лист	Листов
			ИД	132	
Исполнительная однолинейная схема электроснабжения 4ЩО-6 4-й этаж			ООО "ТМ-Электро"		

Взам. инв. N

Подпись и дата

Инв. N подл.

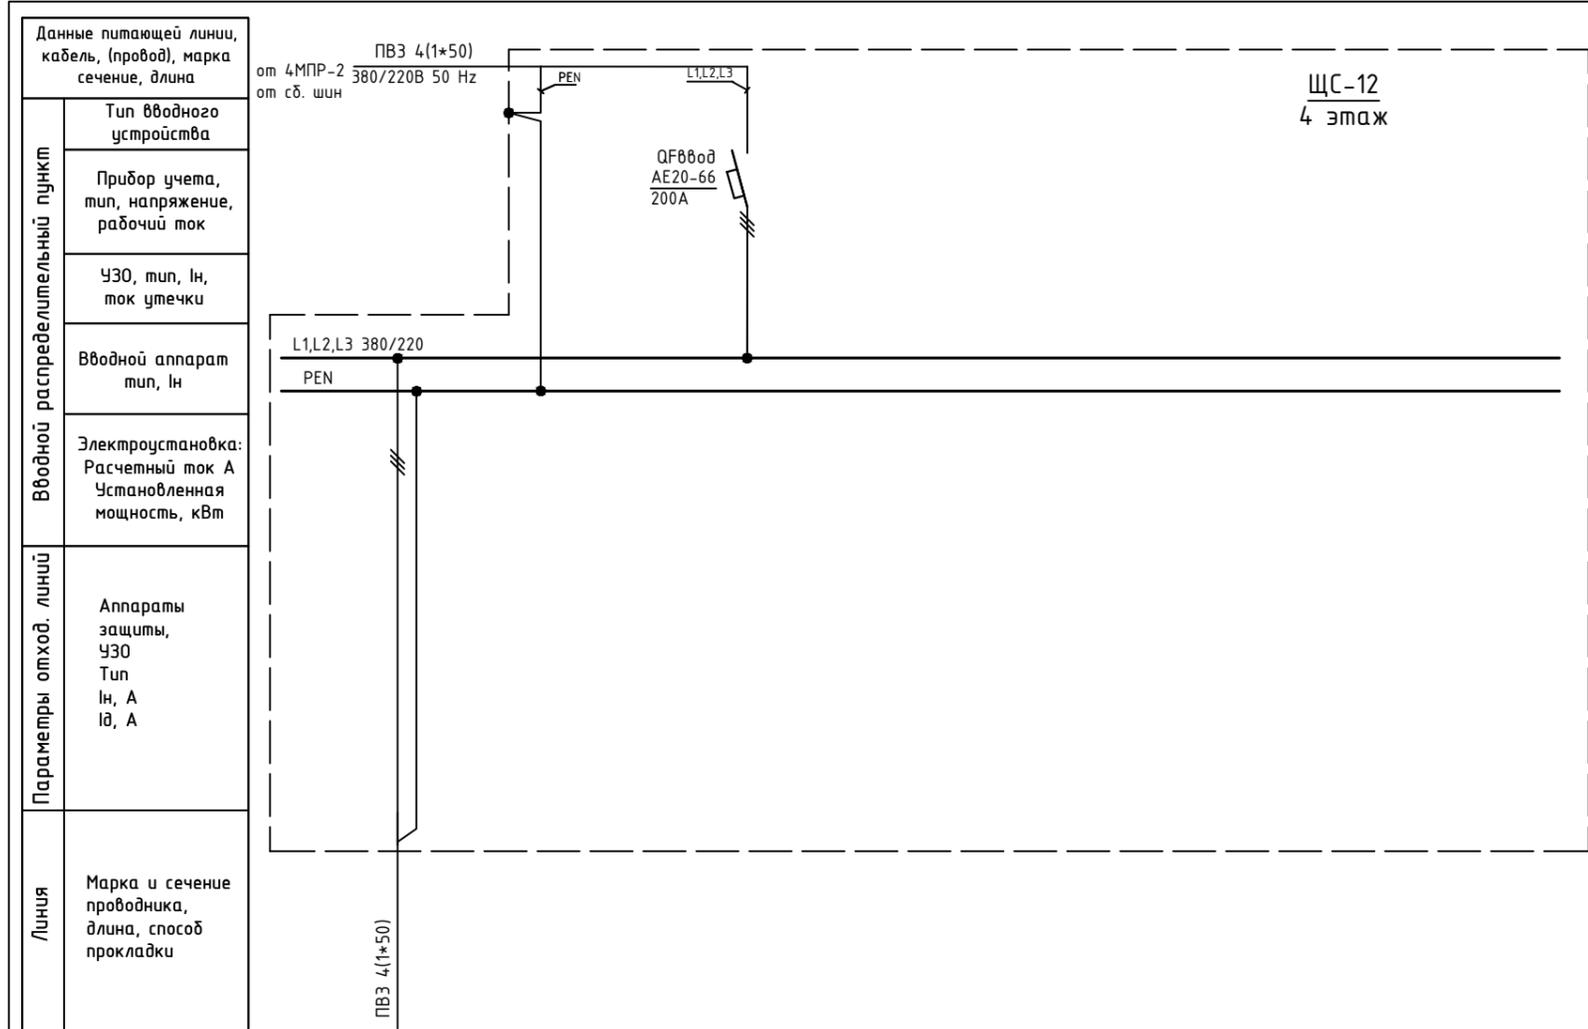


Обозначение по плану																				
Номер группы	1																			
Фаза	L1,L2,L3																			
Рy, (кВт)																				
Ток (А)																				
Наименование потребителя																				

Изм.	Кол.уч.	Лист	№ док.	Подпись	Дата				
ГИП		Арсентьев Е.П.			06.22г.	Объект по адресу: г.Москва, Зеленоград,	Стадия	Лист	Листов
Проверил		Арсентьев Е.П.			06.22г.		ИД	133	
Разраб.		Кострюкова С.А.			06.22г.				
						Исполнительная однолинейная схема электроснабжения ЩС-12 4-й этаж	ООО "ТМ-Электро"		

Взам. инв. N

Подпись и дата

Инв. N подл.

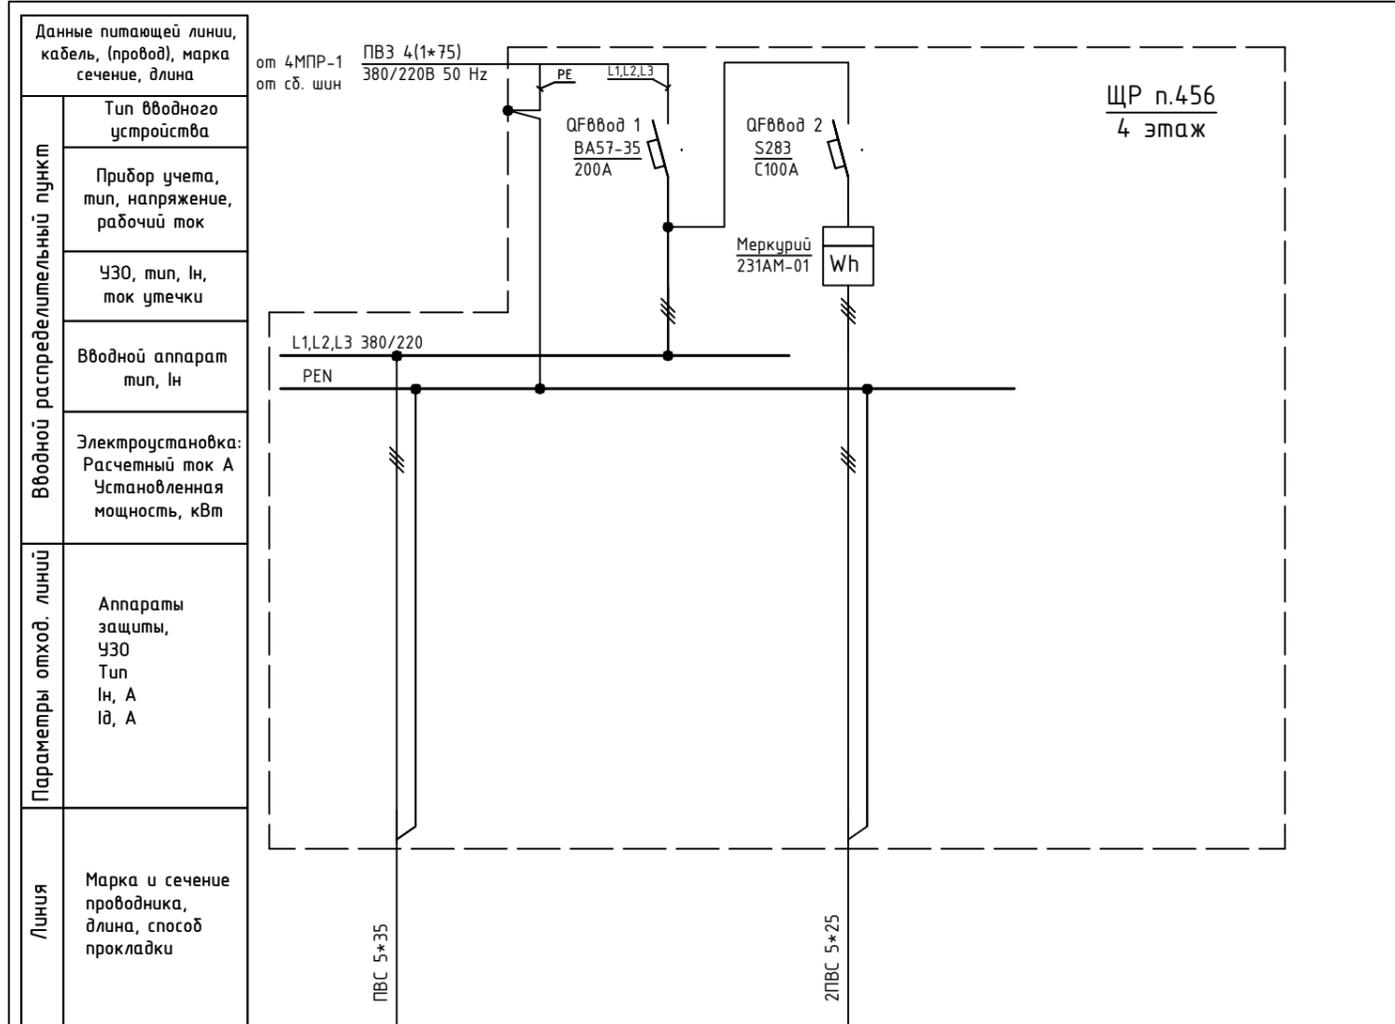


Обозначение по плану															
Номер группы	1					2									
Фаза	L1,L2,L3					L1,L2,L3									
Рy, (кВт)															
Ток (А)															
Наименование потребителя	ЩР п.456					ЩР п.4-2-1									

Изм.	Кол.уч.	Лист	№ док.	Подпись	Дата	Объект по адресу: г.Москва, Зеленоград, Исполнительная однолинейная схема электроснабжения ЩР п.456 4-й этаж	Стадия	Лист	Листов
							ИД	134	
ГИП		Арсентьев Е.П.			06.22г.		<b>ООО</b> <b>"ТМ-Электро"</b>		
Проверил		Арсентьев Е.П.			06.22г.				
Разраб.		Кострюкова С.А.			06.22г.				

Взам. инв. N

Подпись и дата


Инв. N подл.

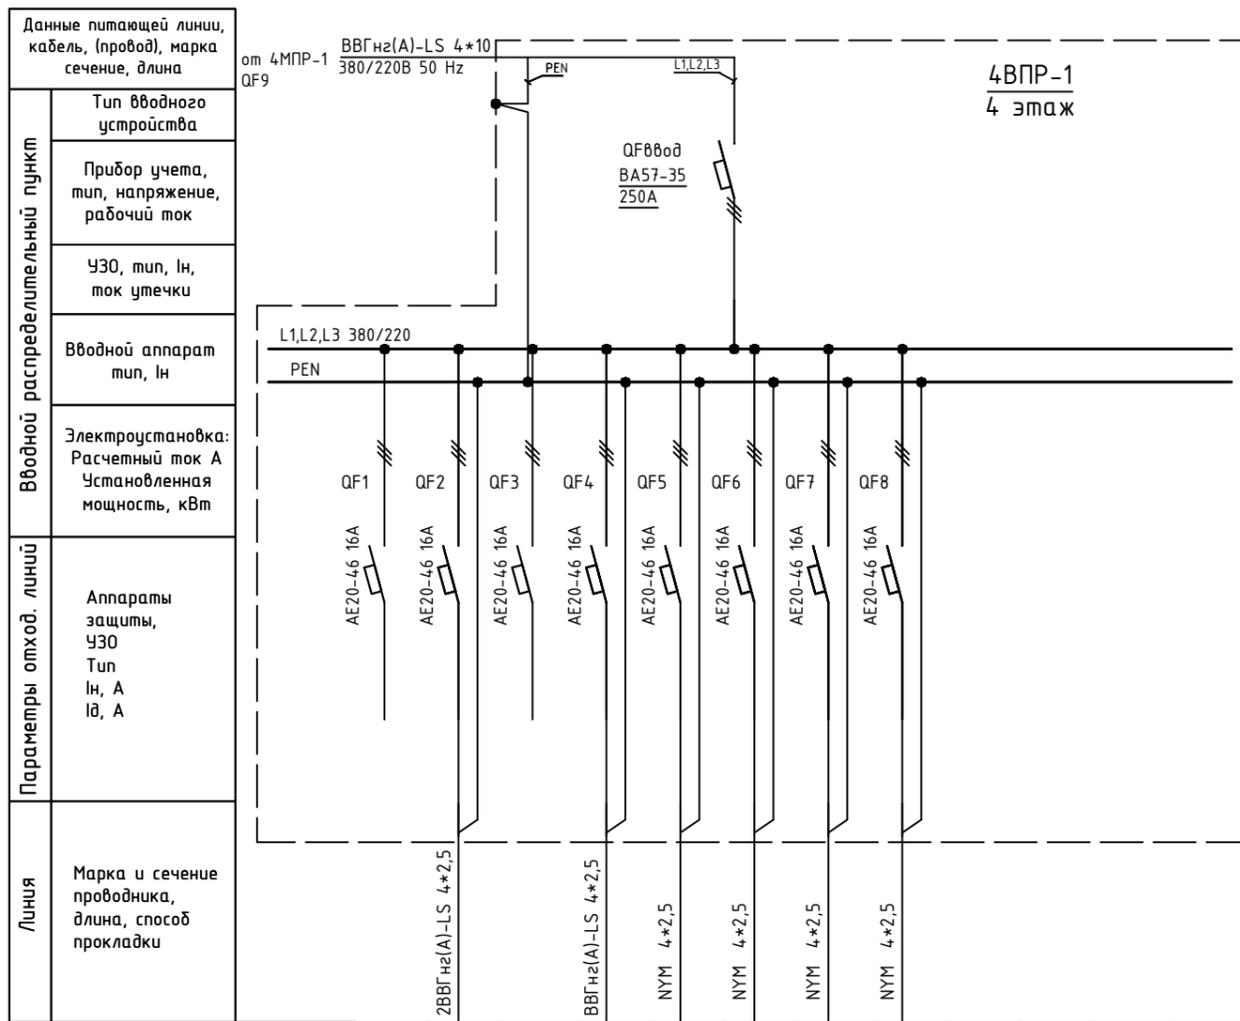

Обозначение по плану	4ВПР-1 4 этаж								
	1	2	3	4	5	6	7	8	
	Фаза	L1,L2,L3	L1,L2,L3	L1,L2,L3	L1,L2,L3	L1,L2,L3	L1,L2,L3	L1,L2,L3	L1,L2,L3
	Ру, (кВт)								
	Ток (А)								
Наименование потребителя	Резерв	Розетка в щите 380В; В-10	Резерв	В-33	В-25; В-26	В-49; В-50; В-34	В-35; В-402	В-36; В-37	

Изм.	Кол.уч.	Лист	№ док.	Подпись	Дата
ГИП		Арсентьев Е.П.			06.22г.
Проверил		Арсентьев Е.П.			06.22г.
Разраб.		Кострюкова С.А.			06.22г.
Объект по адресу: г.Москва, Зеленоград,					
Исполнительная однолинейная схема электроснабжения 4ВПР-1 4-й этаж					
			Стадия	Лист	Листов
			ИД	135	
<b>ООО "ТМ-Электро"</b>					

# Технический этаж

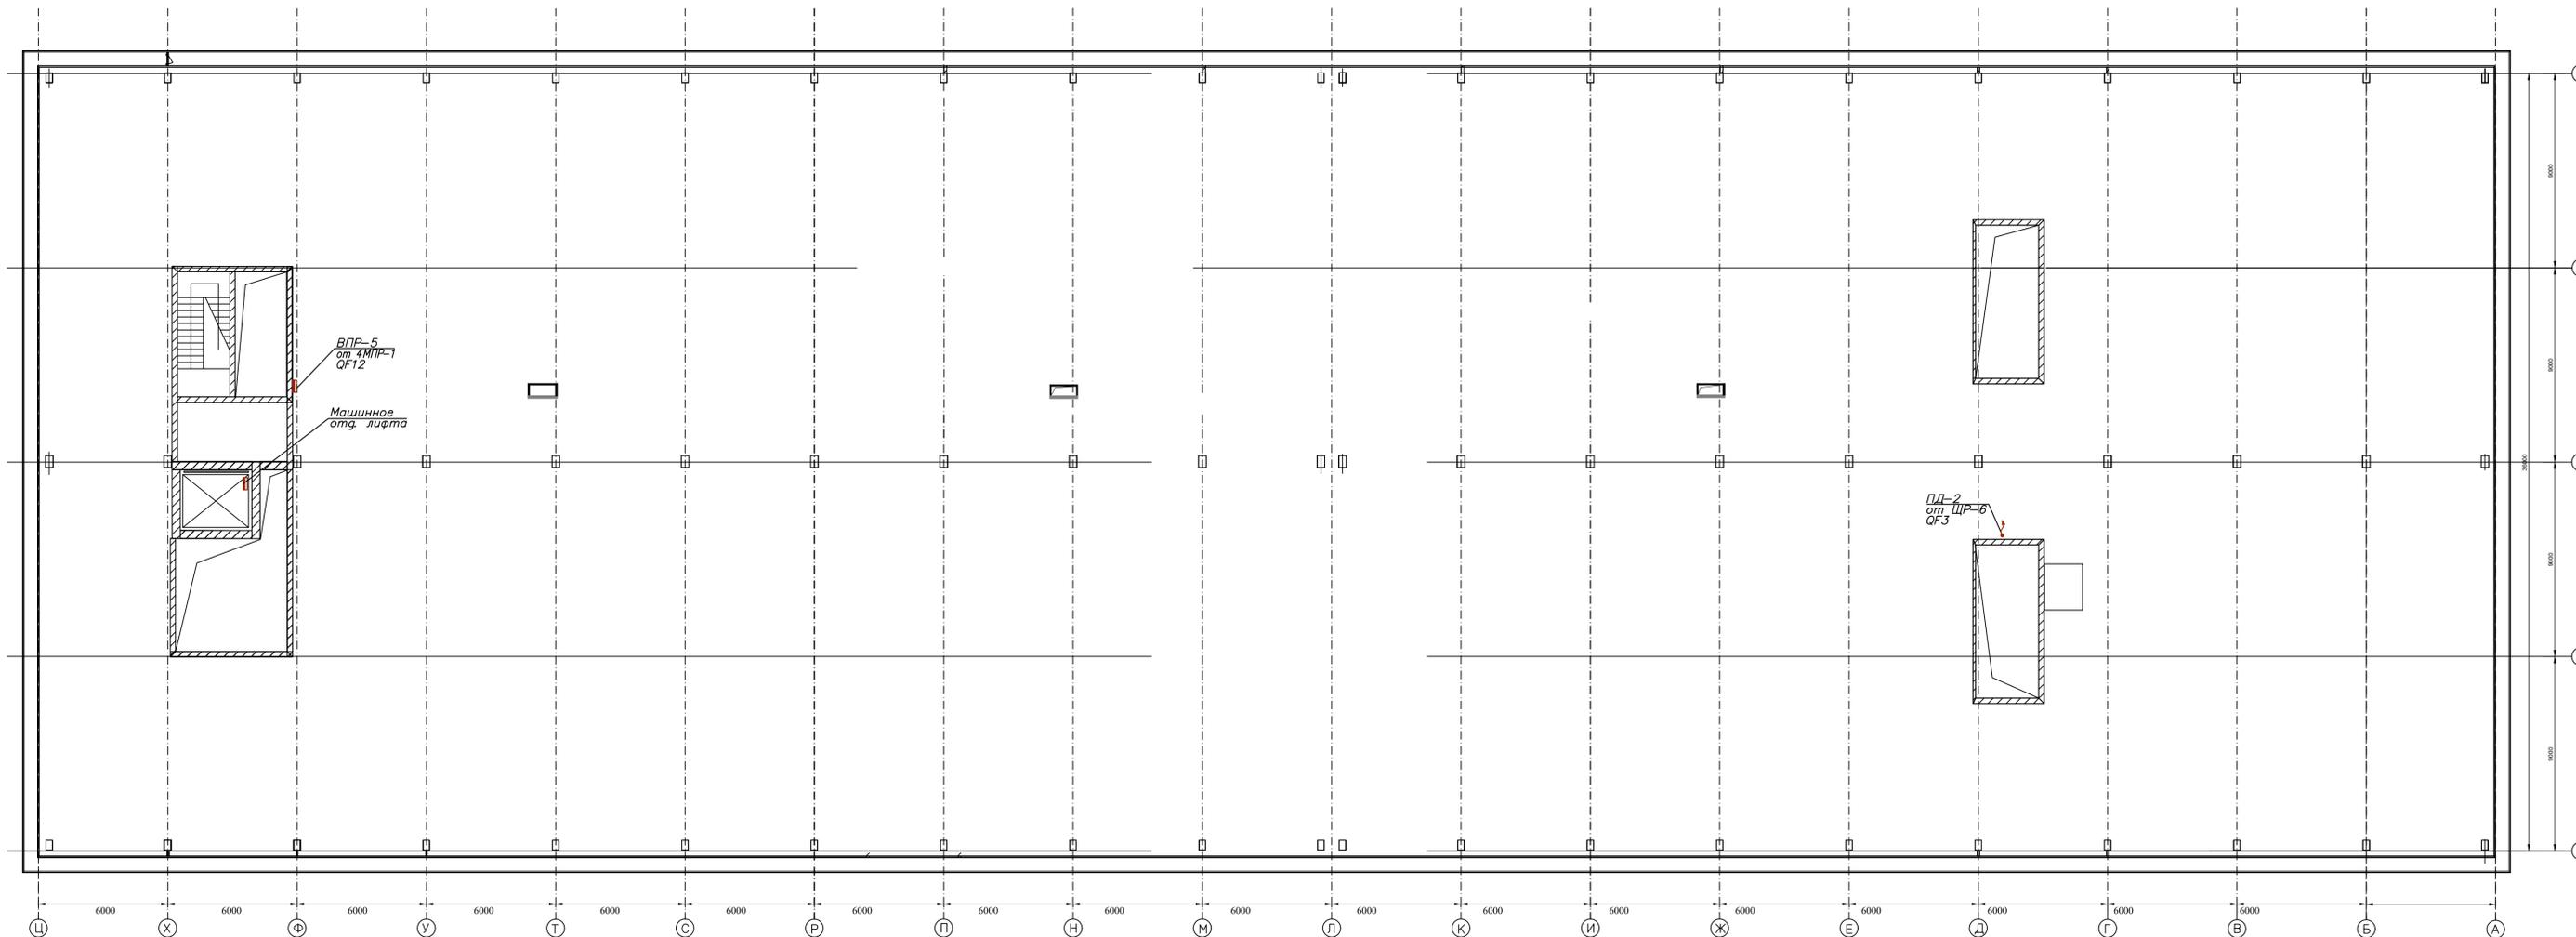


Изм. N повл. Подпись и дата

Взам. инв. N

Изм.	Колуч.	Лист	№ док.	Подпись	Дата	Объект по адресу: г.Москва, Зеленоград,			Стадия	Лист	Листов
ГИП	Арсентьев Е.П.		04.22г.			План групповых сетей. ЭЛЕКТРООБОРУДОВАНИЕ технического эт. М 1:150			ИД	136	ООО "ТМ-Электро"
Проверил	Арсентьев Е.П.		04.22г.								
Разраб.	Кострикова С.А.		04.22г.								



# Кровля

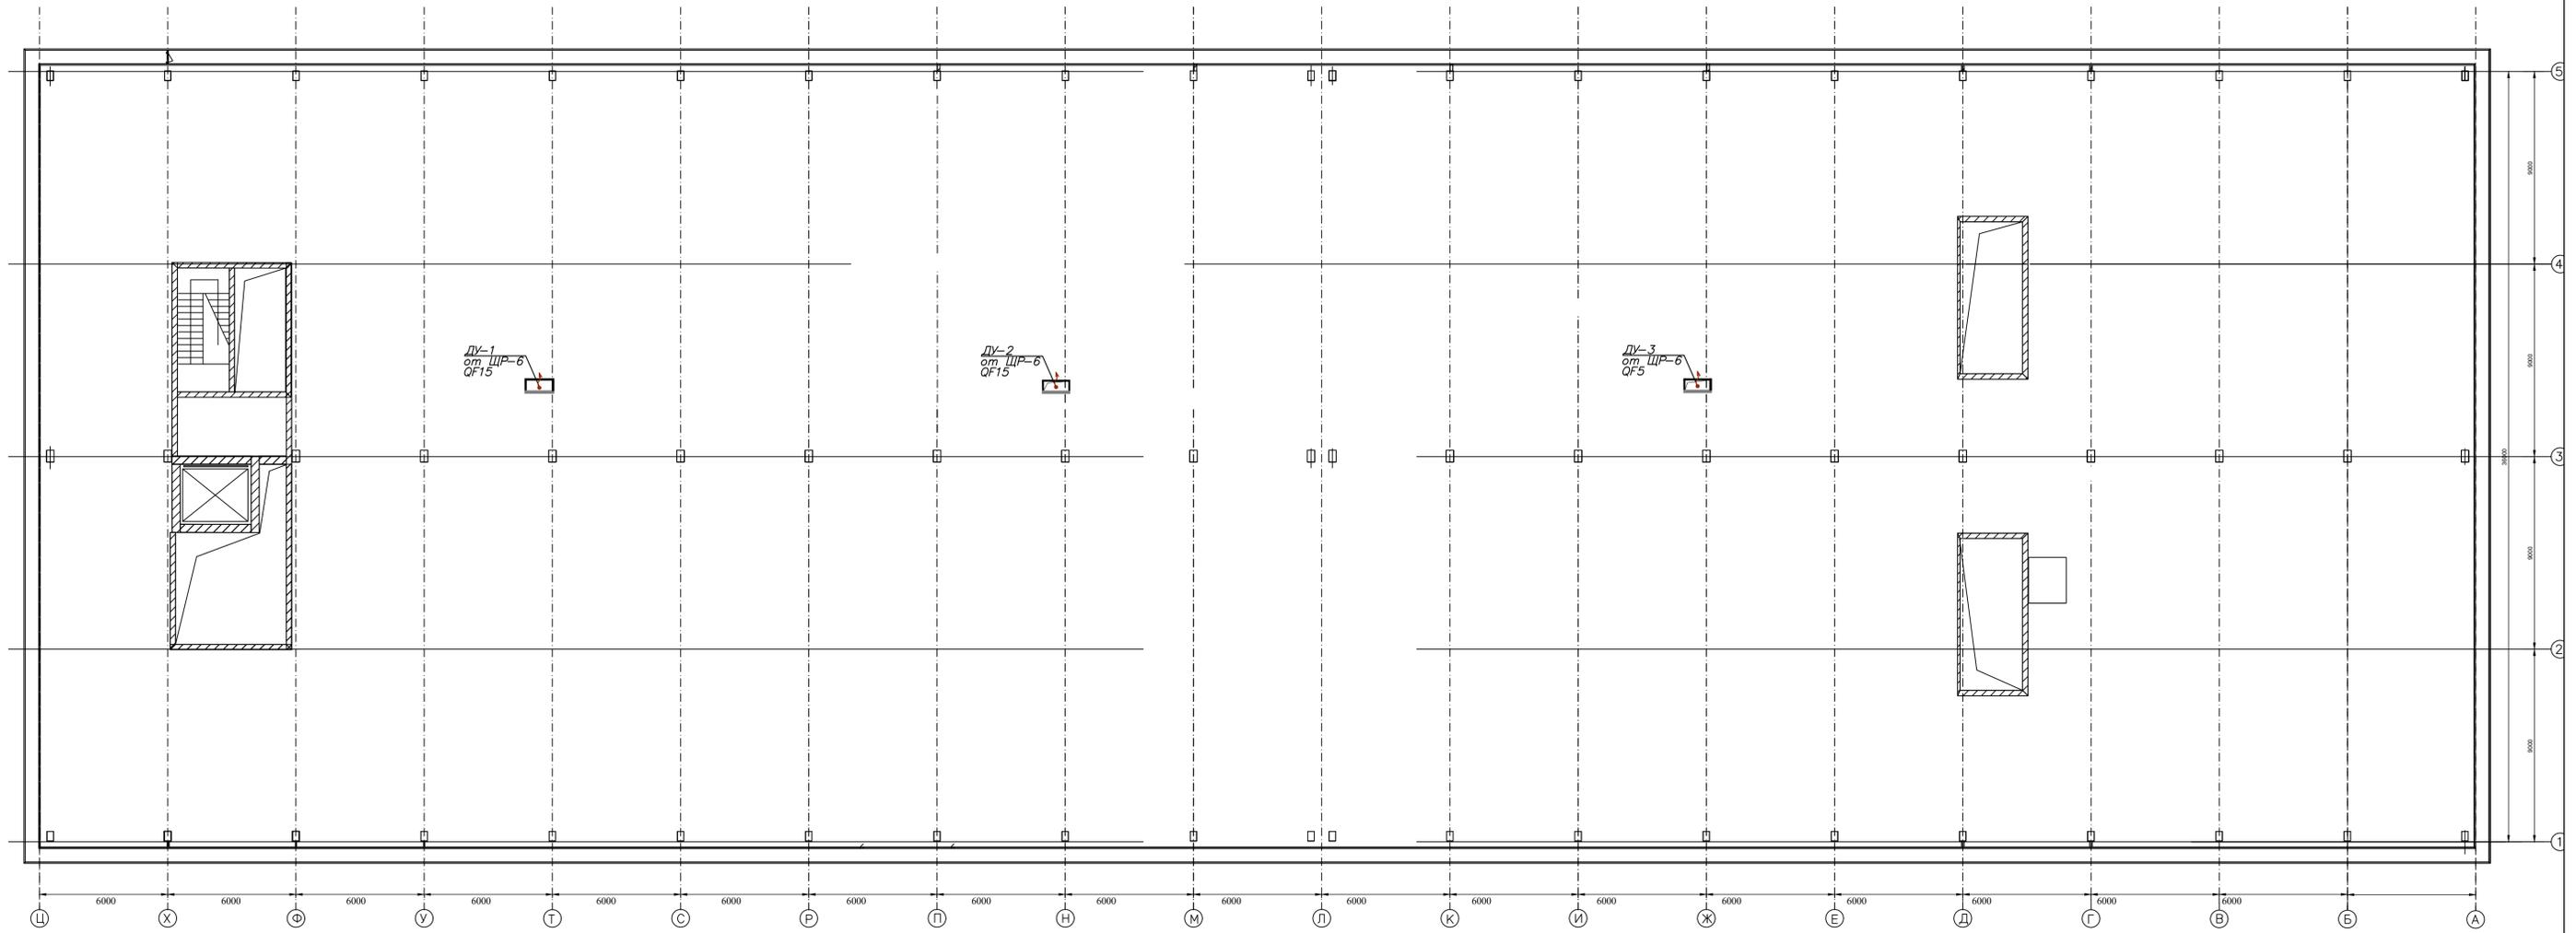

<https://tmelectro.ru/tseny/elektrotekhnicheskiy-audit/>

Изм. N подл. Подпись и дата

Взам. инв. N

Изм.	Колуч.	Лист	№ док.	Подпись	Дата	Объект по адресу: г.Москва, Зеленоград,			Стация	Лист	Листов
ГИП	Арсентьев Е.П.				06.22г.	План групповых сетей. ЭЛЕКТРООБОРУДОВАНИЕ технического эт. М 1:150			ИД	136	
Проверил	Арсентьев Е.П.				06.22г.				ООО "ТМ-Электро"		
Разраб.	Кострикова С.А.				06.22г.						