

<https://tmelectro.ru/>

ООО «ТМ-Электро»

Свидетельство о допуске
к определенному виду работ

№ 0678-2017-7707339217-П-011
От 19.01.2017г.

Выдано ассоциацией в области
архитектурно-строительного проектирования
"Саморегулируемая организация
"Совет проектировщиков"
срок действия : без ограничения срока действия

Исполнительная документация Эл. снабжения офиса

Офисное помещение по адресу: г. Москва,

Заказчик:

Главный инженер проекта _____ / Арсентьев Е.П./.

МОСКВА
2017 г.

Ведомость рабочих чертежей основного комплекта.

Лист	Наименование	Примечание
1	Титульный лист	
	Свидетельство СРО	3 листа
2	Общие данные	4 листа
3	Исполнительная однолинейная схема электроснабжения. Щит РЩ-1 .	1 лист
3.1	Исполнительная однолинейная схема электроснабжения. Щит РЩ-3 .	1 лист
3.2	Исполнительная однолинейная схема электроснабжения. Щит РЩ-2 .	1 лист
3.3	Исполнительная однолинейная схема электроснабжения. Щит ЩРД.	1 лист
3.4	Исполнительная однолинейная схема электроснабжения. Щит кухни.	1 лист
3.5	Исполнительная однолинейная схема электроснабжения. Щит ЩВК.	1 лист
4	План силовых сетей	1 лист
5	План сетей освещения	1 лист
6	План сетей вентиляции и кондиционирования	2 листа

Инв. № подл.	Подпись и дата	Взам. инв. №

№17-02-22AB от 22.02.2017г.

Заказчик:


Офисное помещение по адресу:
г.Москва,

Стадия	Лист	Листов
ИД	1	


Изм.	Кол.уч.	Лист	№ док.	Подпись	Дата
ГИП	Арсентьев Е.П.		03.17г.		
Проверил	Мельцев А.М.		03.17г.		
Разраб.	Кострюкова С.А.		03.17г.		


Общие данные

**ООО
"ТМ-Электро"**

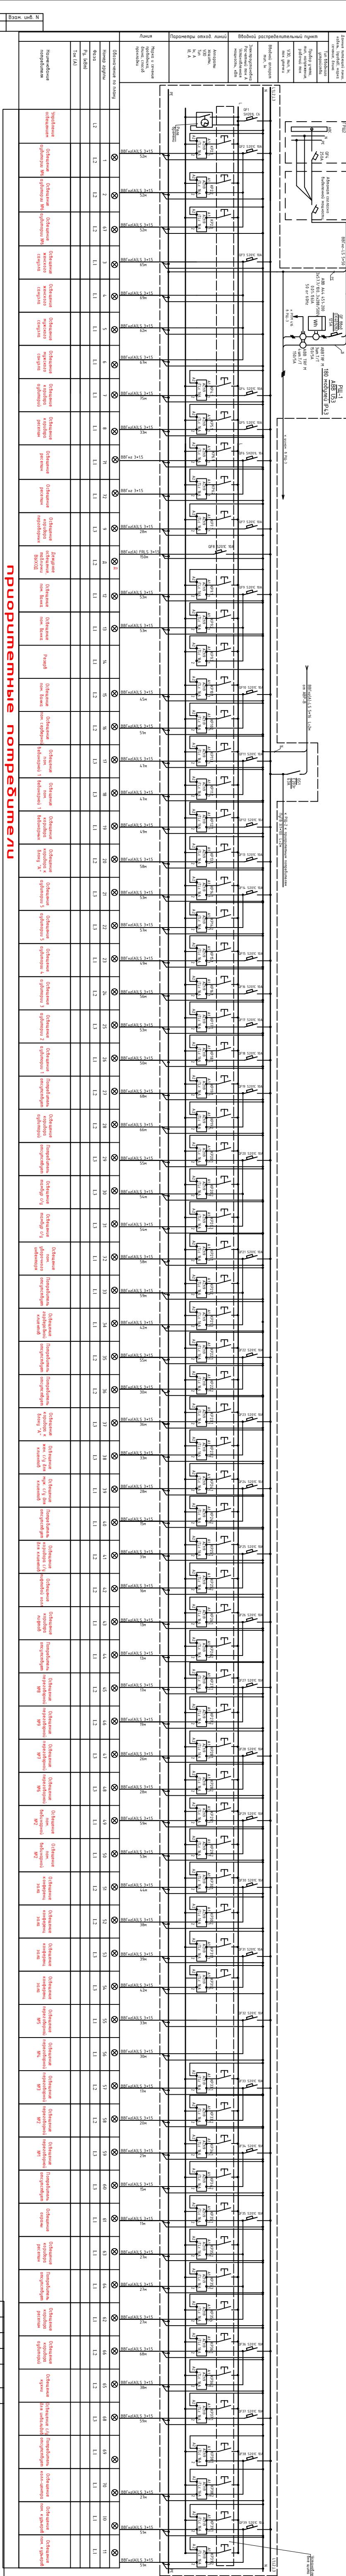


Инв. № подл.	Подпись и дата	Взам. инв. №

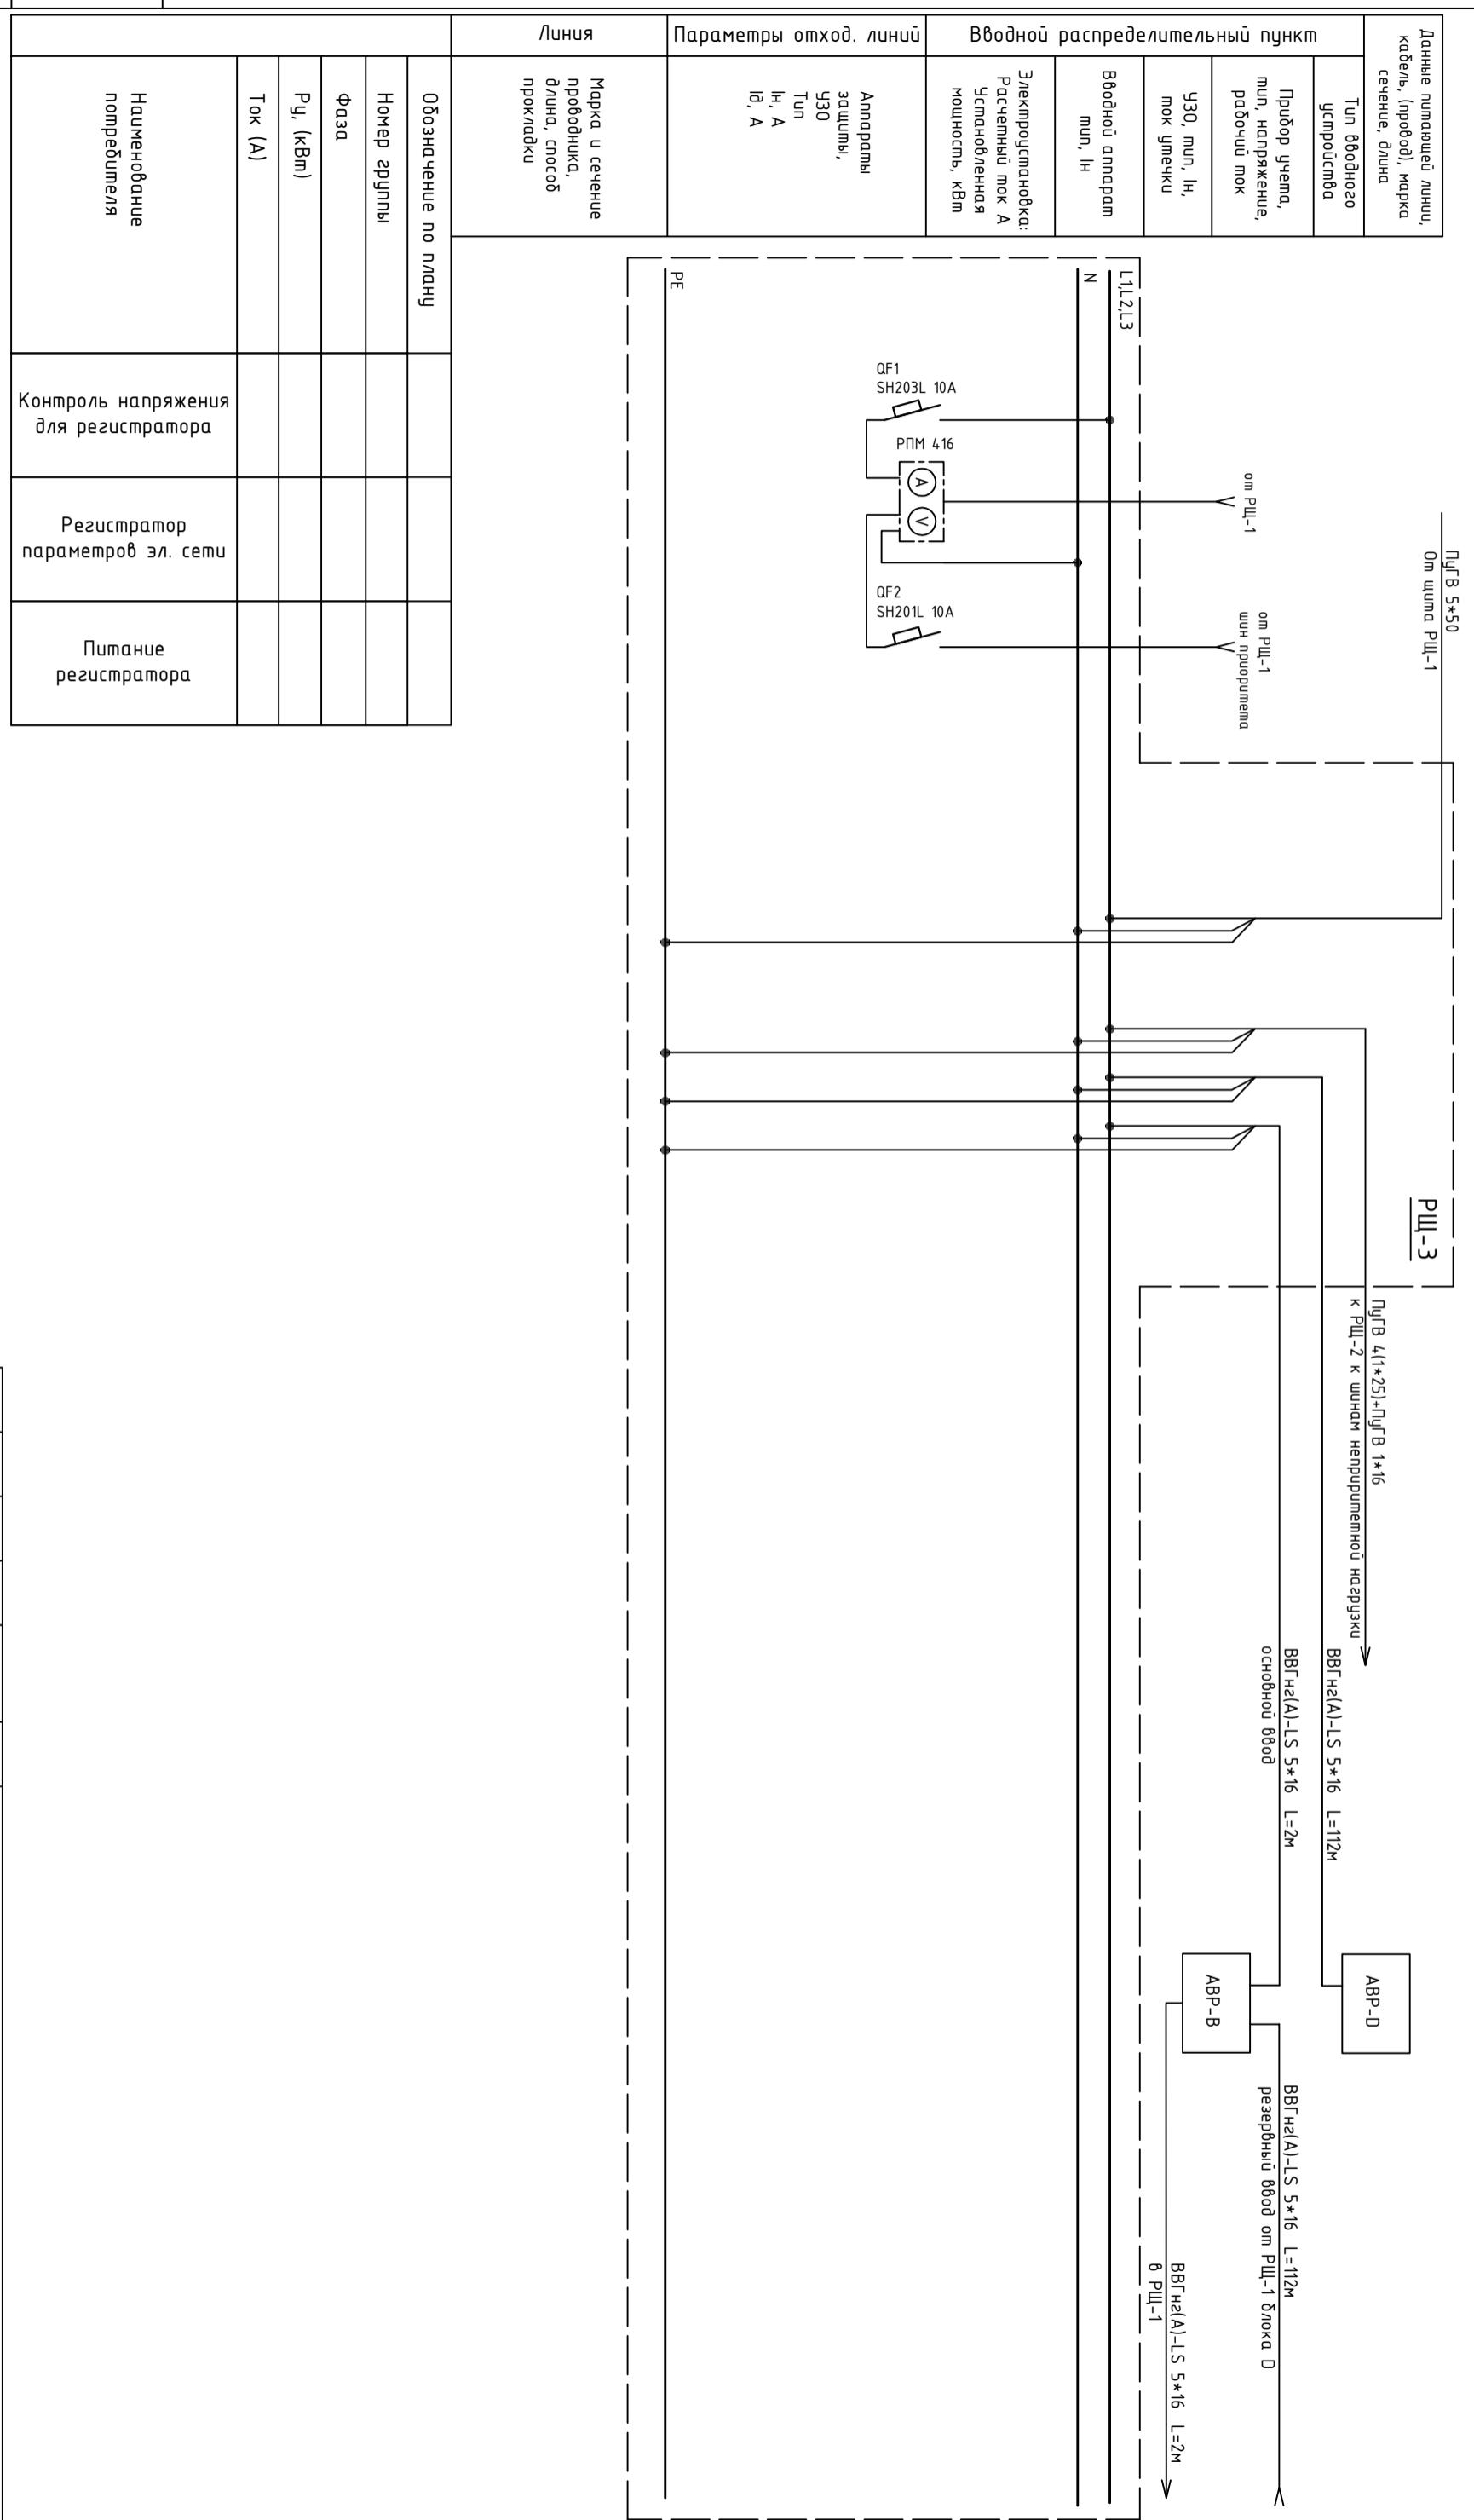

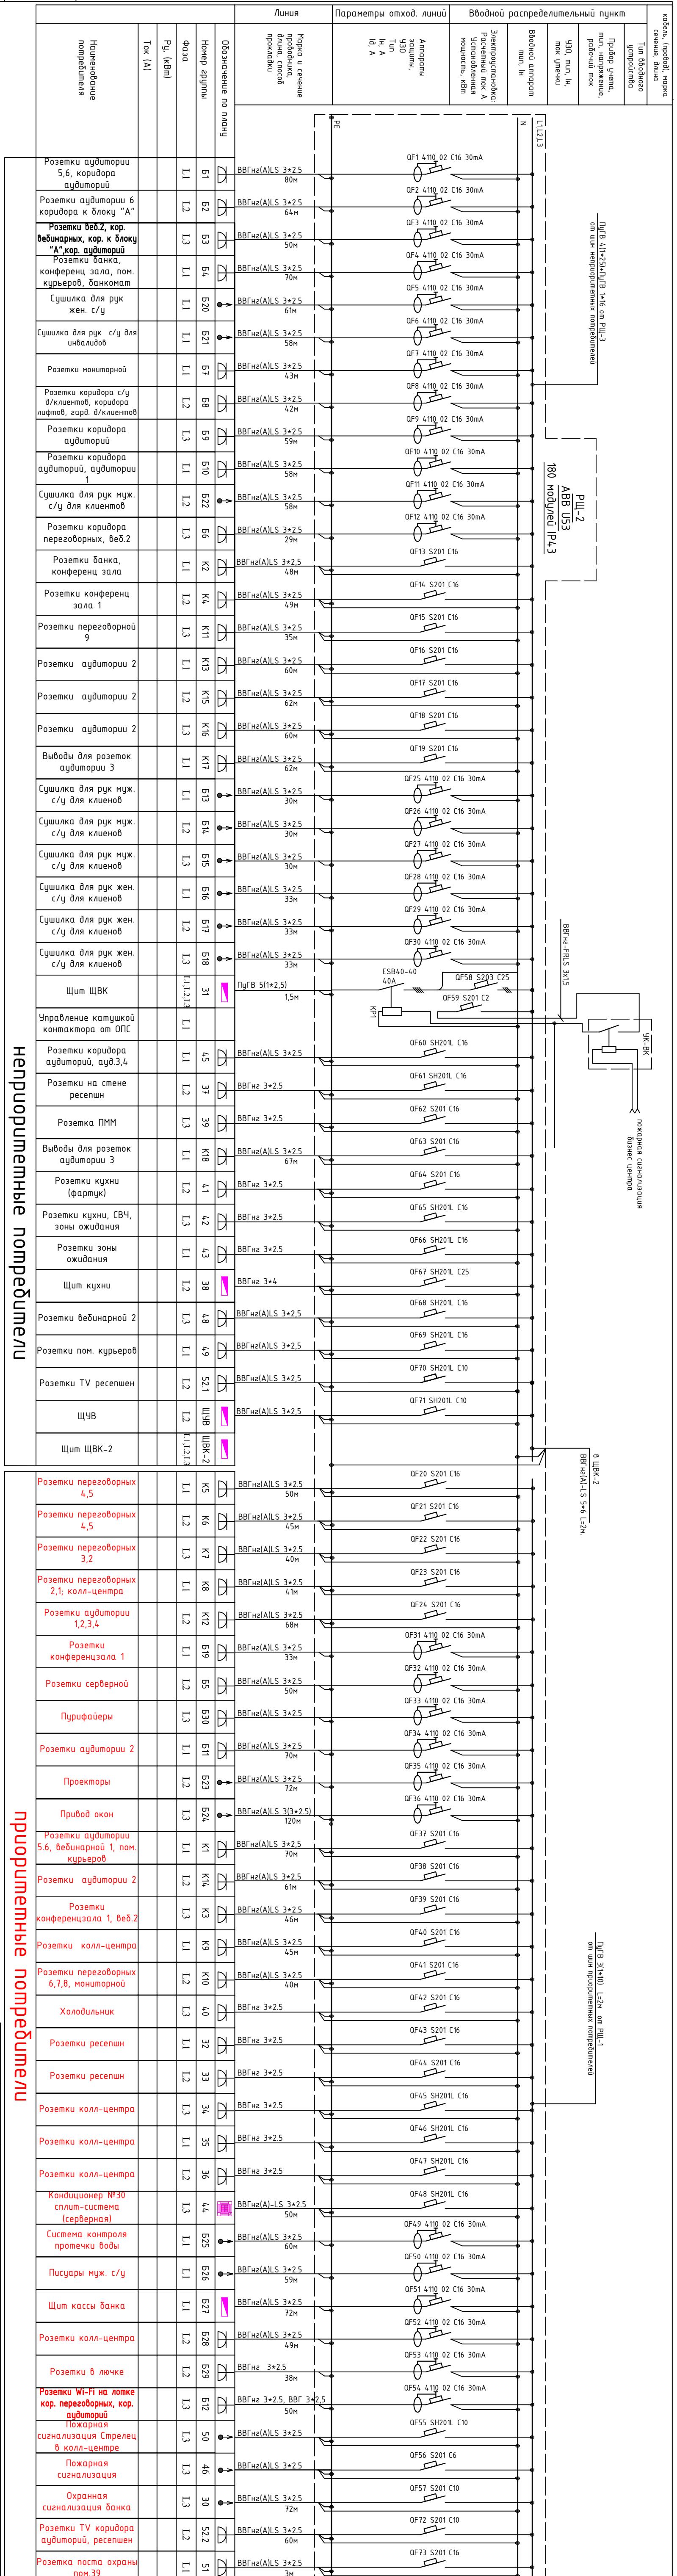

	Данные питающей линии, кабель, (провод), марка сечение, длина
	Тип вводного устройства
	Прибор учета, тип, напряжение, рабочий ток
	ЧЗО, тип, Ін, ток утечки
	Вводной аппарат тип, Ін
	Электроустановка: Расчетный ток А Установленная мощность, кВт
Параметры отход. линий	Аппараты защиты, ЧЗО Тип Ін, А ід, А
Линия	Марка и сечение проводника, длина, способ прокладки
	Обозначение по
	Номер группы
	Фаза
	Ру, (кВт)
	Ток (А)
	Наименование потребителя

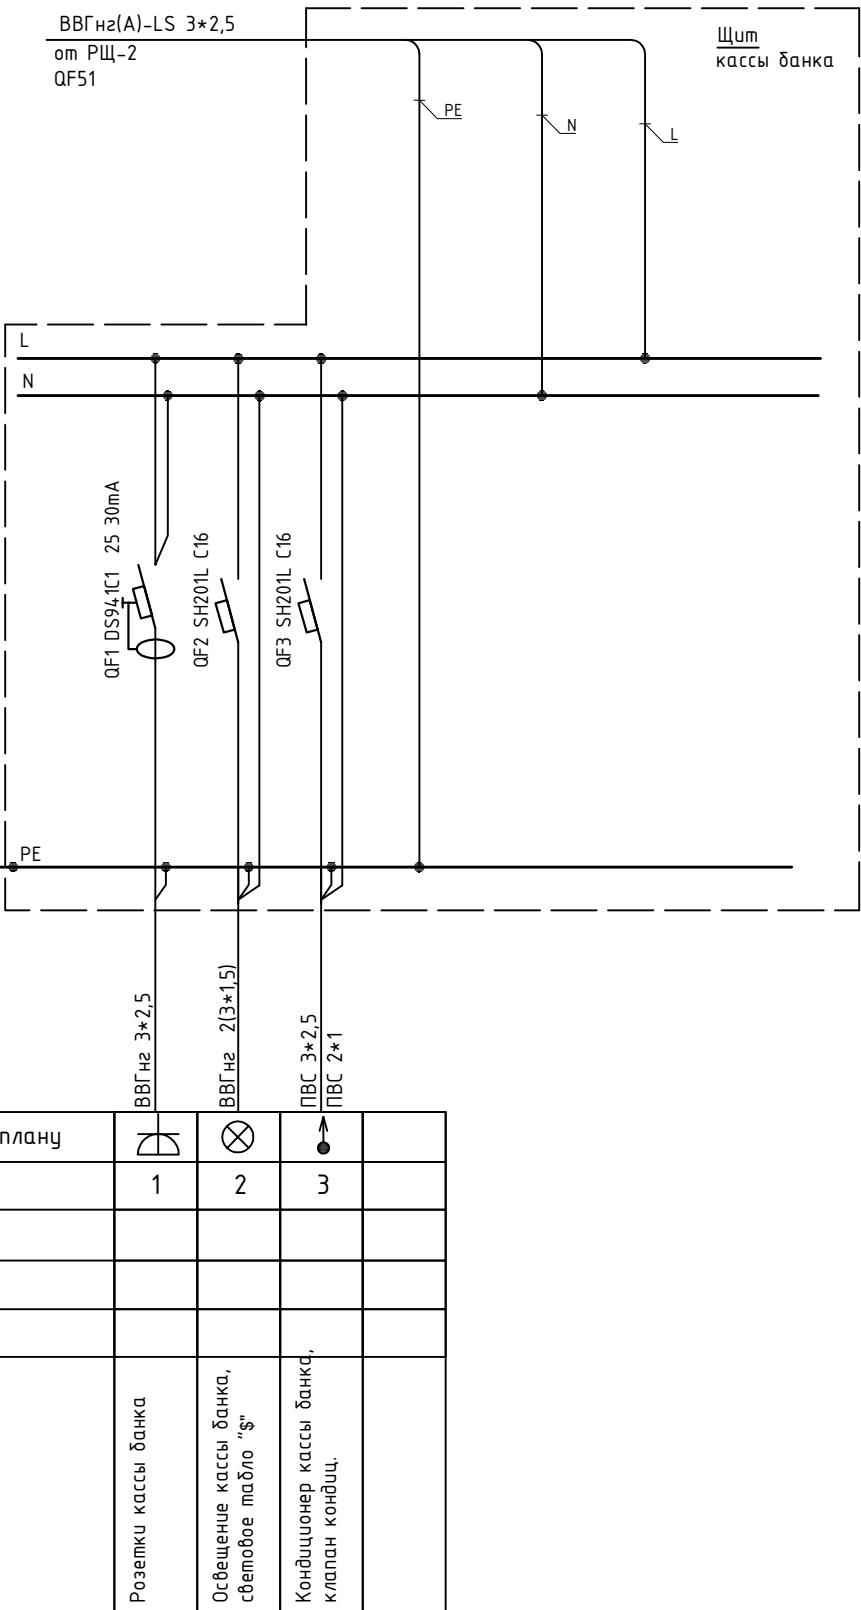

Инв. № подл.	Подпись и дата	Взам. инв. №

№17-02-22AB от 22.02.2017г.

Заказчик:


Офисное помещение по адресу:
г.Москва,

тадия	Лист	Листов
117	22	

Исполнительная однолинейная схема электроснабжения Штук кассы банка

000
"ТМ-Электро"

Данные питающей линии, кабель, (провод), марка сечение, длина	
Тип вводного устройства	Вводной распределительный пункт
Прибор учета, тип, напряжение, рабочий ток	ВВГнг 3*4 от РЩ-2 QF67
УЗО, тип, I _n , ток умечки	Щит кухни
Вводной аппарат тип, I _n	QF8808 07889 32 30mA
Электроустановка: Расчетный ток А Установленная мощность, кВт	QF3 404026 C10
Аппараты защиты, УЗО Тип I _n , А Id, А	PMT-101
Марка и сечение проводника, длина, способ прокладки	Л
	N
	PE

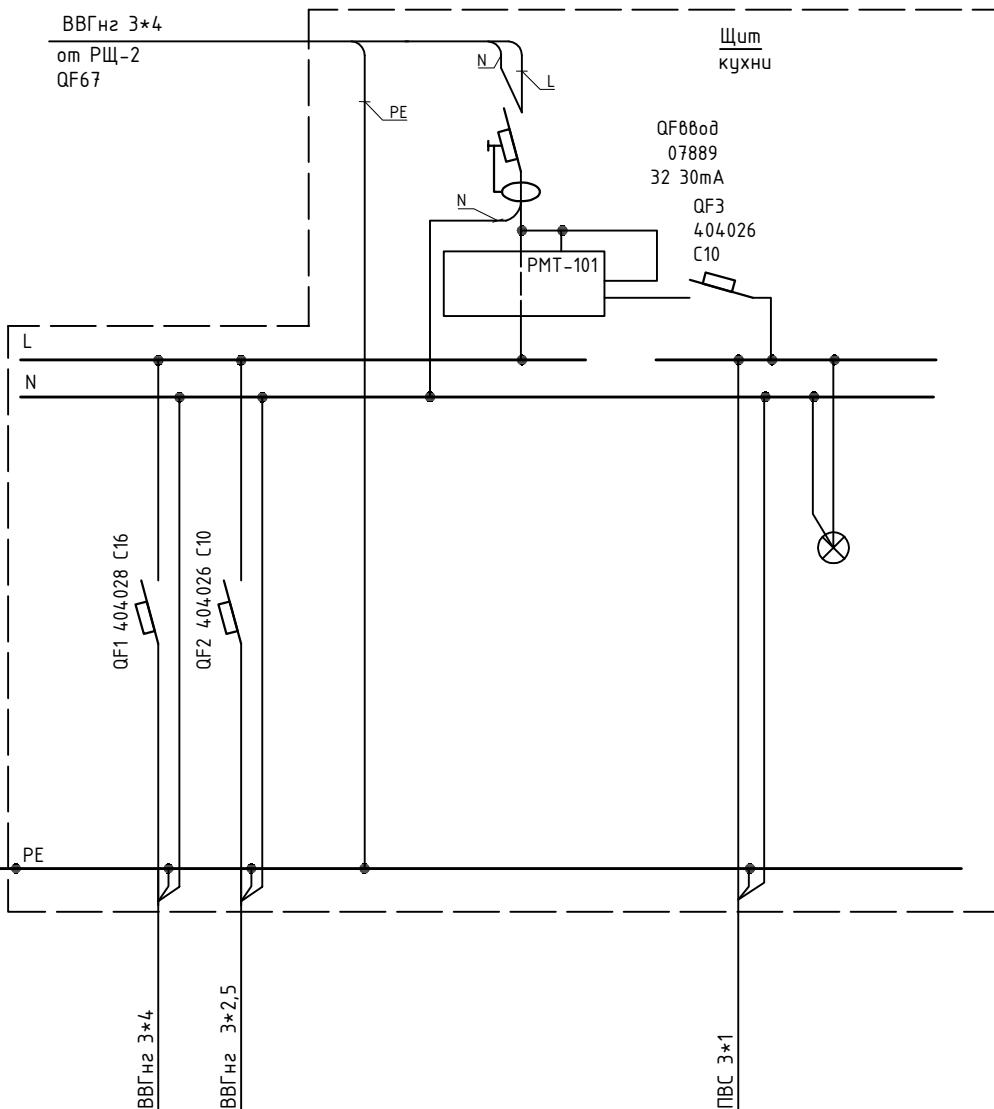

Инв. № подл.	Подпись и дата	Взам. инв. №

Обозначение по плану	1	2	3
Номер группы	1	2	3
Фаза			
P _у , (кВт)			
Ток (A)			
Наименование потребителя	Варочная панель	Розетка СВЧ	Вентилятор
			Индикатор работы вентилятора

№17-02-22AB от 22.02.2017г.

Заказчик:

Офисное помещение по адресу:
г.Москва,


Стадия Лист Листов


ИД 3.4


Исполнительная однолинейная схема
электроснабжения
Щит кухни


ООО
"ТМ-Электро"

Изм.	Кол.уч.	Лист	№ док.	Подпись	Дата
ГИП	Арсентьев Е.П.			03.17г.	
Проверил	Мельцев А.М.			03.17г.	
Разраб.	Кострюкова С.А.			03.17г.	

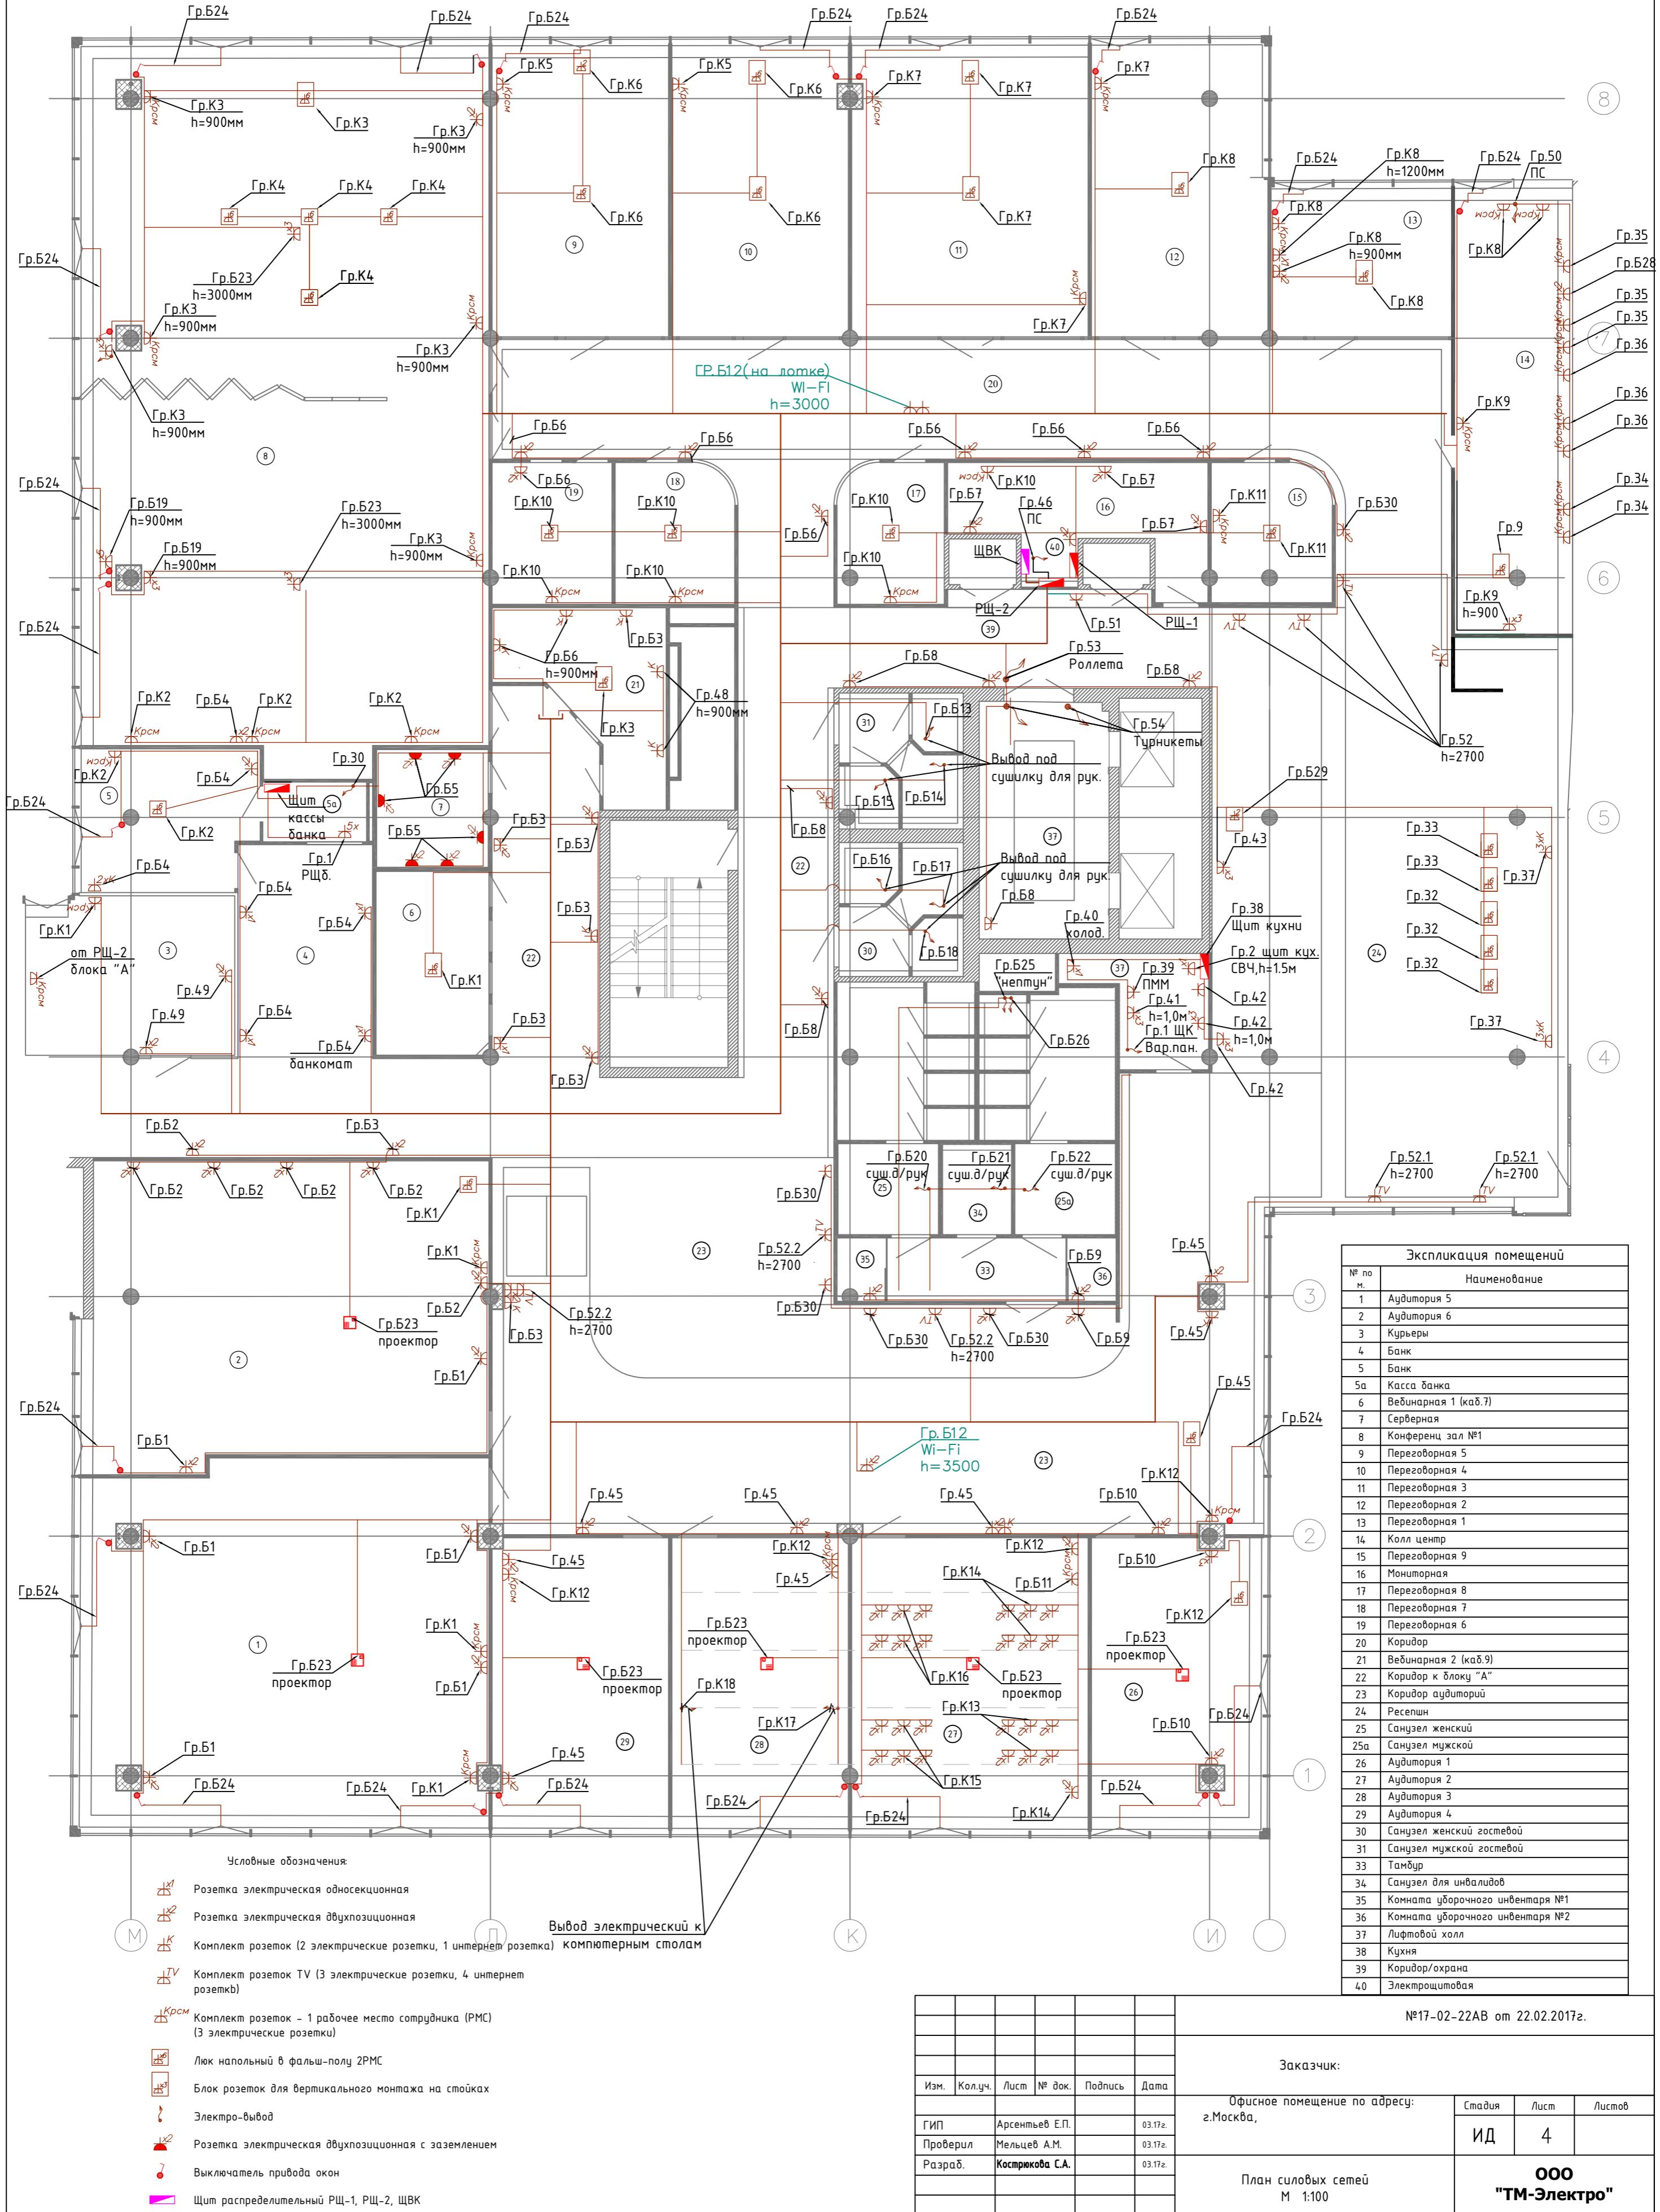

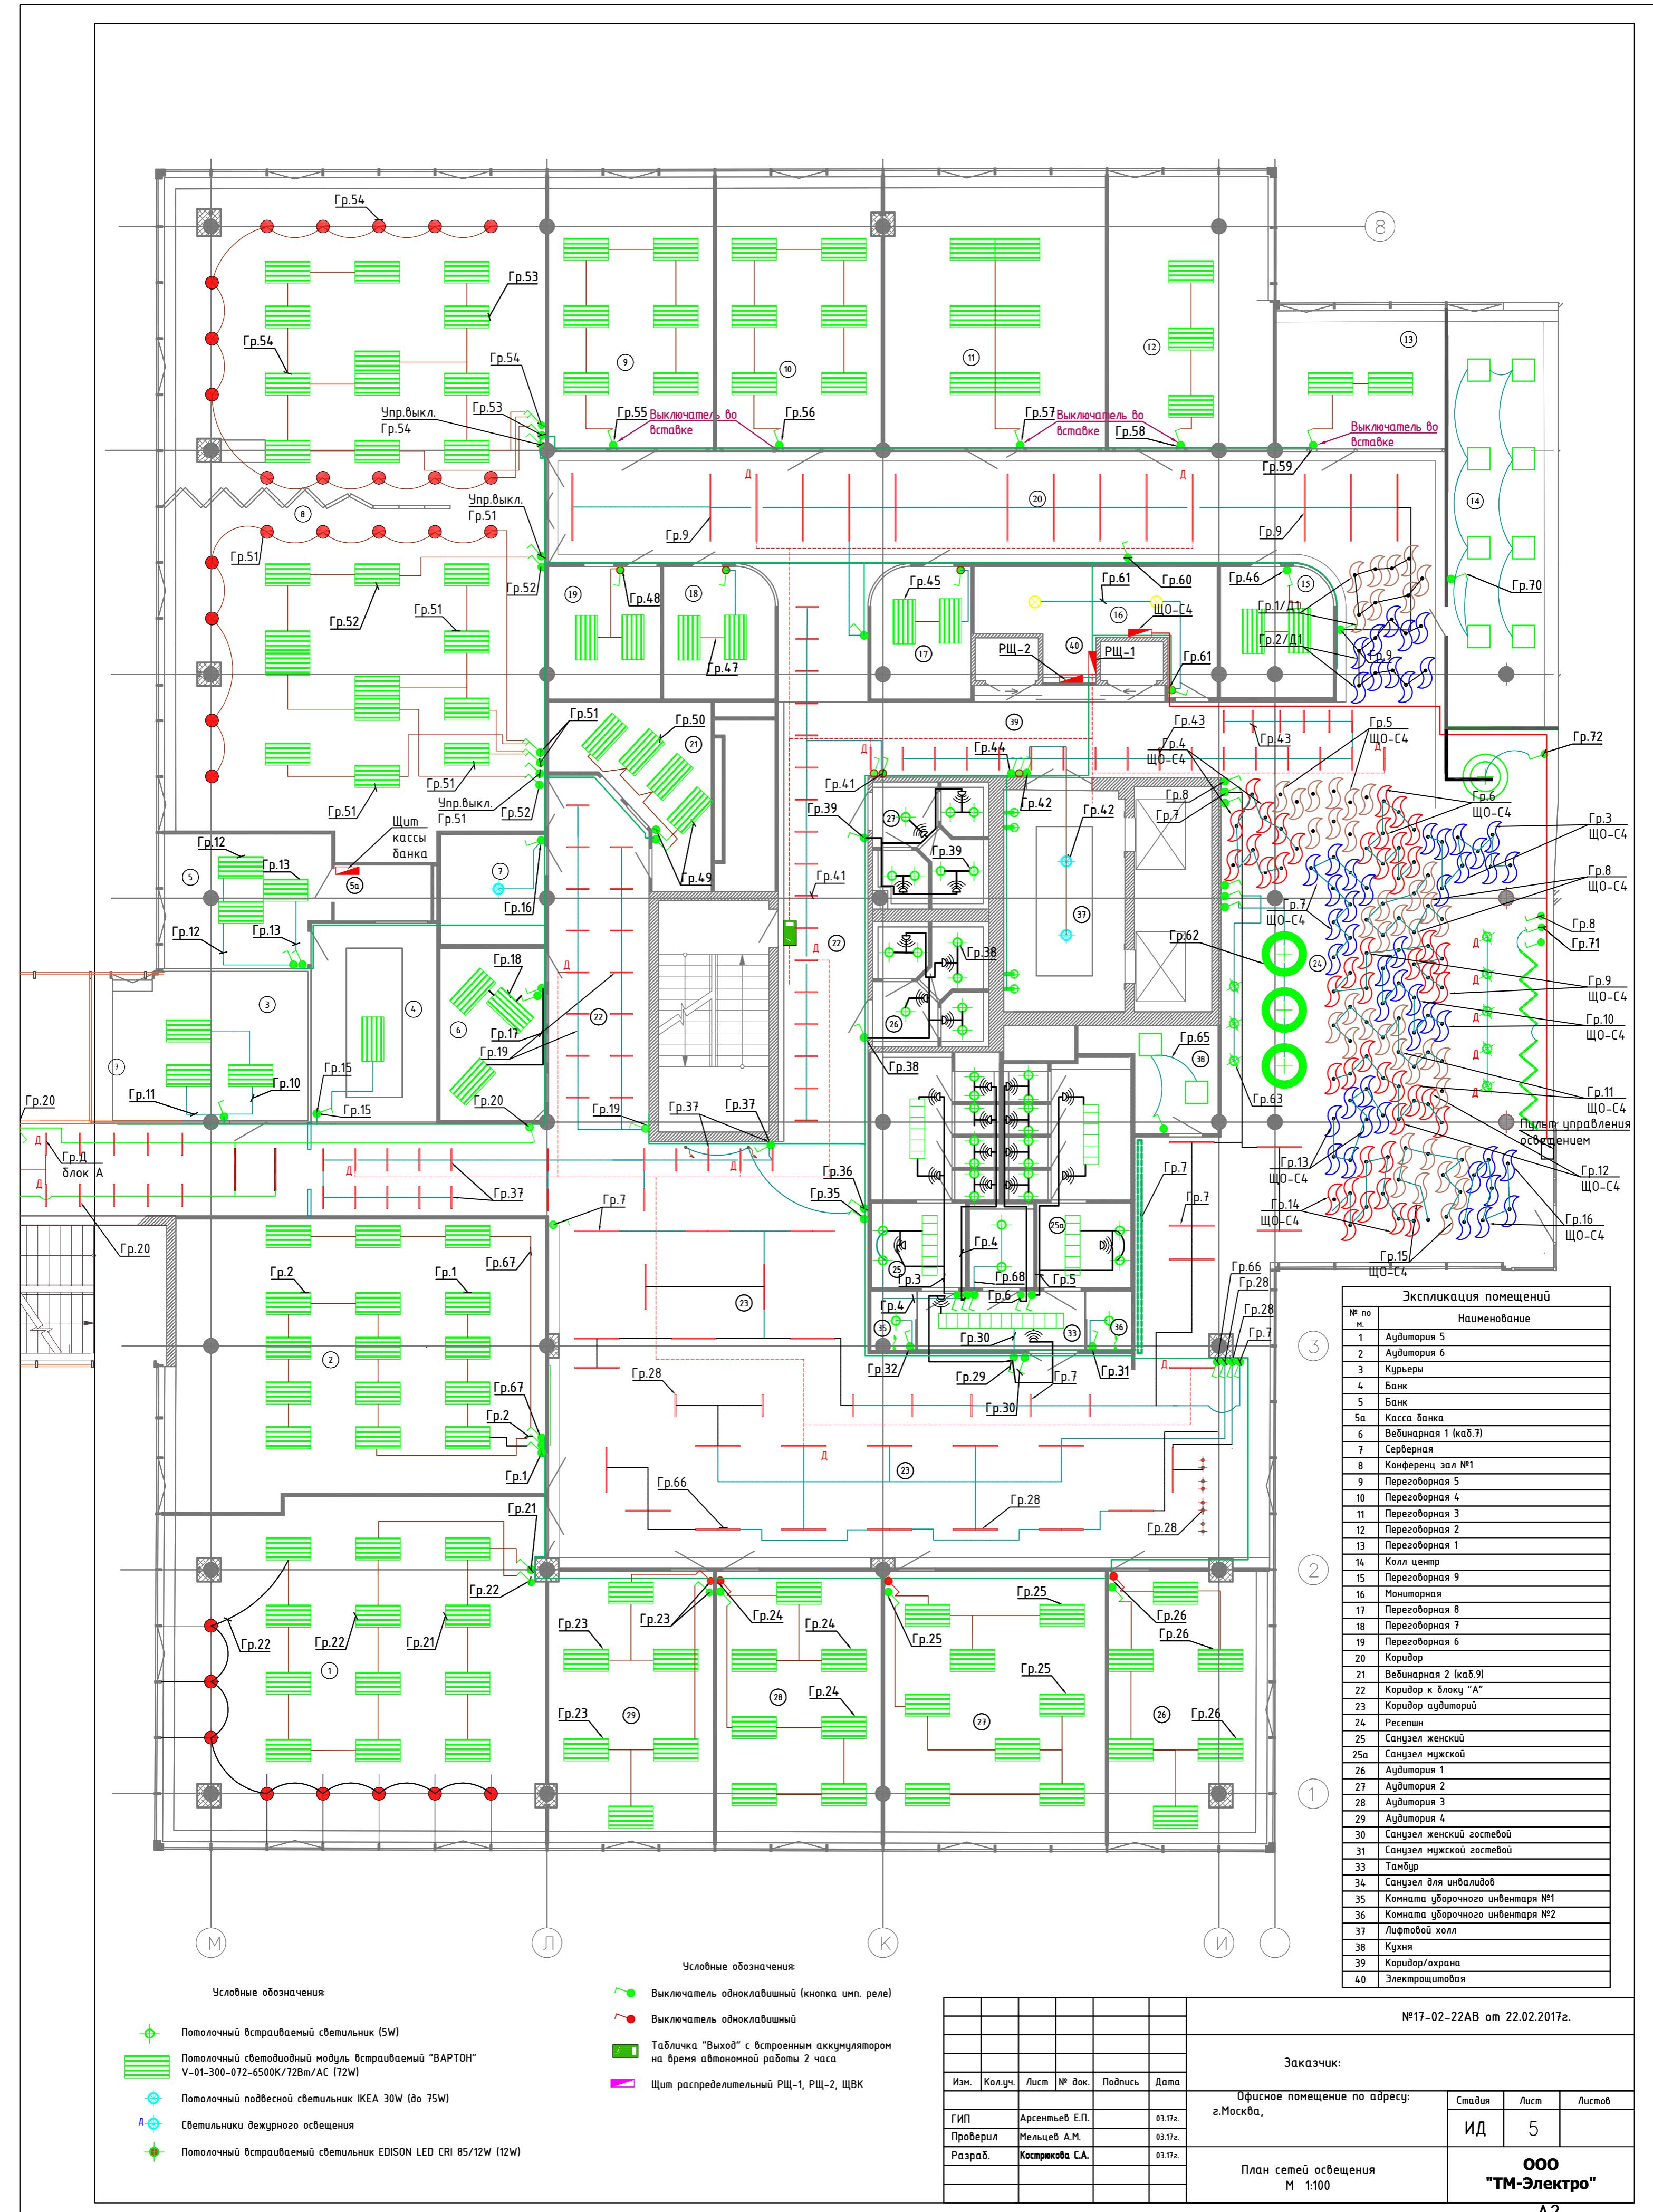

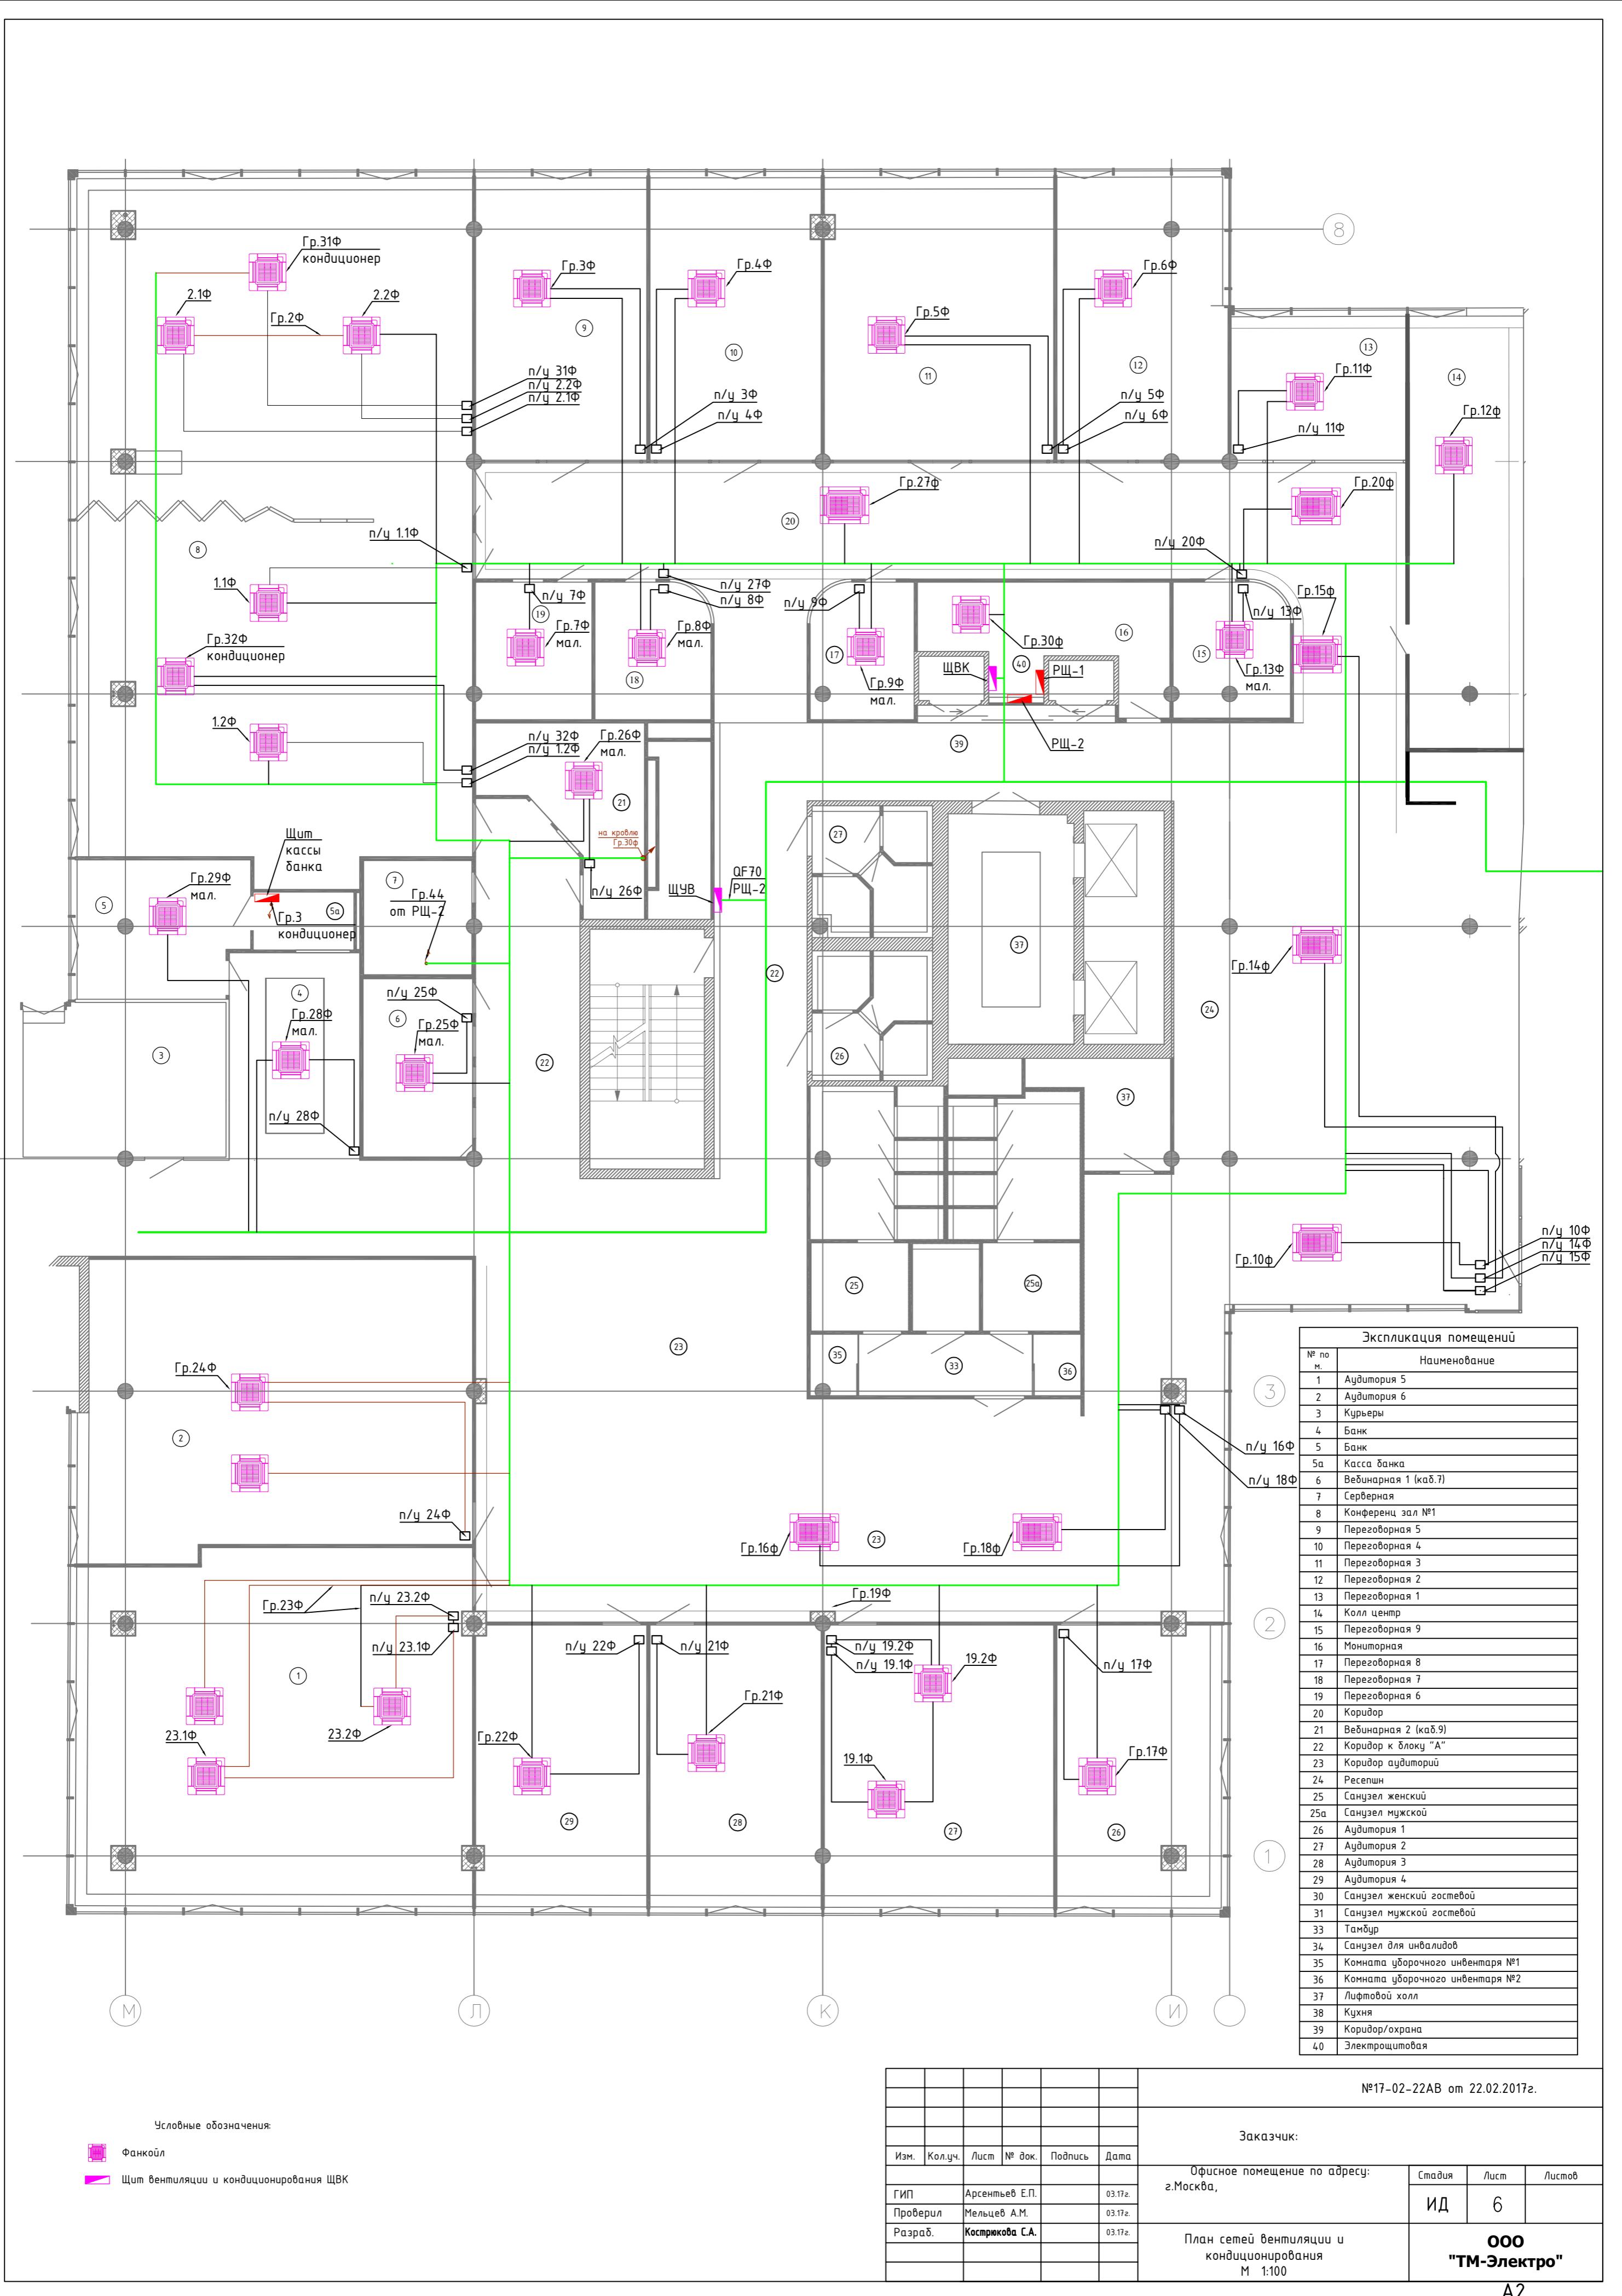

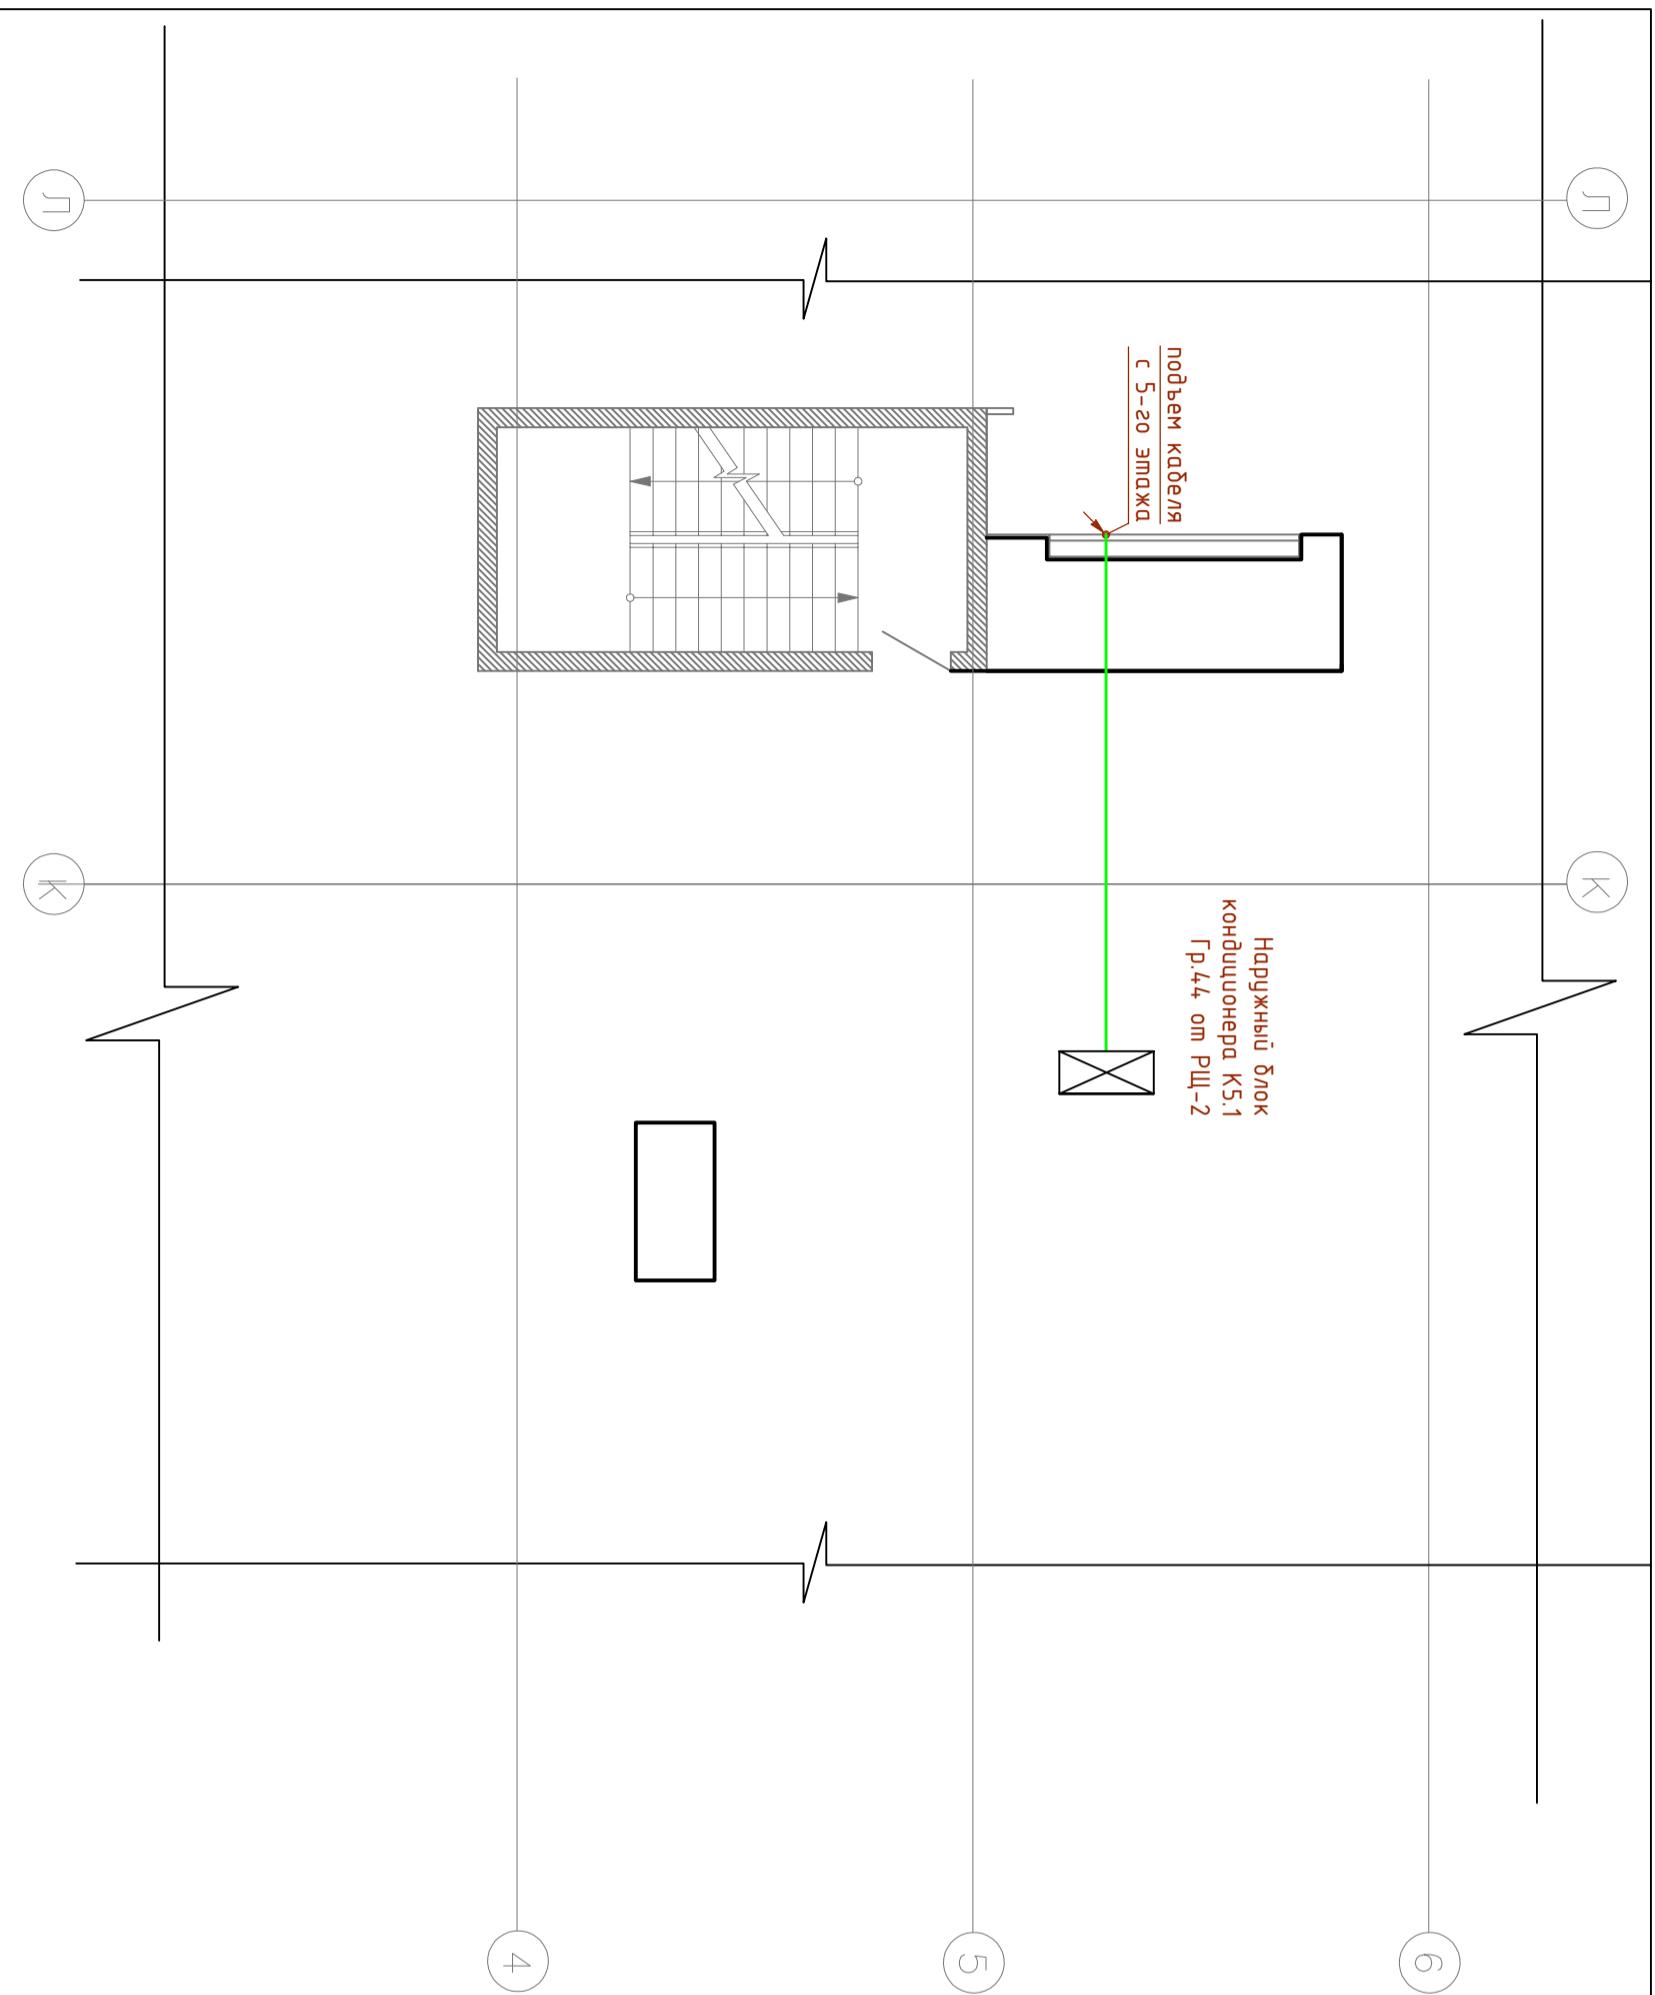

№17-02-22AB от 22.02.2017г.

Заказчик:

Заказчик:				
Изм.	Код уч.	Лист	№ док.	Подпись
ГИП	Арсентьев Е.П.		03.17.2.	Офисное помещение по адресу: г.Москва,
Проберил	Мельцев А.М.		03.17.2.	
Разраб.	Кострюкова С.А.		03.17.2.	
План расположения кондиционеров кровли. Блок Гр.44. М 1:100				
"ТМ-Электро" ООО №17-02-22АВ от 22.02.2017г.				

<https://tmelectro.ru/>