ООО «ТМ-Электро»

Свидетельство о допуске к работам

№ П.037.77.108.09.2011
От 07.09.2011г.
Выдана Некоммерческим партнерством
"Объединение инженеров проектировщиков"
срок действия : без ограничения срока действия

Свидетельство о членстве
в Некоммерческом партнерстве
"Объединение инженеров проектировщиков"
Рег № СРО- П-037-26102009

Исполнительная документация

кабельной системы обогрева склада №3, столовой, навеса.
по адресу:

Заказчик:

https://tmelectro.ru/

Главный инженер проекта _____ / Куликов

МОСКВА
2023 г.

Ведомость рабочих чертежей основного комплекта.

Лист	Наименование	Примечание
	Общие данные	
1	Расположение нагревательных секций кровли столовой.	
2	Расположение нагревательных секций кровли склада №3.	
3	Расположение нагревательных секций навеса дебаркадера.	

Технические решения, принятые в рабочем проекте соответствуют требованиям экологических, санитарно-гигиенических, противопожарных и других норм, действующих на территории Российской Федерации и обеспечивают безопасную для жизни и здоровья людей эксплуатацию объекта при соблюдении предусмотренных проектом мероприятий, а также правил эксплуатации.

Главный инженер проекта _____ / Куликов

Взам. инв. N

Подпись и дата

Инв. N подл.

Изм.	Кол.уч.	Лист	№ док.	Подпись	Дата

КСО-27-1123

ГИП	Куликов			Кабельная система обогрева.	Стадия	Лист	Листов
ГАП					ИД	1	3
Гл.Спец.							
Разраб.	Футляров			Общие данные	ООО ИК "ТМ-Электро"		
Проверил	Куликов						

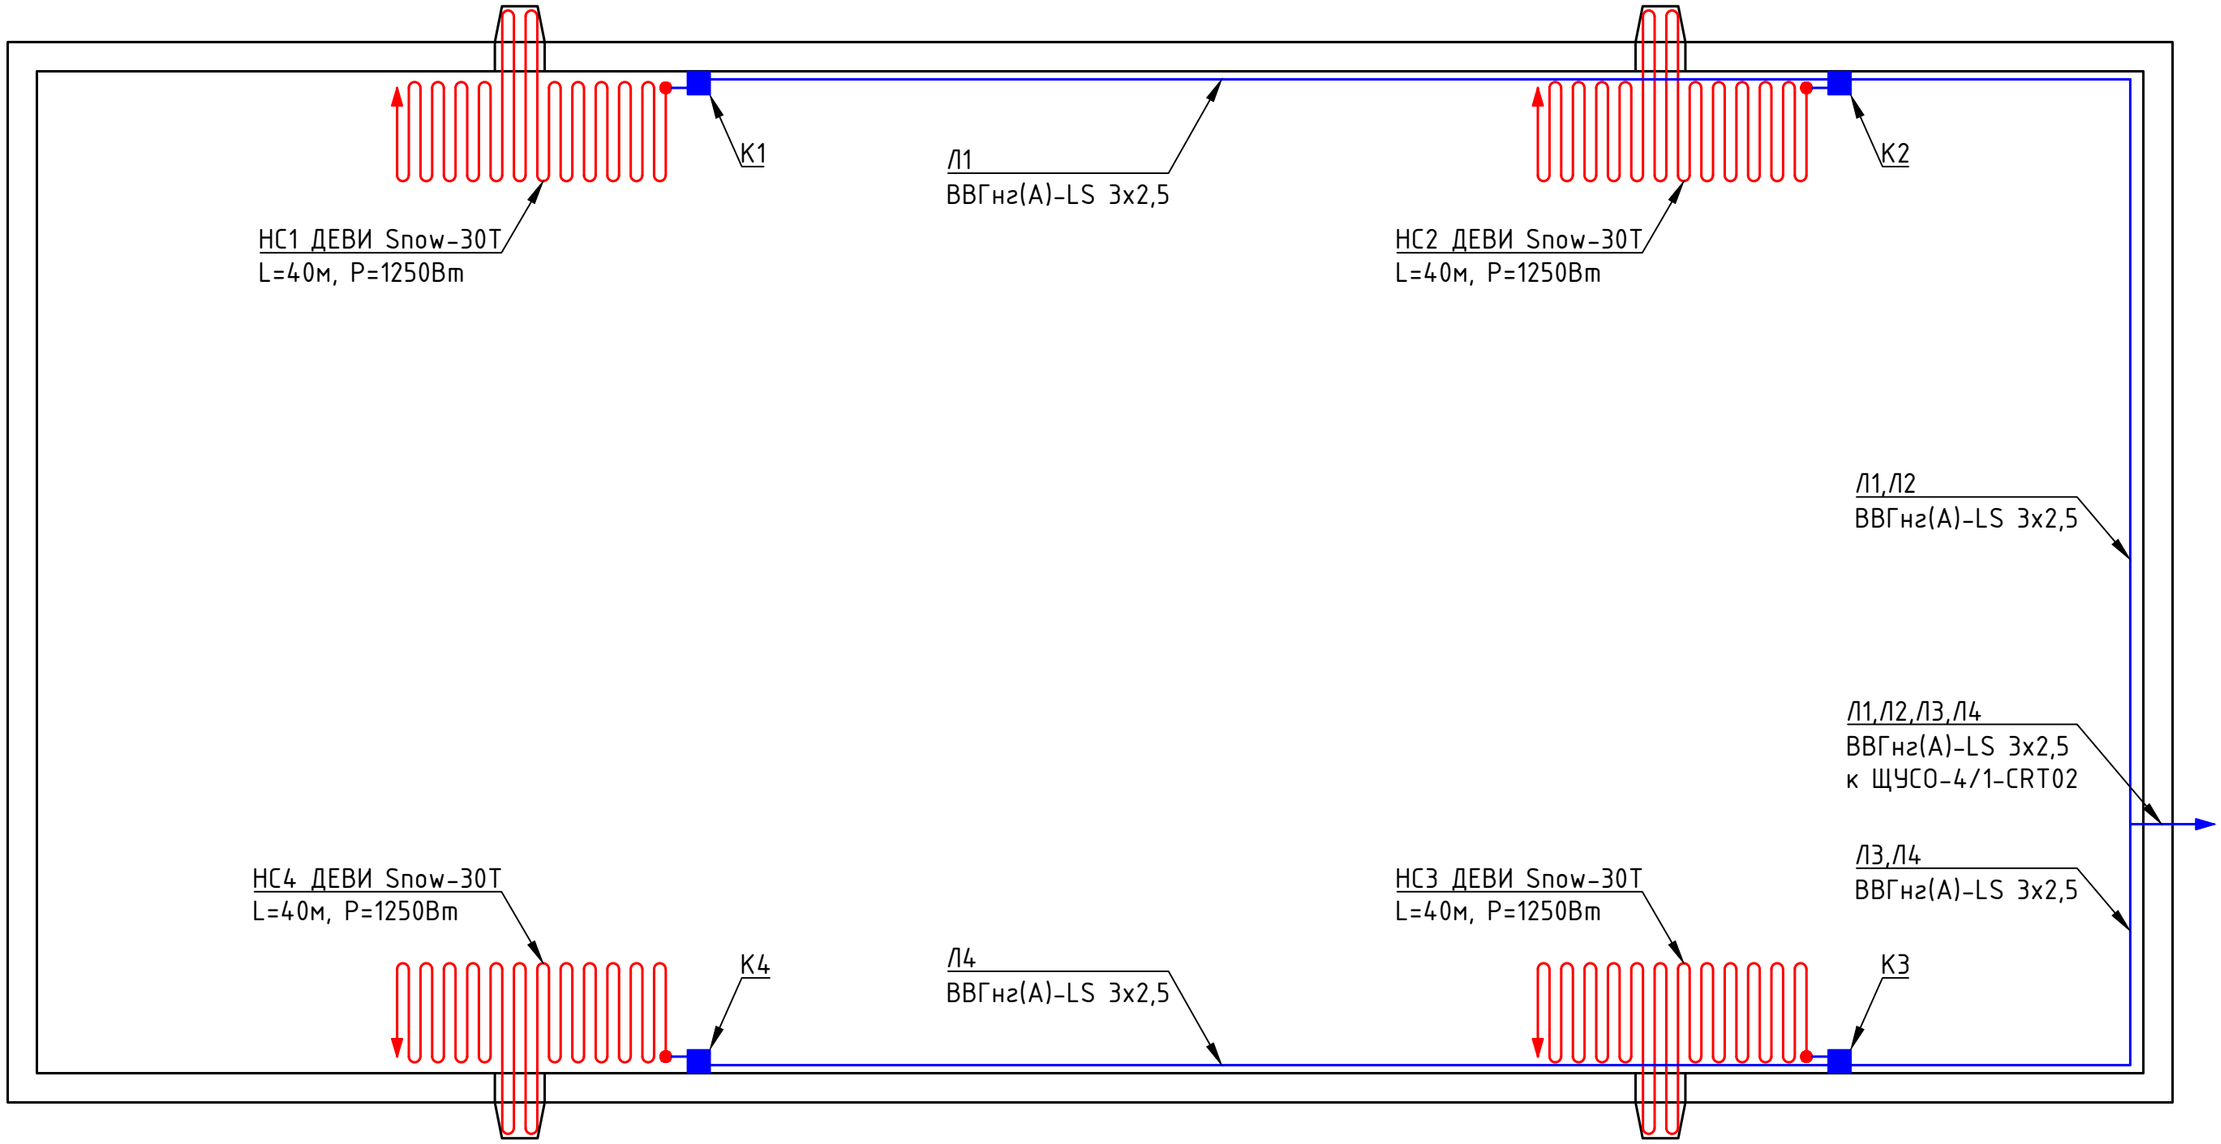

Условные обозначения:

- коробка распределительная
- кабель нагревательный
- кабель силовой
- муфта соединительная
- муфта концевая

Согласовано

Взам. инв. №

Подпись и дата

Инв. № подл.

Изм.	Кол. уч.	Лист	№ док.	Подп.	Дата
ГИП		Куликов			
ГАП					
Гл. Спец.					
Разраб.		Футляров			
Проверил		Куликов			

КСО-27-1123

Кабельная система обогрева

Стадия	Лист	Листов
ИД	1	

Расположение нагревательных секций. Кровля столовой.

ООО ИК"ТМ-Электро"

Формат А3

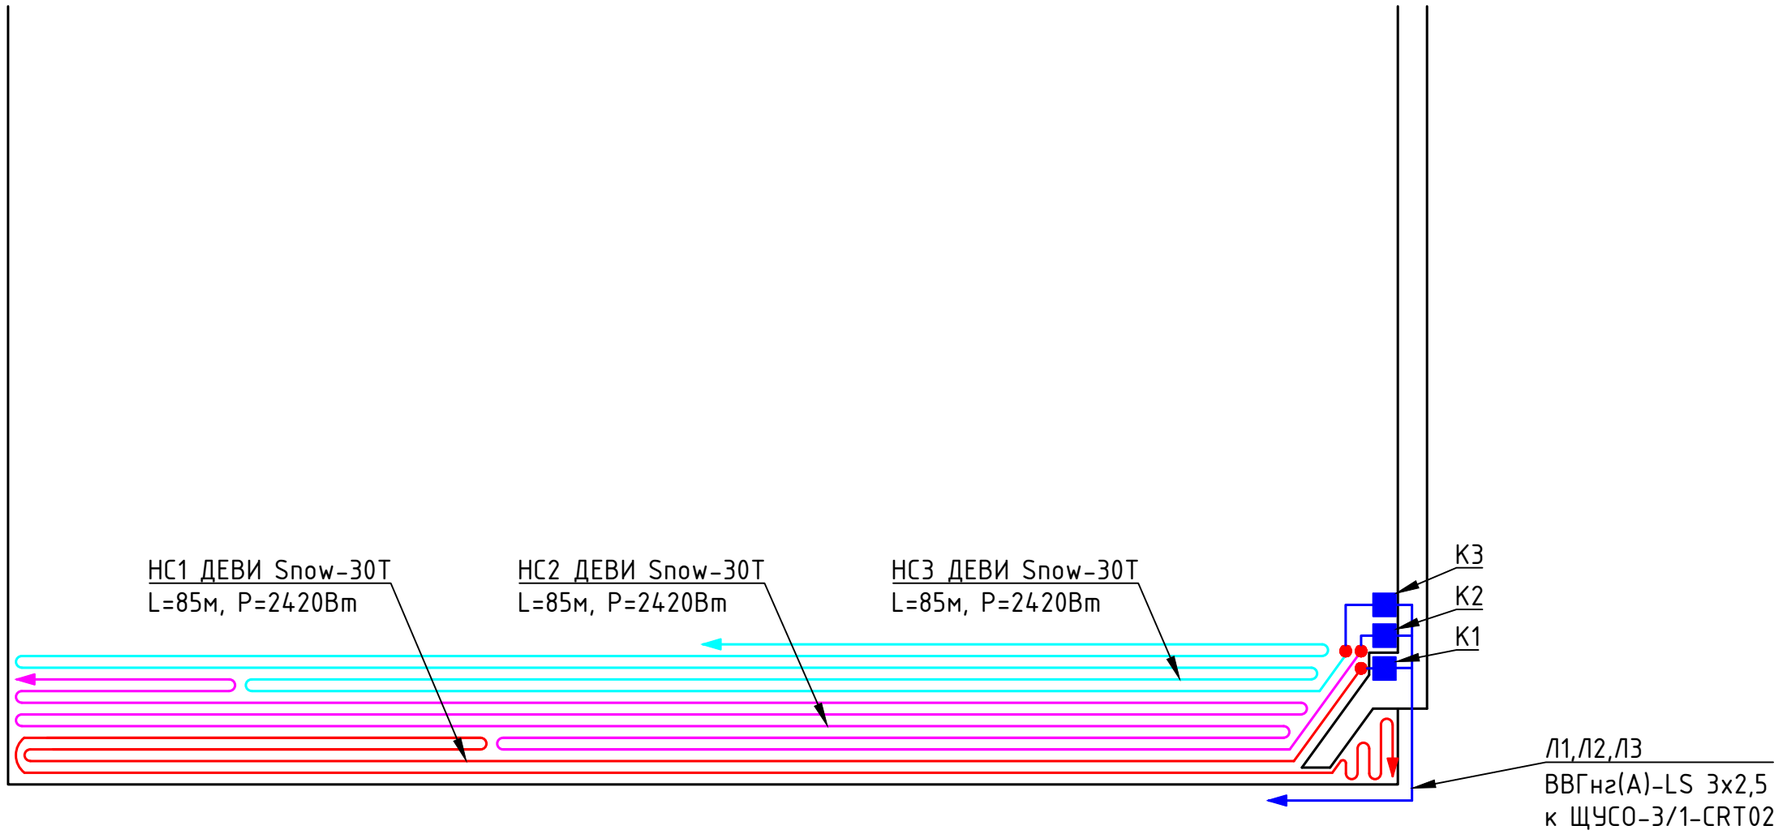

Условные обозначения:

- коробка распределительная
- кабель нагревательный
- кабель силовой
- муфта соединительная
- муфта концевая

						КСО-27-1123			
Изм.	Кол. уч.	Лист	№ док.	Подп.	Дата				
ГИП		Куликов				Кабельная система обогрева	Стадия	Лист	Листов
ГАП							ИД	2	
Гл. Спец.									
Разраб.		Футляров				Расположение нагревательных секций. Кровля склада №3.	ООО ИК"ТМ-Электро"		
Проверил		Куликов							

Согласовано

Взам. инв. №

Подпись и дата

Инв. № подл.

Формат А3

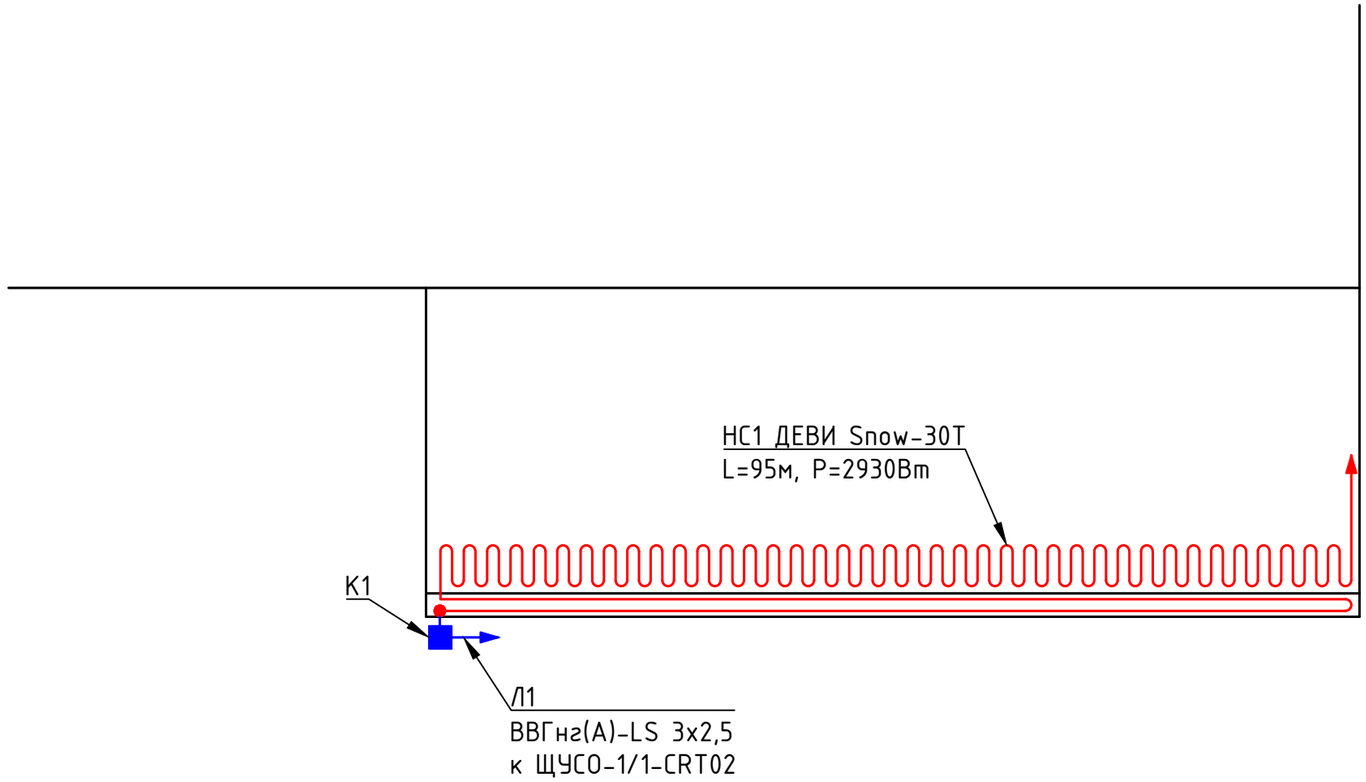

Условные обозначения:

- коробка распределительная
- кабель нагревательный
- кабель силовой
- муфта соединительная
- муфта концевая

Изм.	Кол. уч.	Лист	№ док.	Подп.	Дата	КСО-27-1123		
ГИП		Куликов				Кабельная система обогрева	Стадия	Лист	Листов
ГАП							ИД	3	
Гл. Спец.									
Разраб.		Футляров				Расположение нагревательных секций. Навес дебаркадера.	ООО ИК"ТМ-Электро"		
Проверил		Куликов							

Согласовано

Взам. инв. №

Подпись и дата

Инв. № подл.

Формат А3

https://tmelectro.ru/